


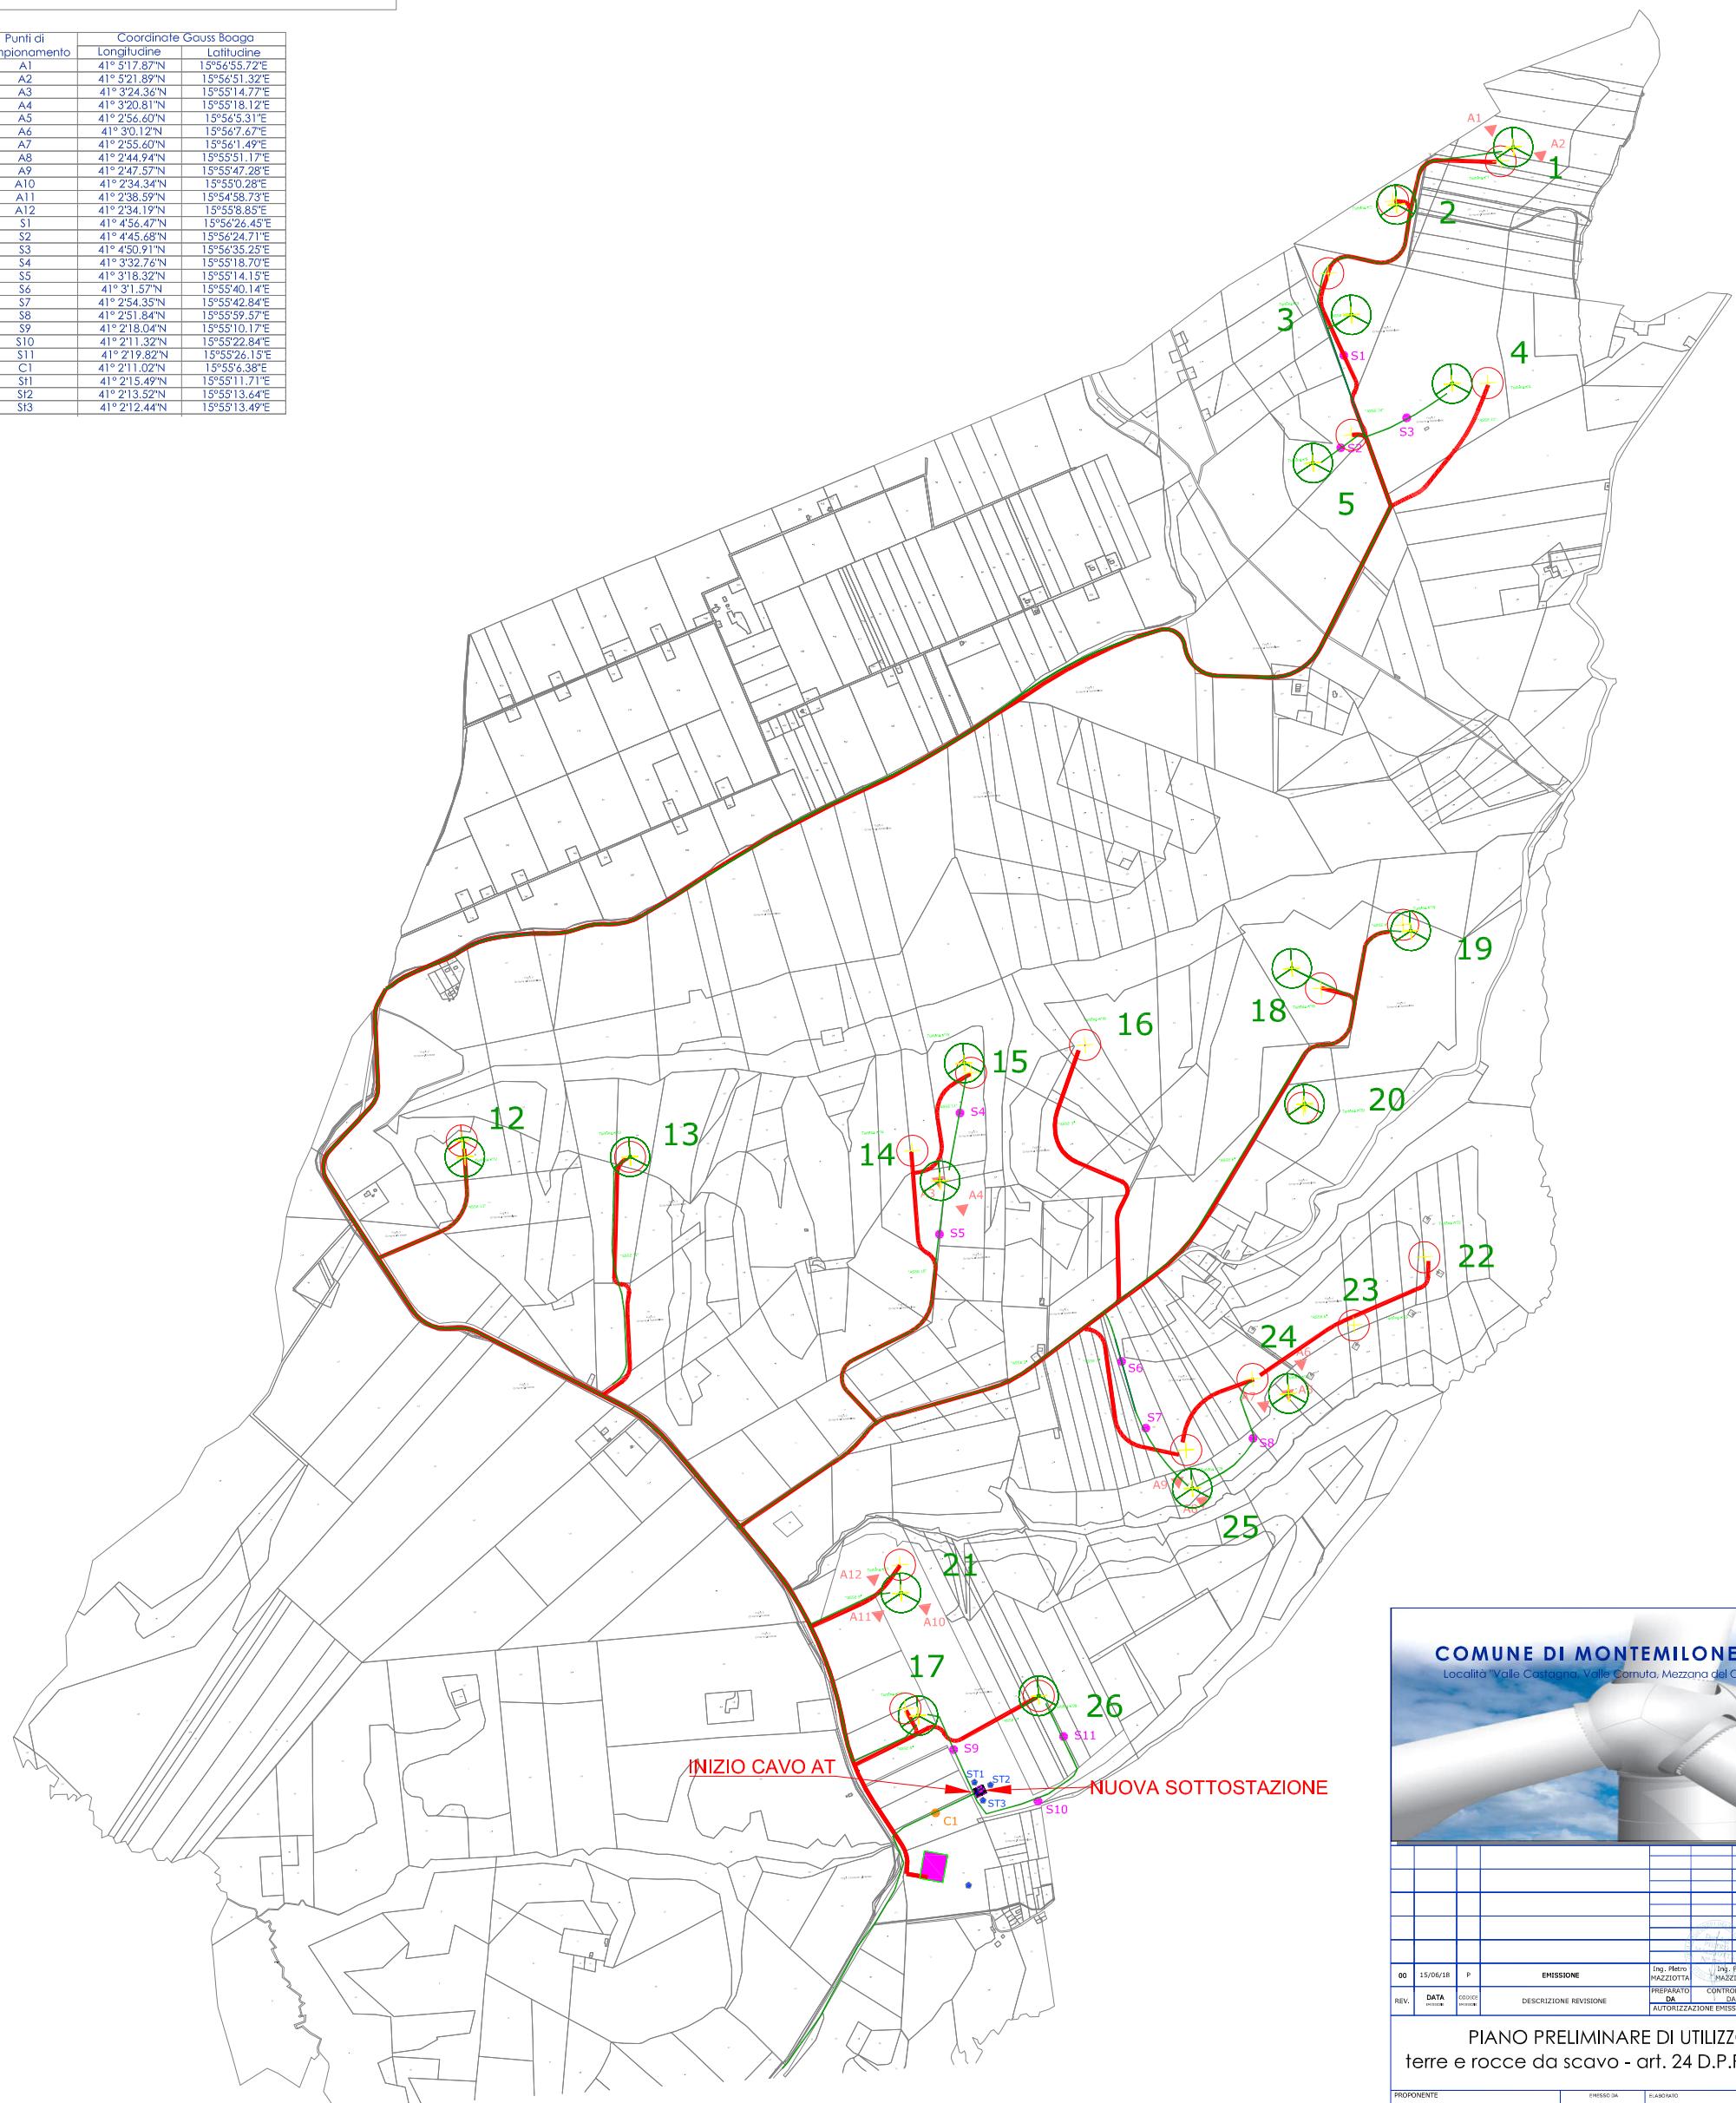

Punti di campionamento			Coordinate Gauss Boaga	
	Longitudine	Lattitudine		
A1	41° 517.87'N	15°56'55.72"E		
A2	41° 521.89'N	15°56'51.32"E		
A3	41° 324.36'N	15°55'14.77"E		
A4	41° 320.81'N	15°55'18.12"E		
A5	41° 256.60'N	15°56'5.31"E		
A6	41° 301.12'N	15°56'7.67"E		
A7	41° 255.60'N	15°56'1.49"E		
A8	41° 244.94'N	15°55'51.17"E		
A9	41° 247.57'N	15°55'47.28"E		
A10	41° 234.34'N	15°55'0.28"E		
A11	41° 238.59'N	15°54'58.73"E		
A12	41° 234.19'N	15°55'8.85"E		
S1	41° 4'56.47'N	15°56'26.45"E		
S2	41° 4'45.68'N	15°56'24.71"E		
S3	41° 4'50.91'N	15°56'35.25"E		
S4	41° 3'32.76'N	15°55'18.70"E		
S5	41° 3'18.32'N	15°55'14.15"E		
S7	41° 2'54.35'N	15°55'42.84"E		
S8	41° 2'51.84'N	15°55'59.57"E		
S9	41° 2'18.04'N	15°55'10.17"E		
S10	41° 2'11.32'N	15°55'22.84"E		
S11	41° 2'19.82'N	15°55'26.15"E		
C1	41° 2'11.02'N	15°55'6.38"E		
ST1	41° 2'15.49'N	15°55'11.71"E		
ST2	41° 2'13.52'N	15°55'13.64"E		
ST3	41° 2'12.44'N	15°55'13.49"E		



COMUNE DI MONTEMILONE (PZ)
Località "Valle Castagna, Valle Cornuta, Mezzana del Cantone"



REV.	DATA	00/06/2018	DESCRIZIONE REVISIONE	PREPARATO DA	CONTROLLATO DA
				APPROVATO DA	AUTORIZZAZIONE EMISSIONE

PIANO PRELIMINARE DI UTILIZZO
terre e rocce da scavo - art. 24 D.P.R. 120/17

PROPRIONTE	EMISSIONE DA	SCALONE
MILONIA SRL		PIRELLA TRICHLIA UBICAZIONE PUNTI DI INDAGINE VARIANTE (art. 2 D.P.R.120/2017)
T.M.E. S.p.A. Termeccanica Ecologia	CEVERINA DOCUMENTO N°	-
	98102	FORMATO
	1	SCALA
	D	1

INFORMAZIONI RISERVATE, DA NON UTILIZZARE PER SCOPI DIVERSI DA QUELLI PER I QUEI SONO STATE FORMATE

STAMPARE A COLORI