
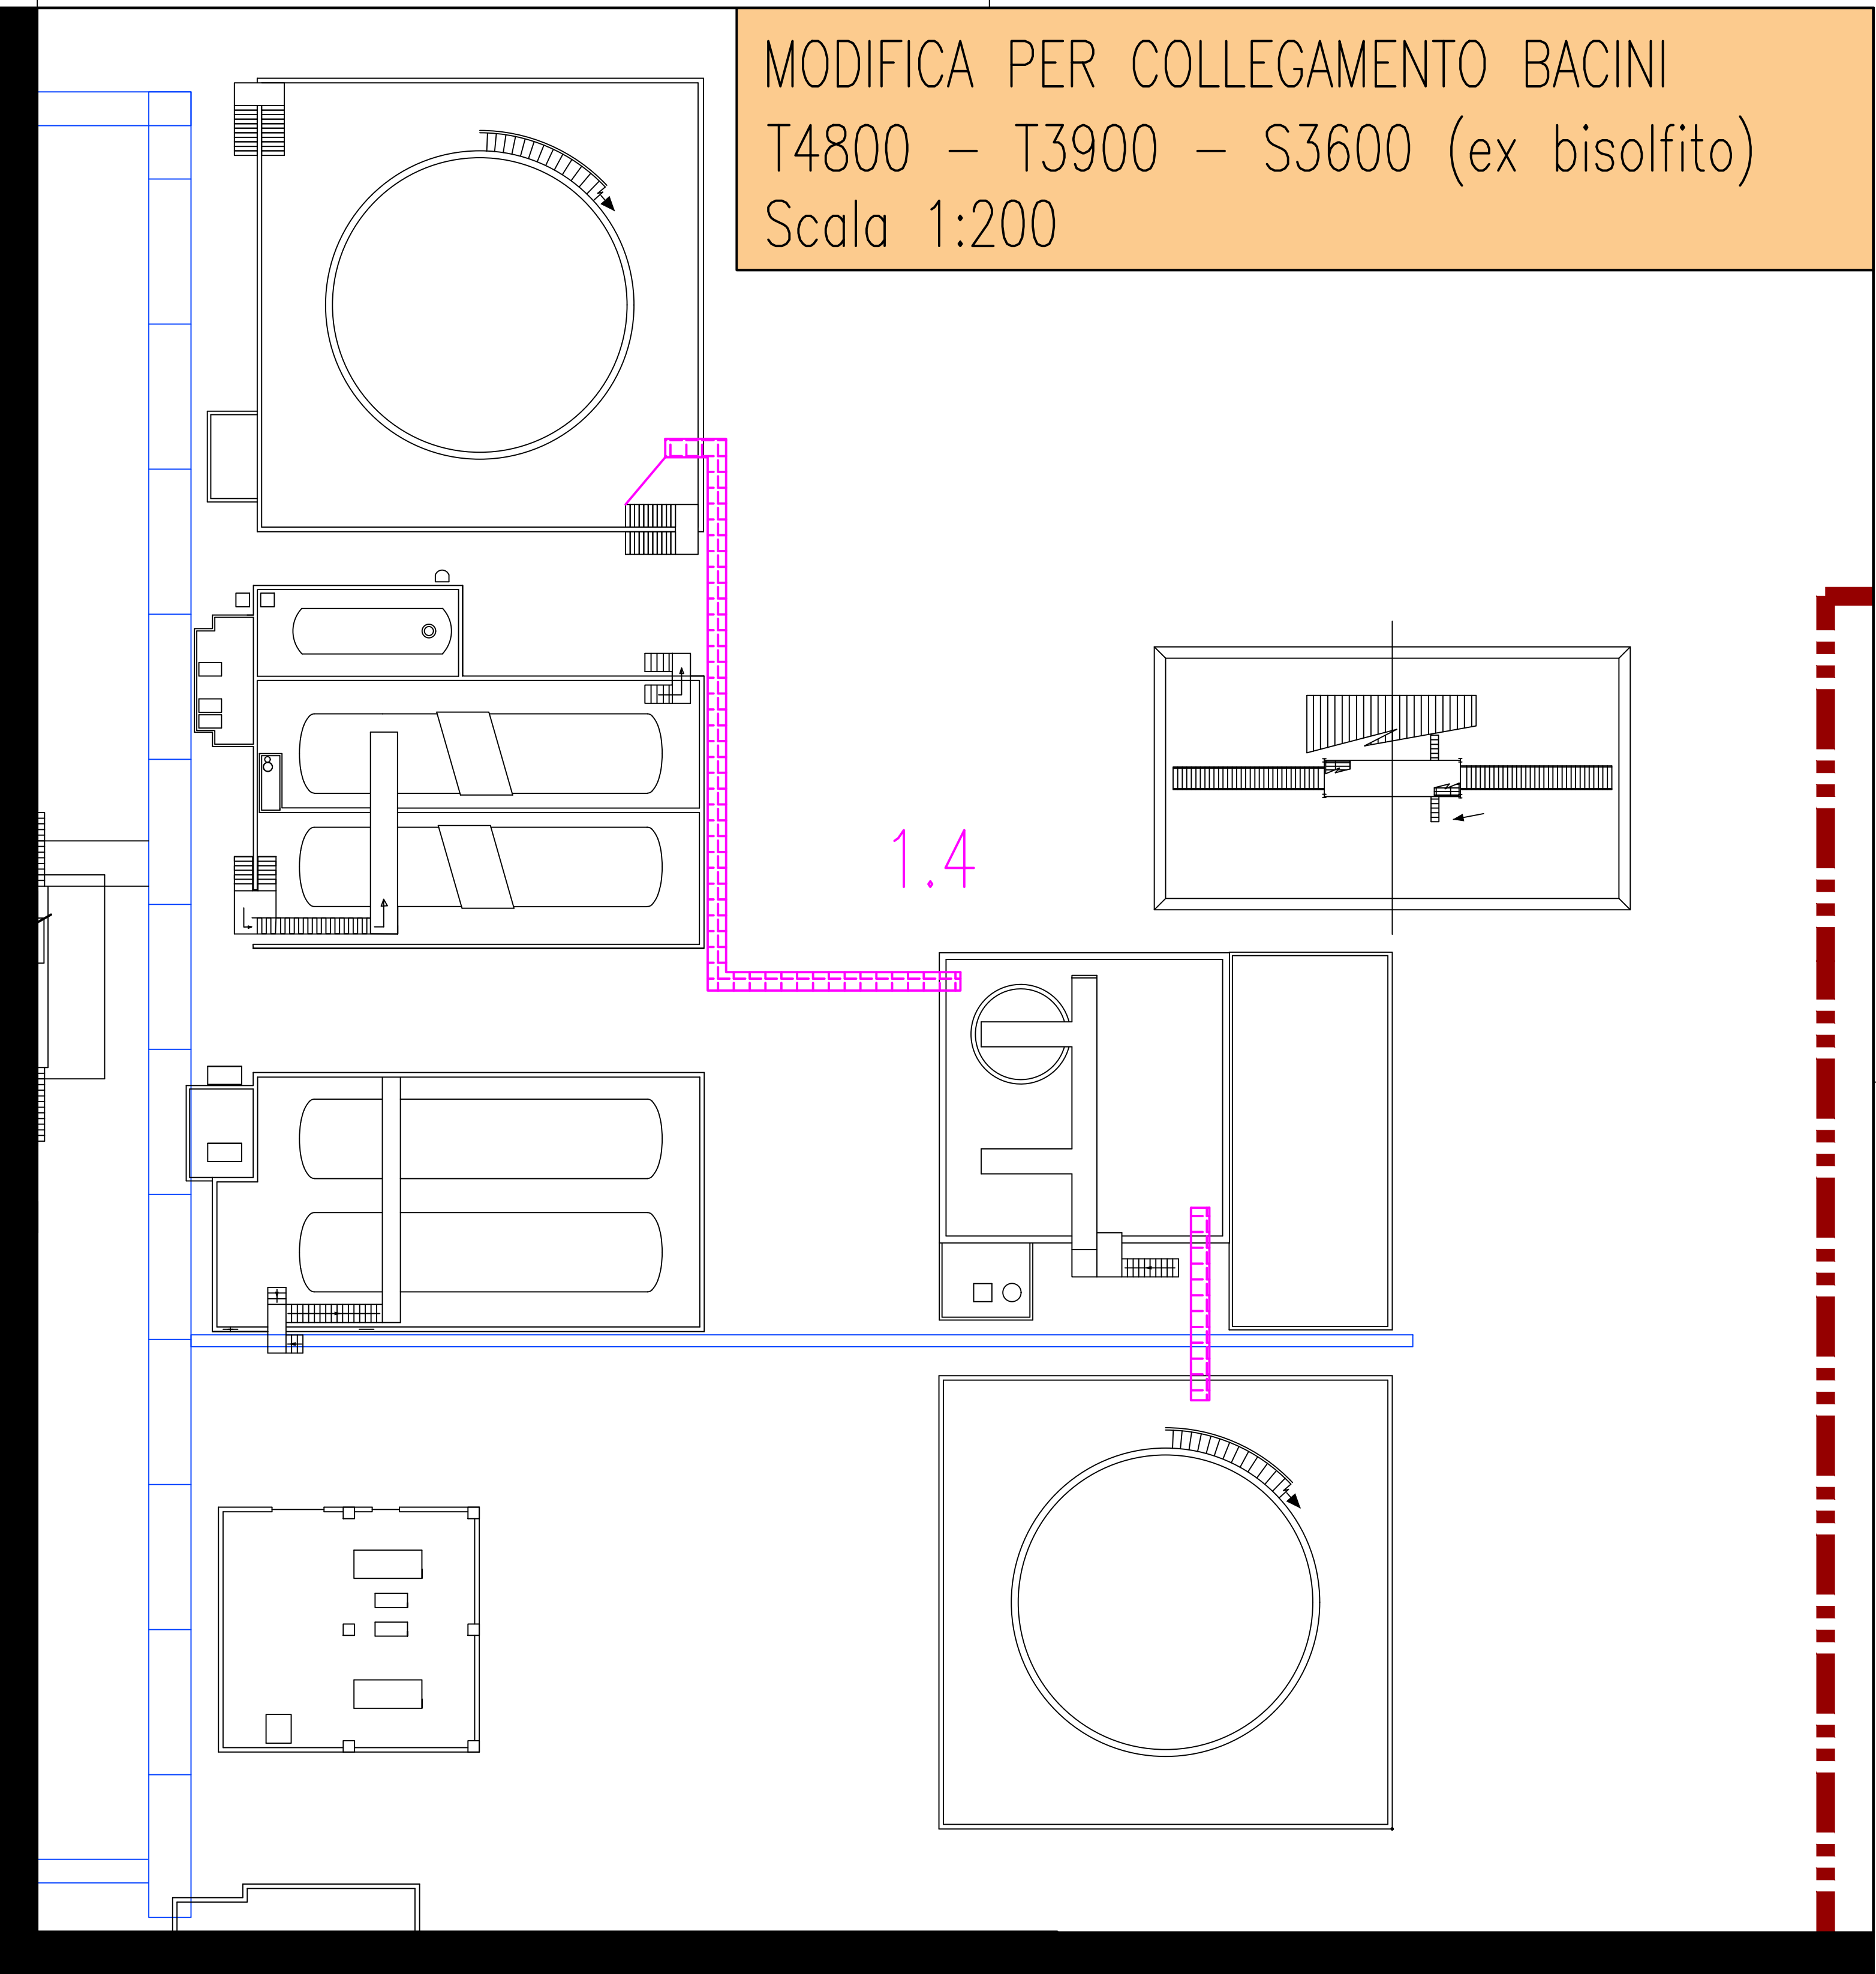



LA QUOTA DI STABILIMENTO
INDICATA $\nabla +100,00$ mt
CORRISPONDE A 223,68 s.l.m.

MODIFICA PER COLLEGAMENTO BACINI
T4800 – T3900 – S3600 (ex bisolfito)
Scala 1:200

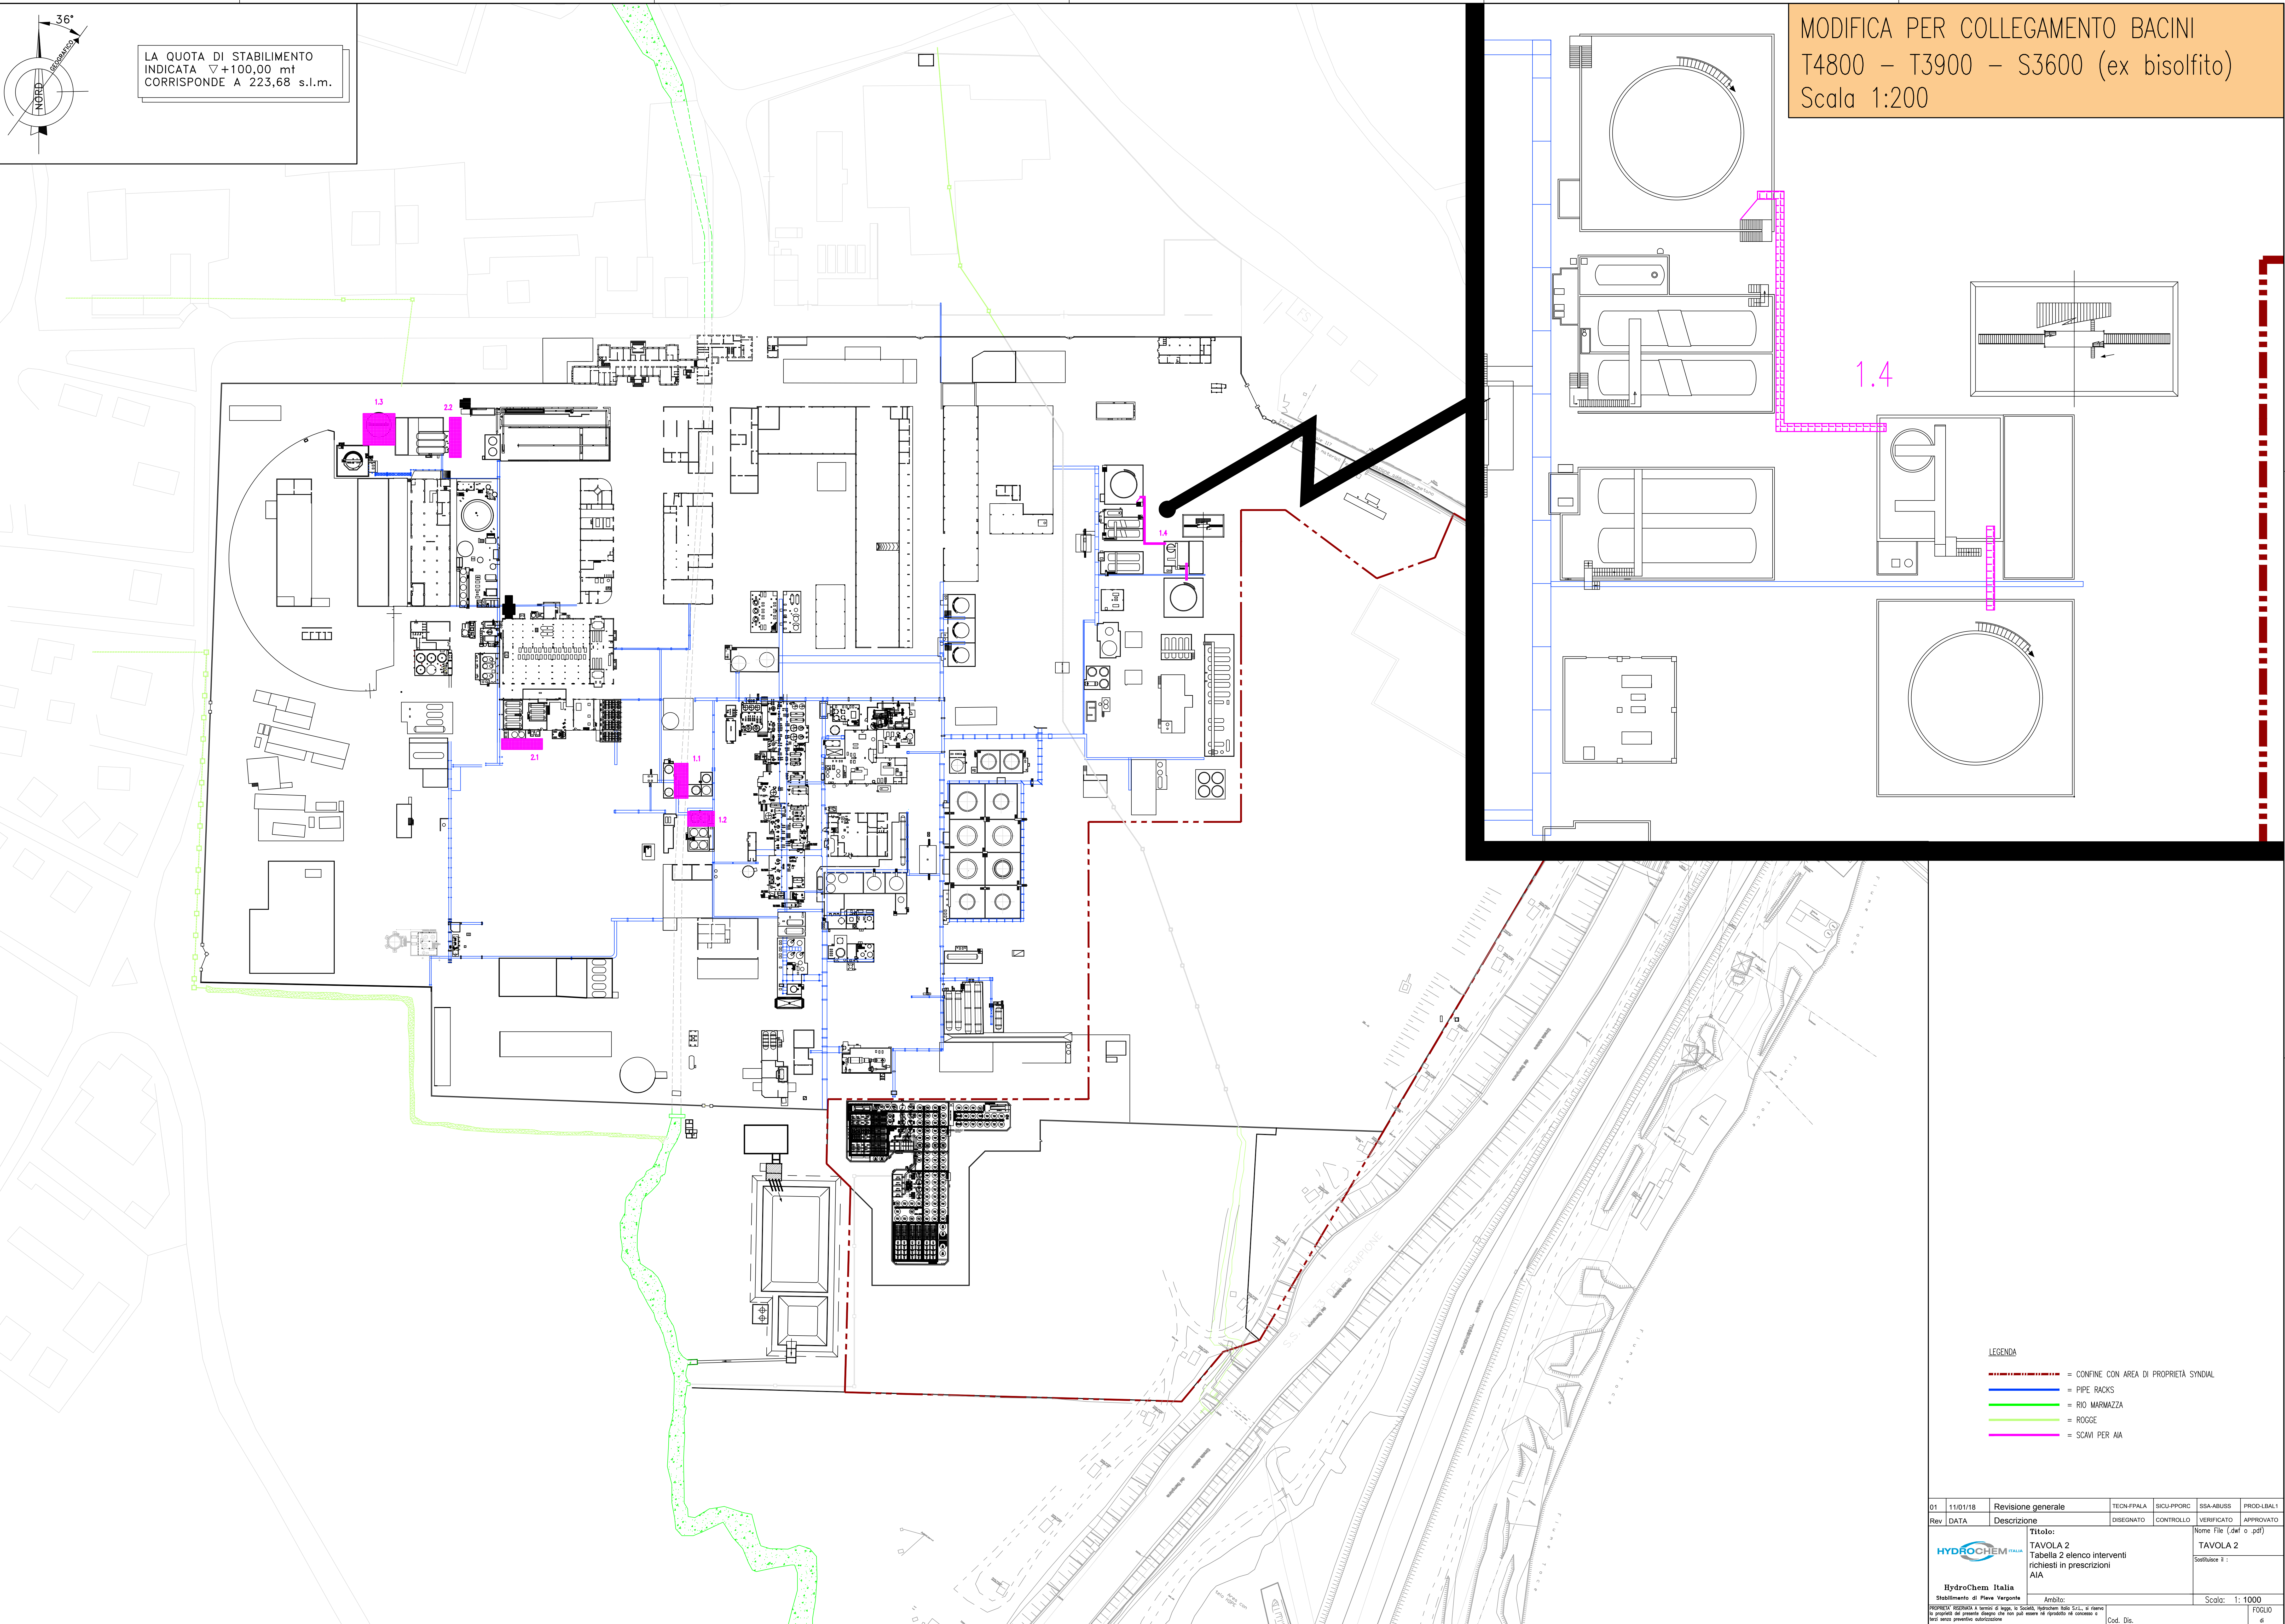

- LEGENDA
- = CONFINE CON AREA DI PROPRIETÀ SYNDICAL
 - = PIPE RACKS
 - = RIO MARMAZZA
 - = ROGGE
 - = SCAVI PER AIA

| | | | | | | |
|--|----------|--------------------|-------------------------|-------------|------------|-------------|
| 01 | 11/01/18 | Revisione generale | TECN.FP/ALA | SICU.PP/ORG | SSA.ARUSS | PROD.LBA/L1 |
| Rev | DATA | Descrizione | DISEGNATO | CONTROLLATO | VERIFICATO | APPROVATO |
|  HydroChem Italia Stabilimento di Pieve Vergonte | | | Nome File (.dwg o .pdf) | | | |
| | | | TAVOLA 2 | | | |
| | | | Scala: 1 : 1000 | | | |
| Ambito: PROPRIETÀ RESERVA A termini di legge di Soggetti, Imprenditori, S.p.A. si riserva la proprietà sui presenti disegni che non può essere né riprodotto né concesso a terzi senza preventiva autorizzazione. | | | Cod. Dis. | Foglio di | | |