
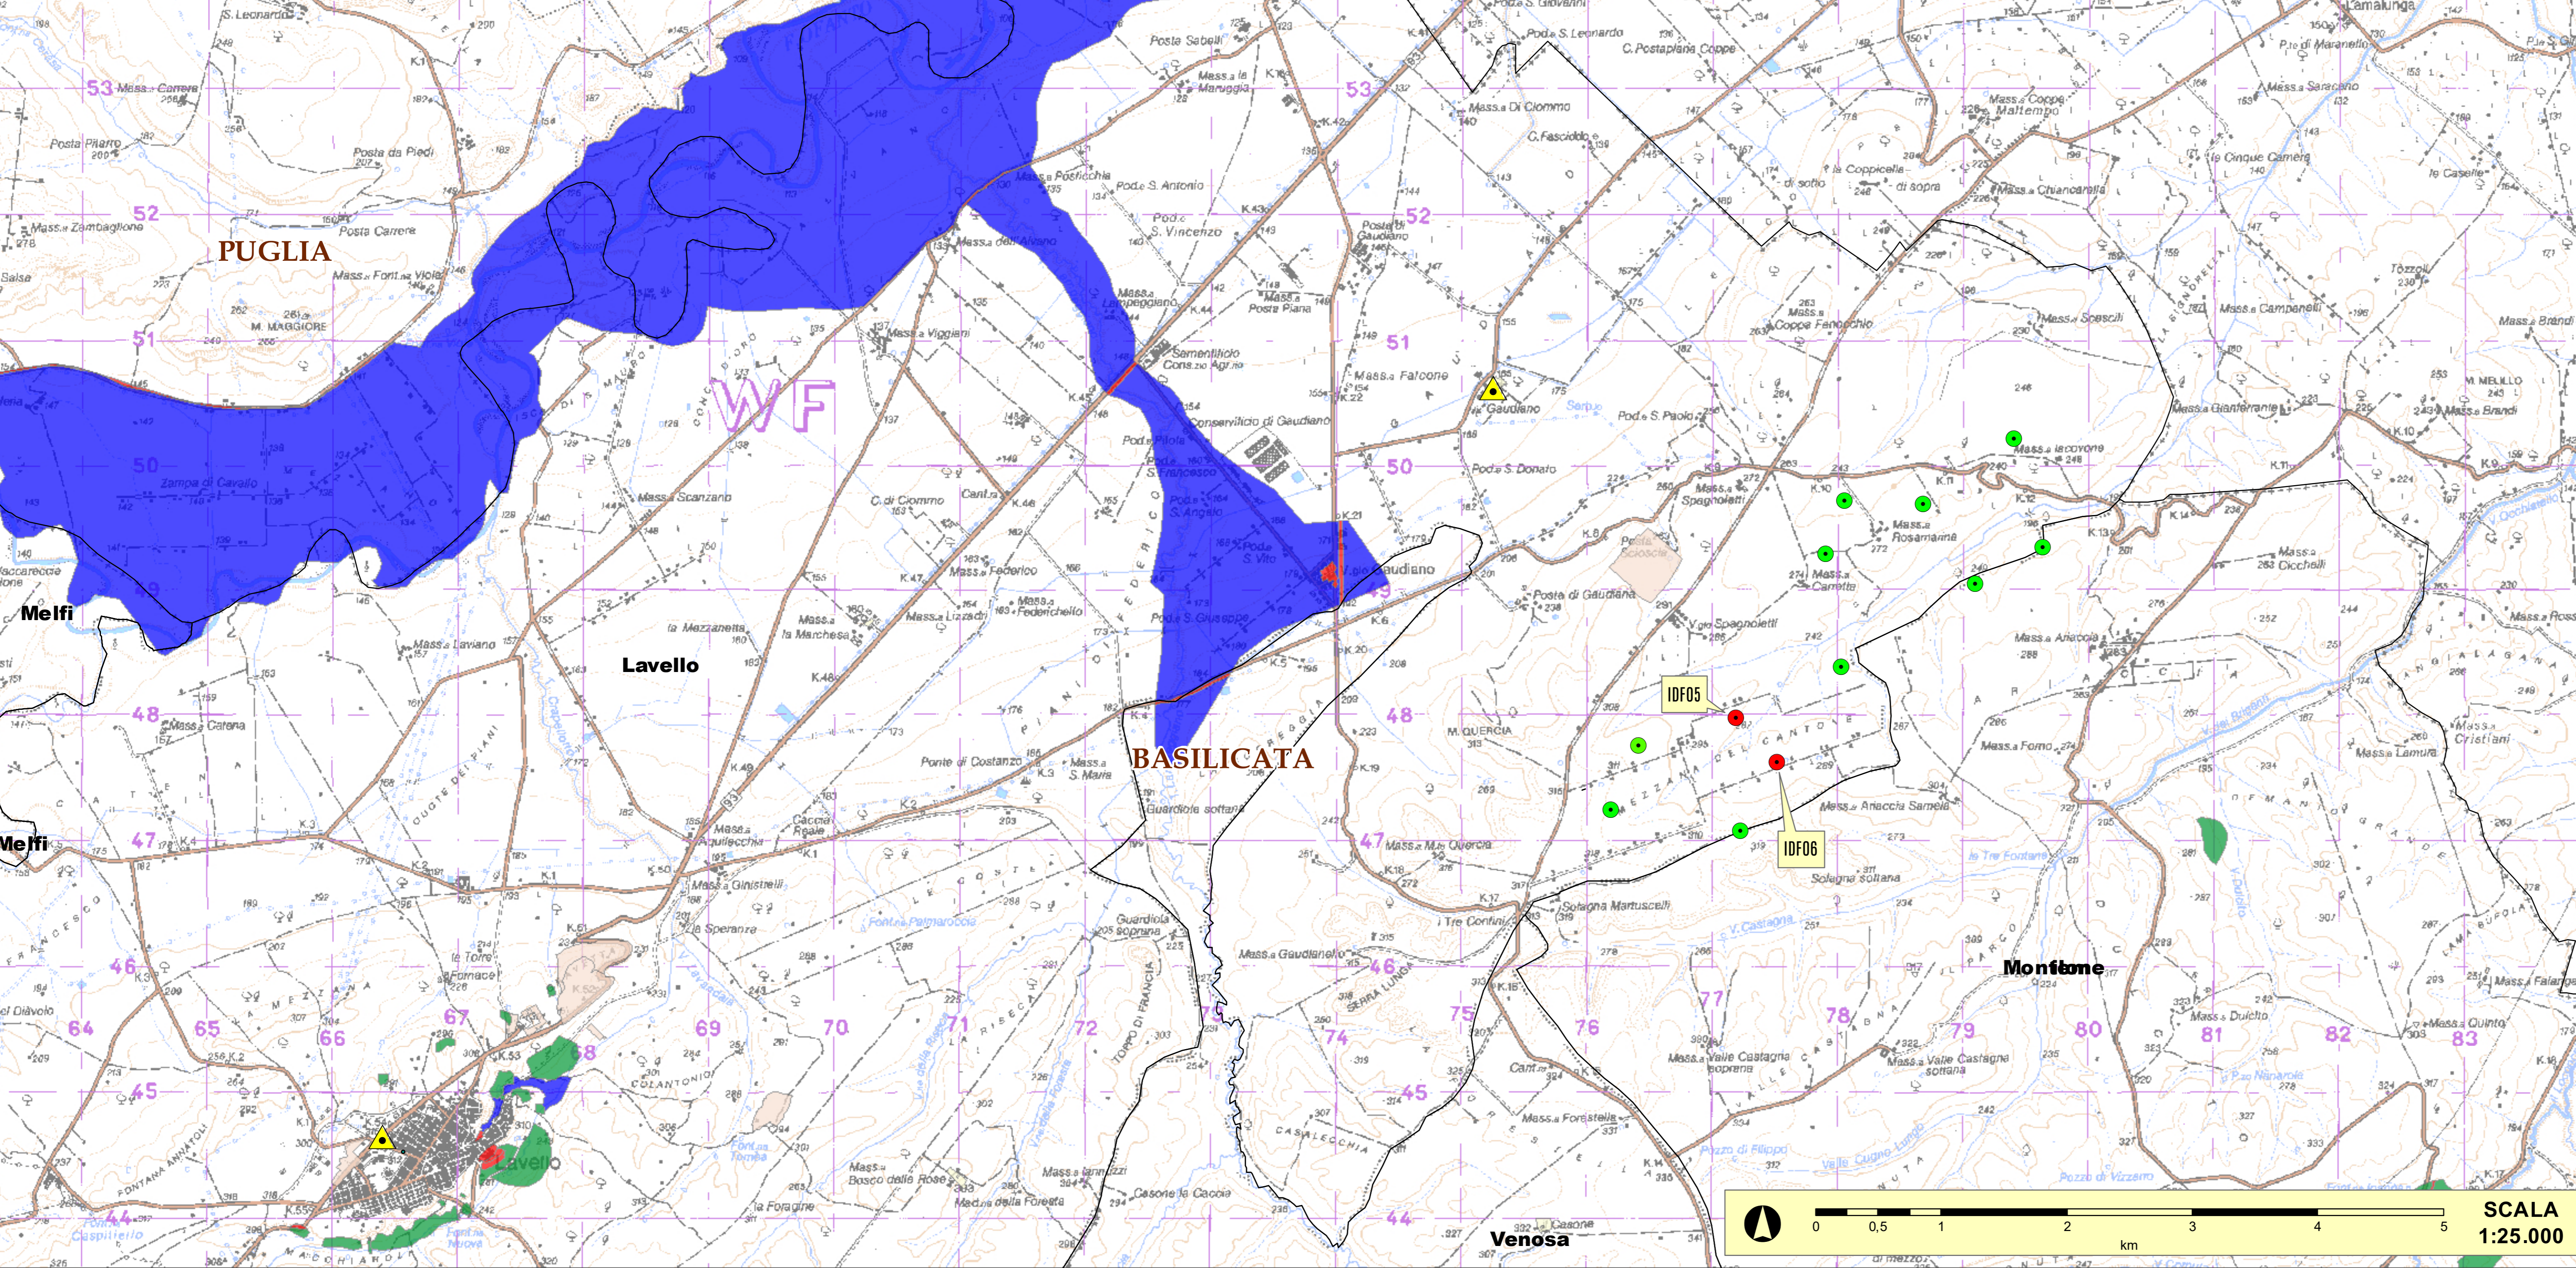


CARTA DEI BENI VINCOLATI E PERIMETRI PAI-ADB

- Rischio frana o inondazione**
- R4
 - R3
 - R2
- Pericolosità frana**
- PG3
 - PG2
 - PG1
- Pericolosità inondazione**
- AP
 - MP
 - BP

- Beni_Paesaggistici_art_136
- beni_monumentali_art_10
- Beni_Interesse_Archeologico_Art_10
- Tratturi



- siti_arrivati_a_bonifica
- siti_bonificati
- siti_segnaati

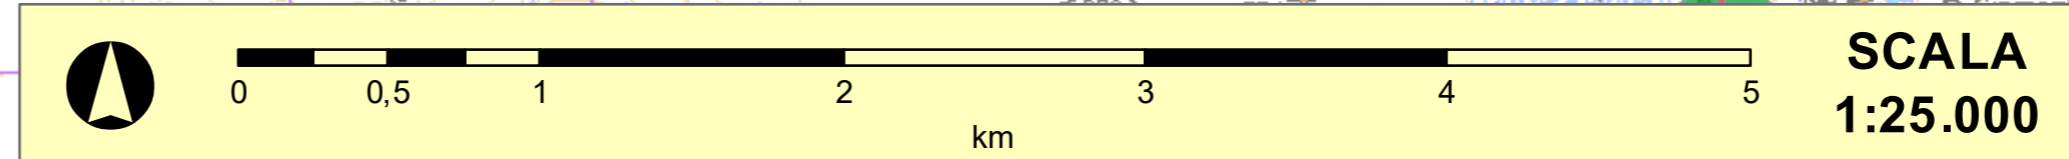

- LEGENDA**
- IDF05/06 - TURBINE IN VARIANTE
 - IDFXX - TURBINE EOLICHE
 - CAB-MT/MT
 - CENTRI ABITATI
 - LIMITI AMMINISTRATIVI

CARTA PEDOLOGICA

- LCC_CLASSE**
- I
 - IIIce
 - IIIe
 - IIIs
 - IIIsc
 - IIIse
 - IIIsw
 - IIIw
 - IIIs
 - IIw
 - IVe
 - IVs
 - IVse
 - IVw
 - VIIe
 - VIIse
 - VIIe
 - Vw

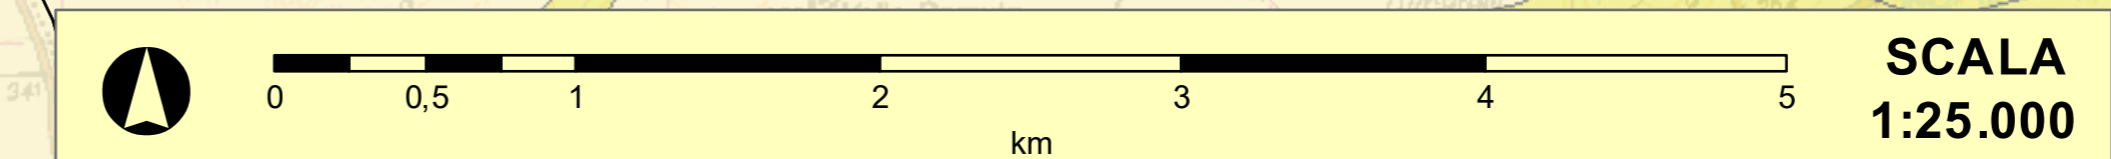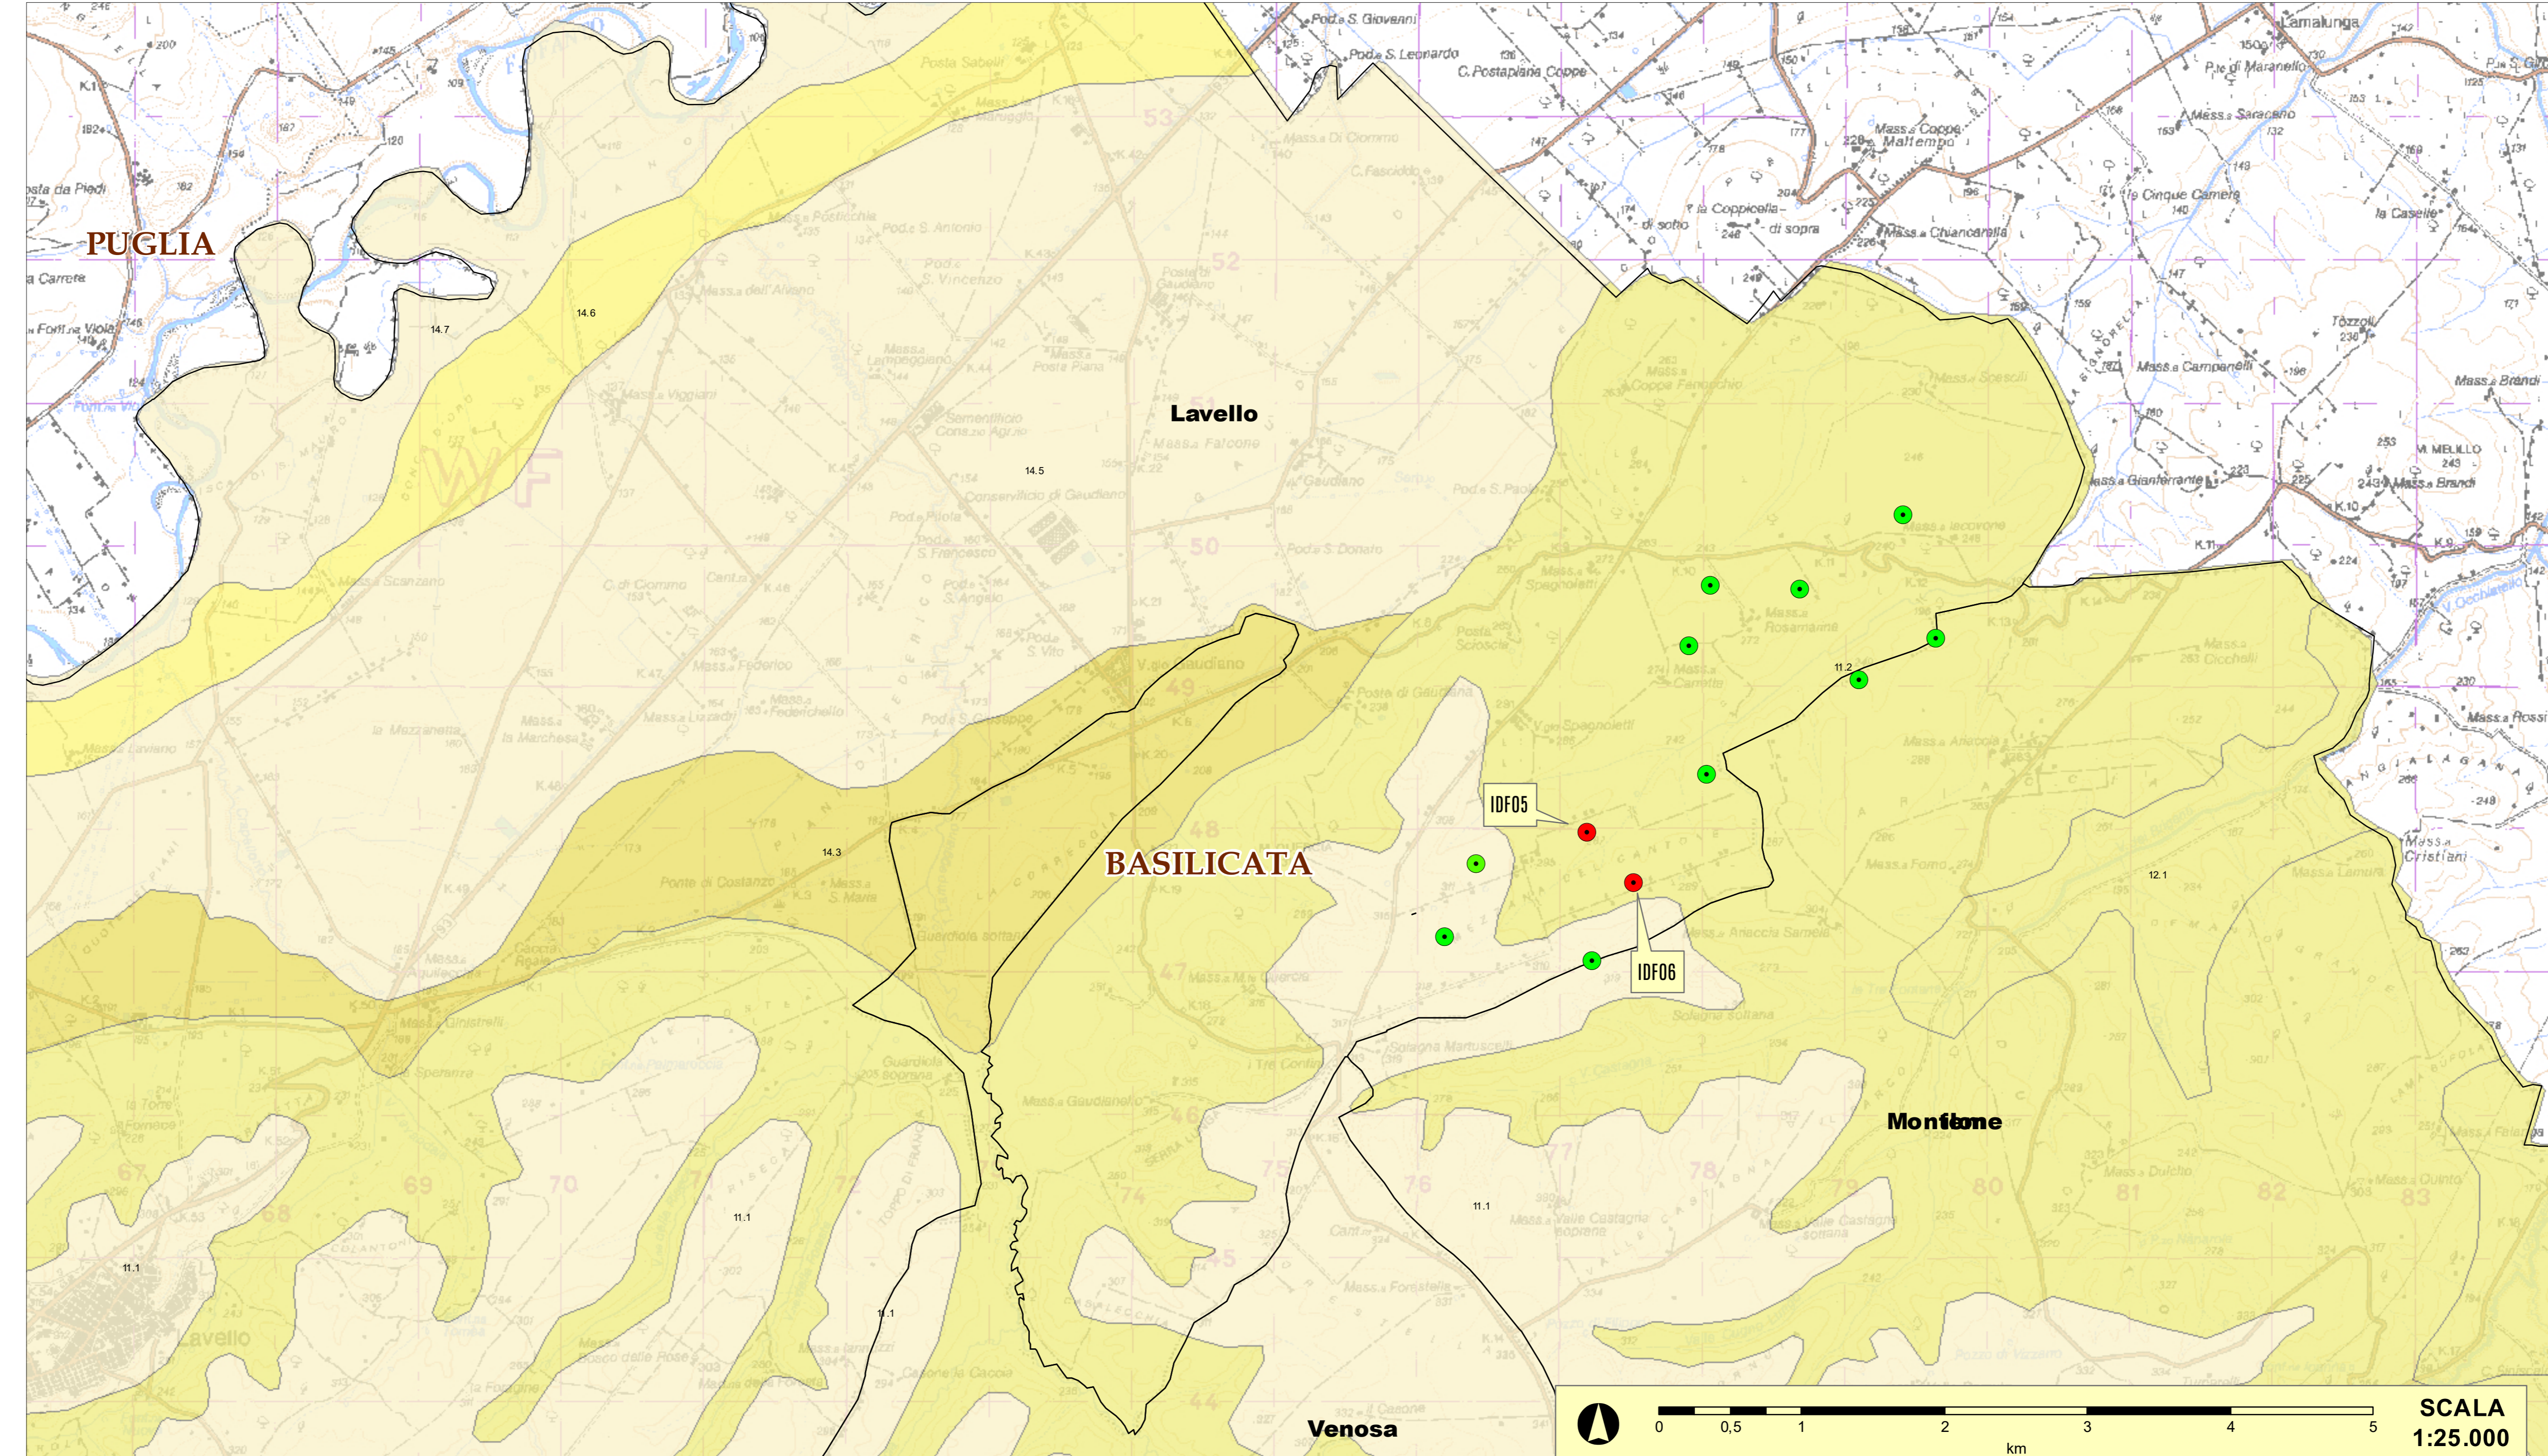

COMUNE di LAVELLO
 PROVINCIA DI POTENZA
 REGIONE BASILICATA

Progetto:
Prco Eolico Forentum"
 ISTANZA VARIANTE NON SOSTANZIALE

Elaborato:
 CARTA DEI VINCOLI
 Valutazione ai sensi art. 6, c.9 del D.Lgs 152/2006

Committente:
 BEL LAVELLO Vi.Gi. S.r.l.
 Piazza Velasca, 5 - 20124 Milano

Progettista:
 Responsabile tecnico: dott. ing. Raffaele Strella
 Consulenti: dott. geol. Massimo Dentato, dott. arch. Carmine Ventura

SCALA: FILE: 02.pdf
 REV: DATA: DB: VER: APP:
 01: Maggio 2018: MO: RC: RC

02