

# COMUNE di LAVELLO

PROVINCIA DI POTENZA  
REGIONE BASILICATA



**Progetto:**

## "Parco Eolico Forentum"

**Elaborato:**

STATO DI PROGETTO APPROVATO - STATO DI PROGETTO DI VARIANTE  
Planimetria Generale Area IDF 05 - IDF 06  
Base Aerofotogrammetria

**Committente:**

BEL LAVELLO VI.GI. S.r.l.  
Piazza Velasca, 5 - 20124 Milano



**Progettista:**

**Responsabile Tecnico:**  
dot. Ing. Raffaele Chianella  
**Responsabile Economico/Amministrativo:**  
dot. Antonio Di Gregorio



**Consulenti:**  
dot. geol. Massimiliano Dentato  
dot. arch. Carmine Ventura

Via Achille Loria, 11 - 84014 Nocera Inferiore (SA)  
tel. 08119328142 fax 081193281420  
MAIL: info@sinergiproject.com  
PEC: sinergiproject@pec.it  
www.sinergiproject.com

SCALA: 1:25000-1:2.000 FILE: 3-VAR.PDF

DATA: \_\_\_\_\_ VER.: \_\_\_\_\_ APP.: \_\_\_\_\_


REV.: 01 Maggio 2018 CV GC RC

# 3-VAR

STATO DI PROGETTO DI VARIANTE  
INQUADRAMENTO TERRITORIALE - PARCO EOLICO  
COMUNE DI LAVELLO  
Base Aerofotogrammetria  
Scala 1:25.000



STATO DI PROGETTO APPROVATO  
Planimetria Generale Area IDF 05 - IDF06  
Base Aerofotogrammetria  
Scala 1:2.000

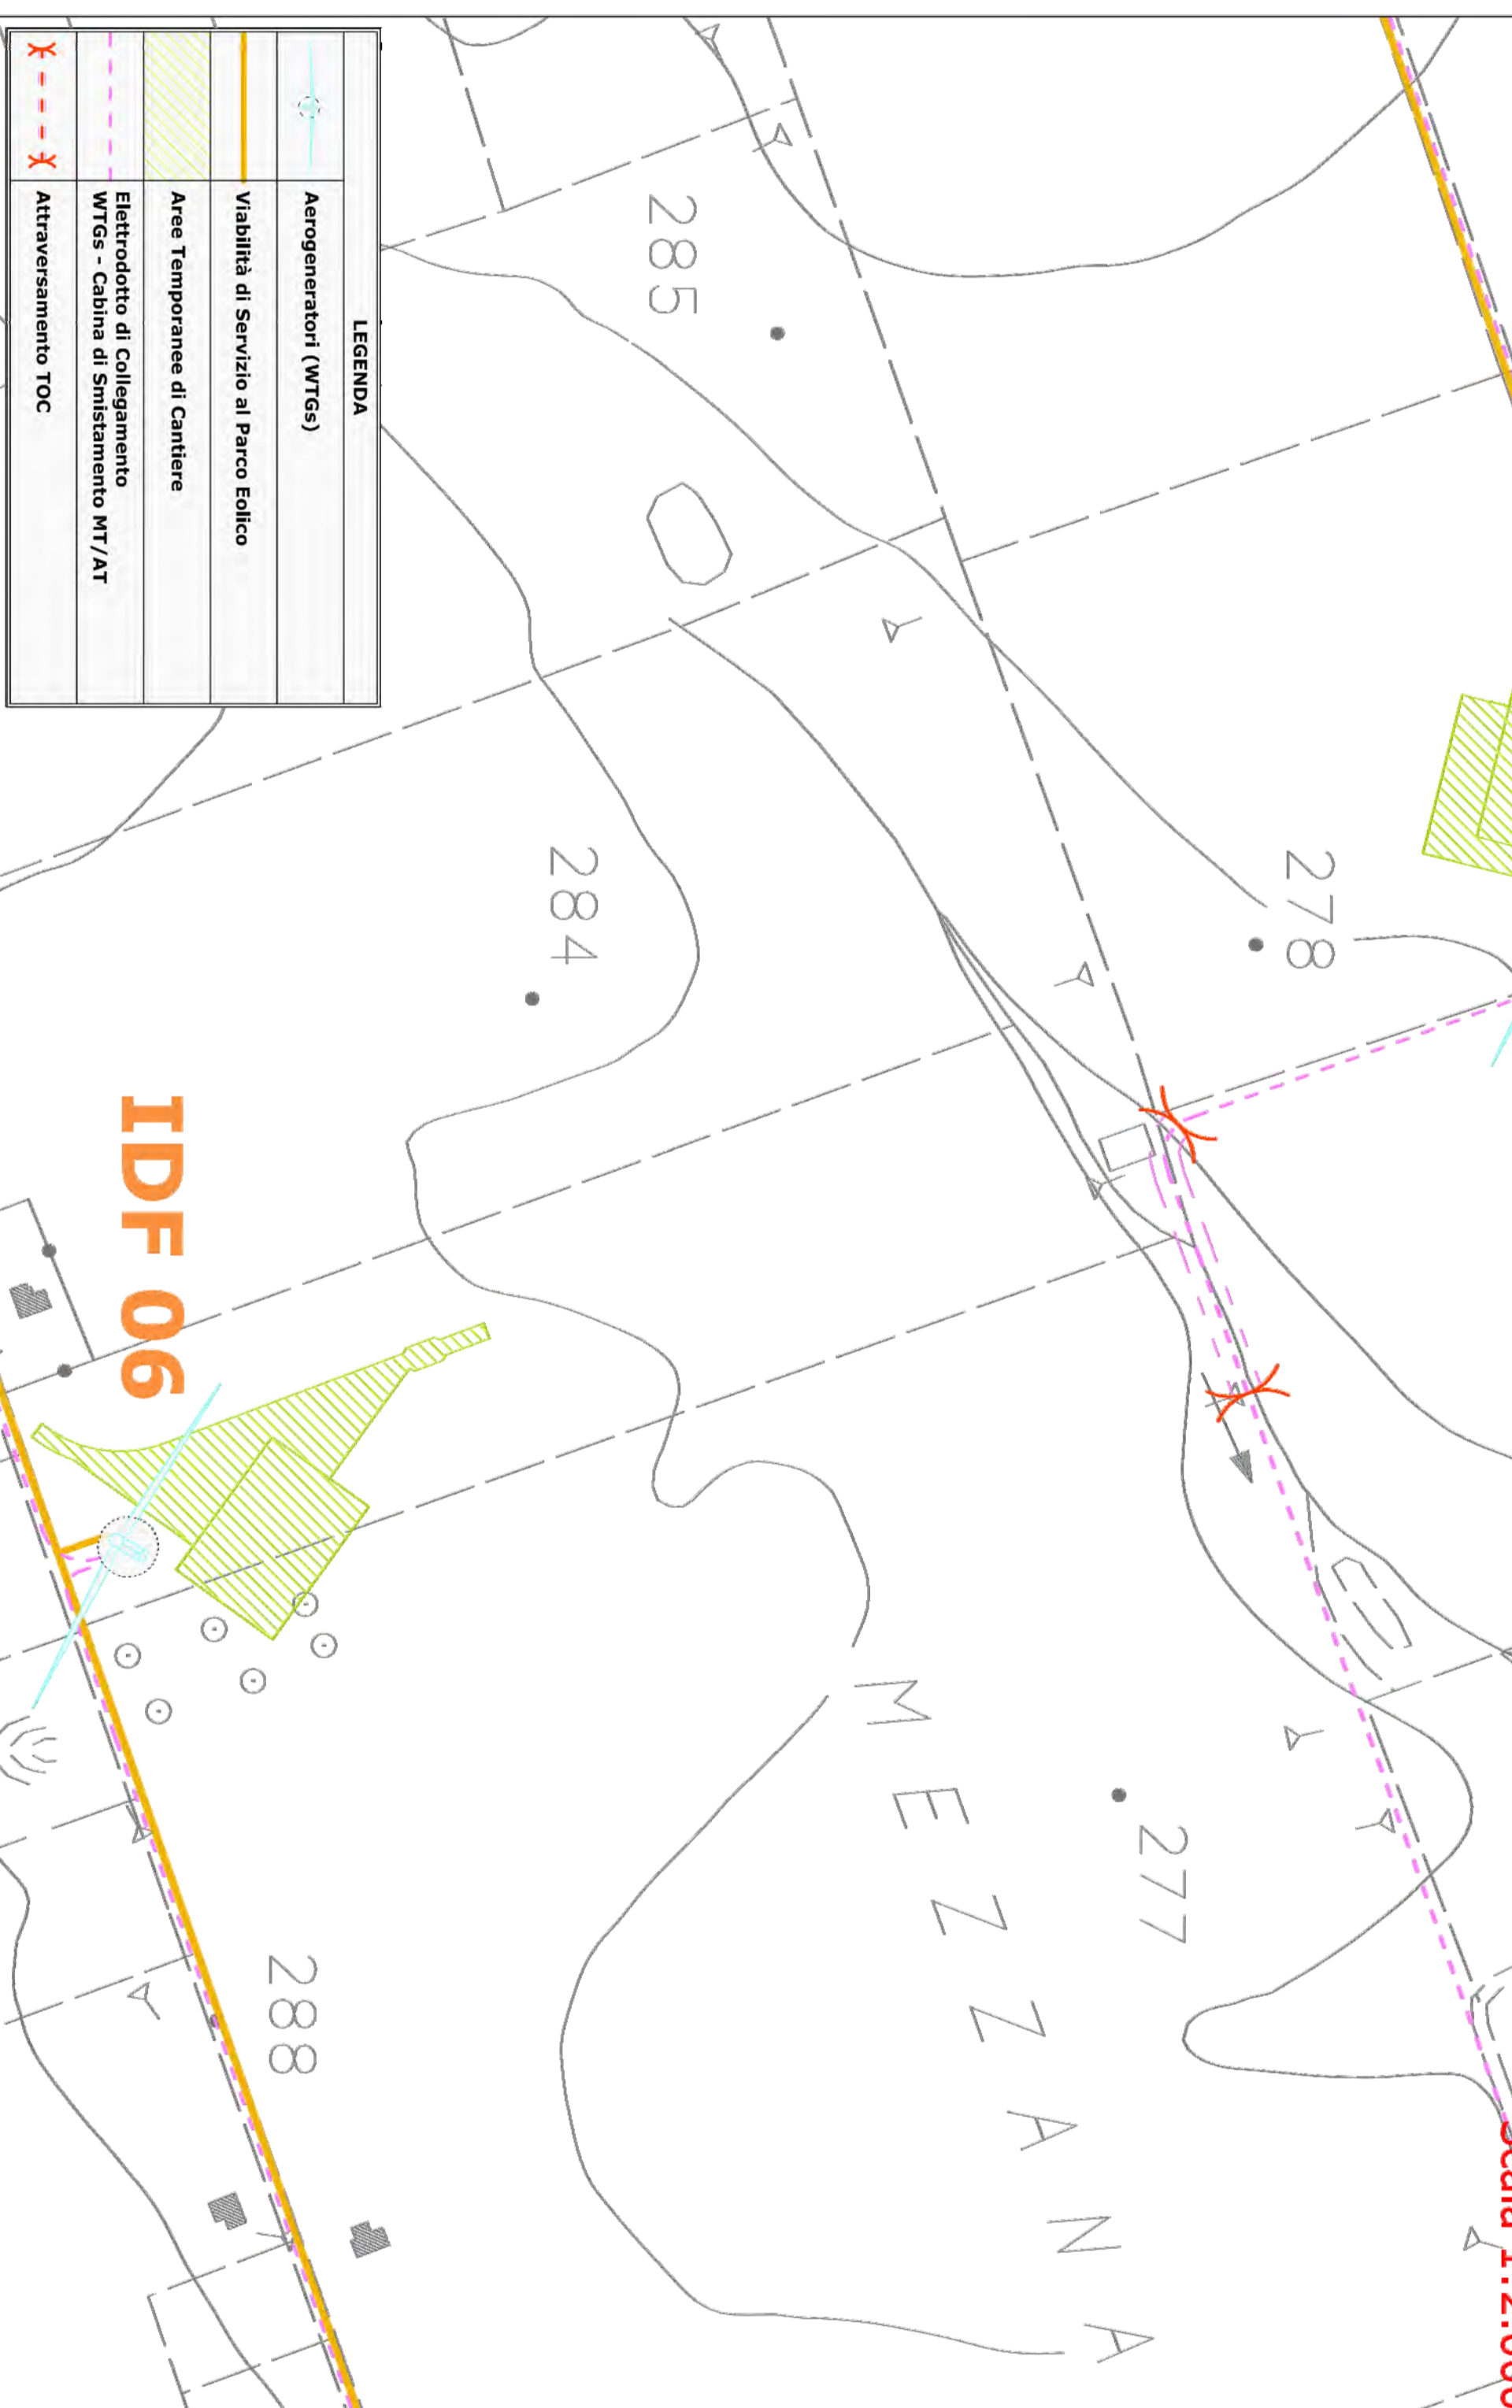

STATO DI PROGETTO DI VARIANTE  
Planimetria Generale Area IDF 05 - IDF06  
Base Aerofotogrammetria  
Scala 1:2.000

