

# COMUNE di LAVELLO

PROVINCIA DI POTENZA  
REGIONE BASILICATA



**Progetto:**

## "Parco Eolico Forentum"

**Elaborato:**

STATO DI PROGETTO APPROVATO - STATO DI PROGETTO DI VARIANTE  
Planimetria Generale Area IDF 05 - IDF 06  
Interdistanze con gli Aerogeneratori Circostanti  
Base Aerofotogrammetria


**Committente:**

BEL LAVELLO VI.GI. S.r.l.  
Piazza Velasca, 5 - 20124 Milano



**Progettista:**

**snegaprojet**  
Società di Ingegneria  
Via Aquilile Loria, 11 - 84014 Nocera Inferiore (SA)  
tel. 08119328142 fax 081193281420  
MAIL: info@snegaprojet.com  
PEC: snegaprojet@pec.it  
www.snegaprojet.com

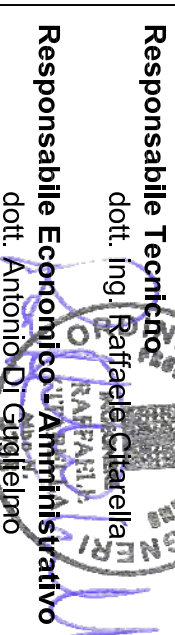

**Responsabile Tecnico**  
dott. ing. Raffaele Ciarella  
**Responsabile Economico e Amministrativo**  

**Consulenti**  
dott. geol. Massimiliano Dentato  
dott. arch. Carmine Ventura


SCALA: 1:5.000 FILE: 6-VAR.PDF

TRAVOLA:

REV.:	DATA:	DIS.:	VER.:	APP.:
01	Maggio 2018	CV	GC	RC

### 6-VAR

STATO DI PROGETTO APPROVATO  
Planimetria Generale Area IDF 05 - IDF 06  
**Interdistanze con gli Aerogeneratori Circostanti**  
Base Aerofotogrammetria  
Scala: 1:5.000

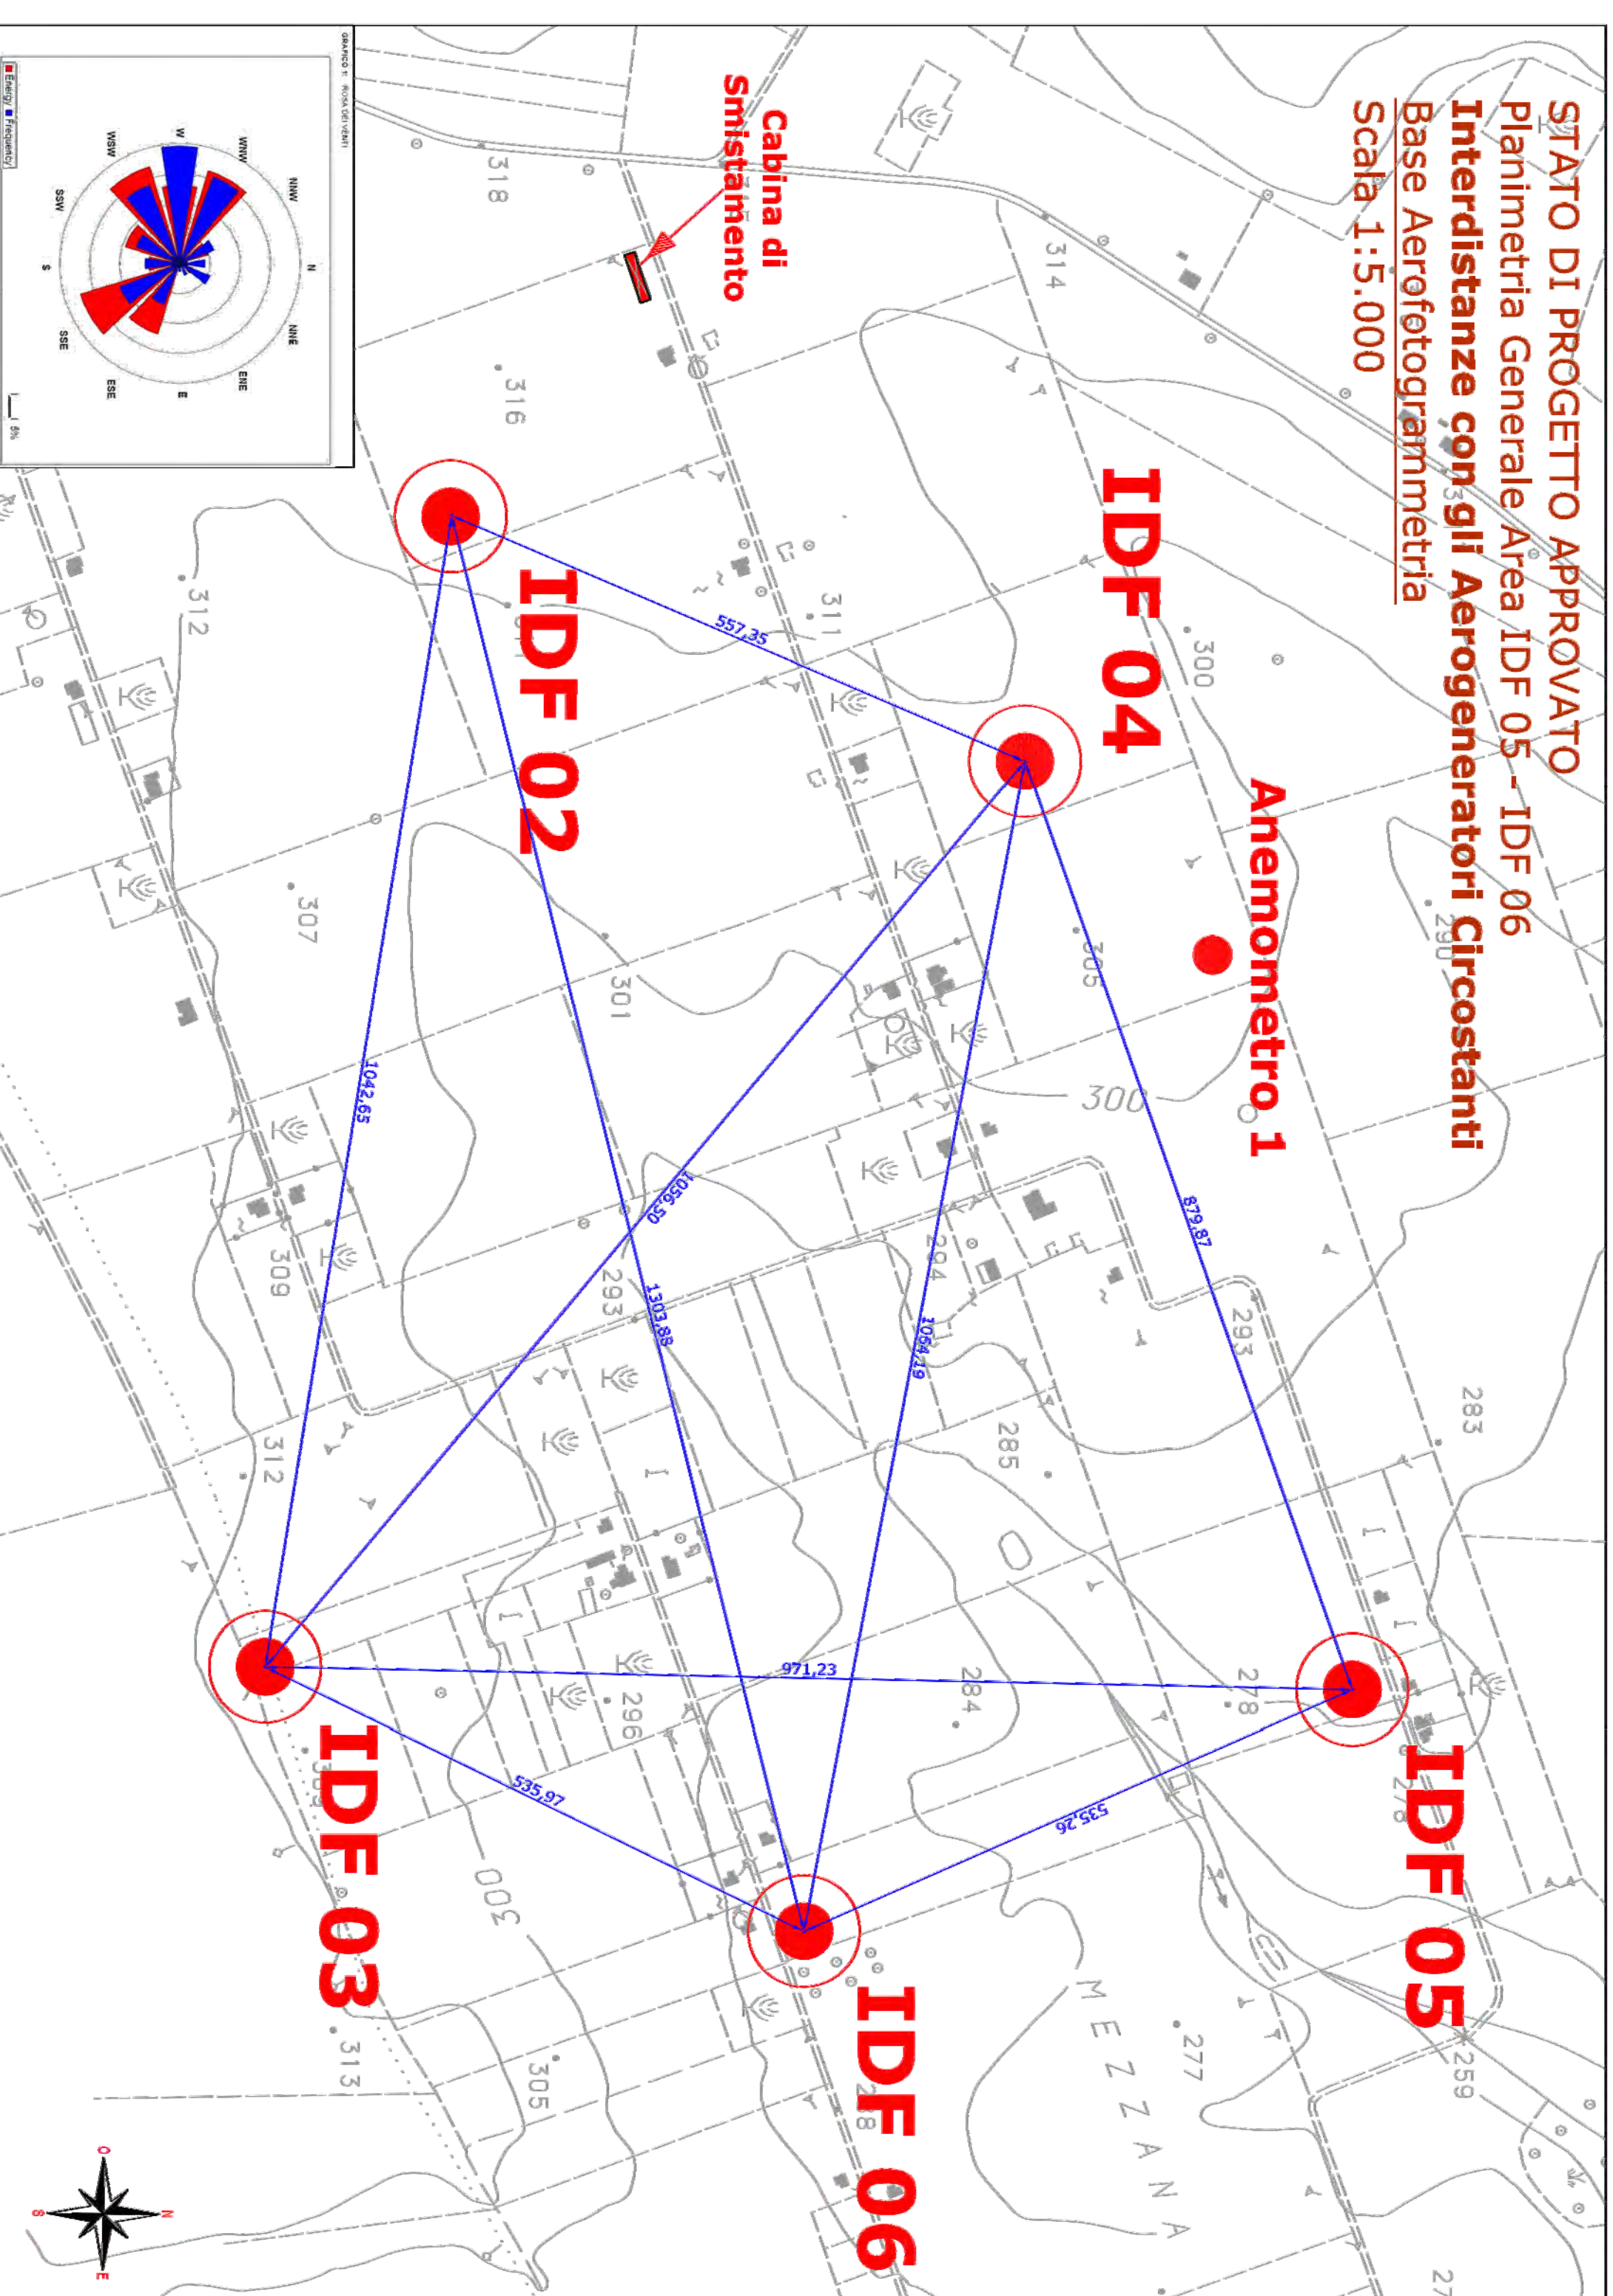

STATO DI PROGETTO DI VARIANTE  
Planimetria Generale Area IDF 05 - IDF 06  
**Interdistanze con gli Aerogeneratori Circostanti**  
Base Aerofotogrammetria  
Scala: 1:5.000

