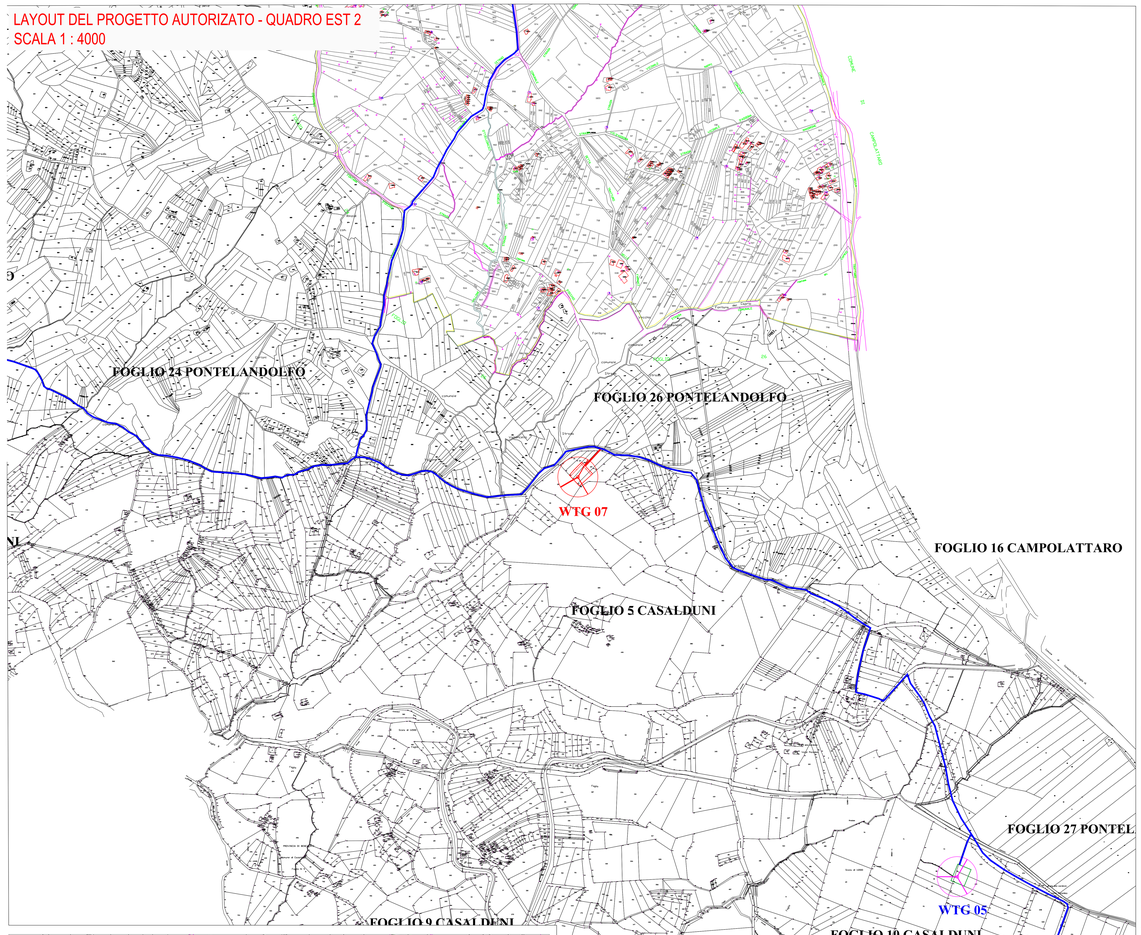

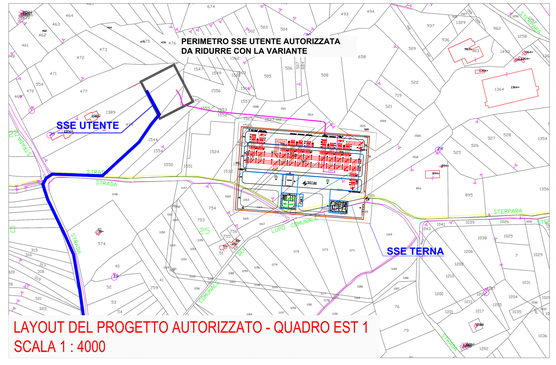

LAYOUT DEL PROGETTO AUTORIZZATO - QUADRO EST 1
SCALA 1 : 4000

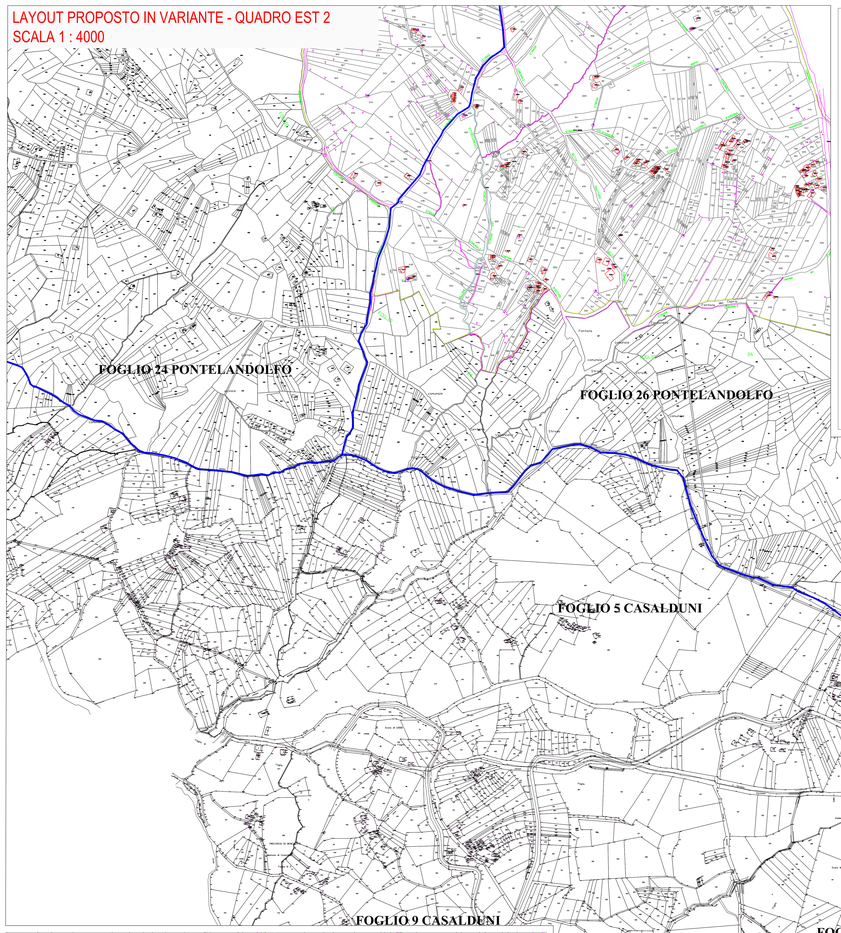

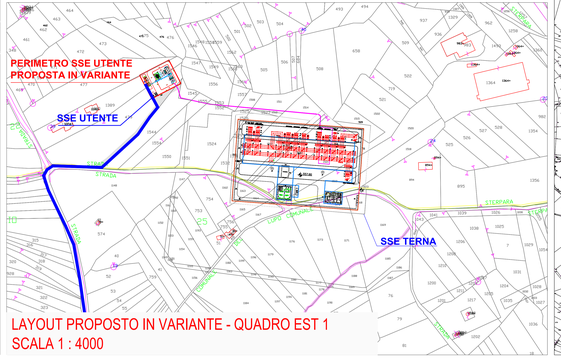

LAYOUT PROPOSTO IN VARIANTE - QUADRO EST 1
SCALA 1 : 4000

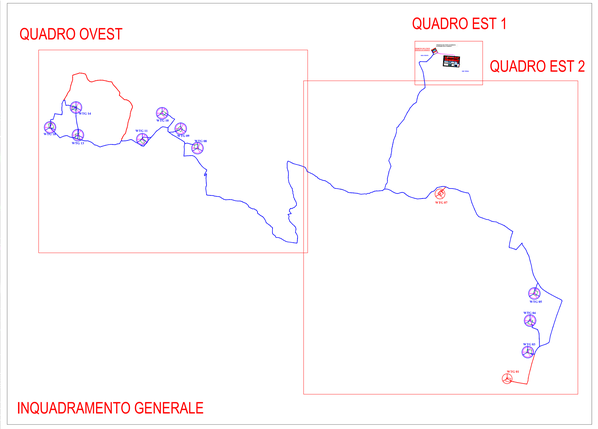

LEGENDA

- AEROGENERATORI AUTORIZZATI DIAMETRO: 112 m ALTEZZA AL MOZZO : 94 m DA ELIMINARE CON VARIANTE
- CAVIDOTTO MT AUTORIZZATO DA ELIMINARE CON LA VARIANTE
- PIAZZOLE AUTORIZZATE DA ELIMINARE CON LA VARIANTE
- AEROGENERATORI PROPOSTI IN VARIANTE DIAMETRO:132 m ALTEZZA AL MOZZO : 114 m
- AEROGENERATORI AUTORIZZATI DIAMETRO:112 m ALTEZZA AL MOZZO : 94 m
- CAVIDOTTO MT AUTORIZZATO
- PIAZZOLE DI MONTAGGIO AUTORIZZATE
- STAZIONE UTENTE E VIABILITA' DI ACCESSO PROPOSTA IN VARIANTE
- STAZIONE TERNA
- PERIMETRO STAZIONE UTENTE AUTORIZZATA DA RIDURRE CON LA VARIANTE

REGIONE CAMPANIA
PROVINCIA DI BENEVENTO
COMUNE DI CASALDUNI

VARIANTE AL PROGETTO DI UN IMPIANTO DI PRODUZIONE DI ENERGIA ELETTRICA DA FONTE EOLICA E RELATIVE OPERE DI CONNESSIONE ALLA RETE ELETTRICA DA REALIZZARSI NEL COMUNE DI CASALDUNI (BN)

Titolo:
SEZIONE 2 - ELABORATI GRAFICI

Titolo elaborato:
PLANIMETRIA DI CONFRONTO SU CATASTALE TRA LAYOUT AUTORIZZATO E LAYOUT DI VARIANTE - QUADRO EST

N. Elaborato: 2.6.2 Scala: 1:2000 - 1:4000

Committente

PARCO EOLICO CASALDUNI HOUSE s.r.l.

Parco Eolico Casalduni House srl
sede legale e operativa
Viale Monza n.142 - 00150 Roma(RM)
P.IVA 16270700965

Progettazione

TENPROJECT

sede legale e operativa
San Giorgio Del Sannio (BN) via via Gaspari 61
sede operativa
Benevento Zona ex ETSI, Vocarello ex c/o Villaggio Don Bosco
P.IVA 01855650623
Azienda con sistema gestione qualità Certificato N. 50 100 11873

Progettista:
Dott. Ing. Nicola Forte

00	APRILE 2019	AF	AB	AF		Proposta di variante
Rev.	Data	DDT	VDT	DDT		DESCRIZIONE
		Elaborazione	Approvazione	Emissione		
Nome File sorgente:	GE.PLO01.PE.2.6.2.dwg	Nome file stampa:	GE.PLO01.PE.2.6.2.pdf	Formato di stampa:	ISO A 1(841 x 594)	