MURO DI SOSTEGNO A RIDOSSO DELLA PARATIA ESISTENTE – PIANTA
1:200

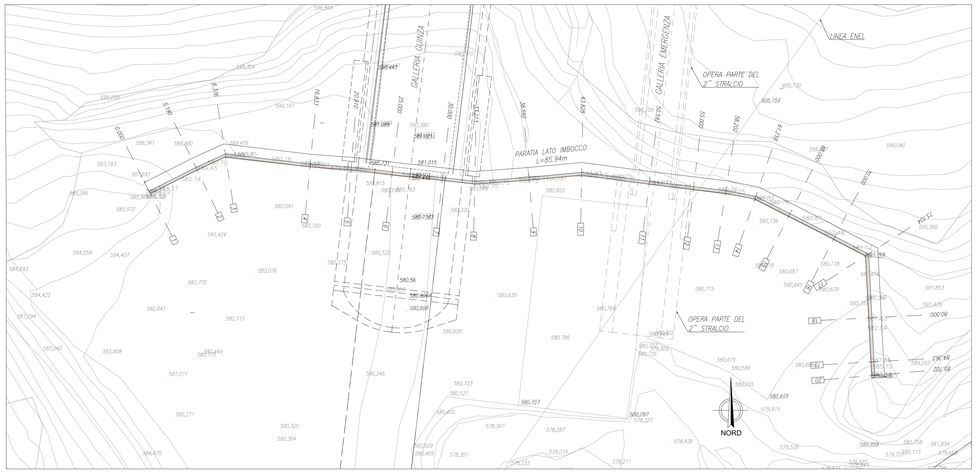

RILIEVO PARATIA D'IMBOCCO ESISTENTE
PROFILO LONGITUDINALE
1:100

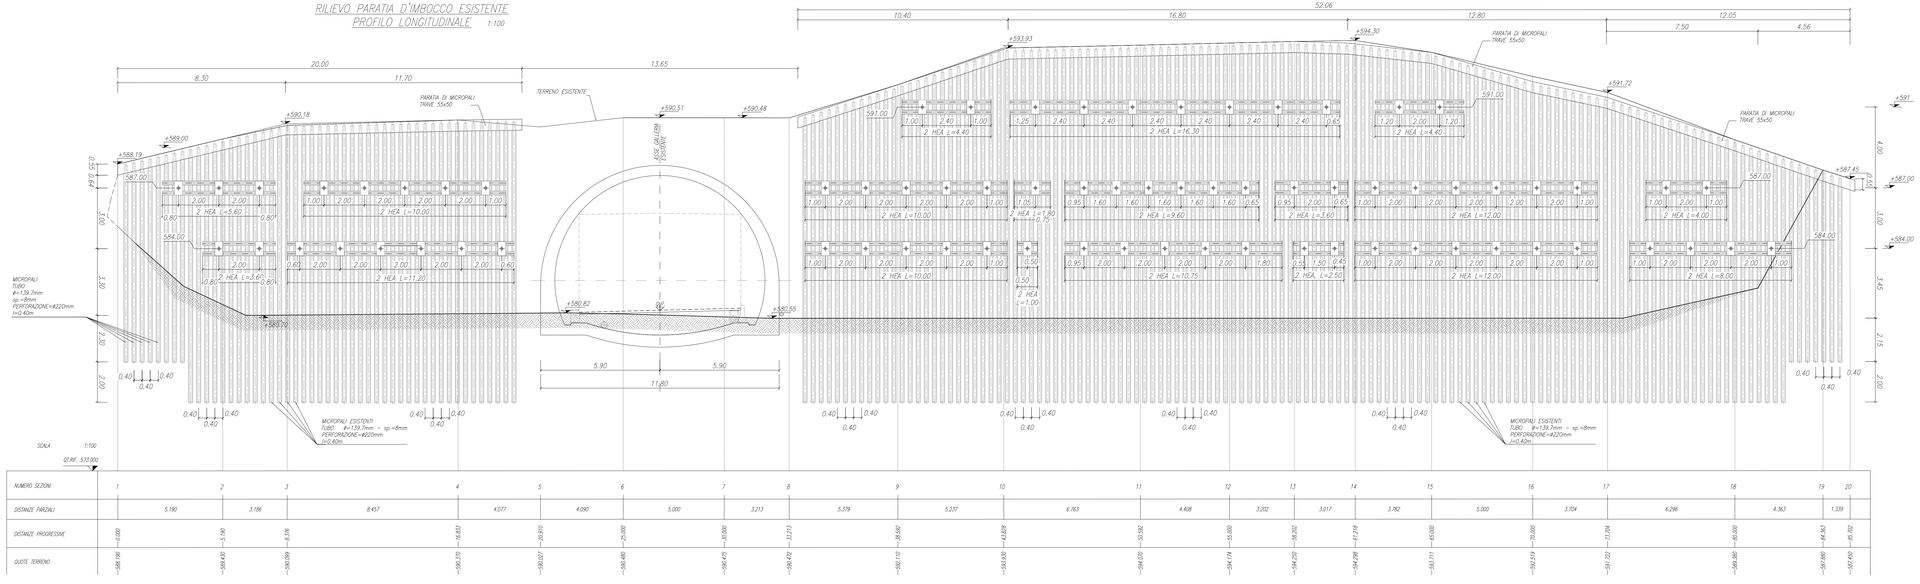

NUMERO SEZIONI	1	2	3	4	5	6	7	8	9	10	11	12	13	14	15	16	17	18	19	20
DISTANZE PARZIALI	5.190	3.186	8.457	4.077	4.090	5.000	3.213	5.379	5.237	6.763	4.408	3.202	3.017	3.782	5.000	3.704	6.296	4.363	1.339	
DISTANZE PROGRESSIVE	+0.000	+5.190	+8.376	+16.833	+20.910	+25.000	+30.000	+33.213	+38.592	+43.829	+50.592	+55.000	+58.202	+61.219	+66.000	+70.000	+73.704	+80.000	+84.363	+85.702

D						
C						
B						
A		22-06-2018				
REV.	DESCRIZIONE	DATA	REDATTO	VERIFICATO	APPROVATO	

Direzione Progettazione e Realizzazione Lavori

ITINERARIO INTERNAZIONALE E78 S.G.C. GROSSETO – FANO
Tratto Selci Lama (E45) – S. Stefano di Gaifa
Adeguamento a 2 corsie della Galleria della Guinza (lotto 2)
e del tratto Guinza – Mercatello Ovest (lotto 3)
1° stralcio

PROGETTO DEFINITIVO — COD. AN58

PROGETTAZIONE: ANAS - DIREZIONE PROGETTAZIONE E REALIZZAZIONE LAVORI

PROGETTISTI:
Ing. VINCENZO MARZI
Ordine Ingegneri di Bari n. 3594

IL GEOLOGO
Geol. FRANCESCO MATALONI
Ordine Geologi del Lazio n. 725

IL RESPONSABILE DEL S.I.A.
Arch. GIOVANNI MAGARO'
Ordine Architetti di Roma n. 16183

COORDINATORE PER LA SICUREZZA IN FASE DI PROGETTAZIONE
Geom. FABIO GUIDIDAM

VISTO: IL RESP. DEL PROCEDIMENTO
Dott. Ing. ANTONIO SCALAMANDRE'

PROTOCOLLO | DATA:

OPERE D'ARTE MAGGIORI
Imbocco lato Umbria - Paratia d'Imbocco esistente

CODICE PROGETTO										NOME FILE	REVISIONE	
PROGETTO	LIV. PROG.	N. PROG.								T00GA01OSTPV01.dwg		
LO702M	D	1801								CODICE ELAB. T00GA01OSTPV01	A	1:200/1:100