








VS 37 - STRALCIO PLANIMETRIA GENERALE - UBICAZIONE SAGGI POTENZIALE AREA ARCHEOLOGICA
Scala 1:500

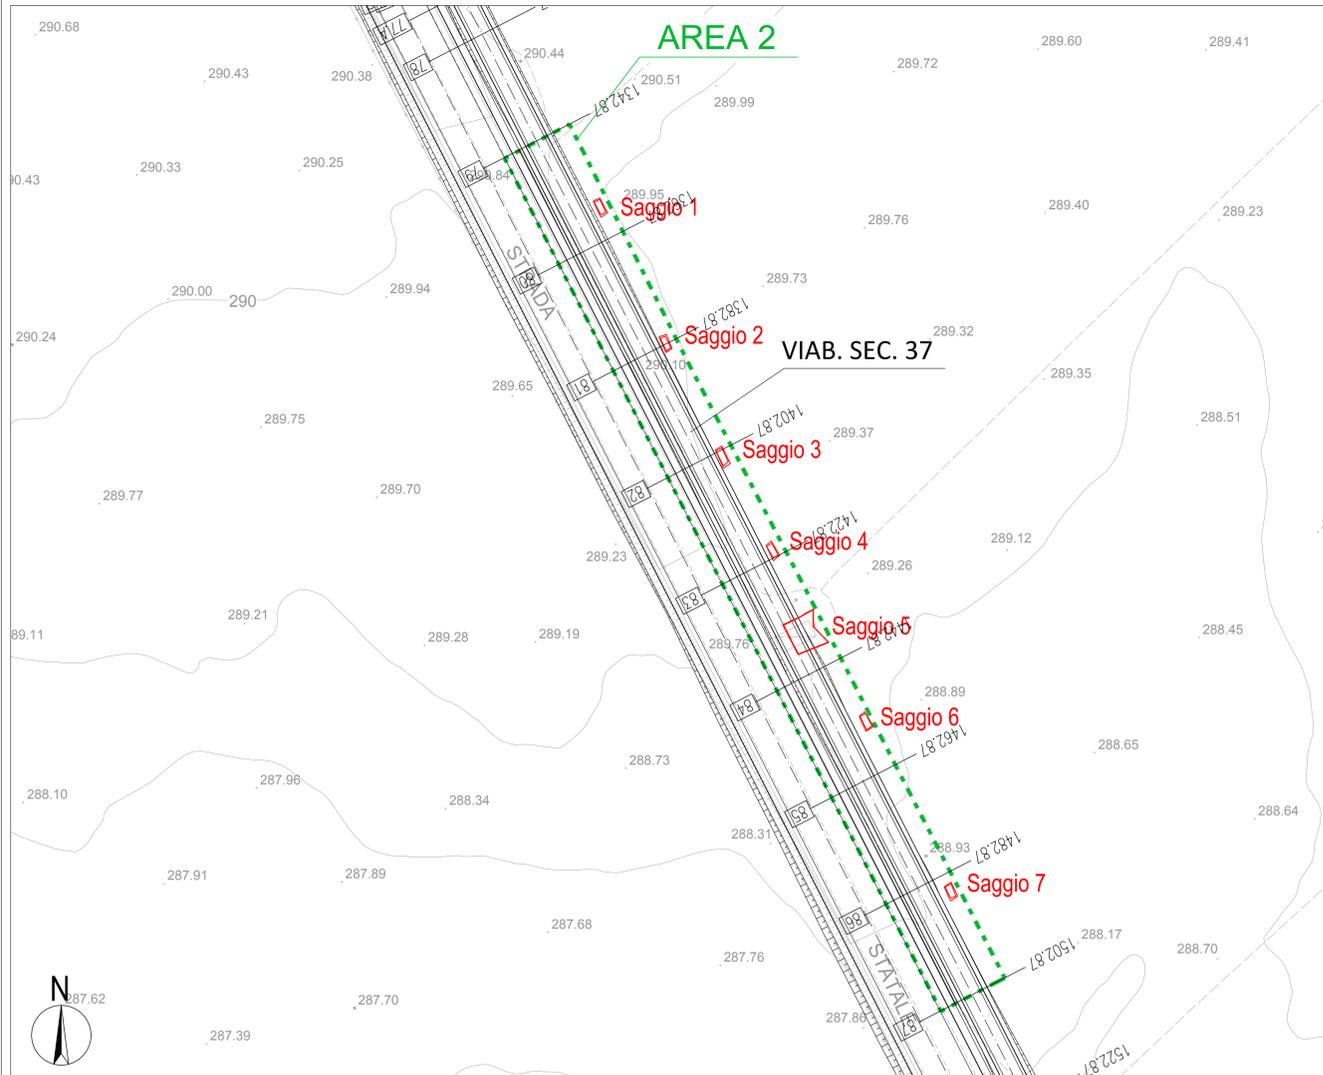

STRALCIO PLANIMETRICO SAGGIO 5
Scala 1:100



SEZIONI TRASVERSALI - UBICAZIONE SAGGI POTENZIALE AREA ARCHEOLOGICA
Scala 1:200

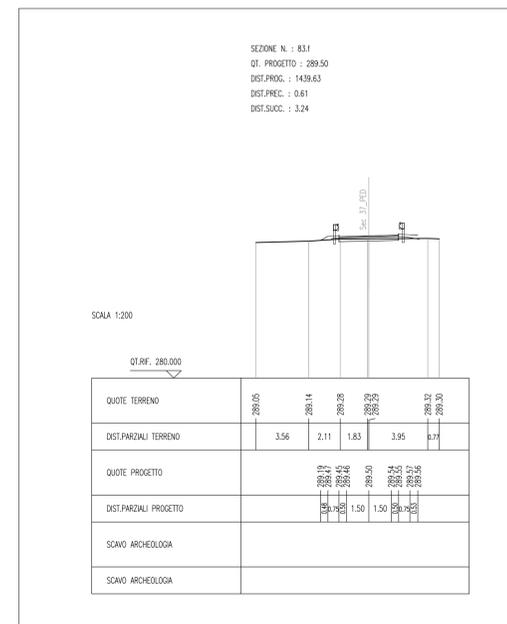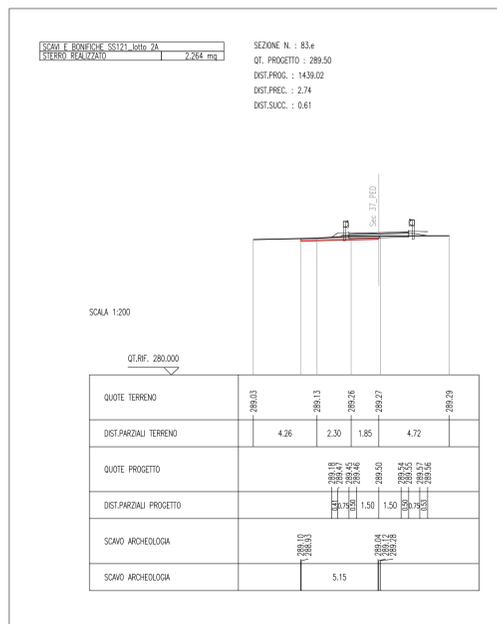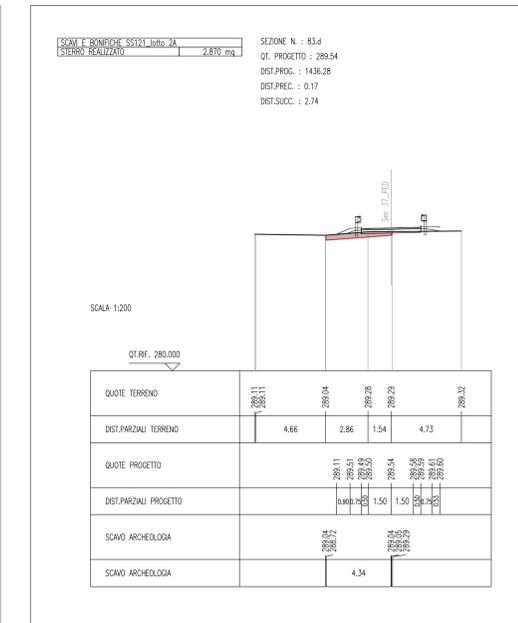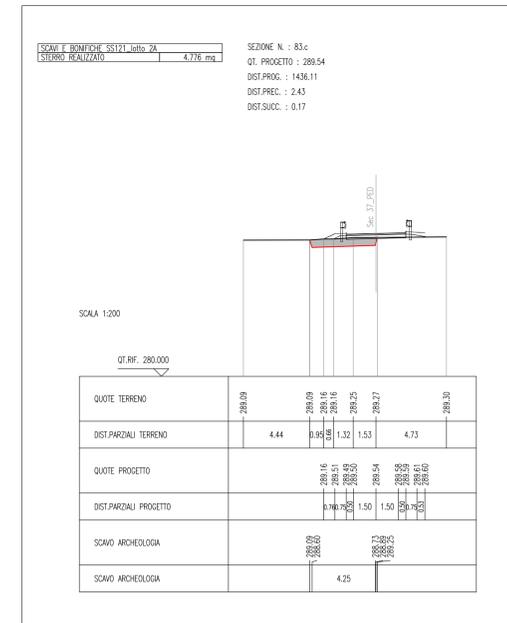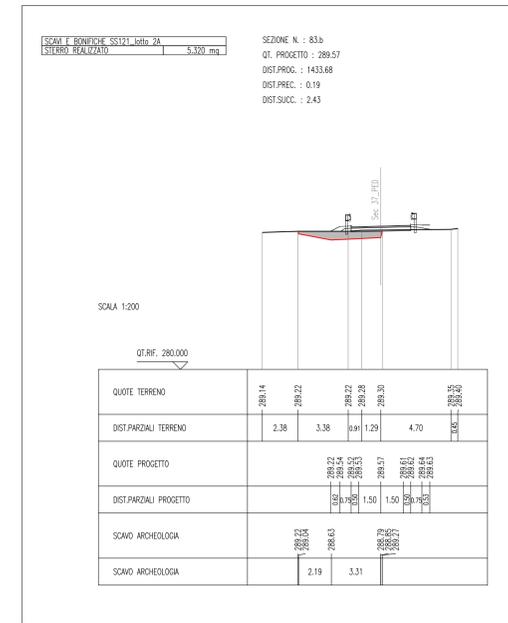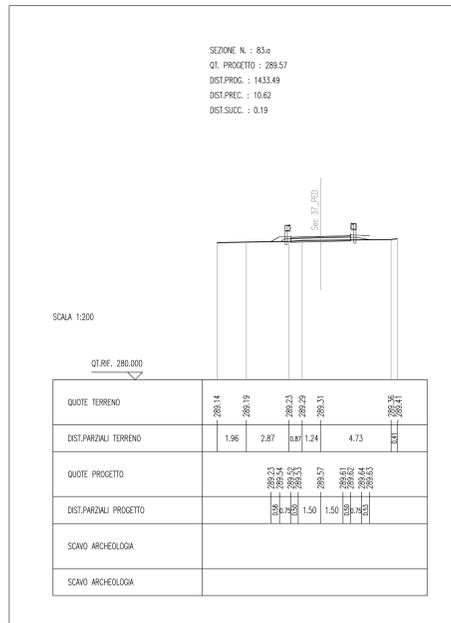



ANAS S.p.A.
DIREZIONE REGIONALE PER LA SICILIA

PA17/08
Affidamento a Contraente Generale dei "Lavori di ammodernamento del tratto Palermo - Lercara Friddi, lotto funzionale dal km 14.4 (km. 0.0 del Lotto 2) compreso il tratto di raccordo della rotonda Bolognetta, al km 48.0 (km. 33.6 del Lotto 2 - Svincolo Mangano incluso) compresi i raccordi con le attuali SS n.189 e SS n.121

Bolognetta S.c.p.a.

- PERIZIA DI VARIANTE N.2 -

VS37 - INDAGINE ARCHEOLOGICA
Planimetria con individuazione saggi archeologici eseguiti

Codice Unico Progetto (CUP) : **F41B03000230001**

Codice elaborato: **PA17/08** | OPERA: **PV** | ARGOMENTO: **AR** | DOC. E PROG.: **N003** | FASE: **5** | REVISIONE: **0**

CARTELLA:	FILE NAME:	NOTE:	PROG.	SCALE:
1	5	PVARN003_50_4137.dwg	1=1	4 1 3 7
5				
4				
3				
2				
1				

REV.	DESCRIZIONE	DATA	REDATTO	VERIFICATO	APPROVATO
0	Prima emissione	Agosto 2017	V. Arini	S. Fortino	D. Tironi

Progettisti:

POLITECNICA
INGEGNERIA E ARCHITETTURA
Viale Amendola, 8 - 50121 Firenze
tel. 0552301980 fax 0552304856
e-mail: poli@politecnica.it

Mandatari:

ACS ingegneri
Via Catania, 28/c - 59100 Prato
tel. 0574 527868 fax 0574 528888
E-mail: aci@acsingegneri.it

Il Progettista Responsabile
Ing. Marcello Mennone

Il Geologo
Dott. Pietro Accorci Gil

Il Coordinatore per la Sicurezza
in fase di esecuzione
Ing. Francesco Coccante

Il Direttore dei Lavori
Ing. Sandro Favero

Il Coordinatore per la Sicurezza
in fase di esecuzione
Ing. Francesco Coccante

Il Direttore dei Lavori
Ing. Sandro Favero

ANAS S.p.A. | DATA: | PROTOCOLLO: | VISTO: IL RESPONSABILE DEL PROCEDIMENTO

CODICE PROGETTO: **L041010E1101** | Dott. Ing. Ettore de Cesbron de la Grenelais