





LEGENDA

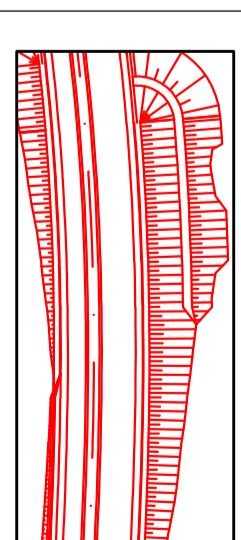

Asse Tipo B+D Marzo 2018

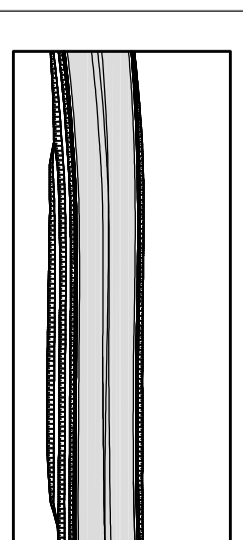

Asse Tipo B+D a seguito di integrazioni

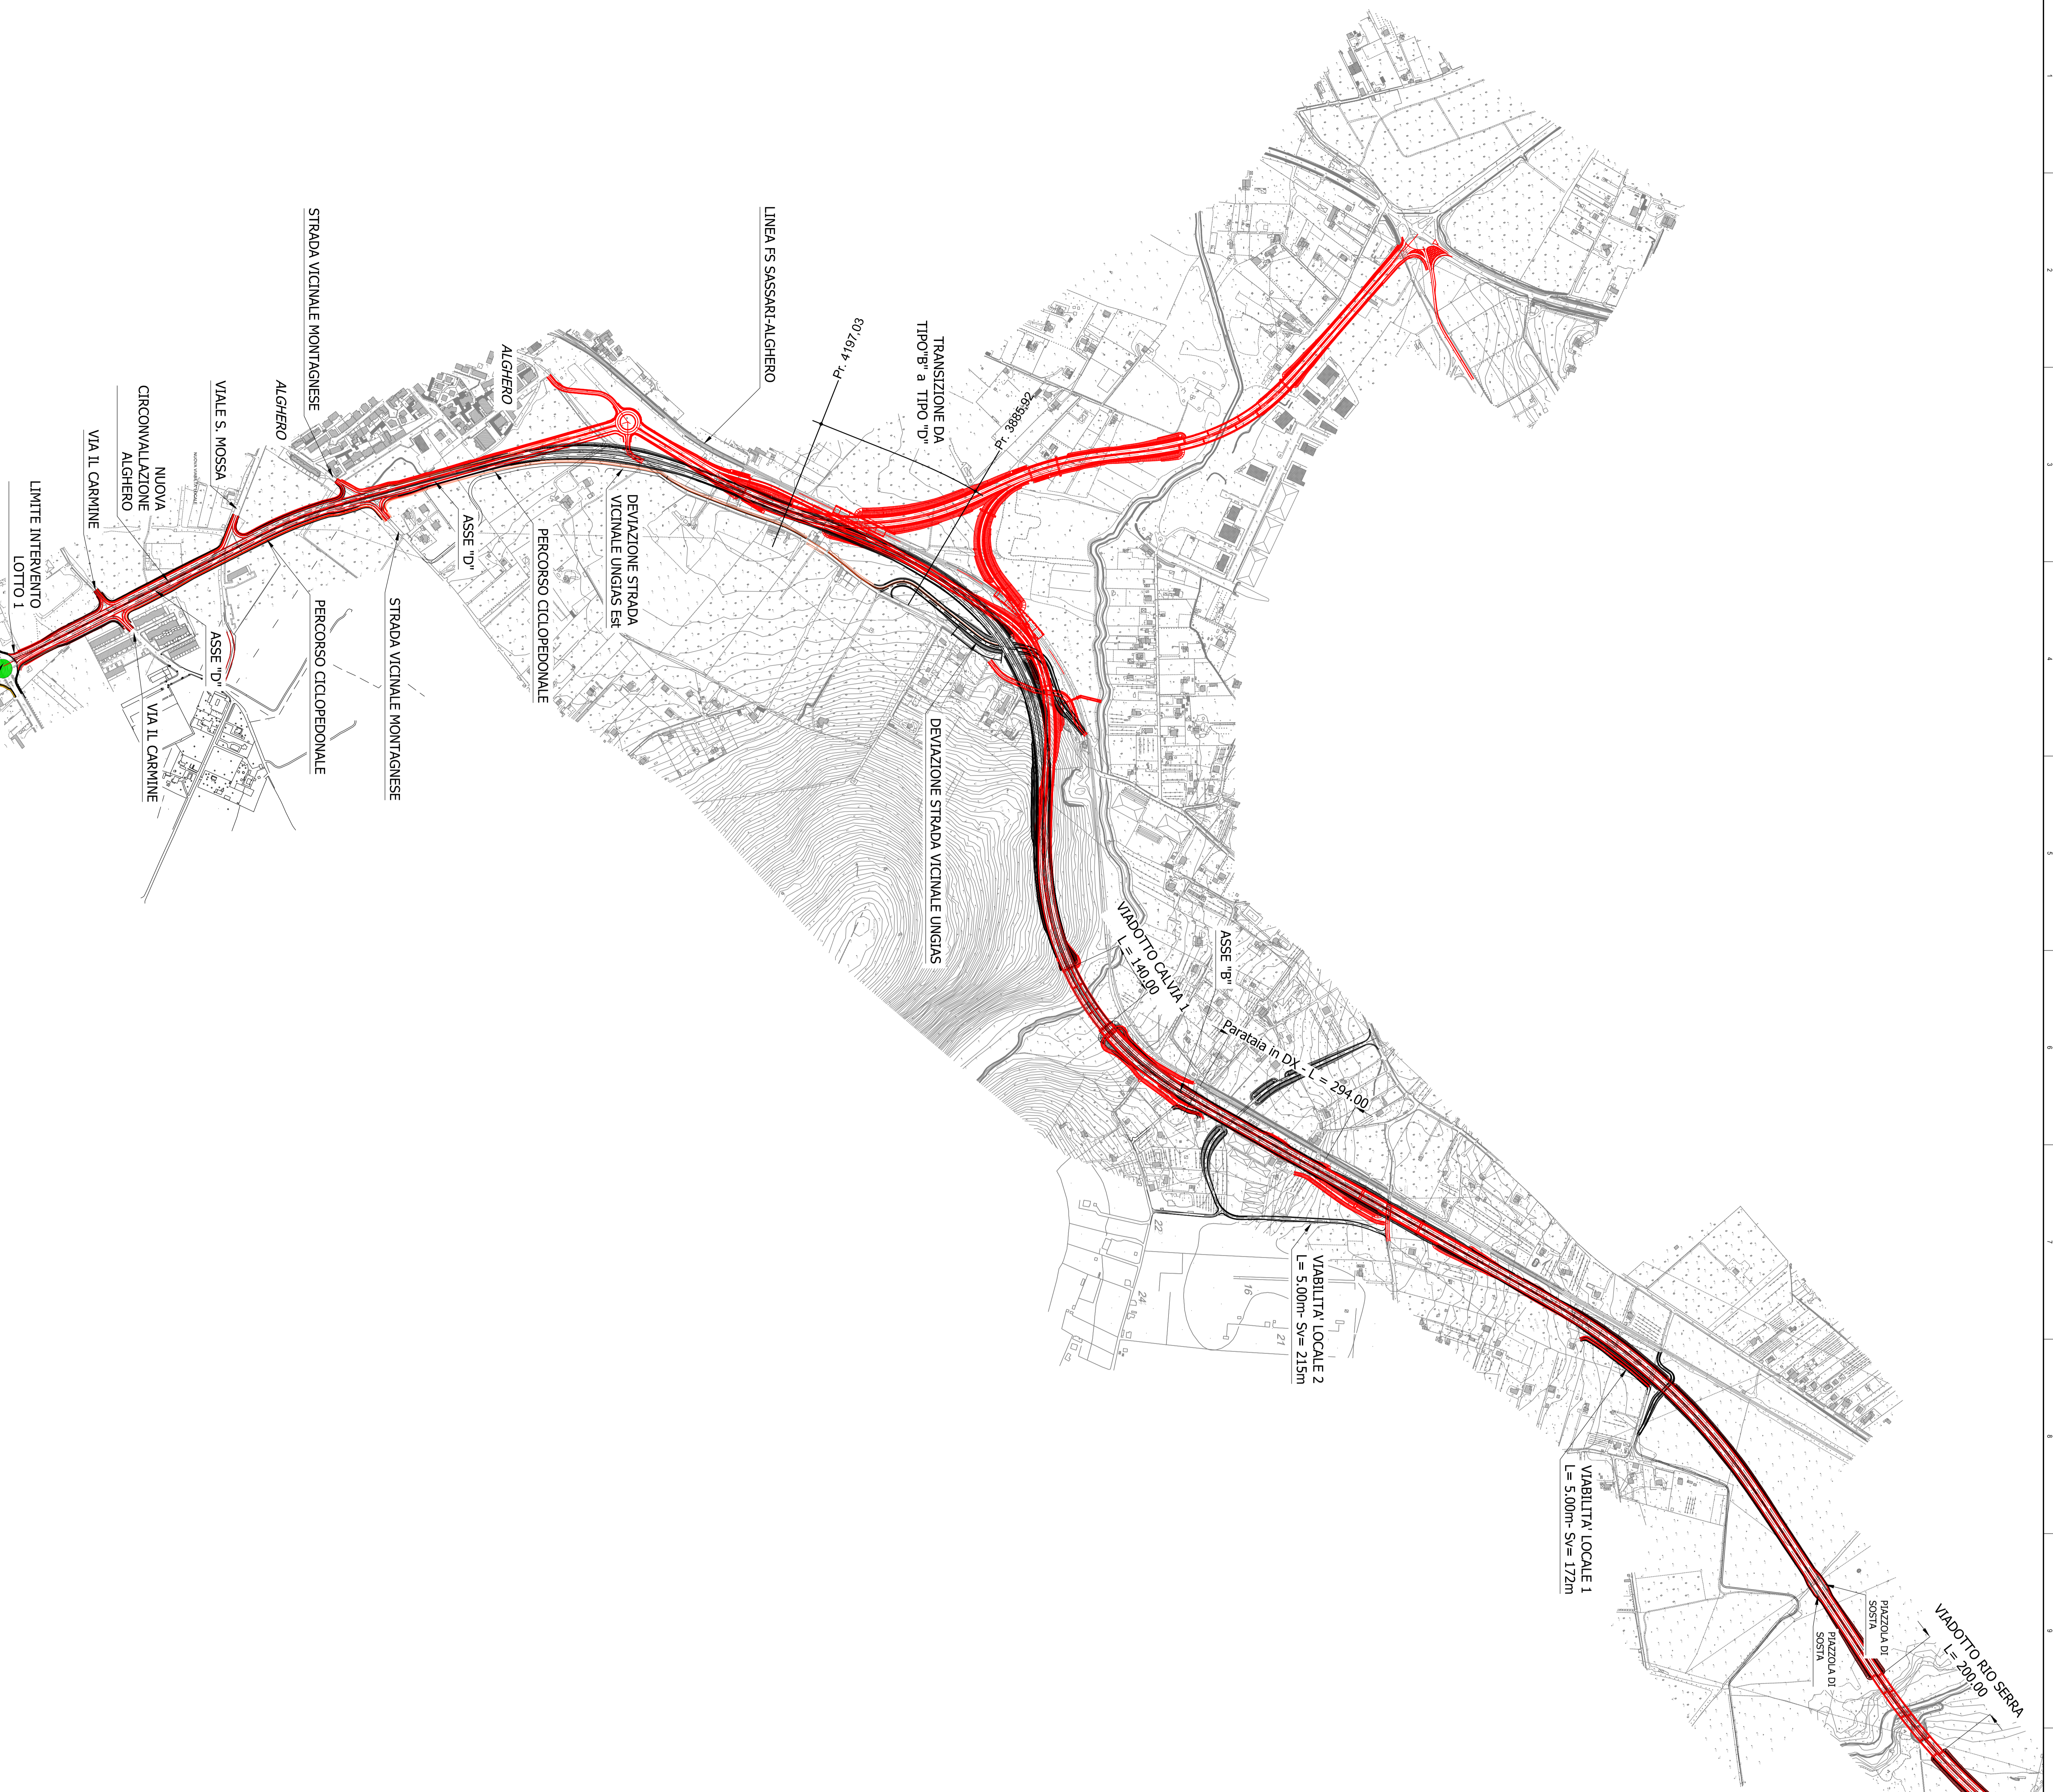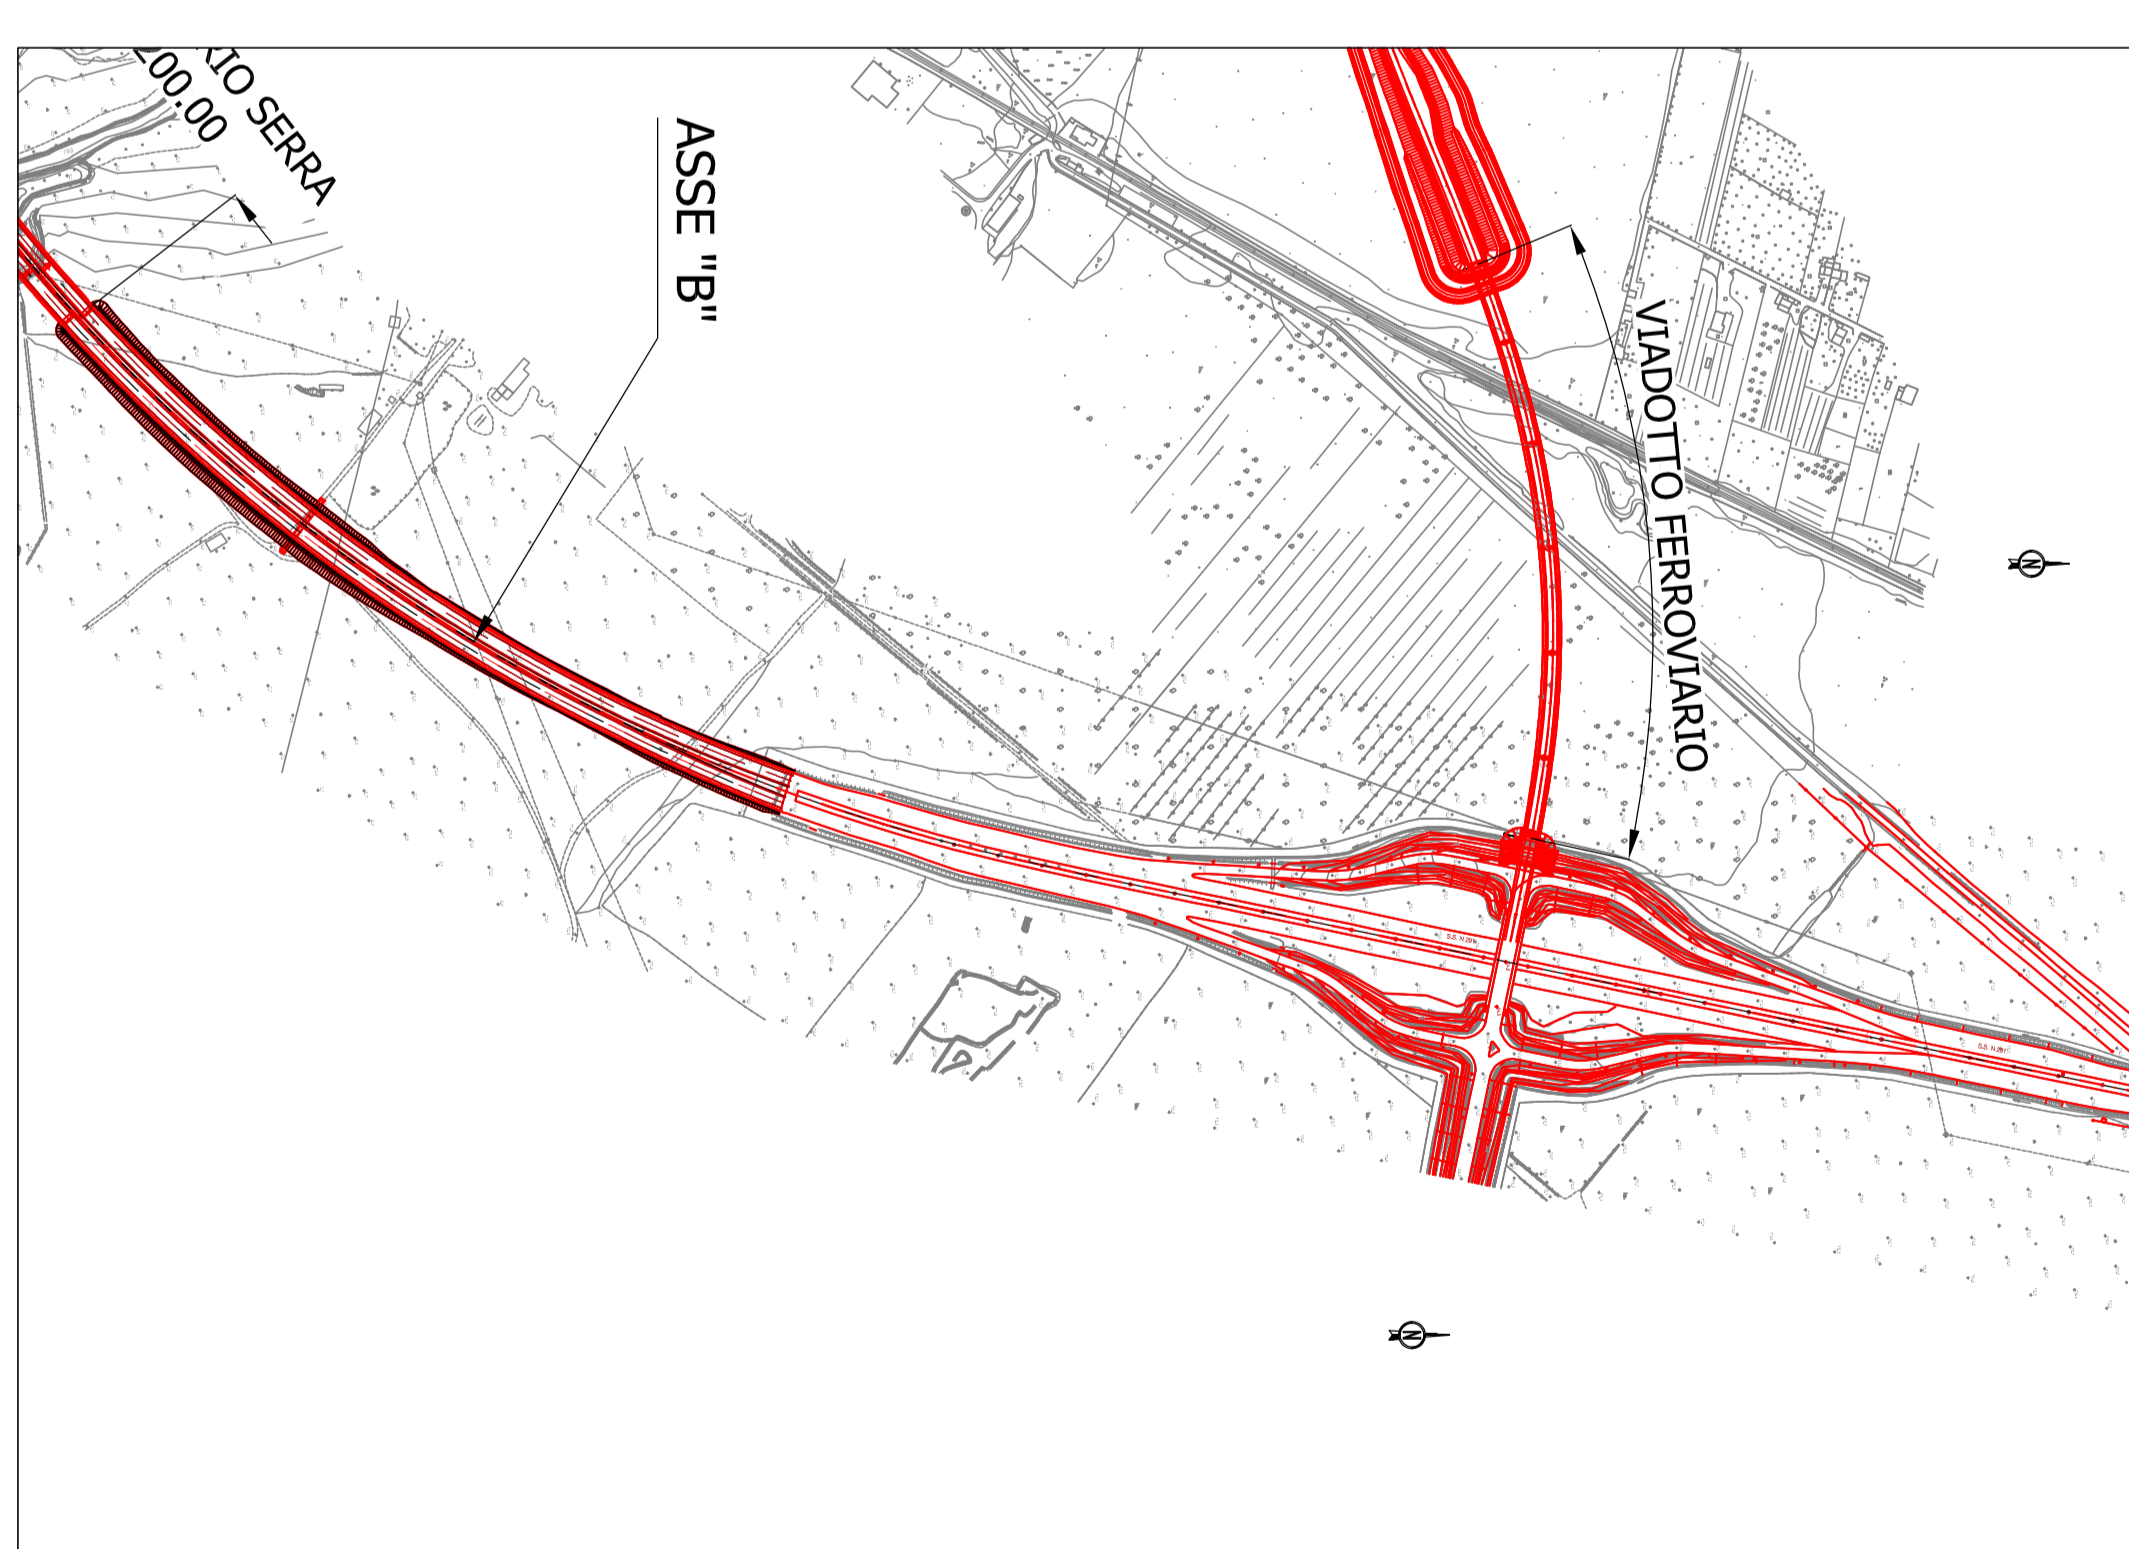

anas
Direzione Progettazione e Realizzazione Lavori

NUOVA S.S. 291
COLLEGAMENTO SASSARI - ALGHERO - AEROPORTO
Lavori di costruzione del 1° lotto Mannunaras - Alghero
e del 4° lotto di collegamento con l'aeroporto di Fertilia

PROGETTO DEFINITIVO

cod. CA29

PROGETTAZIONE: **ANAS - DIREZIONE PROGETTAZIONE E REALIZZAZIONE LAVORI**

PROGETTO: ANAS - DIREZIONE PROGETTAZIONE E REALIZZAZIONE LAVORI

