NOTE GENERALI

LIVELLETTE

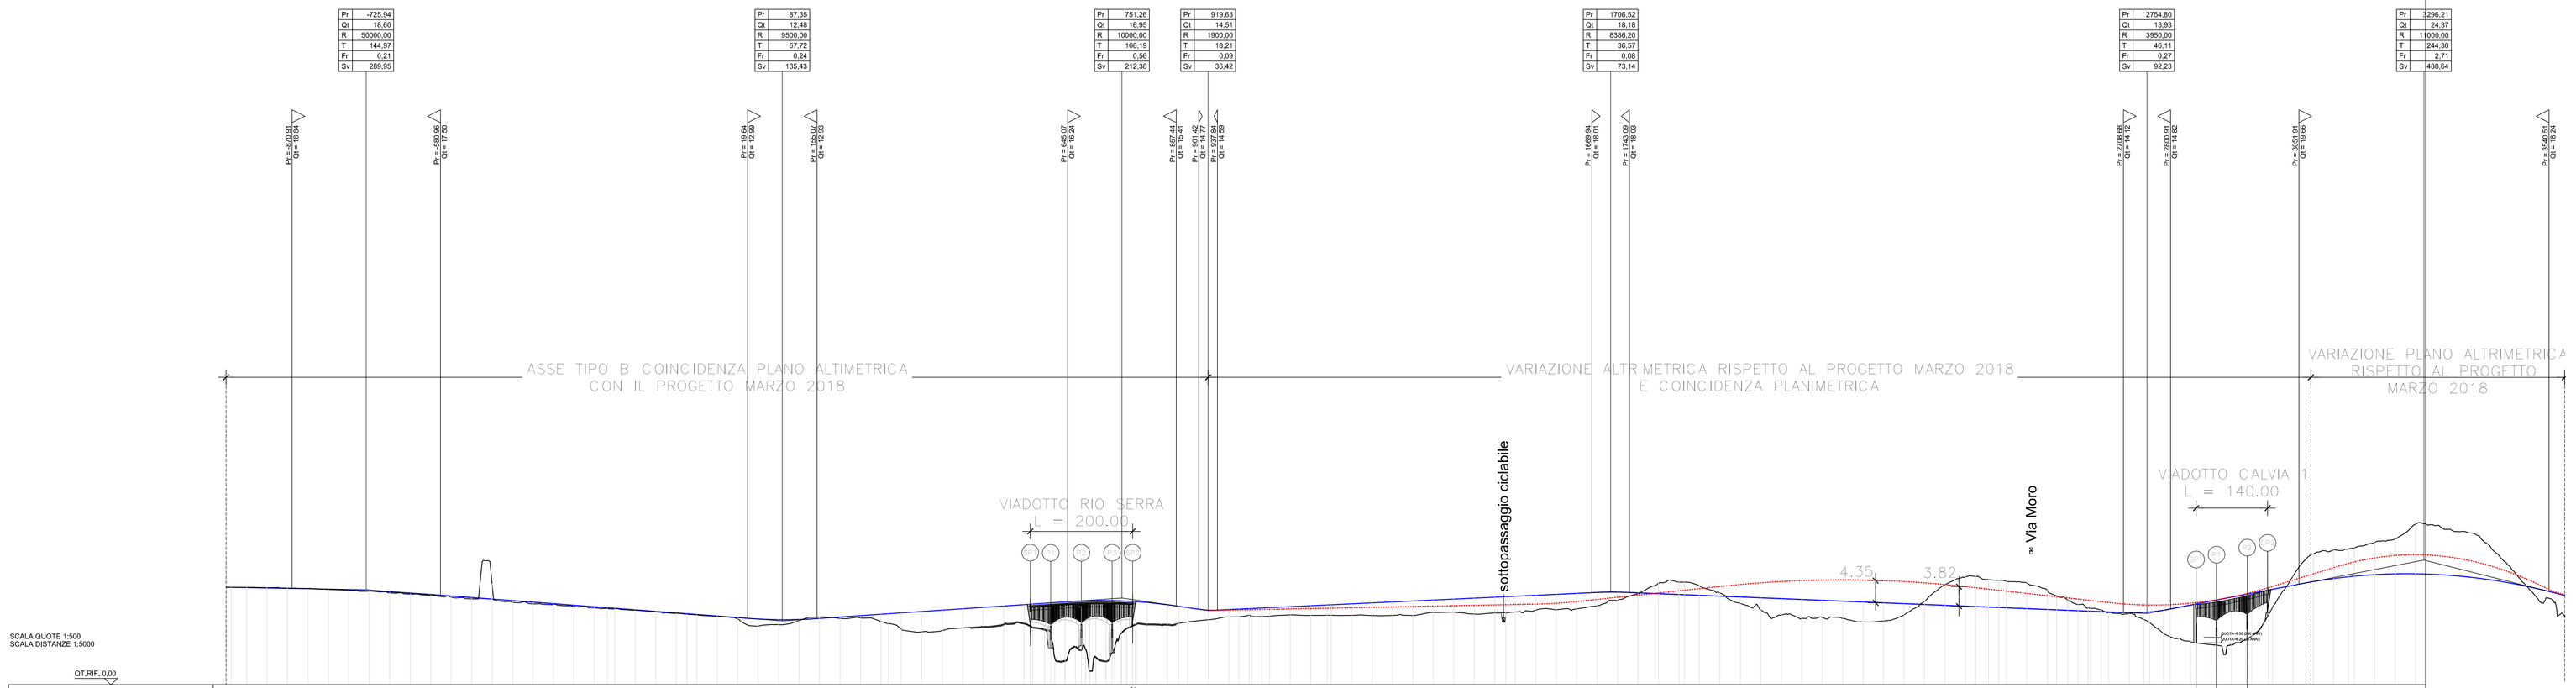

LIVELLETTE

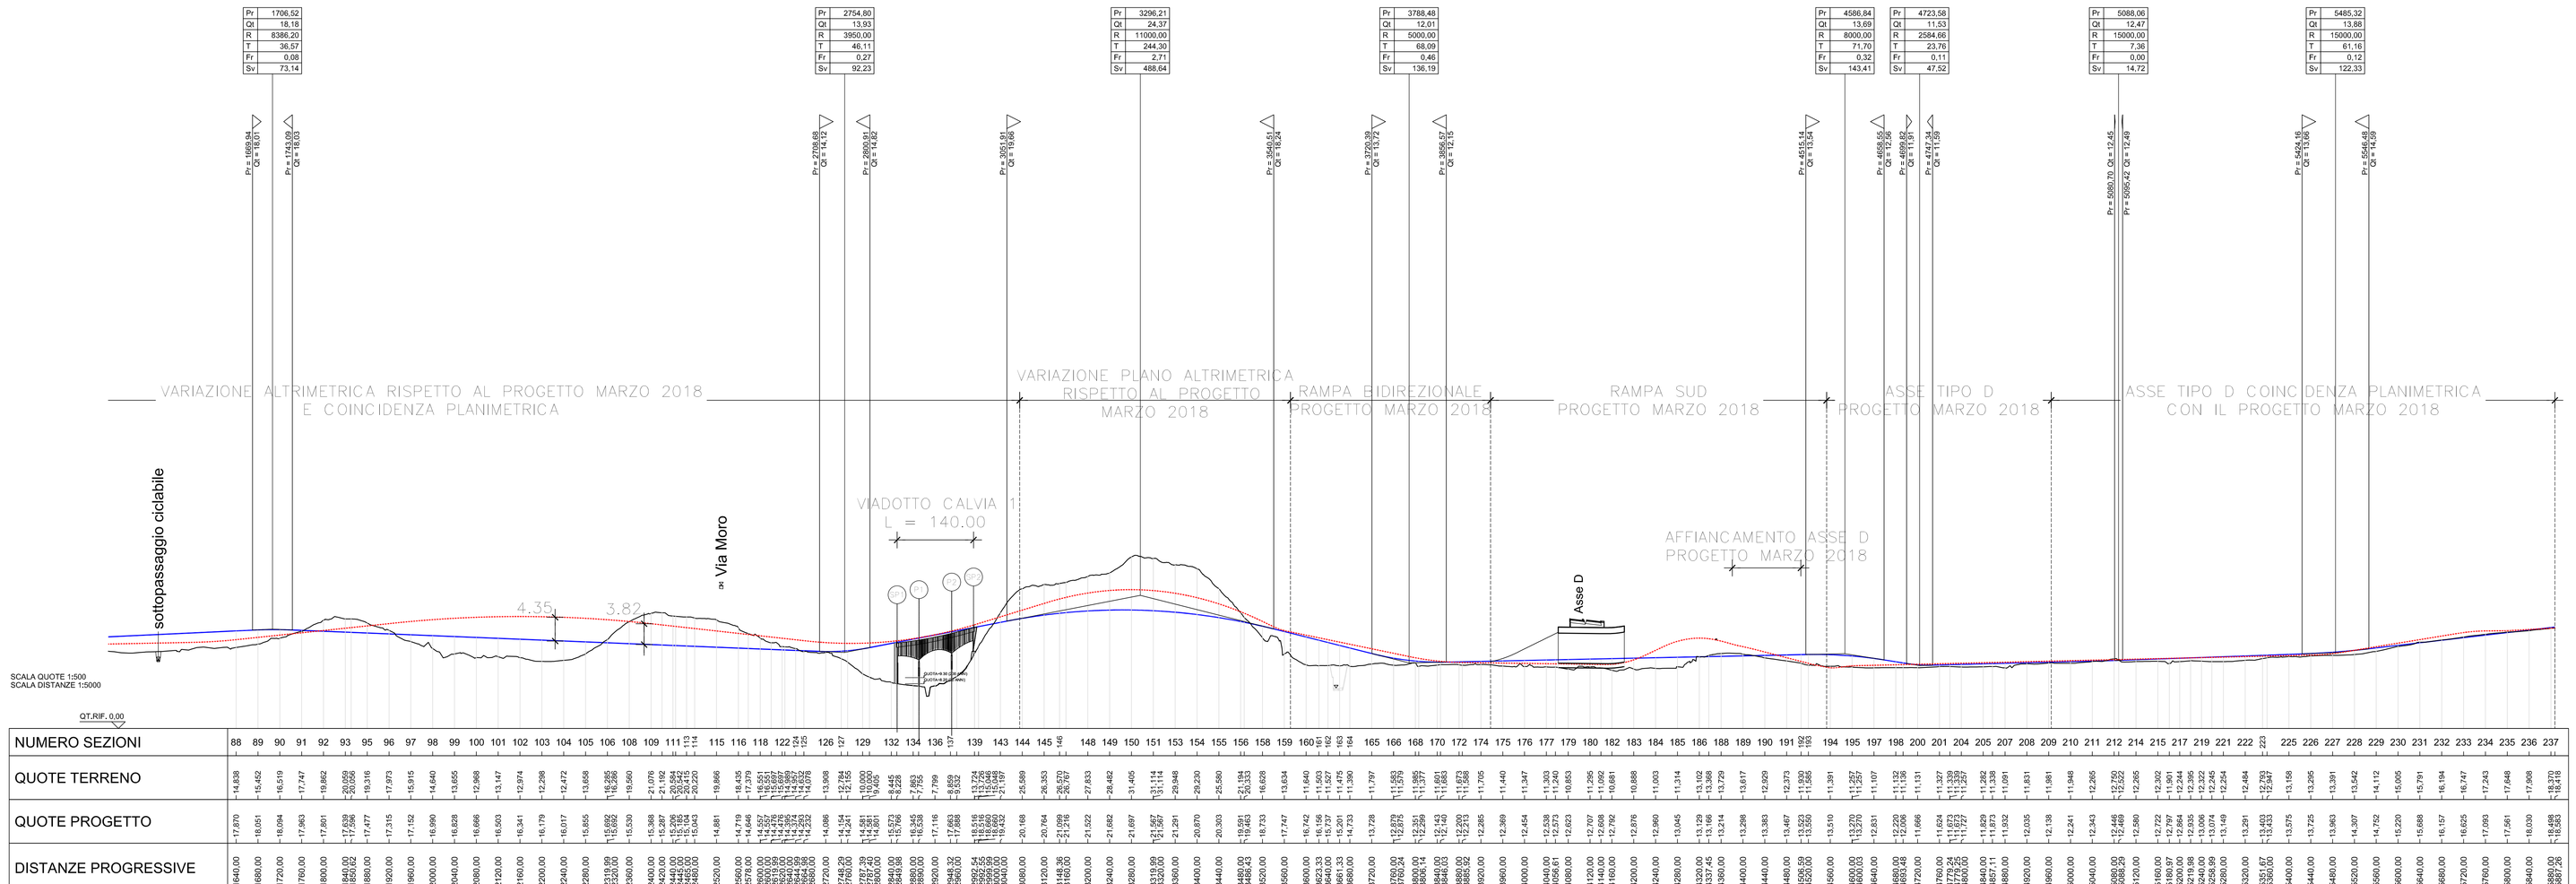

LEGENDA

Asse Tipo B+D Marzo 2018

Asse Tipo B+D a seguito di integrazioni

anas — Direzione Progettazione e Realizzazione Lavori

NUOVA S.S.291
COLLEGAMENTO SASSARI - ALGHERO - AEROPORTO
Lavori di costruzione del 1° lotto Mamuntanas - Alghero
e del 4° lotto di collegamento con l'aeroporto di Fertilia

PROGETTO DEFINITIVO — COD. CA29

PROGETTAZIONE: ANAS - DIREZIONE PROGETTAZIONE E REALIZZAZIONE LAVORI

PROGETTISTI:
Dott. ing. Vincenzo Iacoi
Ordine ing. di Bari n. 5164
Dott. ing. ALESSANDRO VECCHI
Ordine degli Ingegneri di Roma n. 19614

IL GEOLOGO
Dott. Geol. Antonello Grillo
Ordine dei Geologi della Sardegna n. 613

IL RESPONSABILE DEL S.I.A.
Dott. Arch. Daniela Ardini
Ordine degli Architetti della Provincia di Roma n. 16182

COORDINATORE PER LA SICUREZZA IN FASE DI PROGETTAZIONE
Dott. ing. Vincenzo Iacoi

VISTO: IL RESP. DEL PROCEDIMENTO
Dott. ing. Gaia Luigi Angius

PROTOCOLLO | DATA

INTEGRAZIONI NOTA MATTM/CTVA N.1783 DEL 11.05.2018

Profilo generale confronto soluzioni

Profilo generale confronto soluzioni:
Asse Tipo B+D Marzo 2018 e Asse Tipo B+D a seguito di integrazioni

CODICE PROGETTO				NOME FILE	REVISIONE	
PROGETTO	LIV. PROG.	N. PROG.		T99PS00TRAFP08A.dwg		
LOPLSC	D	1601	CODICE ELAB.	T99PS00TRAFP08	A	1:5000/500

REV.	DESCRIZIONE	DATA	REDATTO	VERIFICATO	APPROVATO
D					
C					
B					
A	Nuova emissione a seguito nota MATTM/CTVA n.1783/2018	Set. 2018			