




PROSPETTO - TRATTO MURO largh. 30 cm
scala 1:100

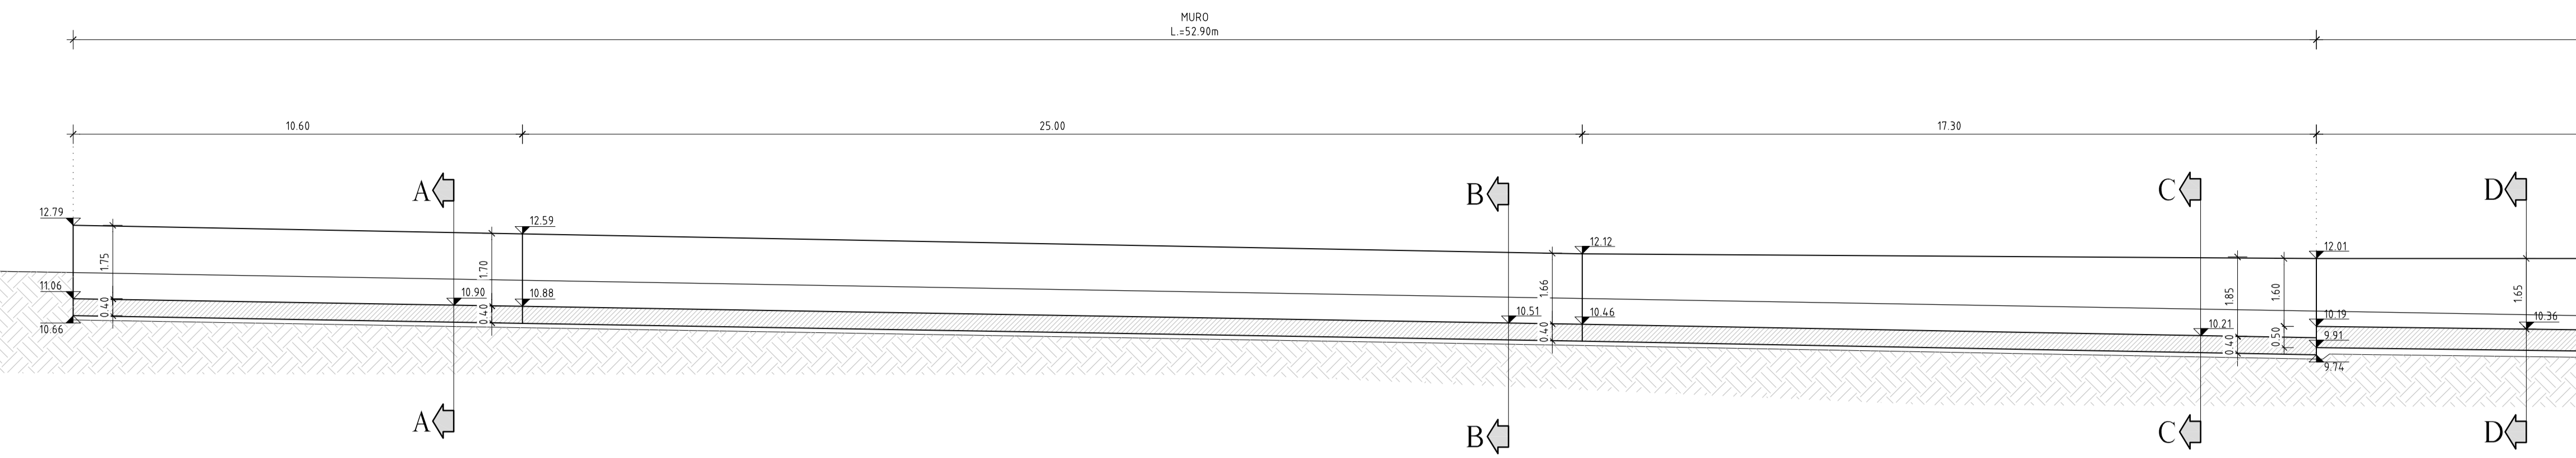


PROSPETTO - TRATTO MURO largh. 50 cm
scala 1:100

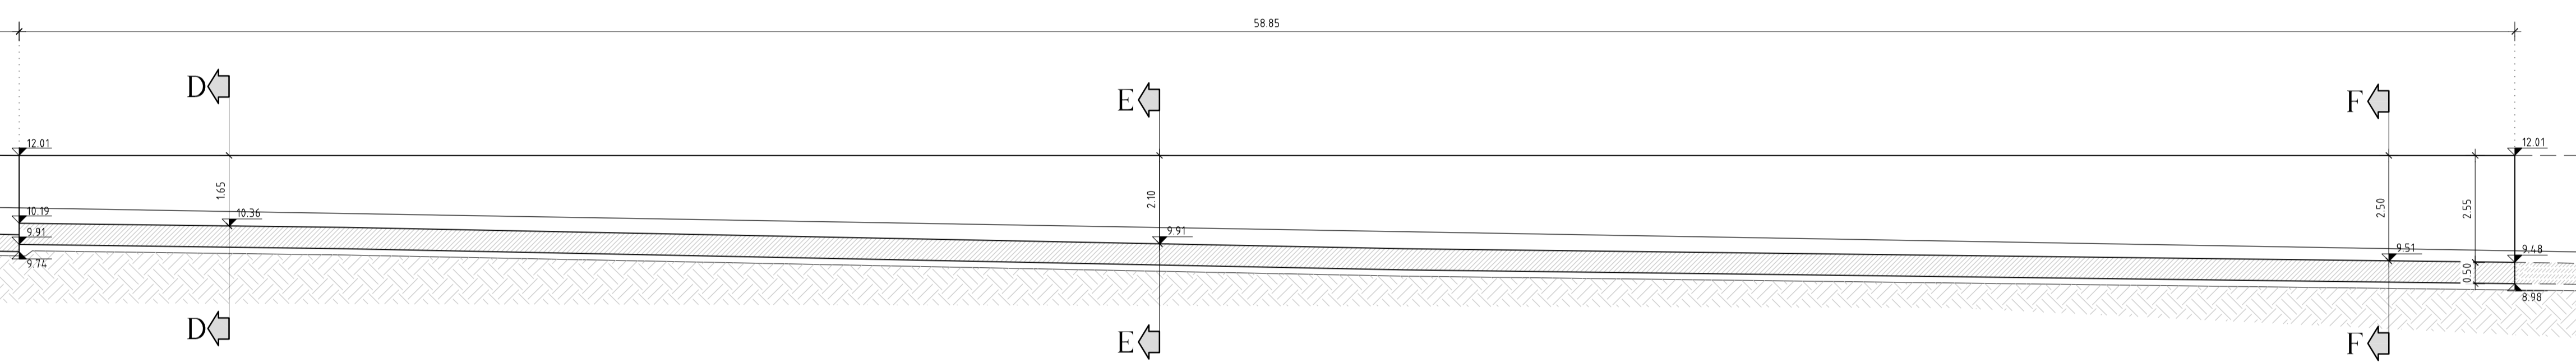


COMPARATIVO PIANTA - TRATTO MURO largh. 30 cm
scala 1:100

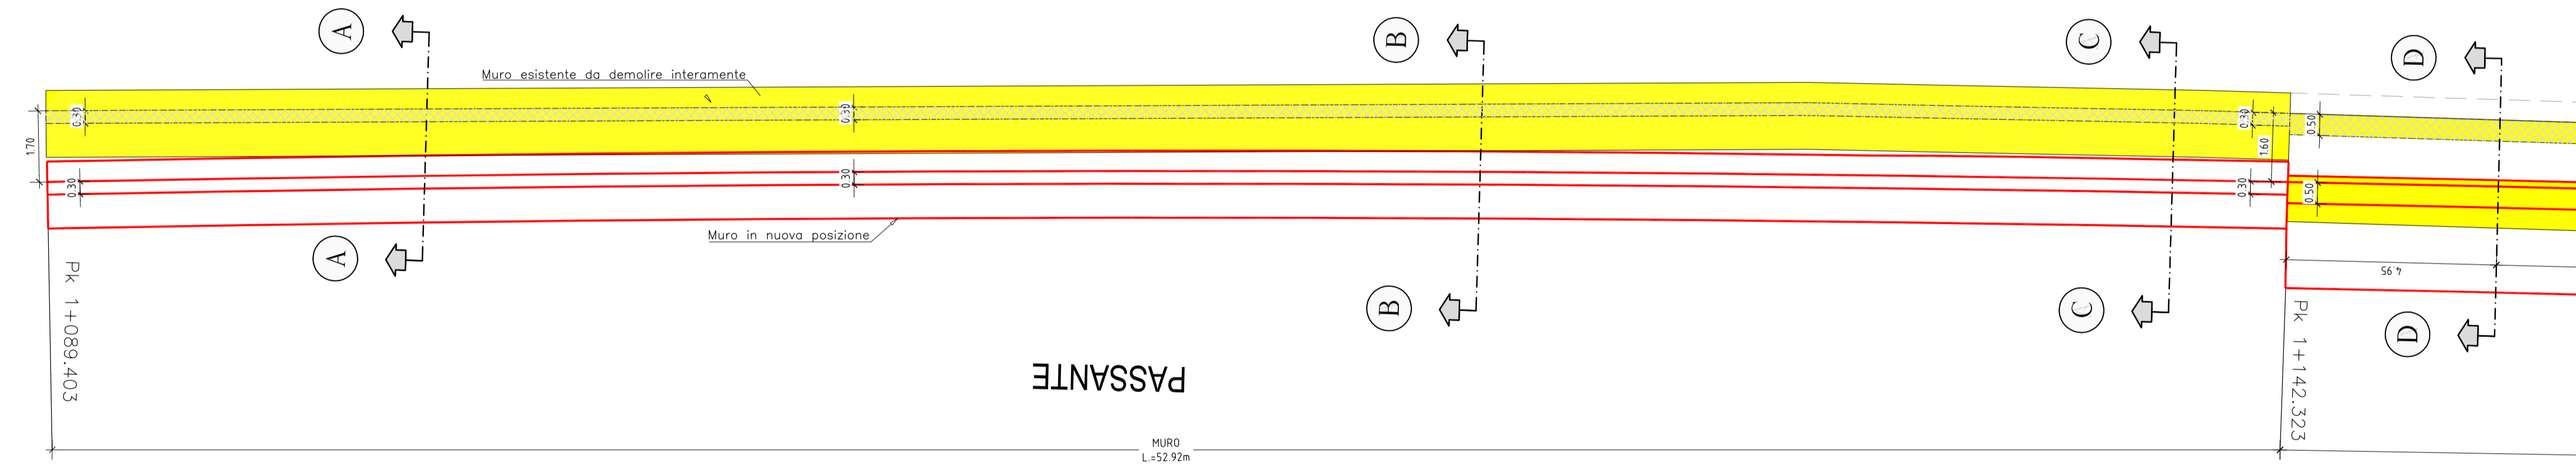


COMPARATIVO PIANTA - TRATTO MURO largh. 50 cm
scala 1:100

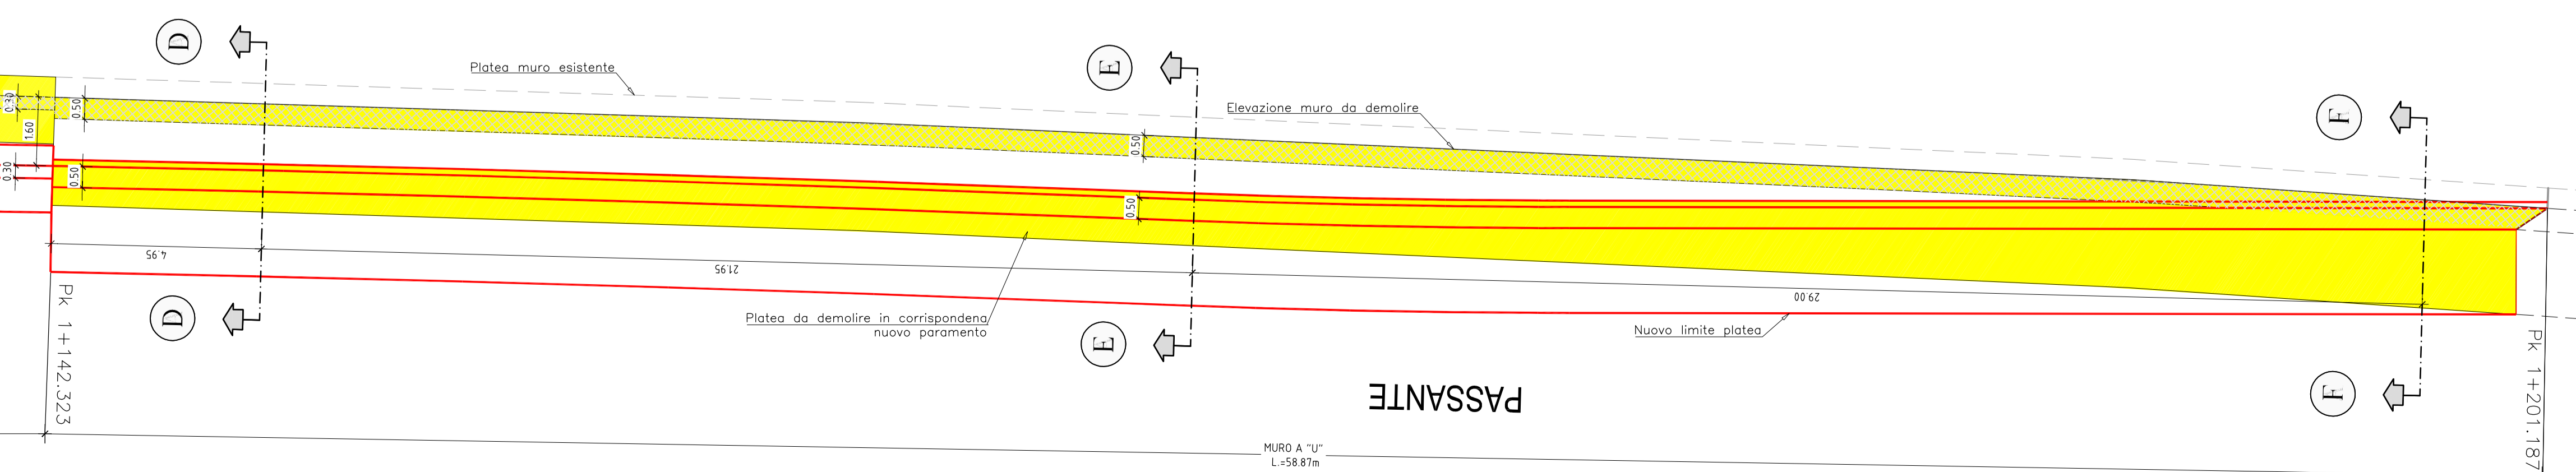

SEZIONE TIPO MURO
scala 1:50

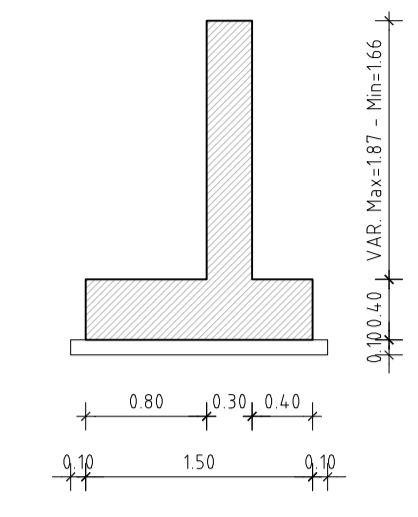


SEZIONE TIPO MURO A "U"
scala 1:50

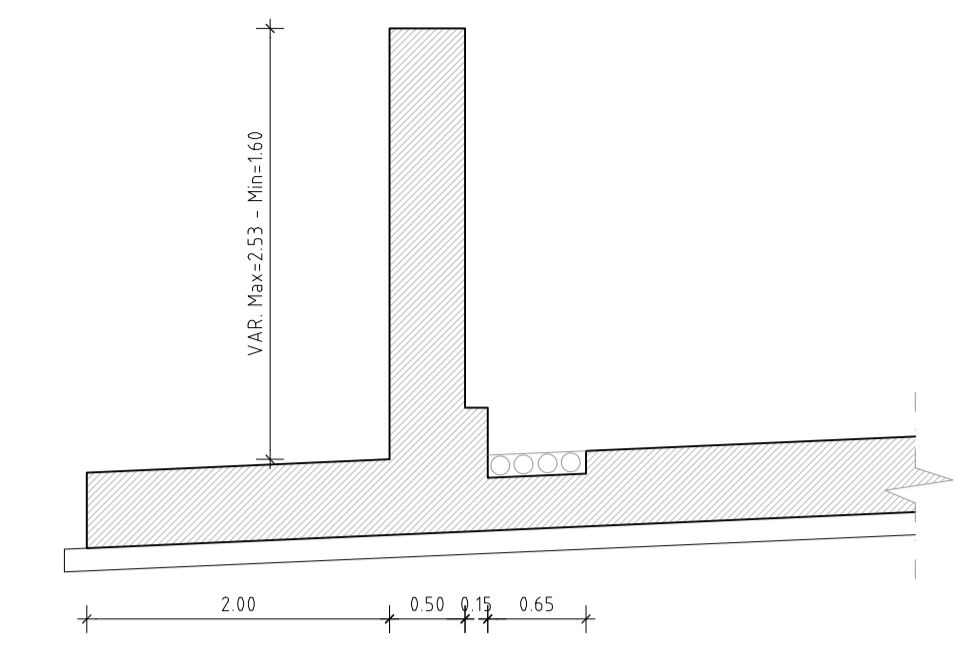


LEGENDA

- DEMOLIZIONE FONDAZIONE
- DEMOLIZIONE MURO
- NUOVA COSTRUZIONE


COMPARATIVO SEZIONE A-A
scala 1:100

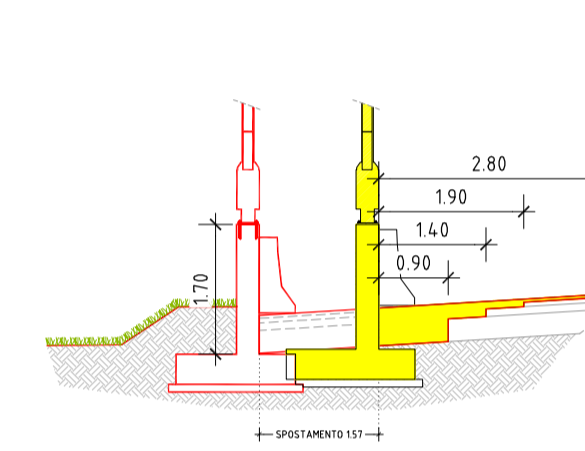


COMPARATIVO SEZIONE D-D
scala 1:100

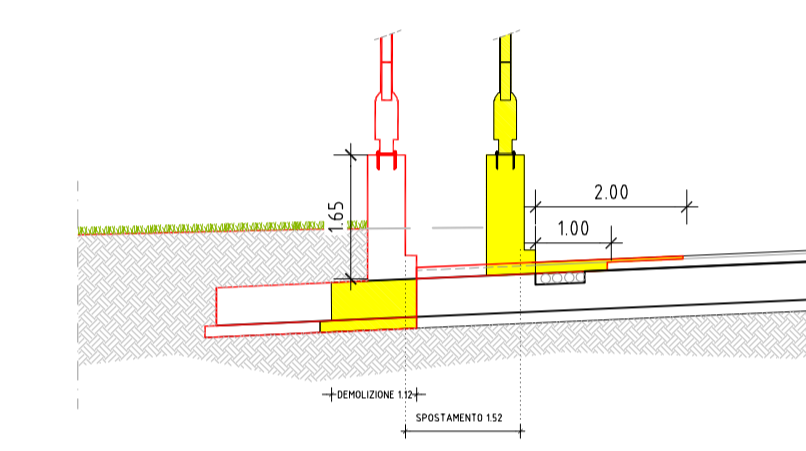


COMPARATIVO SEZIONE B-B
scala 1:100

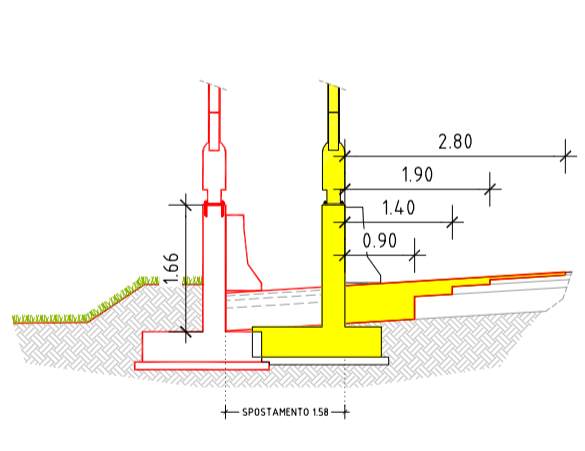


COMPARATIVO SEZIONE E-E
scala 1:100

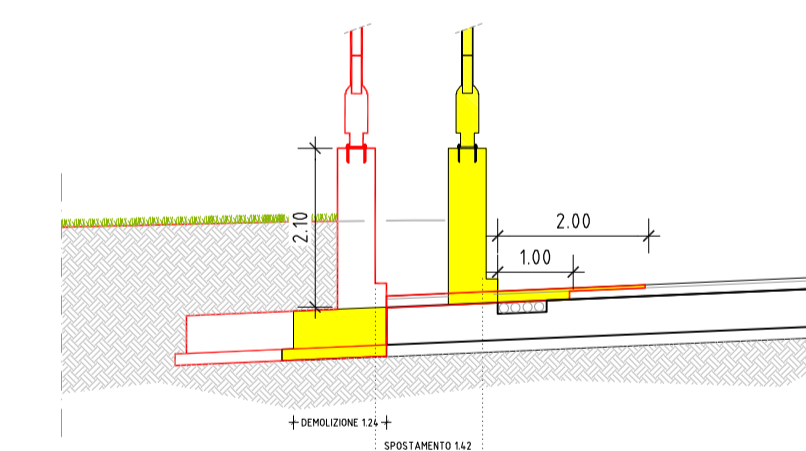

COMPARATIVO SEZIONE C-C
scala 1:100

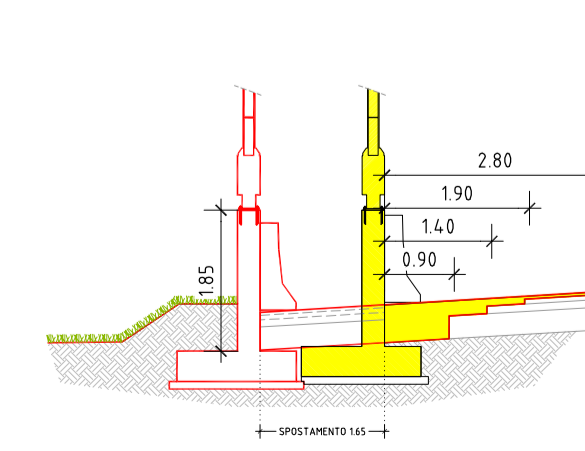

COMPARATIVO SEZIONE F-F
scala 1:100

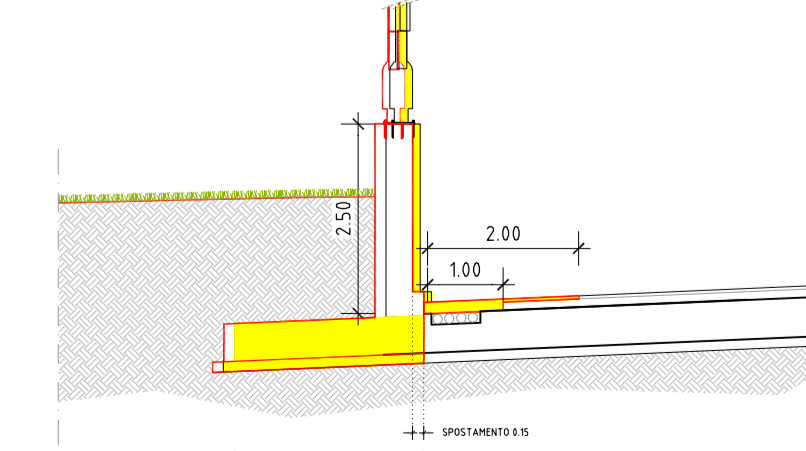

ANAS S.P.A.

AUTOSTRADA A4 - VARIANTE DI MESTRE

PASSANTE

AUTOSTRADALE

(L.443/2001 D.Lgs. 20.08.2002 N°190)

PROGETTO ESECUTIVO

C.U.P. DS1804000060001

IL RESPONSABILE
DEL PROCEDIMENTO

GENERAL CONTRACTOR

Passante di Mestre s.c.p.a.

DIREZIONE LAVORI

ERGOTECNA

PROGETTAZIONE ESECUTIVA

zollet

CONSULENZA STRUTTURE: **SIST**

CONSULENZA IMPIANTI: **SINT**

RESPONSABILE PROGETTO: **ZOLLET**

DOTTORE INGEGNERE: **Lucio**

138

OPERE D'ARTE MINORI

CASELLO DI MARTELLAGO-SCORZE' E VIABILITA' DI COLLEGAMENTO

ALLARGAMENTO MURI TRINCEA - PROSPETTI E SEZIONI

CODICE DOCUMENTO

ZLT.SE2.B3507F.PE.PZ.002.00

IL RESPONSABILE
DEL PROCEDIMENTO

CODIFICA WBS

B3507F

IL RESPONSABILE
DEL PROCEDIMENTO

| REV. | DATA | DESCRIZIONE | REDATTO | CONTROLLATO | APPROVATO | TAVOLA |
|------|-------|---------------------|---------|-------------|-----------|---|
| 00 | 07/12 | EMISSIONE UFFICIALE | ANTERIS | ZANCHETTIN | ZOLLET | B3507F.PE.PZ.002 |
| 01 | | | | | | SCALA 1:100 |
| 02 | | | | | | CAD AD42004 |
| 03 | | | | | | NOME FILE ZLT.SE2.B3507F.PE.PZ.002.00.DWG |
| 04 | | | | | | |