PLANIMETRIA DI PROGETTO
scala 1:500

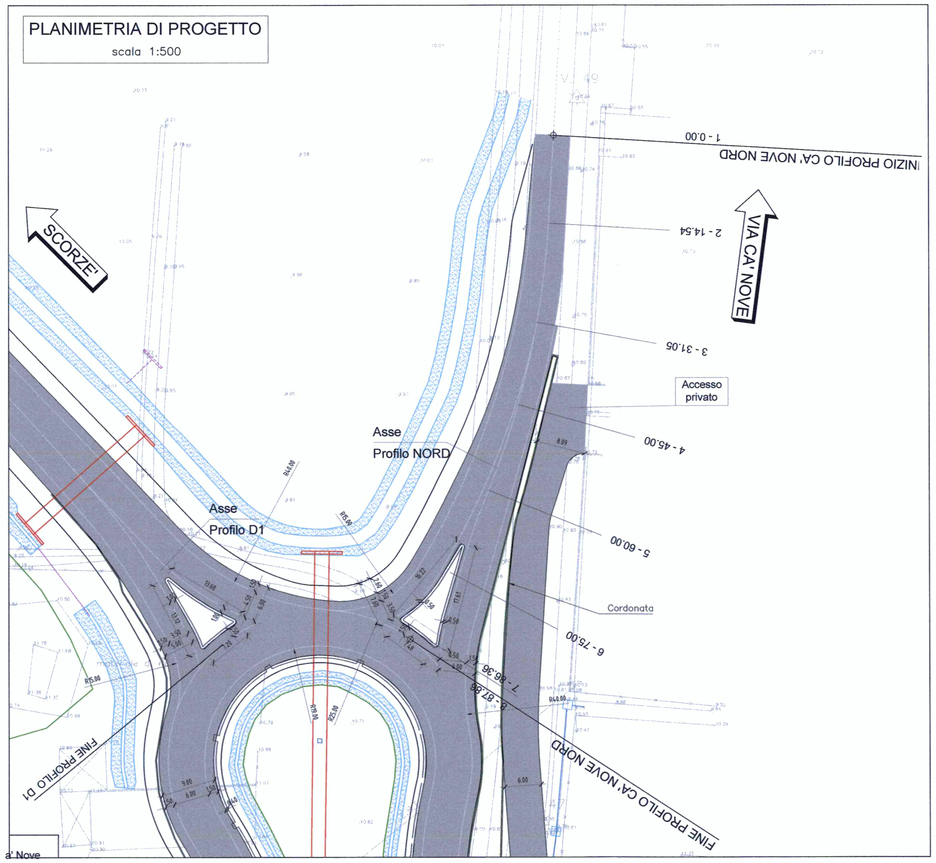

PLANIMETRIA DI TRACCIAMENTO
scala 1:500

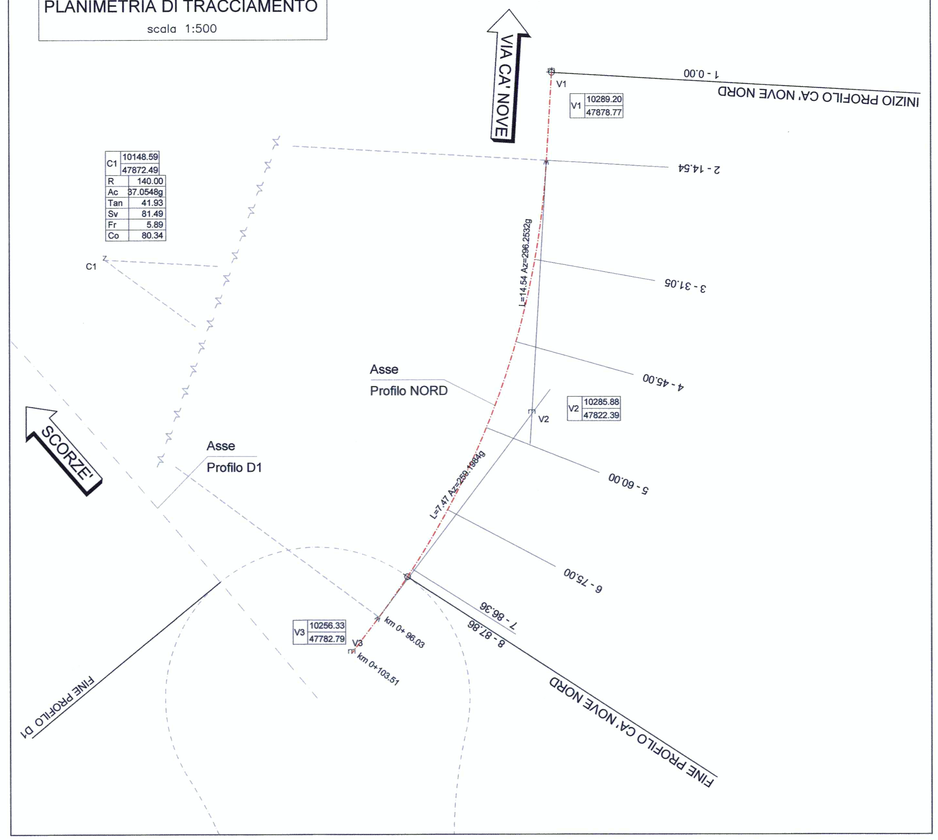

QUADRO D'UNIONE

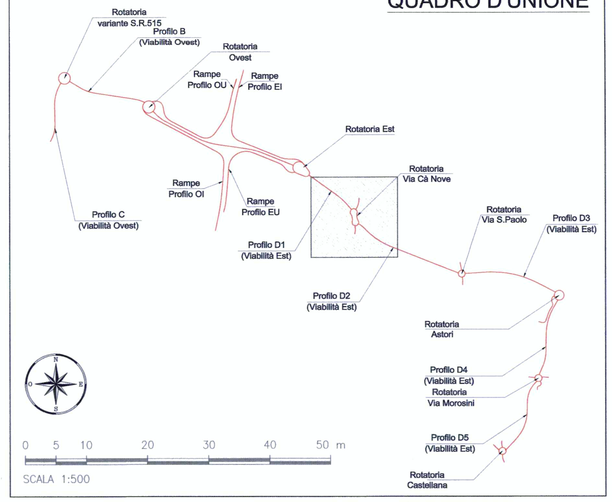

LEGENDA

- OPERE ESEGUITE
- AR-.. -0.00 — STECCHE SEZIONE
- RETINO ASFALTO
- SCORZE' — LOCALITA'
- VENEZIA — DIREZIONI
- VENEZIA — CONFINI COMUNALI
- LIMITI INTERVENTO
- CTR
- RILIEVO

PROFILO VIA CA' NOVE NORD

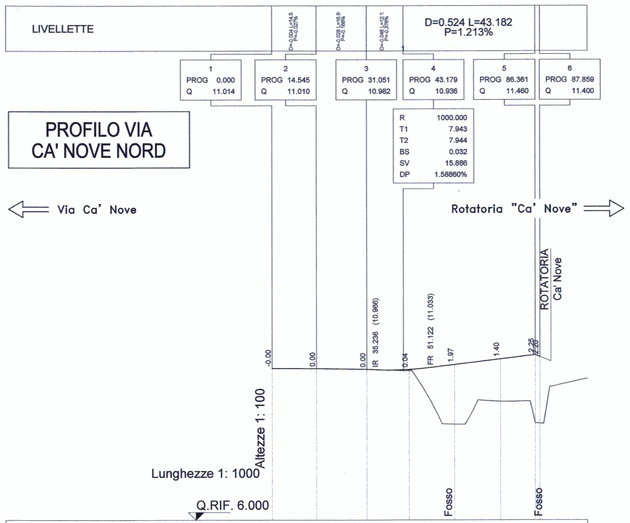

No. SEZIONI	1	2	3	4	5	6	7 8
DISTANZE PROGRESSIVE	0.00	14.54	31.05	45.00	60.00	75.00	86.36 87.86
DISTANZE PARZIALI		14.54	16.51	13.95	15.00	15.00	11.36 1.50
QUOTE TERRENO	11.01	11.01	10.98	10.94	9.17	9.92	9.21 9.20
QUOTE PROGETTO	11.01	11.01	10.98	10.98	11.14	11.32	11.46 11.40
ETTOMETRICHE	0						1
AND. PLAN.		L=14.54	R=140.00 L=81.49				L=7.47
AND. CIGLI	Destro / Sinistro: -2.50% -3.18% 3.18% -3.18% 3.18% 0.00% 0.00% 0.00%						

ANAS S.P.A.

SCATOLA 005 10
ALLEGATO 25

AUTOSTRADA A4 - VARIANTE DI MESTRE

PASSANTE AUTOSTRADALE

(L.443/2001 D.Lgs. 20.08.2002 N°190)

PROGETTO AS BUILT
C.U.P D51B04000060001

Passante di Mestre S.C.p.A.
Presidente e A.D.
Ing. Giorgio Desideri

GENERAL CONTRACTOR
Passante di Mestre S.C.p.A.

DIREZIONE LAVORI
ERGOTECNA SERVIZI INTEGRATI DI INGEGNERIA

AFFIDATARIO
CS COSMO SCAVI — CSCA GRUPPO COSAI — CA COSMO AMBIENTE
Via Feltrina 222 - 30020 Noale (VE)
Tel. +39 041 5801185 - Fax +39 041 5828096

PROGETTAZIONE AS BUILT

AS-BUILT
CASELLO DI MARTELLAGO-SCORZE' E VIABILITA' DI COLLEGAMENTO
ROTATORIA VIA CA' NOVE - RAMO NORD - PLANIMETRIA. PROFILO E TRACCIAMENTO

CODICE DOCUMENTO: COS.5I2.C24088.AB.PZ.002.00

CODIFICA WBS: C24088

REV.	DATA	DESCRIZIONE	REDATTO	CONTROLLATO	APPROVATO
00	05/2015	EMISSIONE_UFFICIALE	BAVATO_G	BISCUOLO_A	BATTO_A
01					
02					
03					
04					

TAVOLA: C24088.AB.PZ.002
SCALA: VARIE
CAD: 2004
NOME FILE: COS.5I2.C24088.AB.PZ.002.00.dwg