



Anas S.p.A.



AUTOSTRADA A4 - VARIANTE DI MESTRE

# PASSANTE AUTOSTRADALE

(L.443/2001 D.Lgs. 20.08.2002 n°190)

- PROGETTO ESECUTIVO -

Progetto:

## INTERVENTI ANTIRUMORE PASSANTE DI MESTRE CASELLO DI MARTELLAGO-SCORZE'

Progettista:



Sistema di gestione di qualità certificato in conformità ad ISO 9001

via Venezia n° 59 int. 15 scala C

35131 PADOVA

tel. +39 049 8691111 fax +39 049 8691199

E-mail: info@steam.it

Prof. Ing. M. STRADA

Descrizione elaborato:

**BARRIERE ANTIRUMORE**  
Rilievo fotografico as built  
Casello Martellago - Scorzè

Nome elaborato:

# R0102


Scala:

1:2.000

04					
03					
02					
01					
00	Maggio 2015	Prima emissione	G. Vendramin	A. Crivellaro	M. Strada
Revisione	Data	Descrizione	Redatto	Controllato	Approvato

Nome file:

01023ESdR0102-00\_RF

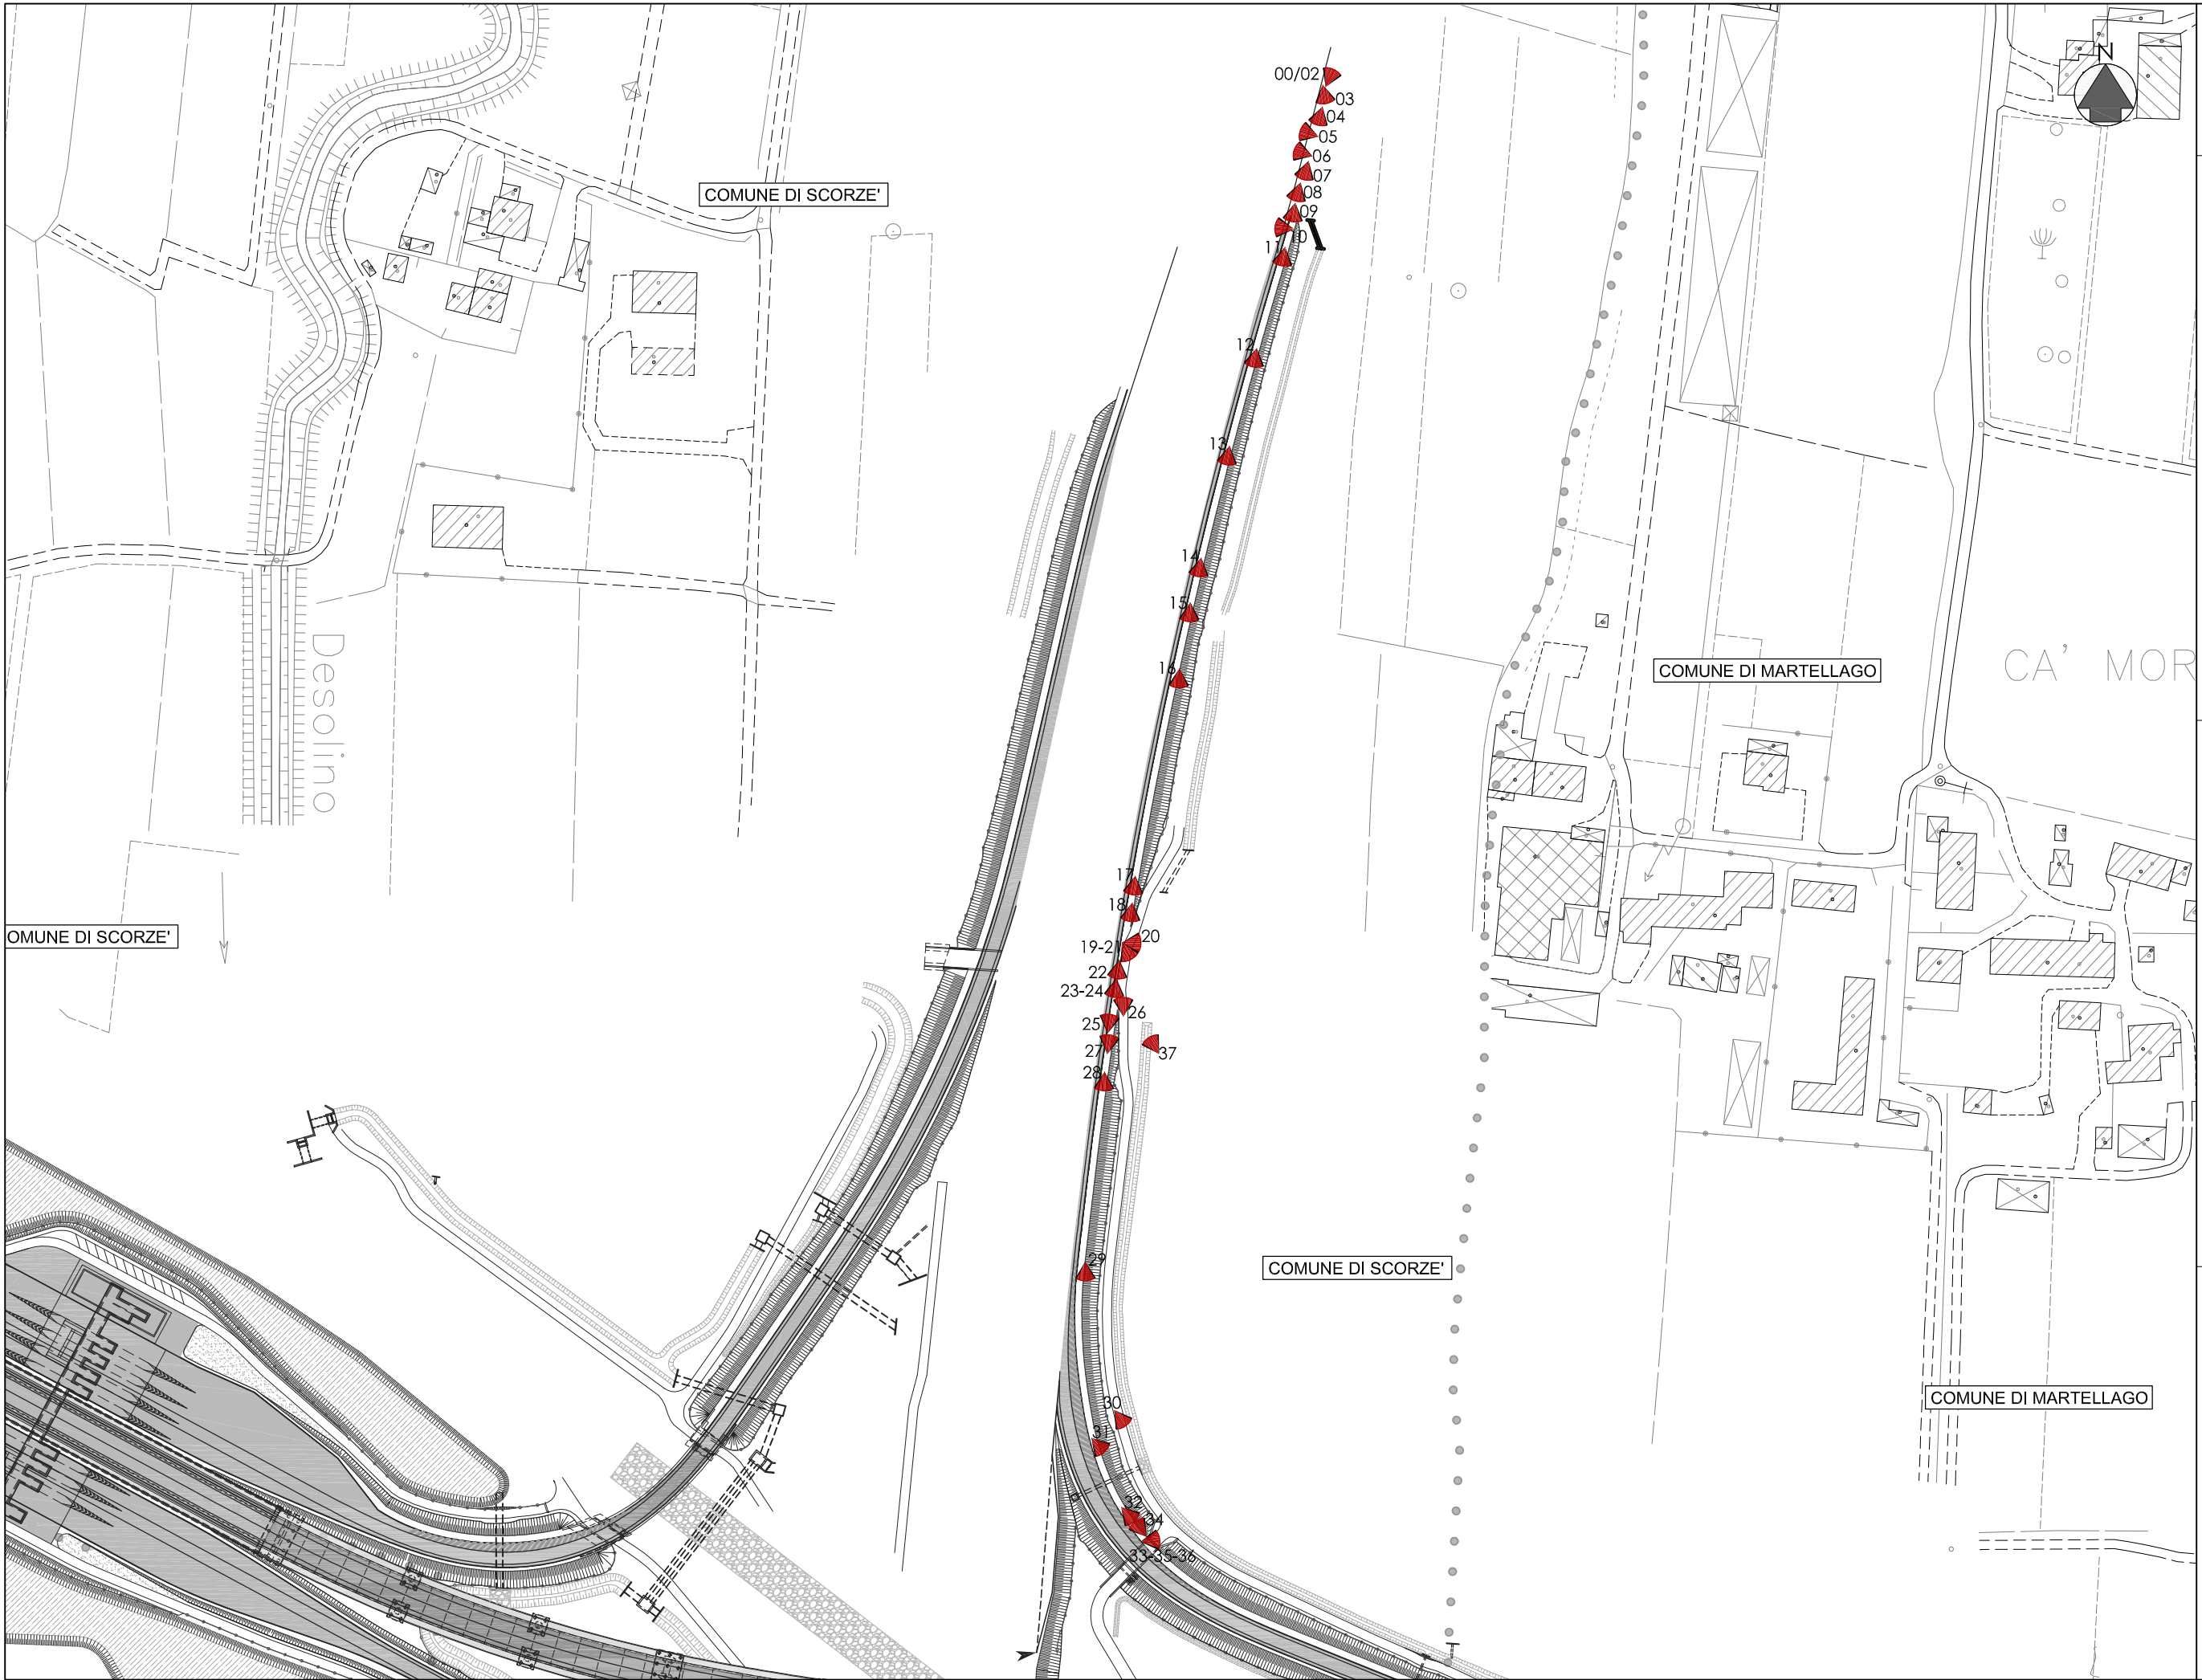

Tav. n°:	R0102
Scala:	1:2.000
Foglio n°:	


Descrizione elaborato:  
**Rilievo fotografico as built - Casello  
 Martellago-Scorzè  
 Profilo Est-In**

Progetto:  
**INTERVENTI ANTIRUMORE  
 PASSANTE DI MESTRE  
 CASELLO DI MARTELLAGO-SCORZE  
 PROGETTO ESECUTIVO**

Progettista:



Sistema di gestione di qualità certificato secondo la norma ISO 9001



**STEAM** S.r.l.  
 via Venezia n° 59 int. 15 scala C - 35129 PADOVA  
 Tel. +39 049 869111 Fax +39 049 8691179  
 E-mail: info@steam.it





FOTO 00



FOTO 01



FOTO 02



FOTO 03



FOTO 04



FOTO 05



FOTO 06



FOTO 07



FOTO 08

 Progetto:	Tav. n°: R0102 Scala: --- Foglio n°: 001
Descrizione elaborato: <b>Rilievo fotografico as built - Casello Martellago-Scorzè</b> <b>Profilo Est-In</b>	
Progetto: <b>INTERVENTI ANTIRUMORE PASSANTE DI MESTRE CASELLO DI MARTELLAGO-SCORZÈ</b> <b>PROGETTO ESECUTIVO</b>	
Progettista:  STEAM S.r.l. via Venezia n° 29 int. 15 scalo C - 35129 PADOVA Tel. +39 049 8491111 Fax +39 049 8491199 E-mail: info@steam.it	

A NORMA DI LEGGE IL PRESENTE ELABORATO NON PUO' ESSERE RIPRODOTTO E COMUNICATO A TERZI SENZA ESPRESSA E PREVENTIVA AUTORIZZAZIONE DEL TITOLARE





FOTO 09



FOTO 10



FOTO 11



FOTO 12



FOTO 13



FOTO 14



FOTO 15



FOTO 16



FOTO 17

Progettista:	<b>INTERVENTI ANTIRUMORE PASSANTE DI MESTRE CASELLO DI MARTELLAGO-SCORZE</b>
Descrizione elaborato:	<b>Rilievo fotografico as built - Casello Martellago-Scorzè Profilo Est-In</b>
Foglio n°:	<b>002</b>
Scolori:	<b>R0102</b>
Tr. n°:	<b>002</b>
<b>PROGETTO ESECUTIVO</b>	





FOTO 18



FOTO 19



FOTO 20



FOTO 21



FOTO 22



FOTO 23



FOTO 24



FOTO 25



FOTO 26

 Sistema di gestione di qualità certificato in conformità ad ISO 9001	 <b>STEAM</b> S.r.l. Via Venezia n° 29 int. 15 scala C - 35129 PADOVA Tel. +39 049 8491111 Fax +39 049 8491199 Email: info@steam.it
Tav. n°: <b>R0102</b> Scala: Foglio n°: <b>003</b>	Descrizione elaborato: <b>Rilievo fotografico as built - Casello Martellago-Scorzè Profilo Est-In</b>
Progetto: <b>INTERVENTI ANTIRUMORE PASSANTE DI MESTRE CASELLO DI MARTELLAGO-SCORZÈ</b>	<b>PROGETTO ESECUTIVO</b>

A NORMA DI LEGGE IL PRESENTE ELABORATO NON PUO' ESSERE RIPRODOTTO E COMUNICATO A TERZI SENZA ESPRESSA E PREVENTIVA AUTORIZZAZIONE DEL TITOLARE





FOTO 27



FOTO 28



FOTO 29



FOTO 30



FOTO 31



FOTO 32



FOTO 33



FOTO 34



FOTO 35

<p>Progettista:          STEAM S.r.l.          via Venezia n° 59 int. 15 scala C - 35129 PADOVA          Tel. +39 049 8491111 Fax +39 049 8491199          E-mail: info@steam.it</p>	<p>Descrizione elaborato:  <b>Rilievo fotografico as built - Casello Martellago-Scorzè Profilo Est-In</b></p>	<p>Tav. n°: <b>R0102</b>          Scala:          Foglio n°: <b>004</b></p>
<p>Progetto: <b>INTERVENTI ANTIRUMORE PASSANTE DI MESTRE CASELLO DI MARTELLAGO-SCORZÈ</b></p>		
<p>PROGETTO ESECUTIVO</p>		
<p>A NORMA DI LEGGE IL PRESENTE ELABORATO NON PUO' ESSERE RIPRODOTTO E COMUNICATO A TERZI SENZA ESPRESSA E PREVENTIVA AUTORIZZAZIONE DEL TITOLARE</p>		





FOTO 36


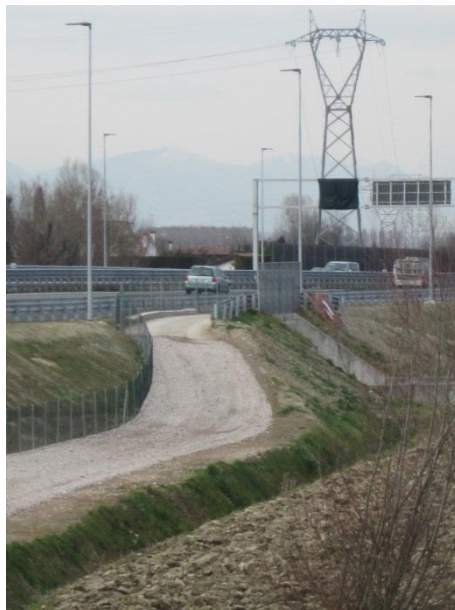


FOTO 37



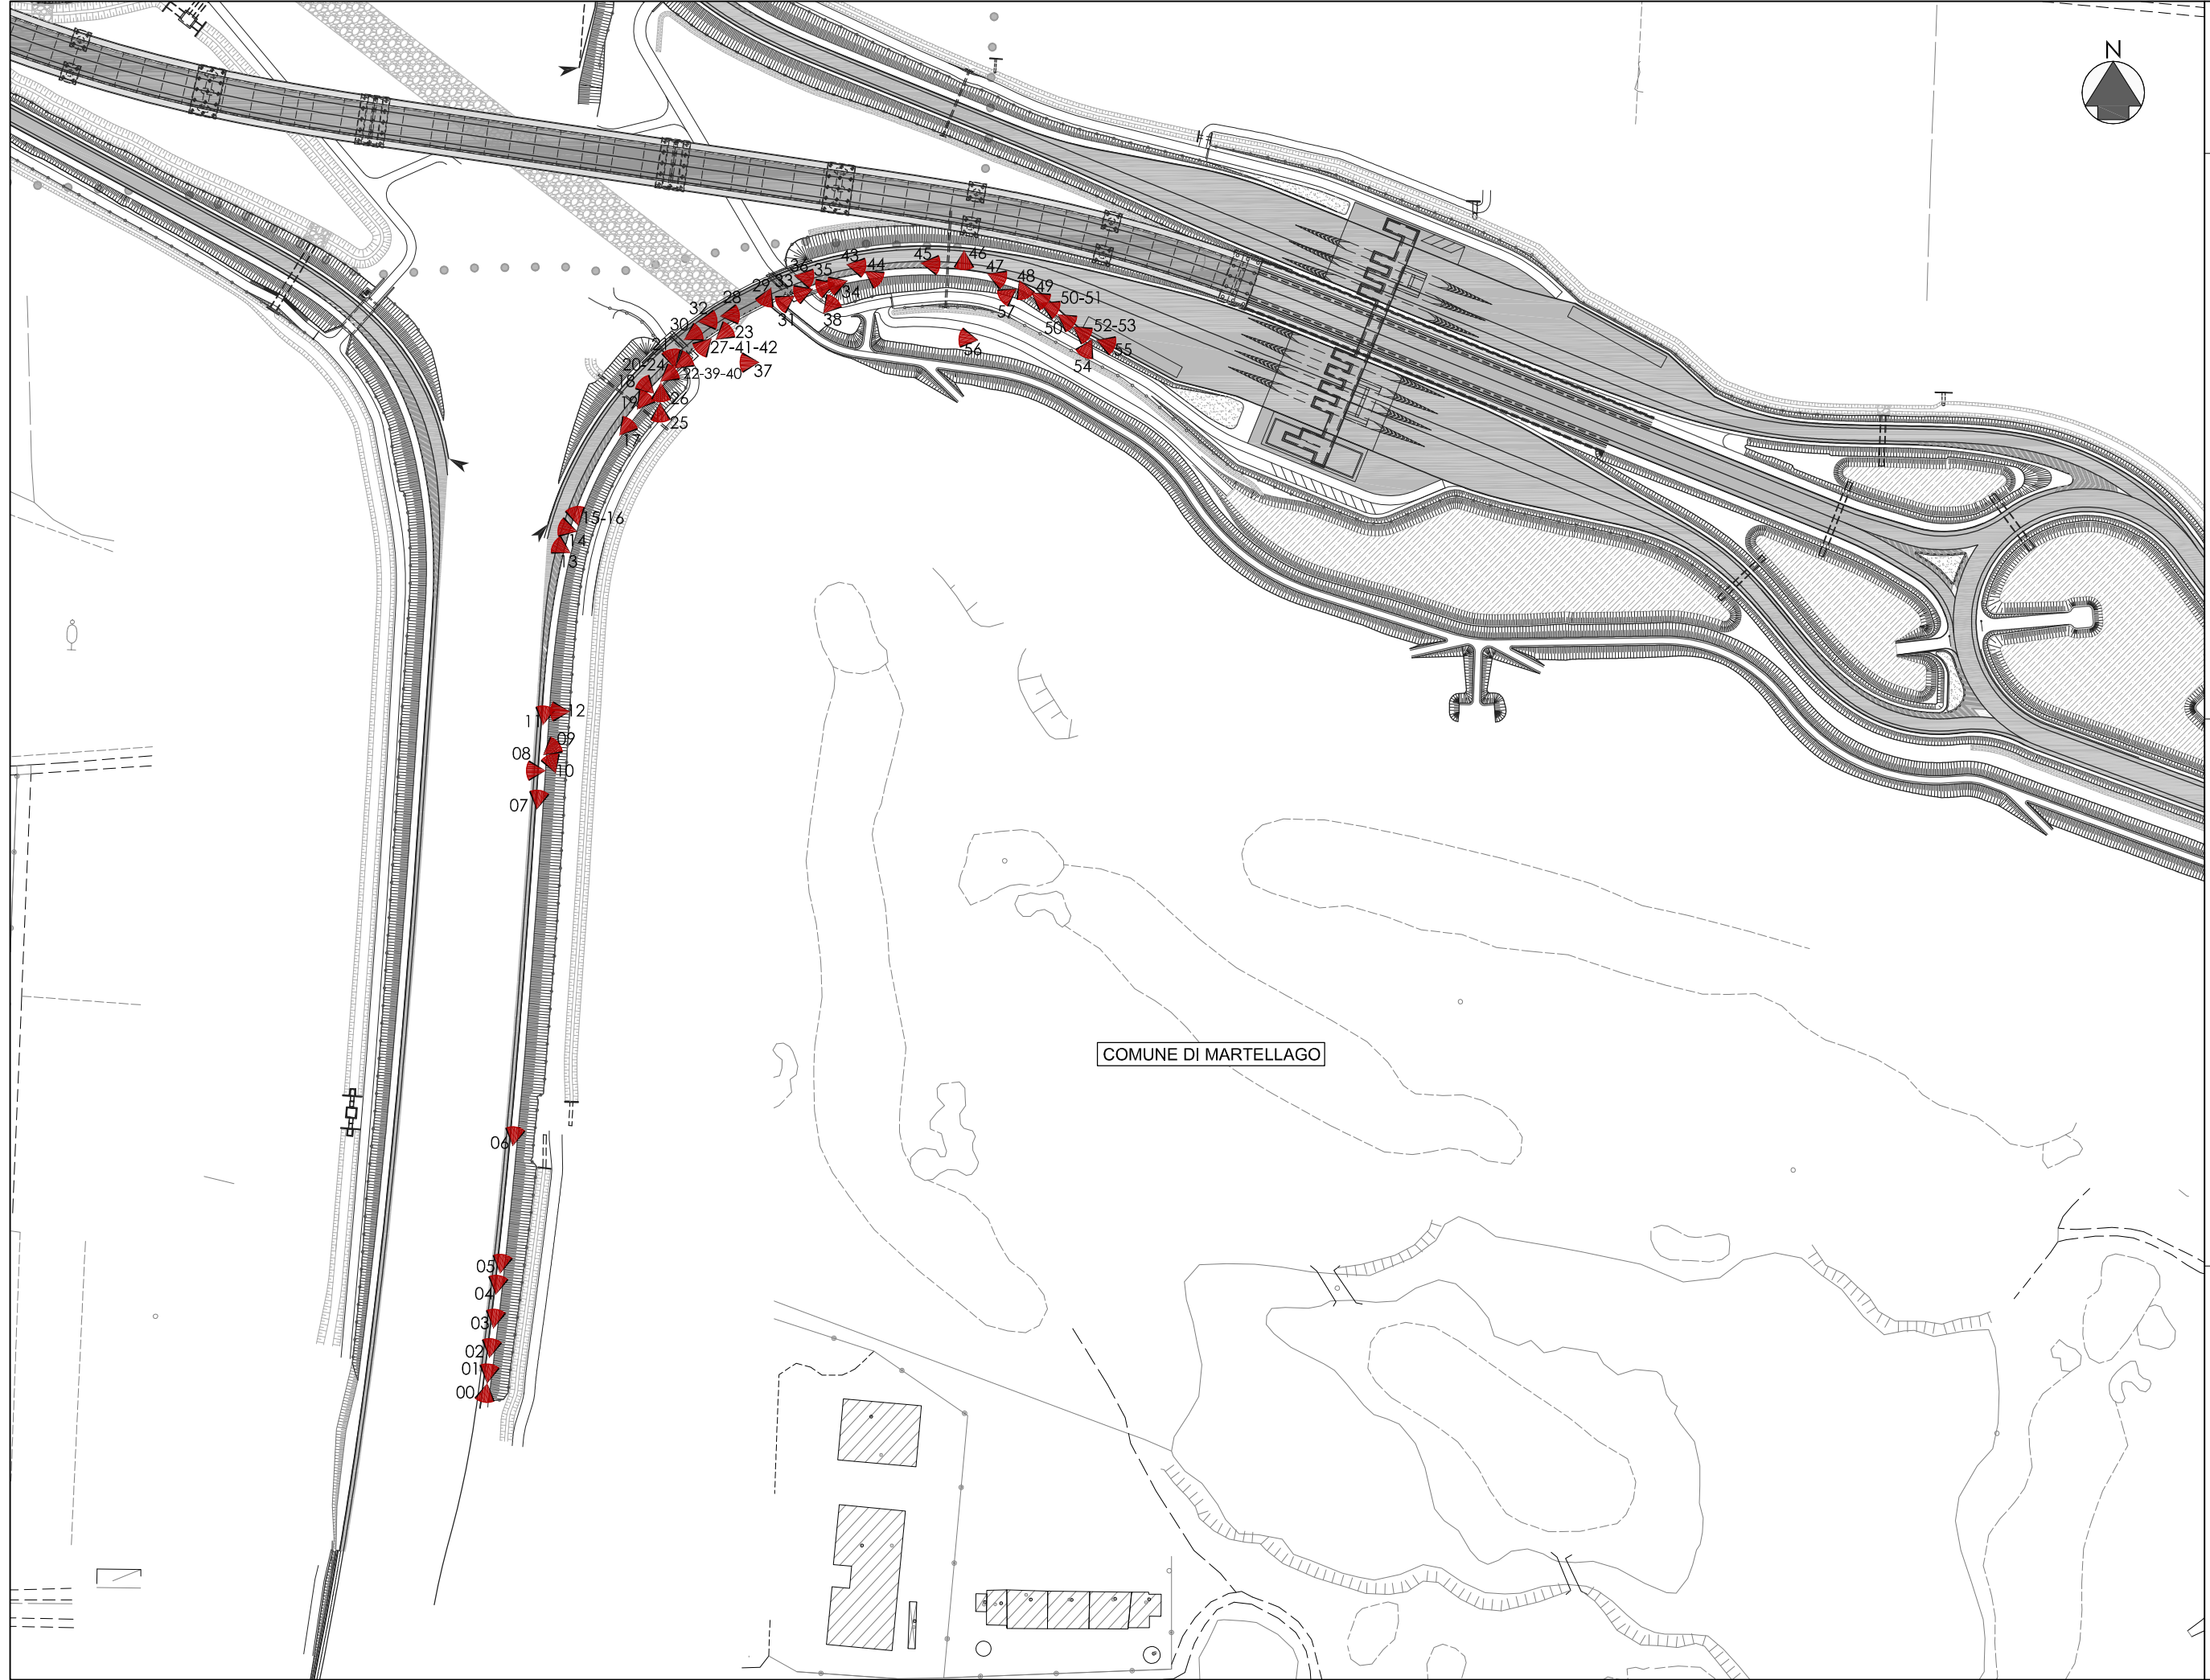

COMUNE DI MARTELLAGO

Tav. n°:	R0102
Scala:	1:2.000
Foglio n°:	

Descrizione elaborato:  
**Rilievo fotografico as built - Casello  
 Martellago-Scorzè  
 Profilo Est-Out**

Progetto:  
**INTERVENTI ANTIRUMORE  
 PASSANTE DI MESTRE  
 CASELLO DI MARTELLAGO-SCORZÈ  
 PROGETTO ESECUTIVO**

Progettista:



Sistema di gestione di qualità certificato in conformità ad ISO 9001



**STEAM S.r.l.**  
 via Venezia n° 49 int. 15 scala C - 35129 PADOVA  
 Tel. +39 049 86911 Fax +39 049 8691179  
 E-mail: info@steam.it





FOTO 00



FOTO 01



FOTO 02



FOTO 03



FOTO 04



FOTO 05



FOTO 06



FOTO 07



FOTO 08

Tav. n°:	R0102
Scala:	---
Foglio n°:	001

Descrizione elaborato:  
**Rilievo fotografico as built - Casello  
 Martellago-Scorzè  
 Profilo Est-Out**

Progetto:  
**INTERVENTI ANTRUMORE PASSANTE DI MESTRE  
 CASELLO DI MARTELLAGO-SCORZÈ,  
 PROGETTO ESECUTIVO**

Progettista:  
 STEAM S.r.l.  
 via Venezia n° 59 int. 15 scalo C - 35129 PADOVA  
 tel. +39 049 8691111 fax +39 049 8691199  
 E-mail: info@steam.it





FOTO 09



FOTO 10



FOTO 11



FOTO 12



FOTO 13



FOTO 14



FOTO 15



FOTO 16



FOTO 17

Tav. n°:	R0102
Scala:	---
Foglio n°:	002

Descrizione elaborato:  
**Rilievo fotografico as built - Casello Martellago-Scorzè Profilo Est-Out**

Progetto:  
**INTERVENTI ANTIRUMORE PASSANTE DI MESTRE CASELLO DI MARTELLAGO-SCORZÈ, PROGETTO ESECUTIVO**

Progettista:  
 Sistema di gestione di qualità certificato in conformità ad ISO 9001  
 **STEAM** S.r.l.  
 Via Venezia n° 59 int. 15 scala C - 35129 PADOVA  
 Tel. +39 049 8691111 fax +39 049 8691199  
 E-mail: info@steam.it





FOTO 18



FOTO 19



FOTO 20



FOTO 21



FOTO 22



FOTO 23



FOTO 24



FOTO 25



FOTO 26

Progettista: <b>INTERVENTI ANTIRUMORE PASSANTE DI MESTRE          CASELLO DI MARTELLAGO-SCORZE',          PROGETTO ESECUTIVO</b>	
Descrizione elaborato: <b>Rilievo fotografico as built - Casello          Martellago-Scorzè          Profilo Est-Out</b>	
Tav. n°:	<b>R0102</b>
Scala:	---
Foglio n°:	<b>003</b>





FOTO 27



FOTO 28



FOTO 29



FOTO 30



FOTO 31



FOTO 32



FOTO 33



FOTO 34



FOTO 35

<p>Progettista:   Sistema di gestione di qualità certificato in conformità ad ISO 9001   <b>STEAM</b> S.r.l.          via Venezia n° 59 int. 15 scalo C - 35129 PADOVA          tel. +39 049 8691111 fax +39 049 8691199          E-mail: info@steam.it</p>	<p>Progetto:  <b>INTERVENTI ANTIRUMORE PASSANTE DI MESTRE          CASELLO DI MARTELLAGO-SCORZE',          PROGETTO ESECUTIVO</b></p>	<p>Descrizione elaborato:  <b>Rilievo fotografico as built - Casello          Martellago-Scorzè          Profilo Est-Out</b></p>	<p>Tav. n°: R0102          Scala: ---          Foglio n°: 004</p>
---	---	--	---





FOTO 36



FOTO 37



FOTO 38



FOTO 39



FOTO 40

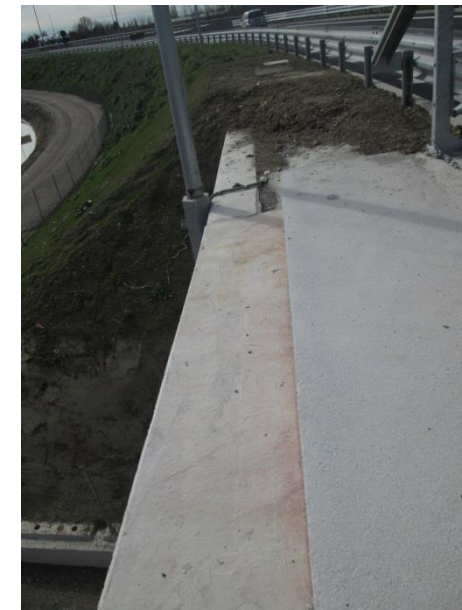


FOTO 41



FOTO 42



FOTO 43



FOTO 44

<p>Progettista:   Sistema di gestione di qualità certificato in conformità ad ISO 9001  <b>STEAM</b> S.r.l.          Via Venezia n° 59 Int. 15 Scalo C - 35129 PADOVA          Tel. +39 049 8691111 Fax +39 049 8691199          E-mail: info@steam.it</p>	<p>Progetto:  <b>INTERVENTI ANTIRUMORE PASSANTE DI MESTRE          CASELLO DI MARTELLAGO-SCORZE',          PROGETTO ESECUTIVO</b></p>	<p>Descrizione elaborato:  <b>Rilievo fotografico as built - Casello          Martellago-Scorzè          Profilo Est-Out</b></p>	<p>Tav. n°: <b>R0102</b>          Scala: ---          Foglio n°: <b>005</b></p>
---	---	--	---

A NORMA DI LEGGE IL PRESENTE ELABORATO NON PUO' ESSERE RIPRODOTTO E COMUNICATO A TERZI SENZA ESPRESSA E PREVENTIVA AUTORIZZAZIONE DEL TITOLARE





FOTO 45



FOTO 46



FOTO 47



FOTO 48



FOTO 49



FOTO 50



FOTO 51

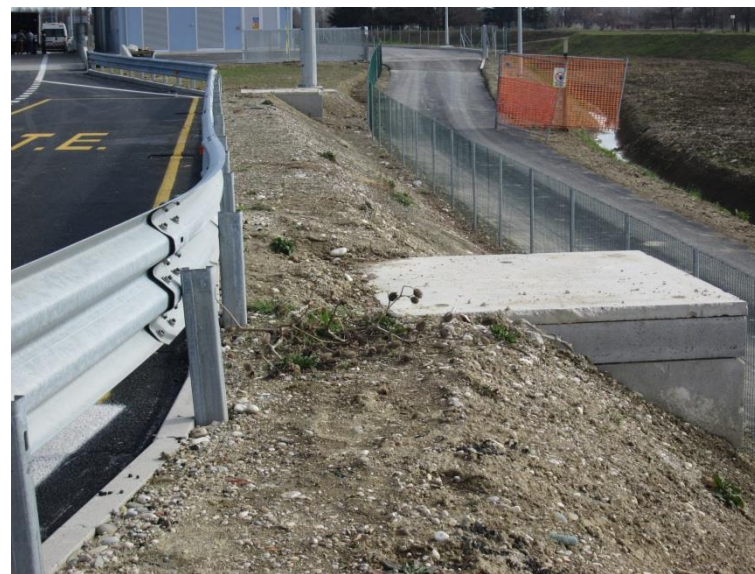


FOTO 52



FOTO 53

<p>Progettista:   Sistema di gestione di qualità certificato in conformità ad ISO 9001   <b>STEAM</b> S.r.l.          Via Venezia n° 59 int. 15 scalo C - 35129 PADOVA          Tel. +39 049 8691111 fax +39 049 8691199          E-mail: info@steam.it</p>	<p>Progetto:  <b>INTERVENTI ANTIRUMORE PASSANTE DI MESTRE          CASELLO DI MARTELLAGO-SCORZE',          PROGETTO ESECUTIVO</b></p>	<p>Descrizione elaborato:  <b>Rilievo fotografico as built - Casello          Martellago-Scorzè          Profilo Est-Out</b></p>	<p>Tav. n°: <b>R0102</b>          Scala: ---          Foglio n°: <b>006</b></p>
---	---	--	---





FOTO 54



FOTO 55



FOTO 56



FOTO 57


Tav. n°: R0102  
 Scala: ---  
 Foglio n°: 007

Descrizione elaborato:  
**Rilievo fotografico as built - Casello  
 Martellago-Scorzè  
 Profilo Est-Out**

Progetto:  
**INTERVENTI ANTRUMORE PASSANTE DI MESTRE  
 CASELLO DI MARTELLAGO-SCORZÈ,  
 PROGETTO ESECUTIVO**

Progettista:  
  **STEAM** S.r.l.  
 via Venezia n° 59 int. 15 scalo C - 35129 PADOVA  
 tel. +39 049 8691111 fax +39 049 8691199  
 E-mail: info@steam.it



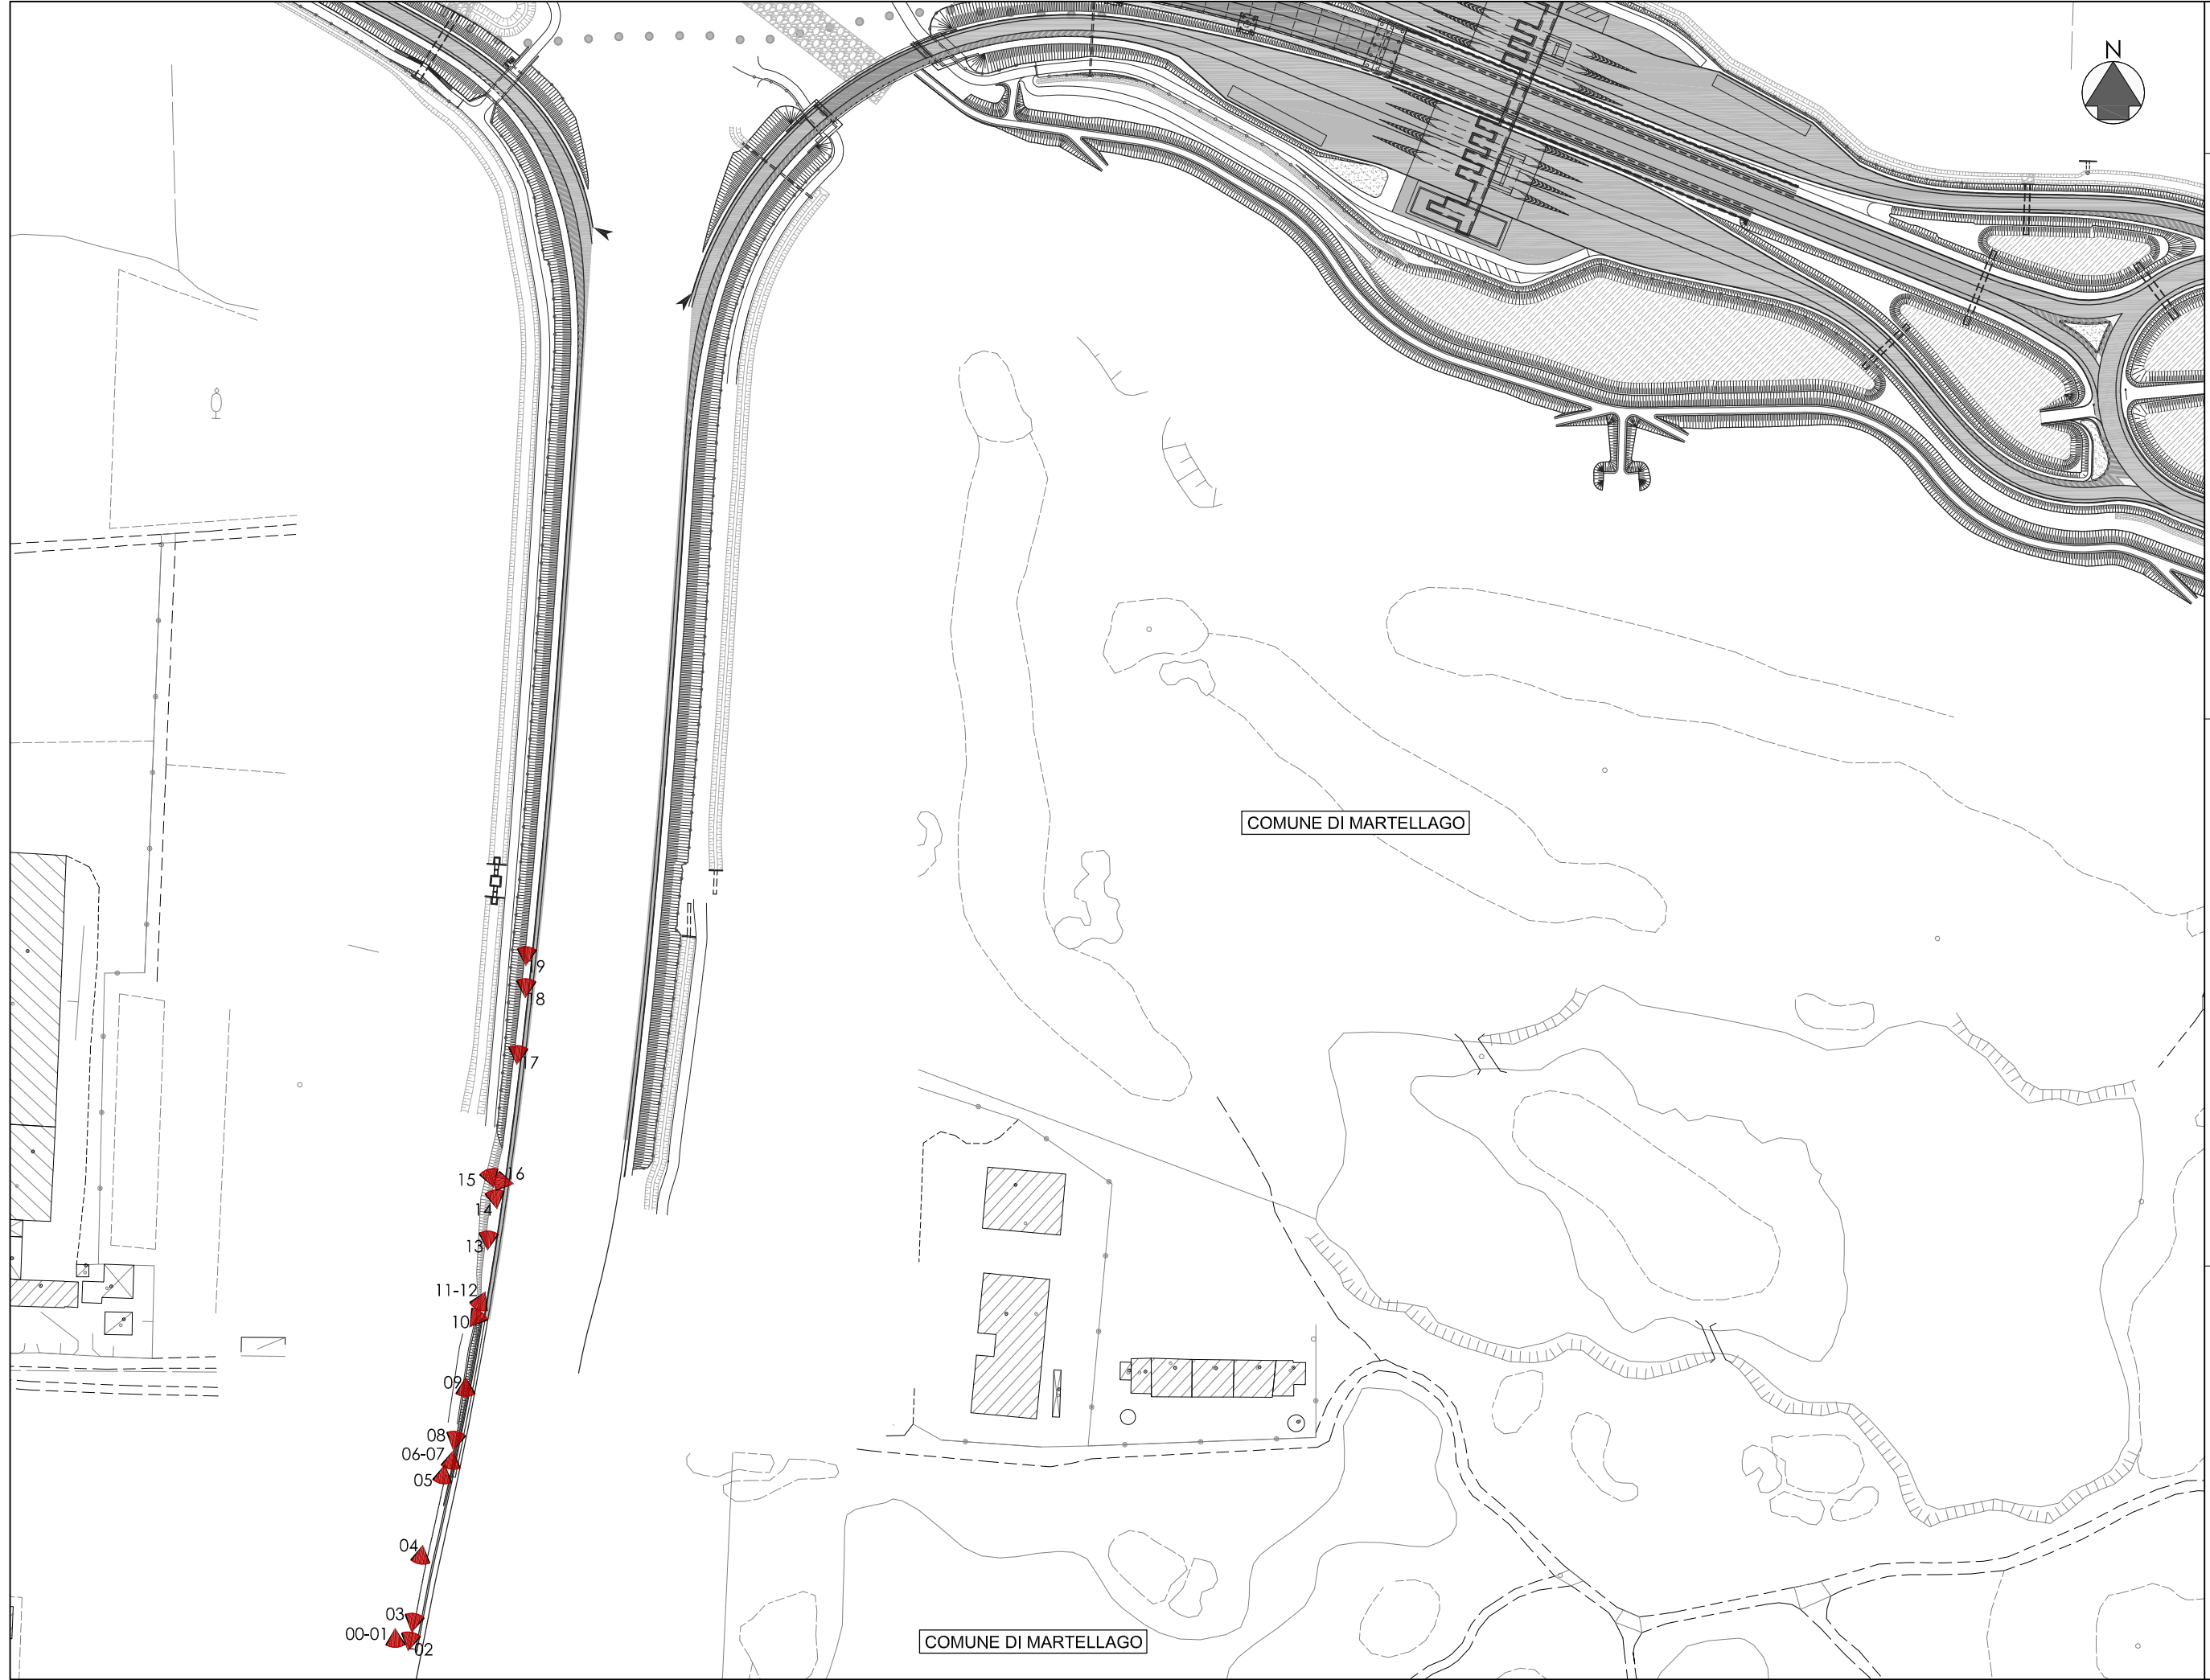

Tav. n°:	R0102
Scala:	1:2.000
Foglio n°:	

Descrizione elaborato:  
**Rilievo fotografico as built - Casello  
 Martellago-Scorzè  
 Profilo Ovest-In**

Progetto:  
**INTERVENTI ANTIRUMORE  
 PASSANTE DI MESTRE  
 CASELLO DI MARTELLAGO-SCORZÈ  
 PROGETTO ESECUTIVO**

Progettista:



Sistema di gestione di qualità certificato e conforme ad ISO 9001



**STEAM S.r.l.**  
 via Venezia n° 49 int. 15 scale C - 35129 PADOVA  
 Tel. +39 049 86911 fax +39 049 8691179  
 E-mail: info@steam.it





FOTO 00



FOTO 01



FOTO 02



FOTO 03



FOTO 04



FOTO 05



FOTO 06



FOTO 07



FOTO 08

Progettista:  Sistema di gestione di qualità certificato in conformità ad ISO 9001  <b>STEAM</b> S.r.l. Via Venezia n° 59 int. 15 scala C - 35129 PADOVA Tel. +39 049 8691111 Fax +39 049 8691159 Email: info@steam.it	Tav. n°: R0102 Scala: --- Foglio n°: 001
	Descrizione elaborato: <b>Rilievo fotografico as built - Casello Martellago-Scorzè Profilo Ovest-In</b>
Progetto: <b>INTERVENTI ANTIRUMORE PASSANTE DI MESTRE CASELLO DI MARTELLAGO-SCORZÈ,</b> <b>PROGETTO ESECUTIVO</b>	





FOTO 09



FOTO 10



FOTO 11



FOTO 12



FOTO 13



FOTO 14



FOTO 15



FOTO 16



FOTO 17

Tav. n°:	R0102
Scala:	---
Foglio n°:	002

Descrizione elaborato:  
 Rilievo fotografico as built - Casello  
 Martellago-Scorzè  
 Profilo Ovest-in

Progetto:  
 INTERVENTI ANTRUMORE PASSANTE DI MESTRE  
 CASELLO DI MARTELLAGO-SCORZÈ,  
 PROGETTO ESECUTIVO

Progettista:  
 Sistema di gestione di  
 qualità  
 certificato ad ISO 9001  
  
 S.T.E.A.M. S.r.l.  
 Via Venezia n° 59 Int. 15 scala C - 35129 PADOVA  
 Tel. +39 049 8691111 Fax +39 049 8691199  
 E-mail: info@steam.it



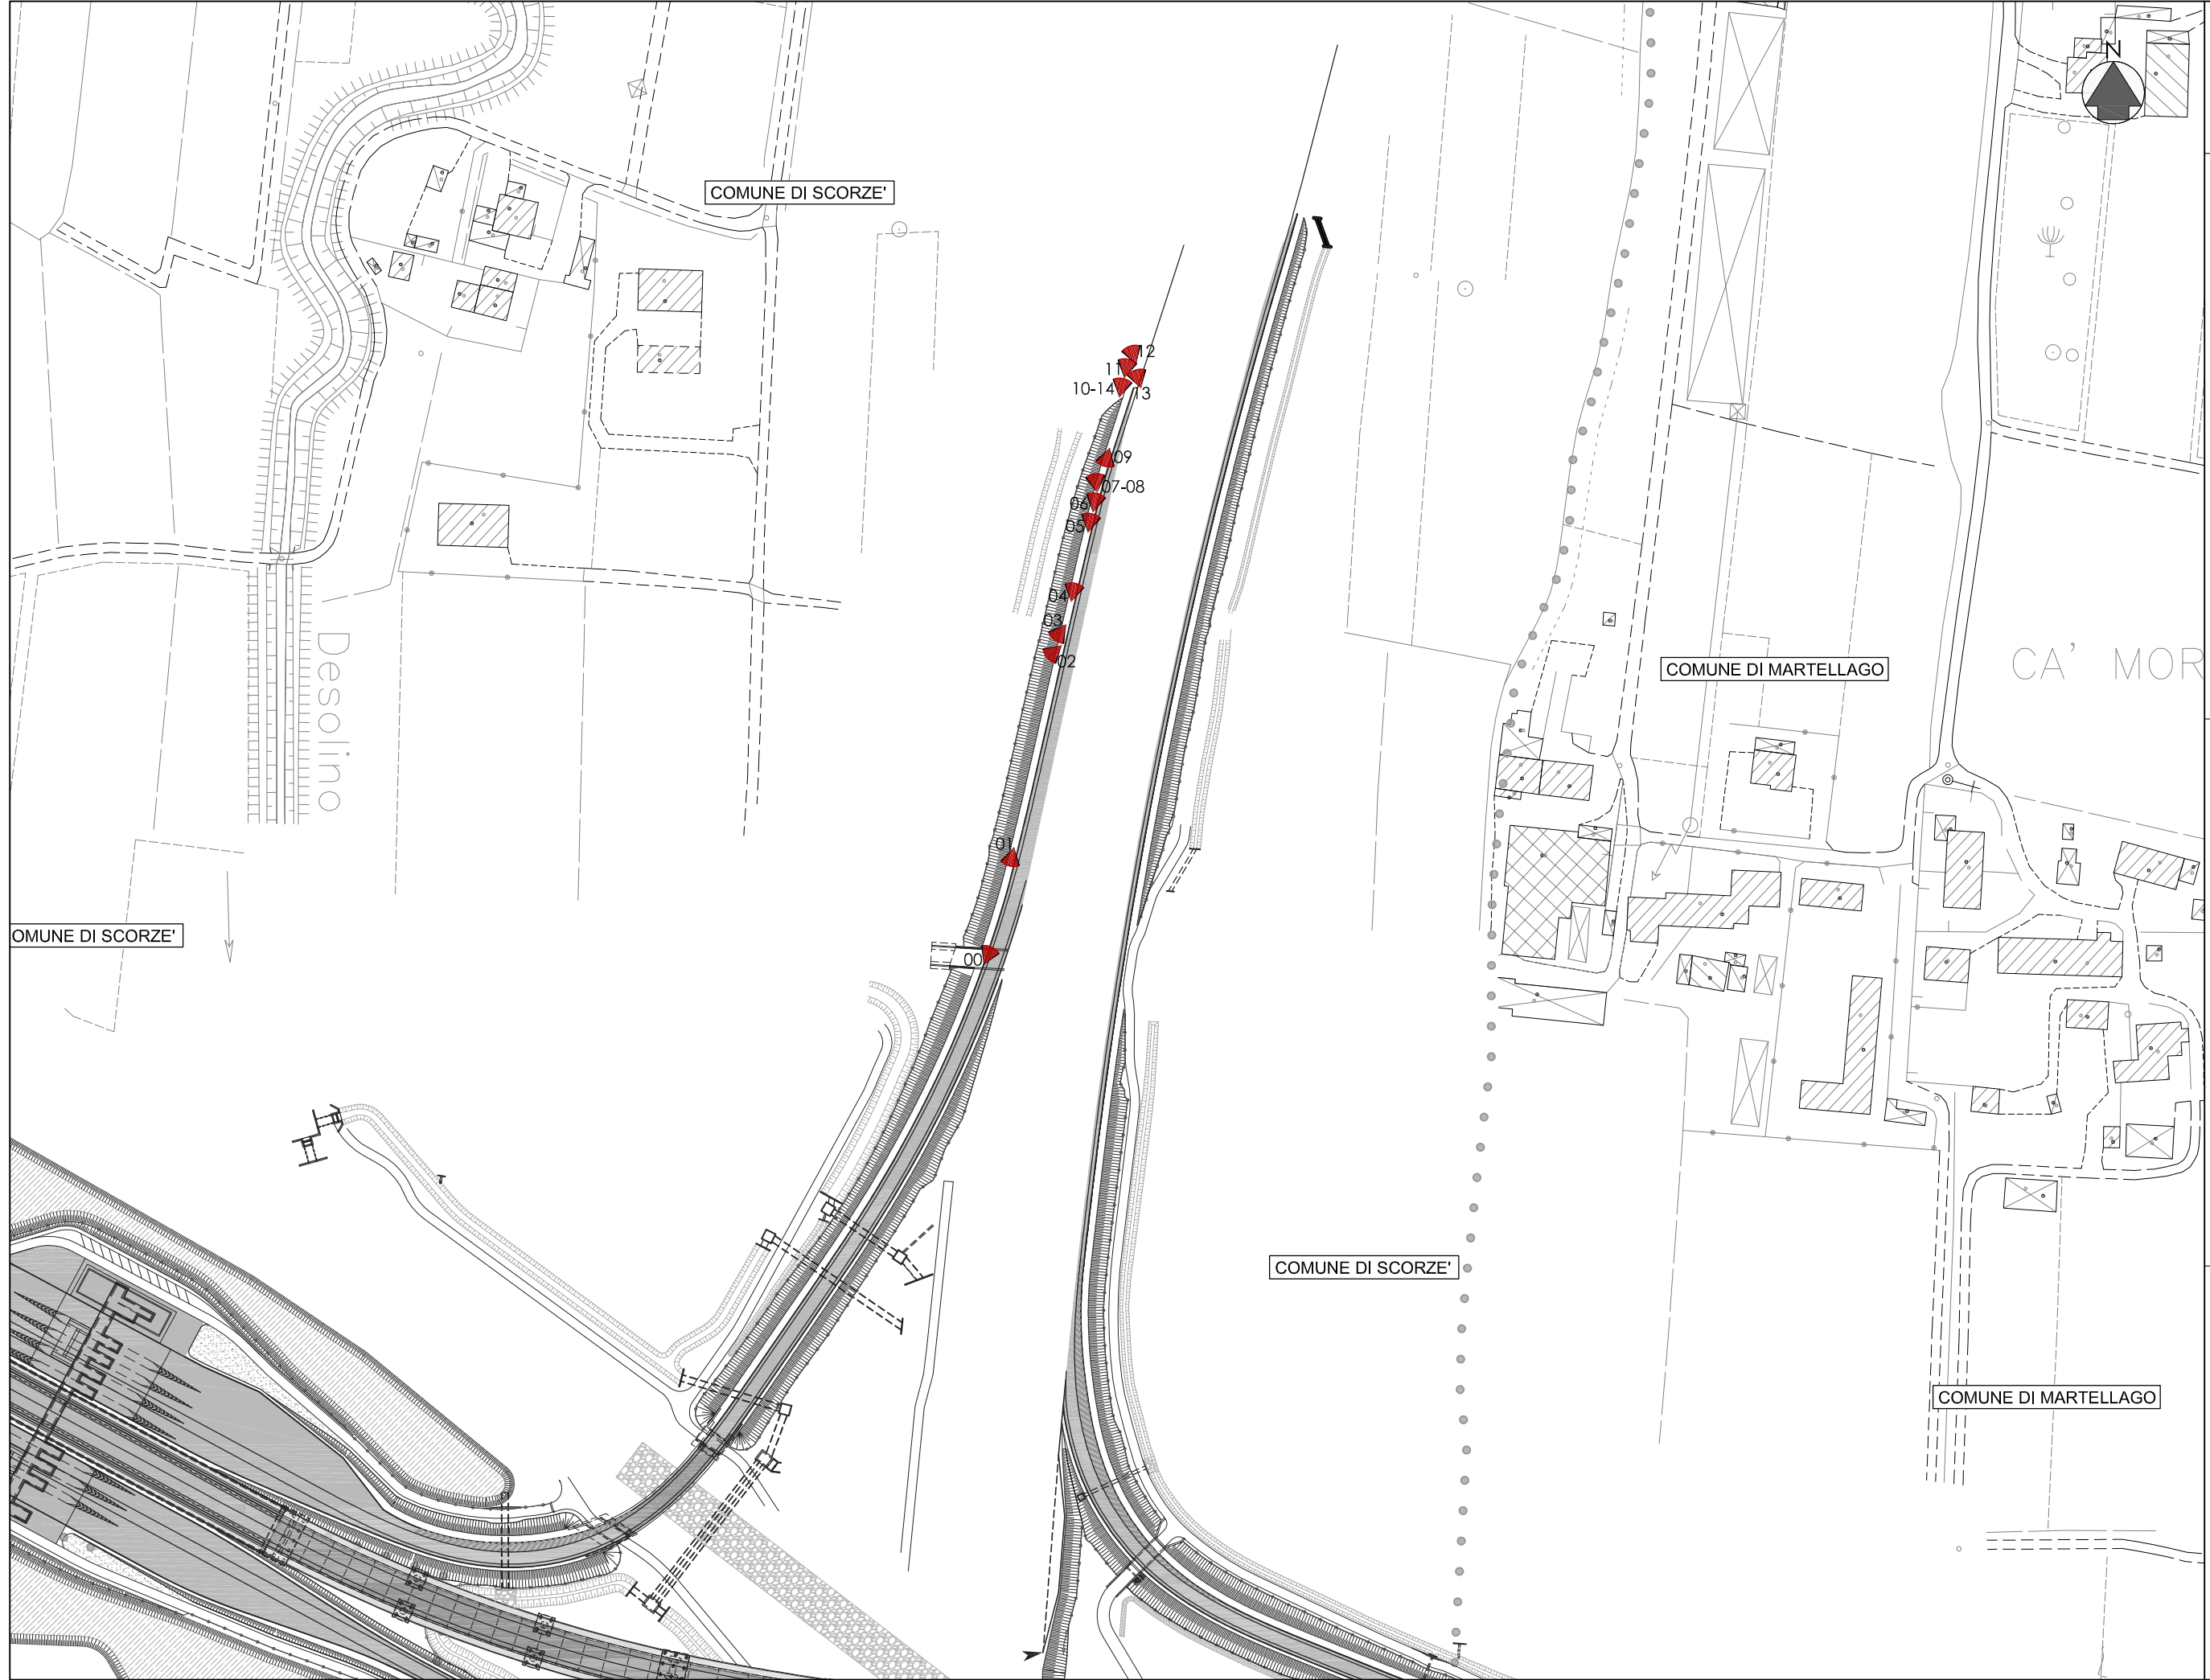


FOTO 18



FOTO 19





Tav. n°:	R0102
Scala:	1:2.000
Foglio n°:	

Descrizione elaborato:  
**Rilievo fotografico as built - Casello  
 Martellago-Scorzè  
 Profilo Ovest-Out**

Progetto:  
**INTERVENTI ANTIRUMORE  
 PASSANTE DI MESTRE  
 CASELLO DI MARTELLAGO-SCORZE  
 PROGETTO ESECUTIVO**

Progettista:



Sistema di gestione di qualità certificato in conformità ad ISO 9001



**STEAM** S.r.l.  
 via Venezia n° 59 int. 15 scala C - 35129 PADOVA  
 Tel. +39 049 869111 Fax +39 049 8691179  
 E-mail: info@steam.it





FOTO 00



FOTO 01



FOTO 02



FOTO 03



FOTO 04



FOTO 05



FOTO 06



FOTO 07



FOTO 08

Tav. n°:	R0102
Scala:	---
Foglio n°:	001

Descrizione elaborato:  
**Rilievo fotografico as built - Casello Martellago-Scorzè Profilo Ovest-Out**

Progetto:  
**INTERVENTI ANTRIMORE PASSANTE DI MESTRE CASELLO DI MARTELLAGO-SCORZÈ, PROGETTO ESECUTIVO**

Progettista:  
 Sistema di gestione di qualità certificato in conformità ad ISO 9001  
 **STEAM** S.r.l.  
 Tel. +39 049 8691111 Fax +39 049 8691199  
 E-mail: info@steam.it





FOTO 09



FOTO 12



FOTO 10



FOTO 13



FOTO 11



FOTO 14

Progettista:  
 Sistema di gestione di qualità certificato in conformità ad ISO 9001  
 STEAM s.r.l.  
 E-mail: info@steam.it

Progetto:  
 INTERVENTI ANTIRUMORE PASSANTE DI MESTRE  
 CASELLO DI MARTELLAGO-SCORZE',  
 PROGETTO ESECUTIVO

Descrizione elaborato:  
 Rilievo fotografico as built - Casello  
 Martellago-Scorzè  
 Profilo Ovest-Out

Tav. n°: R0102  
 Scala: ---  
 Foglio n°: 002