
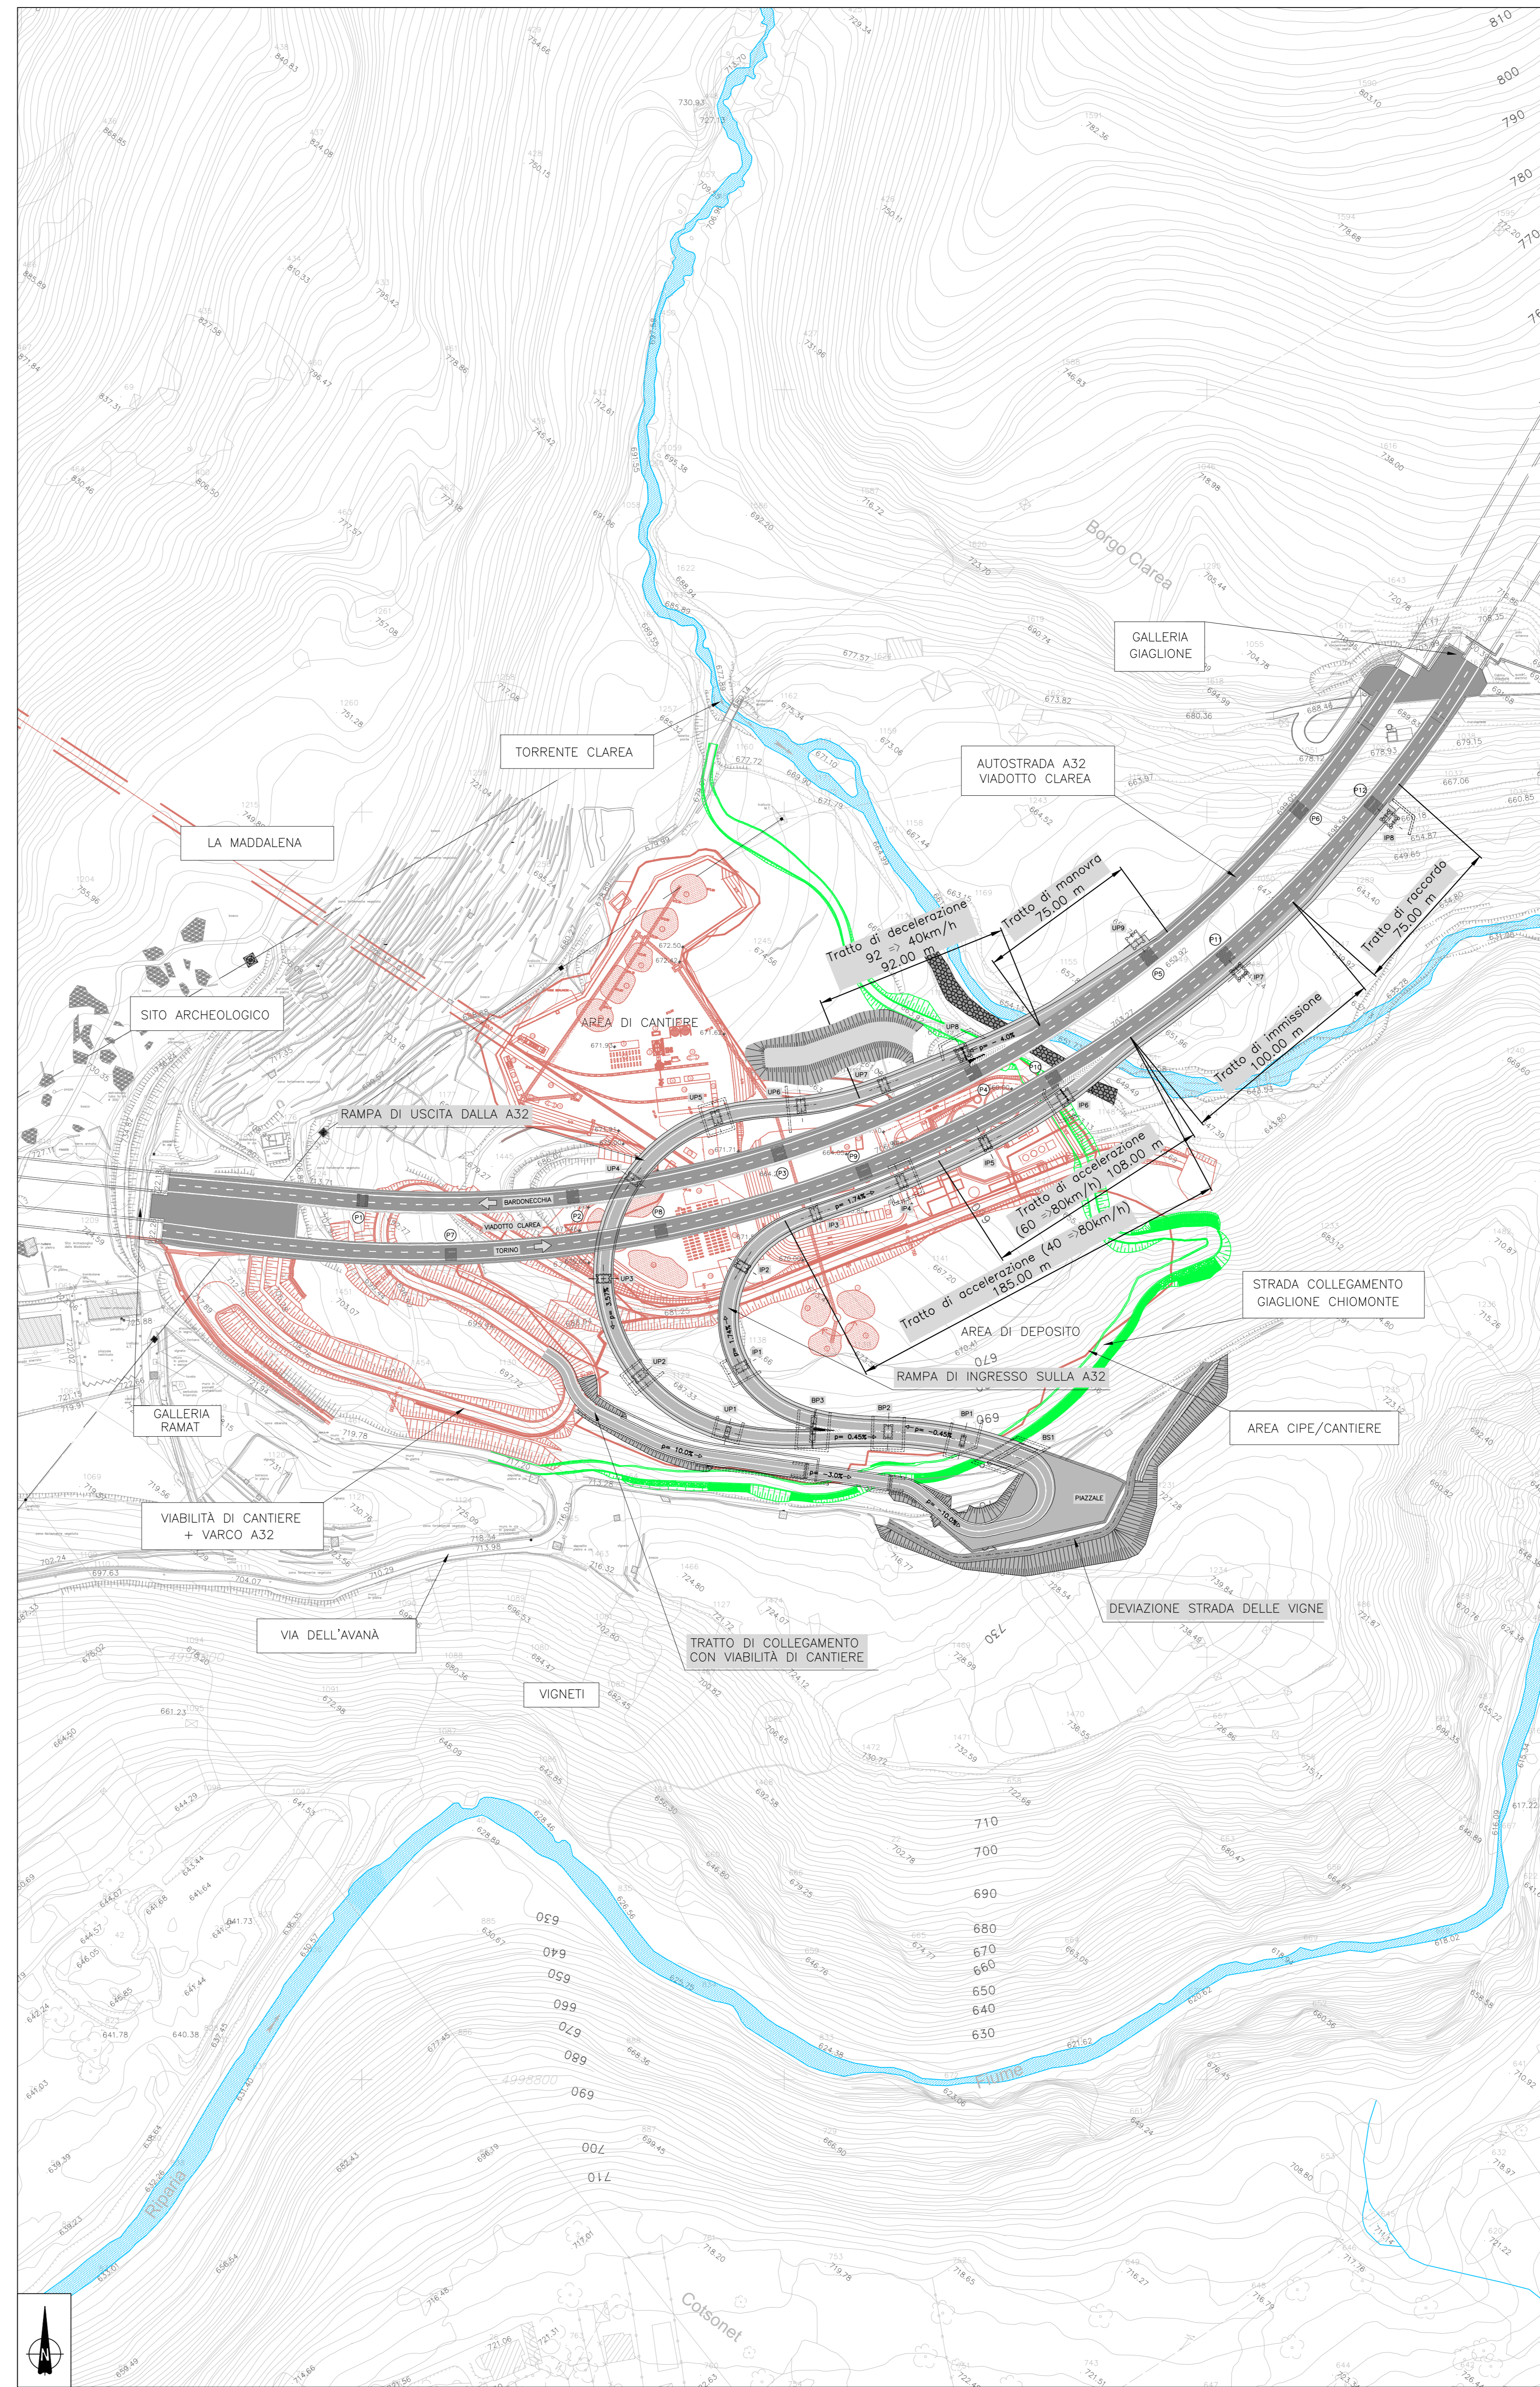


PLANIMETRIA PROGETTO ESECUTIVO

PLANIMETRIA PROGETTO DEFINITIVO

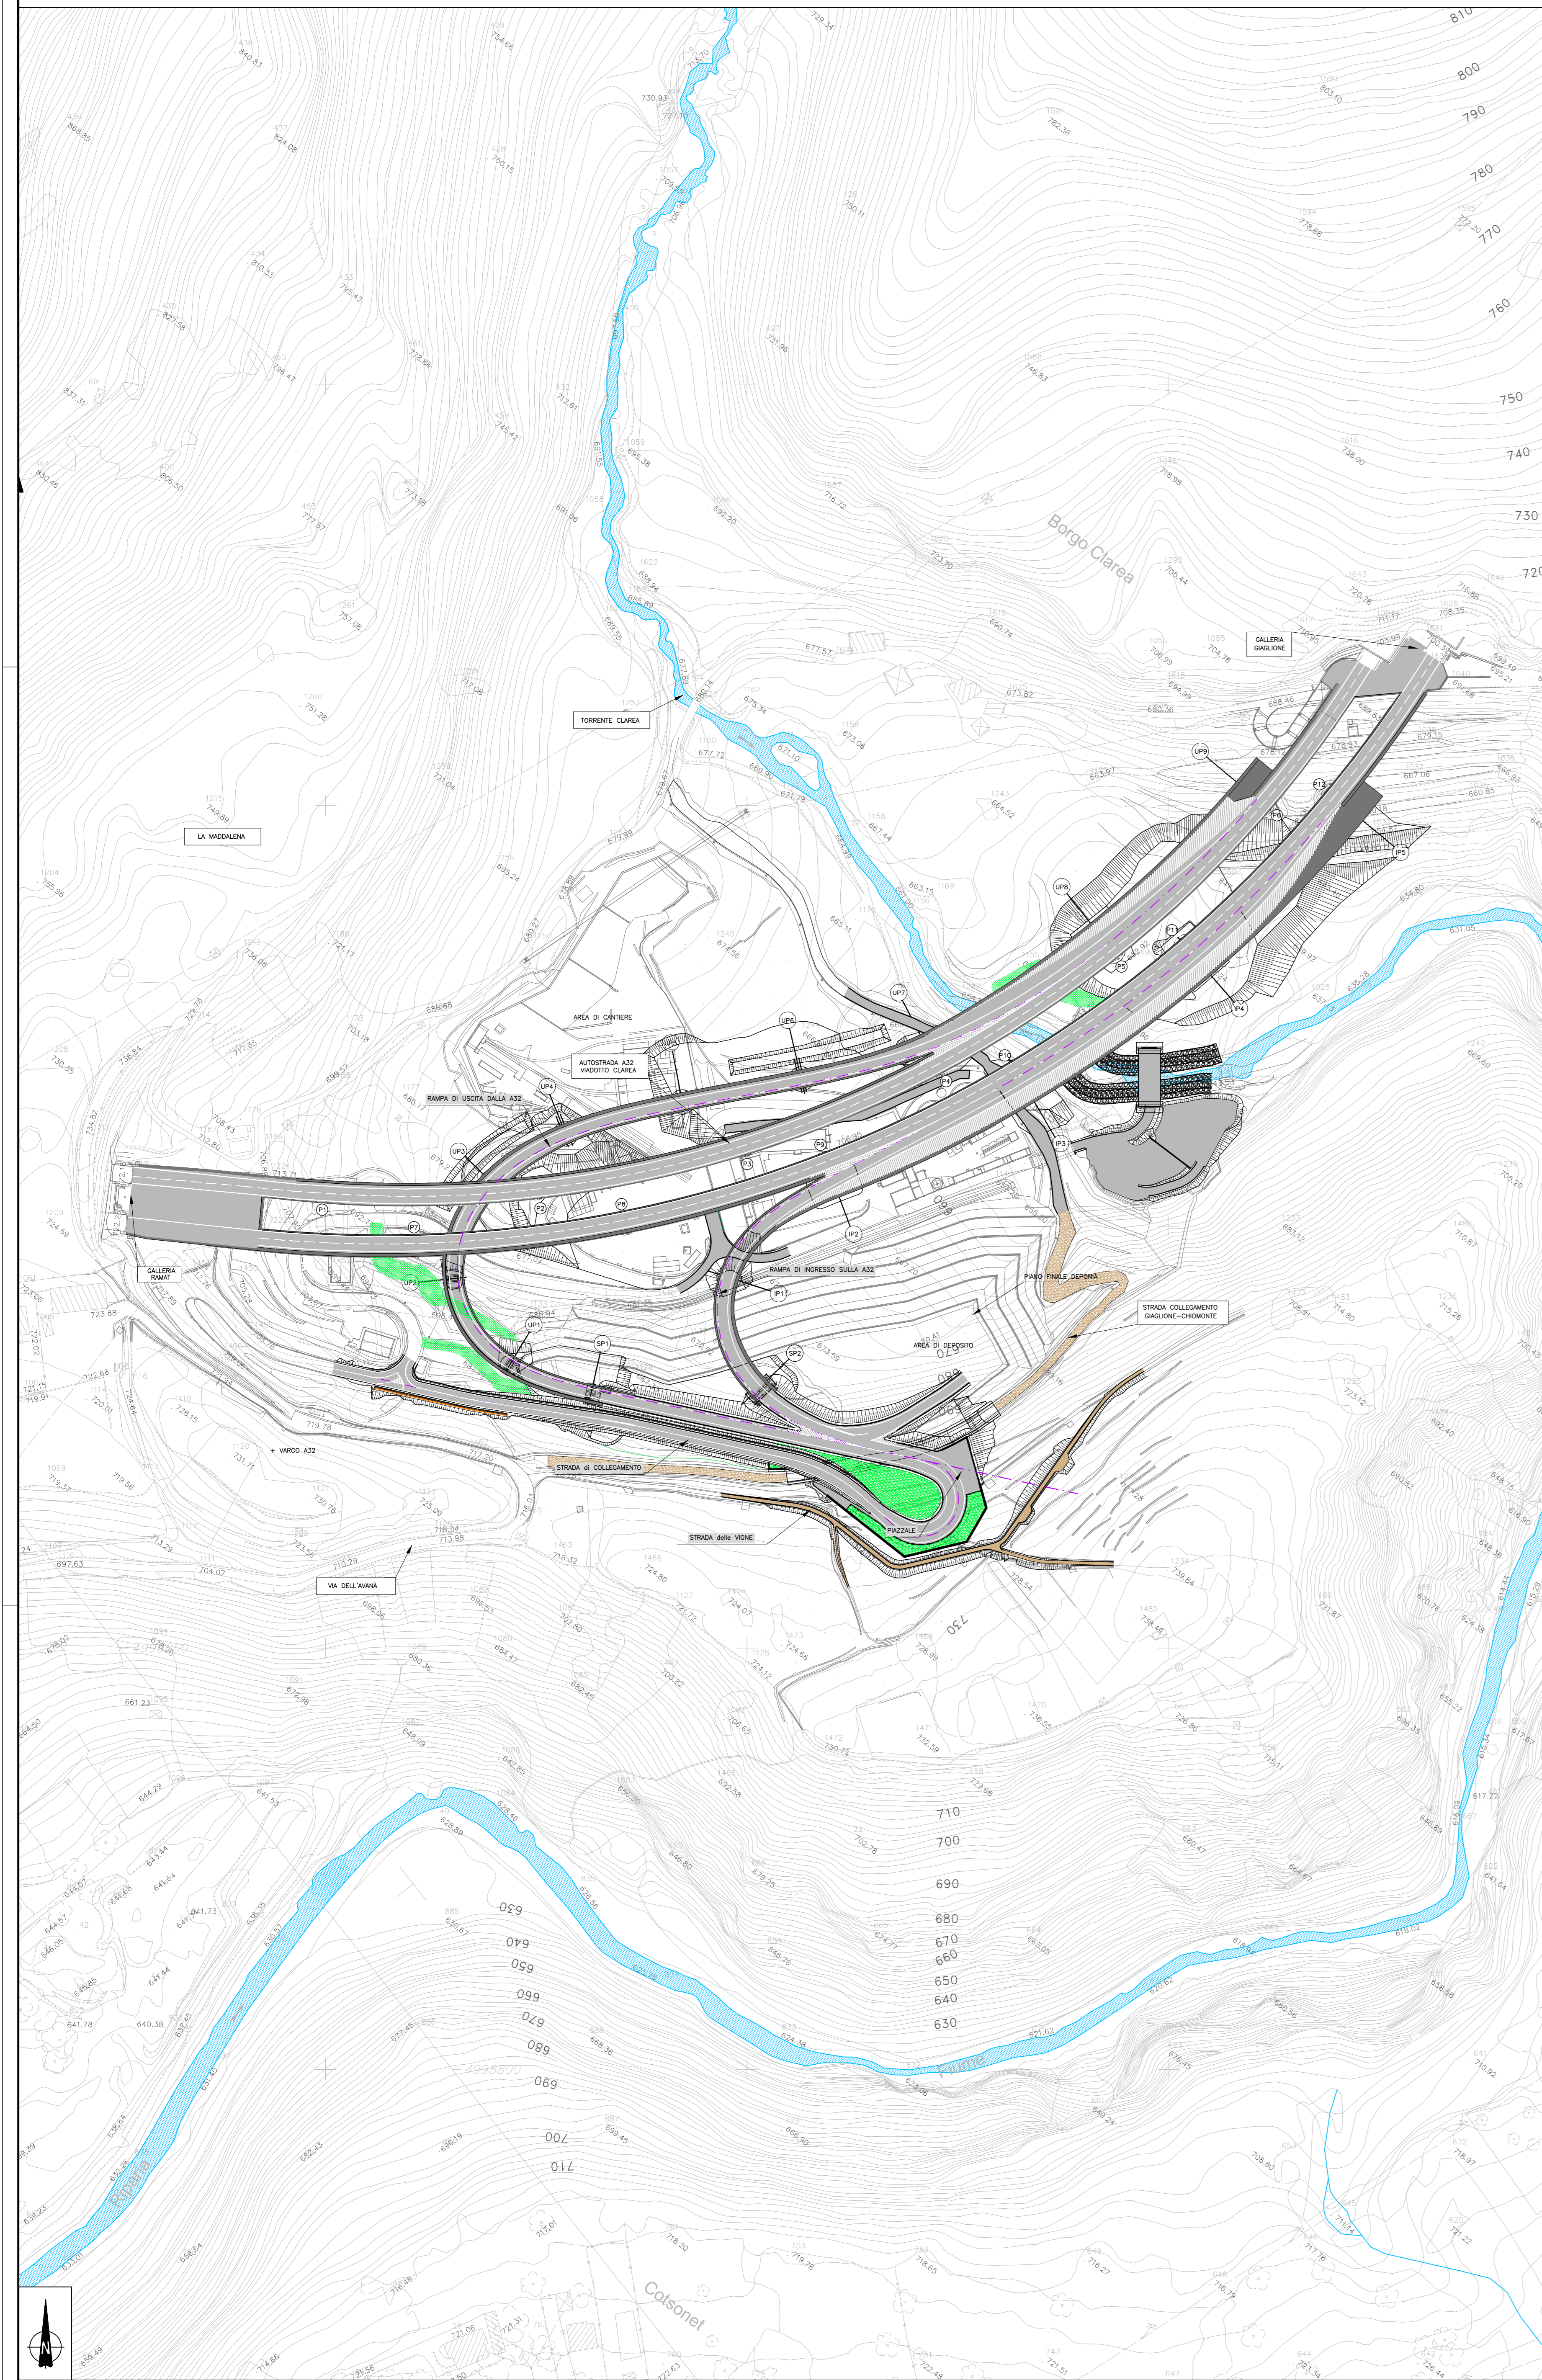

ELABORATO DI RIFERIMENTO: NV02_A_0_E_RH_AM_0071_A "Relazione Paesaggistica"

TUNNEL EURAPIN LYON TURIN

SITAF S.p.A.

NUOVA LINEA TORINO LIONE - NOUVELLE LIGNE LYON TURIN
PARTE COMUNE ITALO-FRANCESE - PARTIE COMMUNE FRANCO-ITALIENNE
SEZIONE TRANSFRONTALIERA PARTE IN TERRITORIO ITALIANO
SECTION TRANSFRONTALIERE PARTIE EN TERRITOIRE ITALIEN
LOTTO COSTRUTTIVO 1/LOT DE CONSTRUCTION 1
CANTIERE OPERATIVO 04C/CANTIER DE CONSTRUCTION 04C
SVINCOLO DI CHIOMONTE IN FASE DI CANTIERE -
ECHANGEUR DE CHIOMONTE DANS LA PHASE DE CHANTIER
PROGETTO ESECUTIVO - ETUDES D'EXECUTION
CUP C11J05000030001 - CIG 6823295927

AMBIENTE
RELAZIONE PAESAGGISTICA
PLANIMETRIA DI CONFRONTO TRA PROGETTO ESECUTIVO E DEFINITIVO

Indice	Data / Data	Modificazioni / Modifications	Elaborato per / Elaboré par	Verificato / Vérifié par	Autore per / Auteur par
0	30/04/2017	Prima emissione / Première émission	L. MORRIS (I.T.I.)	L. BARBERIS (INGENIERI ENCI)	C. GIOVANNETTI (INGENIERI ENCI)
A	30/09/2017	Revisione a seguito commento TELT / Révision suite aux commentaires TELT	L. MORRIS (I.T.I.)	L. BARBERIS (INGENIERI ENCI)	C. GIOVANNETTI (INGENIERI ENCI)
B	29/05/2018	Modifica 800 progetto / Modifications 800 du projet	L. MORRIS (INGENIERI ENCI)	L. BARBERIS (INGENIERI ENCI)	C. GIOVANNETTI (INGENIERI ENCI)

1 0 4 C C 1 6 1 6 6 N V 0 2 A 0

E S D A M 0 0 8 6 B

SCALA / ÉCHELLE
1:1.500

IL PROGETTISTALE DESIGNER
Ing. Arch. Carlo GIOVANNETTI
Aut. 3796

L'APPALTATORE/ENTREPRENEUR
LAPALTOPRES

IL DIRETTORE DEI LAVORI/LE BUREAU D'ETUDES
L. BARBERIS (INGENIERI ENCI)

TUNNEL EURAPIN LYON TURIN

SITAF S.p.A.