
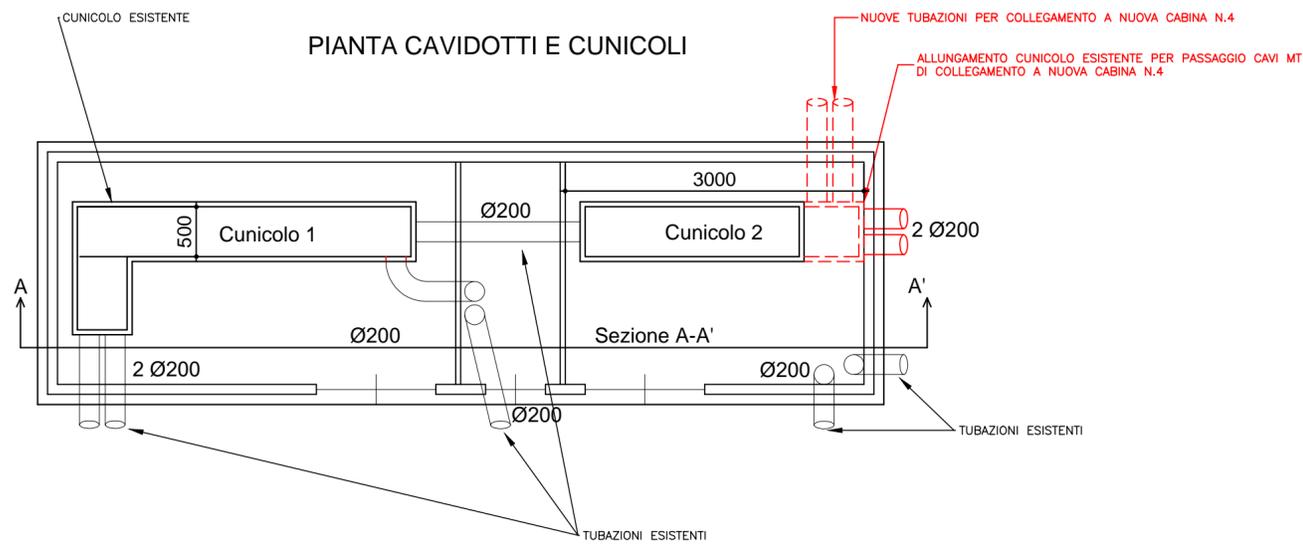


CANTIERE TELT DELLA GALLERIA DELLA MADDALENA
 CABINA MT n.1 ESISTENTE
 NUOVA CELLA MT PER ALIMENTAZIONE
 NUOVA CABINA MT/BT n.4

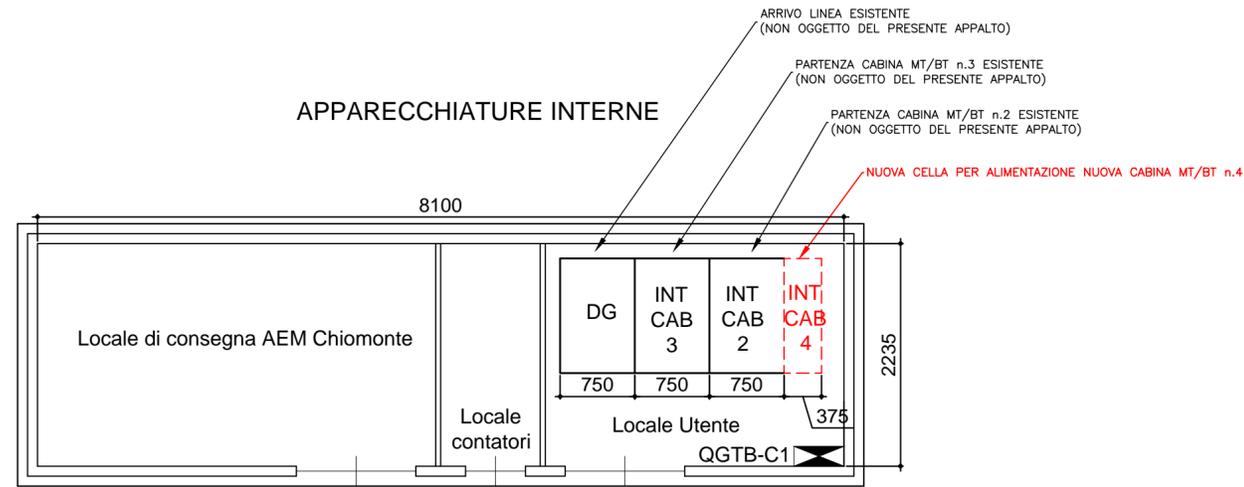

NOTA BENE:

Il presente disegno è valido solo per l'impianto elettrico

Prima della fornitura in opera della nuova cella MT, dovranno essere verificati gli spazi presenti all'interno della cabina MT n.1 e l'effettiva possibilità di allungamento del cunicolo.

Le indicazioni di base e di partenza per la realizzazione del progetto, riferite alla cabina MT n.1 esistente, fanno riferimento ai disegni AS-BUILT forniti dalla società TELT sas, di rappresentazione della cabina stessa e degli impianti elettrici esistenti



NUOVA LINEA TORINO LIONE - NOUVELLE LIGNE LYON TURIN
PARTE COMUNE ITALO-FRANCESE - PARTIE COMMUNE FRANCO-ITALIENNE
SEZIONE TRANSFRONTALIERA PARTE IN TERRITORIO ITALIANO
SECTION TRANSFRONTALIERE PARTIE EN TERRITOIRE ITALIEN
LOTTO COSTRUTTIVO 1/LOT DE CONSTRUCTION 1
CANTIERE OPERATIVO 04C/CHANTIER DE CONSTRUCTION 04C
SVINCOLO DI CHIOMONTE IN FASE DI CANTIERE -
ECHANGEUR DE CHIOMONTE DANS LA PHASE DE CHANTIER
PROGETTO ESECUTIVO - ETUDES D'EXECUTION
CUP C11J05000030001 - CIG 6823295927

SECURITY
CANTIERE IMBOCCO DE LA MADDALENA
CABINA n.1 ESISTENTE

Indice	Date / Data	Modifications / Modifiche	Etabli par / Concepito da	Vérifié par / Controllato da	Autorisé par / Autorizzato da
0	28/02/2017	Prima emissione Première diffusion	C.BELTRAMI (-)	A.LOVISOLO (MUSINET ENG.)	C.GIOVANNETTI (MUSINET ENG.)
A	30/09/2017	Revisione a seguito commenti TELT Révision suite aux commentaires TELT	C.BELTRAMI (-)	A.LOVISOLO (MUSINET ENG.)	C.GIOVANNETTI (MUSINET ENG.)
B	29/06/2018	Modifica titolo progetto Modifications titre du projet	A.BIANCHI (MUSINET ENG.)	A.LOVISOLO (MUSINET ENG.)	L.BARBERIS (MUSINET ENG.)

C	0	4	C	C	1	6	1	6	6	N	V	0	2	C	3
Cal. Liv. Cal. Tra.	Lotto/Lot		Contratto/Contrat			Opera/Oeuvre			Tratto/Tronçon		Parte/Partie				

E	P	L	O	C	1	6	5	3	B
Fase/Phase	Tipo documento/Type de document		Oggetto/Object		Numero documento/Numero de document		Indice/Index		

INTEGRAZIONE PRESTAZIONI SPECIALISTICHE/
INTEGRATION SPECIALISTE

MUSNET
 Dott. Ing. Andrea LOVISOLO
 Albo di Torino
 N° 11173 S

SCALA / ÉCHELLE

-

IL PROGETTISTALE DESIGNER

MUSNET
 Dott. Arch. Corrado GIOVANNETTI
 Albo di Torino
 N° 2736

L'APPALTAIORE/ENTREPRENEUR

IL DIRETTORE DEI LAVORI LE MAÎTRE D'ŒUVRE

