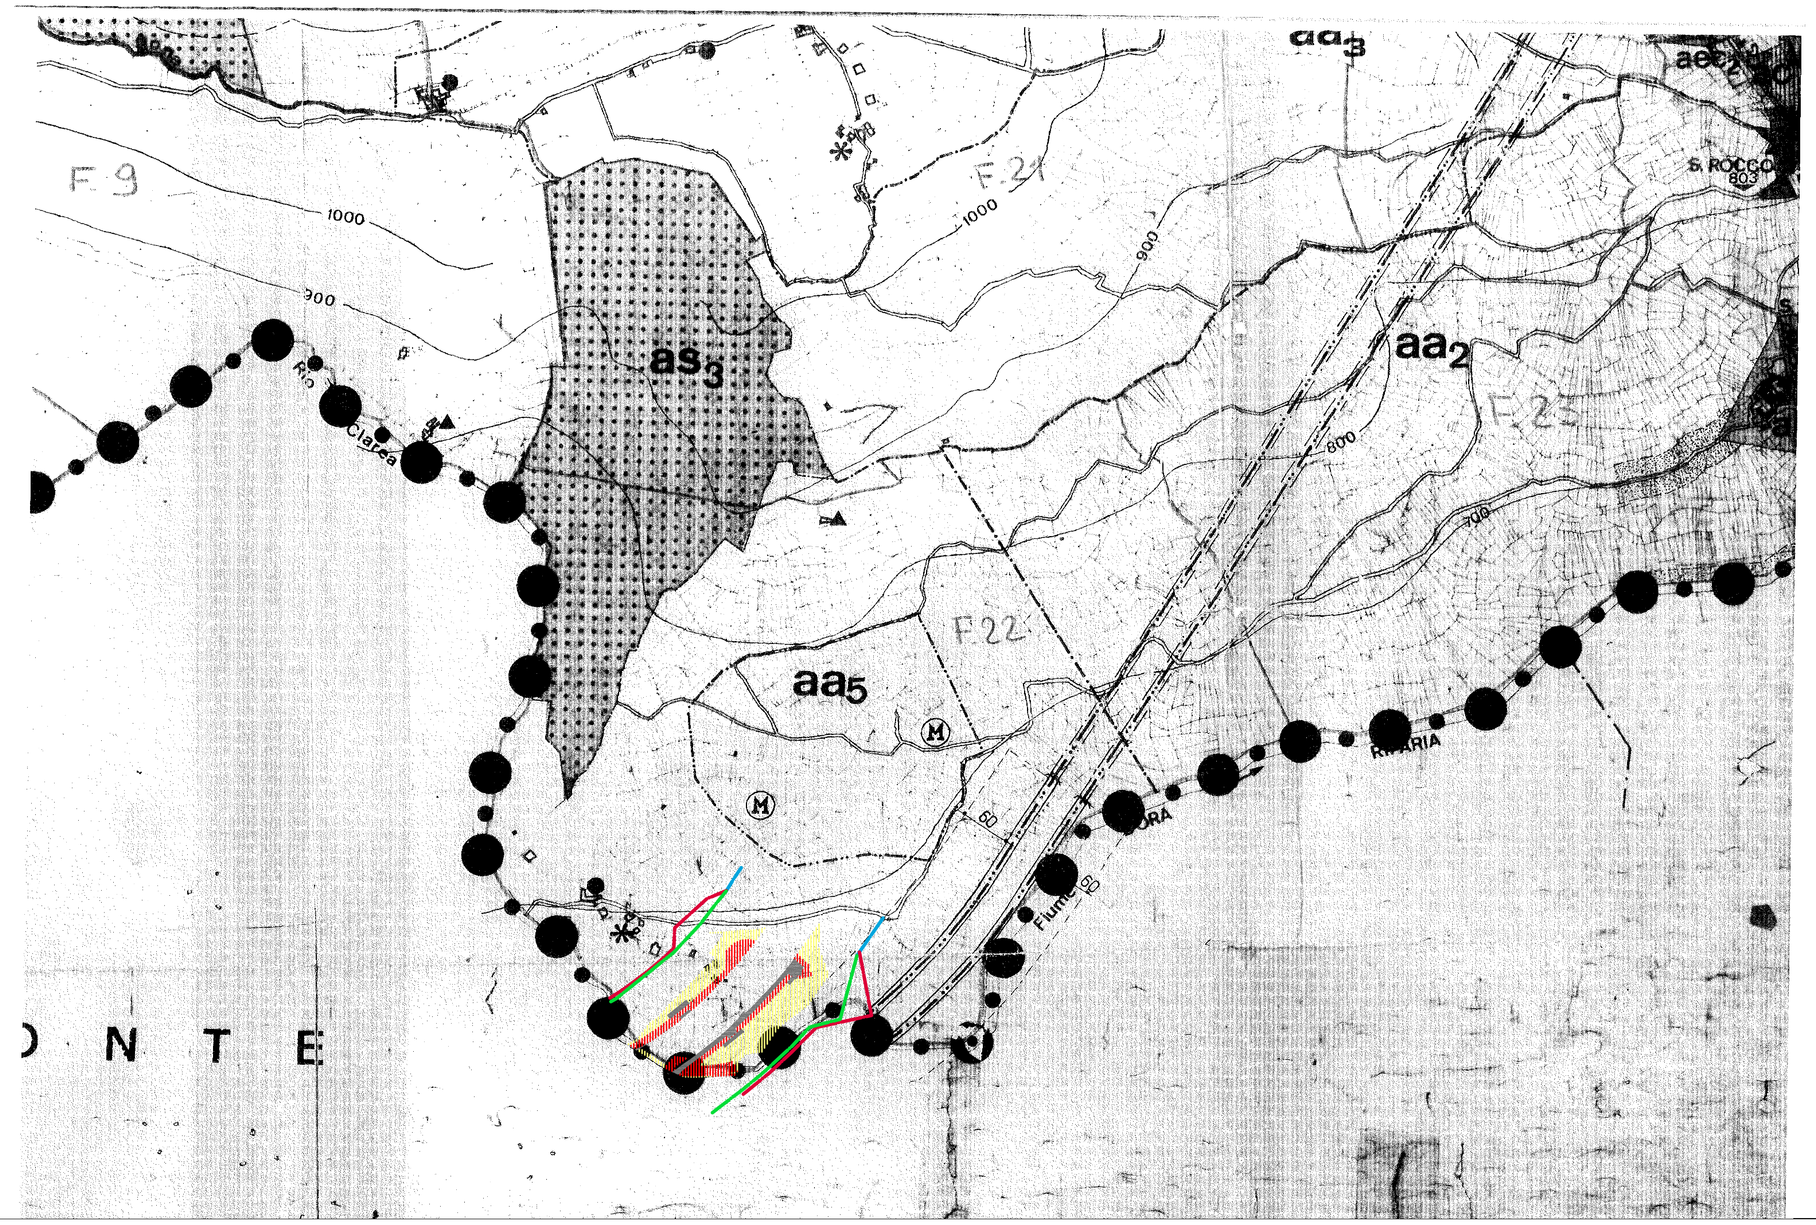

REGIONE PIEMONTE

Comprensorio di Torino

CONSORZIO DEI COMUNI DELLA VALLE CENISCHIA

Giaglione - Moncenisio - Novalesa - Venaus

PIANO REGOLATORE INTERCOMUNALE

All. P2a

oggetto: VIABILITA' E ZONIZZAZIONE

scala : 1:5.000

data :

progettista : Dott. Arch. Edda Follis Giovanetto

SCALA DI PLOTTAGGIO 1 : 5

AREE PRODUTTIVE

aa1	Giaglione, Moncenisio, Novalesa, Venaus	Aree a seminativo e prato permanente
aa2	Giaglione, Venaus	Aree a colture legnose specializzate (Vigneti e frutteti)
aa3	Giaglione, Moncenisio, Novalesa, Venaus	Aree a bosco
aa4	Giaglione, Moncenisio, Novalesa, Venaus	Aree a pascolo e prato pascolo permanente
aa4	Venaus	Area ad alpeggio di indirizzo pubblico

AREE IMPRODUTTIVE

aa5	Giaglione, Moncenisio, Novalesa, Venaus	Aree ad incolto

CLASSIFICAZIONE DEI FABBRICATI RICADENTI IN AREE AGRICOLE

*	Giaglione, Moncenisio, Novalesa, Venaus	Fabbricati e nuclei rurali funzionali ad uso agricolo
●	Giaglione, Moncenisio, Novalesa, Venaus	Fabbricati e nuclei rurali parzialmente utilizzati

DIDASCALIA

CONFINE DI STATO

CONFINI P.R.I.

CONFINI COMUNALI

BENI CULTURALI ED AMBIENTALI

as	1..4 (Giagl.) 1-2 (Moncen.) 1 (Noval.) 2 (Venaus)	Area di interesse naturalistico-ambientale

AREE INSEDIATIVE RESIDENZIALI

ac	5	(Venaus)	Area di completamento

LEGENDA OCCUPAZIONI

- OCCUPAZIONI DEFINITIVE
- ASSERVIMENTI
- OCCUPAZIONI TEMPORANEE
- AREA NON PIÙ SOGGETTA AD OCCUPAZIONE
- OCCUPAZIONI DEFINITIVE,TEMPORANEE E ASSERVIMENTI PROGETTO CIPE N° 19/2015

FASCE DI RISPETTO

- ORIGINALE
- PROGETTO CIPE N°19/2015
- PROGETTO DI VARIANTE

TUNNEL EURALPIN | LYON TURIN

SITAF S.p.A

NUOVA LINEA TORINO LIONE - NOUVELLE LIGNE LYON TURIN
PARTE COMUNE ITALO-FRANCESE - PARTIE COMMUNE FRANCO-ITALIENNE
SEZIONE TRANSFRONTALIERA PARTE IN TERRITORIO ITALIANO
SECTION TRANSFRONTALIERE PARTIE EN TERRITOIRE ITALIEN

LOTTO COSTRUTTIVO 1/LOT DE CONSTRUCTION 1
CANTIERE OPERATIVO 04C/CHANTIER DE CONSTRUCTION 04C
SVINCOLO DI CHIOMONTE IN FASE DI CANTIERE -
ECHANGEUR DE CHIOMONTE DANS LA PHASE DE CHANTIER
PROGETTO ESECUTIVO - ETUDES D'EXECUTION
CUP C11J05000030001 - CIG 6823295927

ESPROPRI

COMUNE DI GIAGLIONE

SOVRAPPOSIZIONE DEGLI INGOMBRI DI OCCUPAZIONE SU PRGC

Indice	Date / Data	Modifications / Modifiche	Etabli par / Concepito da	Vérifié par / Controllato da	Autorisé par / Autorizzato da
0	30/04/2017	Prima emissione Première diffusion	A. BENNA (-)	L.BARBERIS (MUSINET ENG.)	C.GIOVANNETTI (MUSINET ENG.)
B	02/03/2018	Approfondimento progettuale	A.BENNA (-)	L.BARBERIS (MUSINET ENG.)	C.GIOVANNETTI (MUSINET ENG.)
C	08/06/2018	Modifica viabilità security	R. BOERO (MUSINET ENG.)	L.BARBERIS (MUSINET ENG.)	C.GIOVANNETTI (MUSINET ENG.)
D	29/06/2018	Modifica titolo progetto/ Modifications titre du project	R. BOERO (MUSINET ENG.)	L.BARBERIS (MUSINET ENG.)	L.BARBERIS (MUSINET ENG.)

Cat. Lav. / Cat. Trav.	Lotto/Lot	Contratto/Contrat	Opera/Oeuvre	Tratto/Tronçon	Parte/Partie
1	04	C	C1 1 6 1 6 6	N	V 0 2 0 0

Fase/Phase	Tipo documento/Type de document	Oggetto/Object	Numero documento/Numéro de document	Indice/Index
E	PL	ES	1 7 0 8	D

SCALA / ÉCHELLE: 1:5000

IL PROGETTISTA/LE DESIGNER: Dott. Arch. Corrado GIOVANNETTI, Albo di Torino N° 2736

L'APPALTATORE/L'ENTREPRENEUR

IL DIRETTORE DEI LAVORI/LE MAÎTRE D'ŒUVRE

TUNNEL EURALPIN | LYON TURIN

TELT sas - Savoie Technolac - Bâtiment "Homère"
13 allée du Lac de Constance - CS 90281 - 73375 Le Bourget du Lac cedex (France)
Tél. +33 (0) 4 79 68 56 50 - Fax +33 (0) 4 79 68 56 75
RCS Chambéry 439 556 952 - TVA FR 03439556952
Propriété TELT Tous droits réservés - Proprietà TELT Tutti i diritti riservati

SITAF S.p.A

SITAF Spa - Fr. San Giuliano, 2 - 10059 Susa TO (Italia)
Tel. +39 (0) 0122 621.621 - Fax +39 (0) 0122.622.036
R.I. Torino 00487520012
Proprietà SITAF Tous droits réservés - Proprietà SITAF Tutti i diritti riservati

COD. FILE: NV02 0 0 E PL ES 1708 D