

**Polo Ligure - Centrale Termoelettrica Vado Ligure**  
Via Diaz, 128 – 17047 Valleggia di Quiliano (SV) – Italia  
Tel. +39 019 77.54.111 – fax +39 019 77.54.785

RACCOMANDATA A.R.  
ANTICIPATA A MEZZO PEC

Spett.le  
ISPRA  
Servizio Interdipartimentale per l'Indirizzo, il  
Coordinamento e il Controllo delle Attività Ispettive  
Via Vitaliano Brancati, 48  
00144 Roma  
[protocollo.ispra@ispra.legalmail.it](mailto:protocollo.ispra@ispra.legalmail.it)

Spett. le  
ARPA Liguria – Direzione Scientifica  
Via Bombrini, 8  
16149 Genova  
[arpal@pec.arpal.gov.it](mailto:arpal@pec.arpal.gov.it)

e, p.c.

Spett.le  
Ministero dell'Ambiente e della Tutela del Territorio e del  
Mare  
DVA – DIV. IV – RISCHIO RILEVANTE E  
AUTORIZZAZIONE INTEGRATA AMBIENTALE  
Via Cristoforo Colombo, 44  
00147 Roma  
[aia@pec.minambiente.it](mailto:aia@pec.minambiente.it)

Vado Ligure, **12 SET. 2018**

Prot. 3596

Oggetto: Autorizzazione Integrata Ambientale per l'esercizio della Centrale termoelettrica Vado Ligure della società Tirreno Power S.p.A., ubicata nei comuni di Vado Ligure e Quiliano (SV), rilasciata con Decreto n. 0000334 del 07/12/2017.  
*Aggiornamento "Aree di stoccaggio di rifiuti".*

Con riferimento alla nostra precedente nota n° 2453 del 18 luglio 2018, si rende necessario apportare alcune modifiche al deposito temporaneo presente in Centrale (eliminazione area "R45").

Pertanto, Vi trasmettiamo in allegato la seguente documentazione:

- Scheda "Aree di stoccaggio dei rifiuti", rev. 5/2018 ;
- Disegno n° VLG2467CS53 dal titolo "Aree di stoccaggio rifiuti", rev. 21 del 10 settembre 2018

Restiamo a disposizione per eventuali chiarimenti.

Distinti saluti,

Giorgio Torelli

Il Gestore dell'impianto



CVL/AMB








### Aree di stoccaggio di rifiuti

N° area	Identificazione area	Capacità di stoccaggio	Superficie	Caratteristiche	Tipologia rifiuti stoccati
R1	Rifiuti organici derivanti dalle pulizie e manutenzioni sul sistema acqua mare	35 m <sup>3</sup>	35 m <sup>2</sup>	<u>Deposito temporaneo</u> Box chiuso e scoperto, i rifiuti sono depositati in big-bags o cassone scarrabile coperto.	CER 10 01 26
R2	Gomma	35 m <sup>3</sup>	35 m <sup>2</sup>	<u>Deposito temporaneo</u> Box chiuso e scoperto	CER 16 03 06
R3	Plastica	35 m <sup>3</sup>	35 m <sup>2</sup>	<u>Deposito temporaneo</u> Box chiuso e scoperto, i rifiuti sono depositati in big-bags o cassone scarrabile coperto	CER 17 02 03
R4	Alluminio	35 m <sup>3</sup>	35 m <sup>2</sup>	<u>Deposito temporaneo</u> Box chiuso e scoperto, i rifiuti sono depositati in big-bags o cassone scarrabile coperto	CER 17 04 02
R5	Cavi elettrici	35 m <sup>3</sup>	35 m <sup>2</sup>	<u>Deposito temporaneo</u> Box chiuso e scoperto, i rifiuti sono depositati in big-bags o cassone scarrabile coperto	CER 17 04 11
R6	Ferro e Acciaio	350 m <sup>3</sup> 800 t	Circa 300 m <sup>2</sup>	<u>Messa in riserva</u>	CER 17 04 05
R7	Acque spurgo falda	35 m <sup>3</sup>	35 m <sup>2</sup>	<u>Deposito temporaneo</u> Box chiuso e scoperto, i rifiuti sono depositati in bulk o fusti.	CER 19 13 08
R8	Materiale isolante non pericoloso	70 m <sup>3</sup>	70 m <sup>2</sup>	<u>Deposito temporaneo</u> Box chiuso e scoperto, i rifiuti sono depositati in big-bags	CER 17 06 04
R9	Materiale isolante pericoloso	70 m <sup>3</sup>	70 m <sup>2</sup>	<u>Deposito temporaneo</u> Box chiuso e scoperto, i rifiuti sono depositati in big-bags	CER 17 06 03*
R10	Rifiuti oleosi	35 m <sup>3</sup>	35 m <sup>2</sup>	<u>Deposito temporaneo</u> Box chiuso e scoperto, i rifiuti sono depositati in big-bags o cassone scarrabile coperto	CER 15 02 02*

N° area	Identificazione area	Capacità di stoccaggio	Superficie	Caratteristiche	Tipologia rifiuti stoccati
R11	Pitture e vernici Imballaggi contenenti sostanze pericolose	35 m <sup>3</sup>	35 m <sup>2</sup>	<u>Deposito temporaneo</u> Box chiuso e scoperto	CER 08 01 11* CER 15 01 10*
R12	Rifiuti in fase di caratterizzazione	-	35 m <sup>2</sup>	Area destinata allo stoccaggio dei rifiuti in fase di caratterizzazione.	Rifiuti in attesa di caratterizzazione
R13	Resine e carboni attivi esauriti	35 m <sup>3</sup>	35 m <sup>2</sup>	<u>Deposito temporaneo</u> Box chiuso e scoperto	CER 19 09 04 CER 19 09 05
R14	Rifiuti biodegradabili (es.: erba, ramaglie,..)	70 m <sup>3</sup>	70 m <sup>2</sup>	<u>Deposito temporaneo</u>  Box chiuso e coperto, i rifiuti sono depositati alla rinfusa o in big-bags o in cassone	CER 20 02 01
R15	Oli Esausti	5 m <sup>3</sup>	Circa 70 m <sup>2</sup>	<u>Deposito temporaneo</u>  Deposito sotto tettoia. Gli oli lubrificanti esausti CER 13 02 05* sono stoccati all'interno di serbatoio della capacità di 5.000 litri, dotato di idonea vasca di contenimento. L'olio idraulico CER 13 01 10* è stoccato in fusti posizionati su vasca di contenimento (quantità max: 500 l)	CER 13 02 05*  CER 13 01 10*
R16	Rifiuti di apparecchiature elettriche ed elettroniche (RAEE)	Circa 10 m <sup>3</sup>	Circa 12 m <sup>2</sup>	<u>Deposito temporaneo</u>  Deposito sotto tettoia in box/contenitori separati per tipologia di rifiuto	CER 16 02 14 CER 16 02 13*
R17	Batterie pericolose	Circa 4 m <sup>3</sup>	Circa 12 m <sup>2</sup>	<u>Deposito temporaneo</u>  Deposito sotto tettoia in box/contenitori separati per tipologia di rifiuto, dotato di idonea vasca di contenimento	CER 16 06 01* CER 16 06 02*
R18	Solventi non clorurati, Tubi al neon ed altri rifiuti contenenti mercurio	Circa 10 m <sup>3</sup>	Circa 12 m <sup>2</sup>	<u>Deposito temporaneo</u>  Deposito sotto tettoia in box/contenitori separati per tipologia di rifiuto, dotati di idonee vasche di contenimento	CER 14 06 03* CER 20 01 21*

N° area	Identificazione area	Capacità di stoccaggio	Superficie	Caratteristiche	Tipologia rifiuti stoccati
R19	Fanghi IPSD	70 m <sup>3</sup>	70 m <sup>2</sup>	<b><u>Deposito temporaneo</u></b> Box chiuso e scoperto: , i rifiuti sono depositati in big-bags o cassone scarrabile coperto.	CER 10 01 21
R20	Legno	60 m <sup>3</sup> 70 t	Circa 100 m <sup>2</sup>	<b><u>Messa in riserva</u></b>	CER 15 01 03
R21	Scopatura strade	70 m <sup>3</sup>	70 m <sup>2</sup>	<b><u>Deposito temporaneo</u></b> Box chiuso e scoperto i rifiuti sono depositati in sacchi chiusi, big-bags o cassone scarrabile coperto	CER 16 03 06 CER 16 03 04
R22	Residui pulizie impianto IPSD	70 m <sup>3</sup>	70 m <sup>2</sup>	<b><u>Deposito temporaneo</u></b> Box chiuso e scoperto, i rifiuti sono depositati in big-bags o cassone scarrabile coperto.	CER 10 01 19
R23	Imballaggi misti	70 m <sup>3</sup>	70 m <sup>2</sup>	<b><u>Deposito temporaneo</u></b> Box chiuso e scoperto, i rifiuti sono depositati in sacchi chiusi, big-bags o cassone scarrabile coperto	CER 15 01 06
R24	Materiale assorbente e filtrante non pericoloso	70 m <sup>3</sup>	70 m <sup>2</sup>	<b><u>Deposito temporaneo</u></b> Box chiuso e scoperto, i rifiuti sono depositati in sacchi chiusi, big-bags o cassone scarrabile coperto.	CER 15 02 03
R25	Rifiuti contenenti amianto	35 m <sup>3</sup>	35 m <sup>2</sup>	<b><u>Deposito temporaneo</u></b> Box chiuso e scoperto, i rifiuti sono opportunamente imballati ed etichettati	CER 17 06 01*
R26	Bombolette spray	0,1 m <sup>3</sup>	1 m <sup>2</sup>	<b><u>Deposito temporaneo</u></b> Contenitore chiuso posizionato in area scoperta e pavimentata.	CER 15 01 10*
R27	Batterie alcaline	0,02 m <sup>3</sup>	n.a.	<b><u>Deposito temporaneo</u></b> Punto di raccolta pile esauste presso locali uffici ( n° 1 fustino da 20 litri).	CER 16 06 04
R28	Imballaggi in plastica	5 m <sup>3</sup>	6 m <sup>2</sup>	<b><u>Deposito temporaneo</u></b> Punto di raccolta e/o big - bags presso area esterna magazzino	CER 15 01 02
R29	Carta e cartone	8 m <sup>3</sup>	4 m <sup>2</sup>	<b><u>Deposito temporaneo</u></b> Cassone chiuso area esterna presso magazzino	CER 15 01 01

N° area	Identificazione area	Capacità di stoccaggio	Superficie	Caratteristiche	Tipologia rifiuti stoccati
R30	Rifiuti inerti	500 m <sup>3</sup>	650 m <sup>2</sup>	<p><b><u>Deposito temporaneo</u></b></p> <p>Area pavimentata, recintata e scoperta, destinata alla gestione dei rifiuti inerti in cumulo, separati in base all'origine in lotti distinti. All'occorrenza i rifiuti possono anche essere depositati all'interno di cassoni scarrabili coperti o big bags.</p>	CER 17 01 01 CER 17 03 02 CER 17 05 04 CER 17 09 04 CER 16 11 06
R31	Toner esauriti	8 m <sup>3</sup>	4 m <sup>2</sup>	<p><b><u>Deposito temporaneo</u></b></p> <p>Cassone chiuso e coperto</p>	CER 08 03 18
R32	Vetro e lattine in alluminio	2 m <sup>3</sup>	n.a.	N° 2 campane fornite dal gestore della raccolta rifiuti comunale	Il rifiuto è gestito direttamente dal Comune di Vado Ligure in convenzione
R34	Vasca fanghi di dragaggio	300 m <sup>3</sup> circa	150 m <sup>2</sup>	<p><b><u>Deposito temporaneo</u></b></p> <p>Vasca interrata, dotata di copertura con tettoia scorrevole.</p>	CER 17 05 06
R36	Vasca fanghi ITAR	Circa 500 m <sup>3</sup> Circa 650 t <b><u>Q.tà autorizzata:</u></b> <b><u>250 m<sup>3</sup></u></b> <b><u>325 t</u></b>	200 m <sup>2</sup>	<p><b><u>Messa in Riserva</u></b></p> <p>Vasca interrata compartimentata in due settori, dotata di copertura, scivoli di accesso con mezzi meccanici e sistema drenaggio</p>	CER 10 01 21
R45	ELIMINATO				

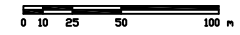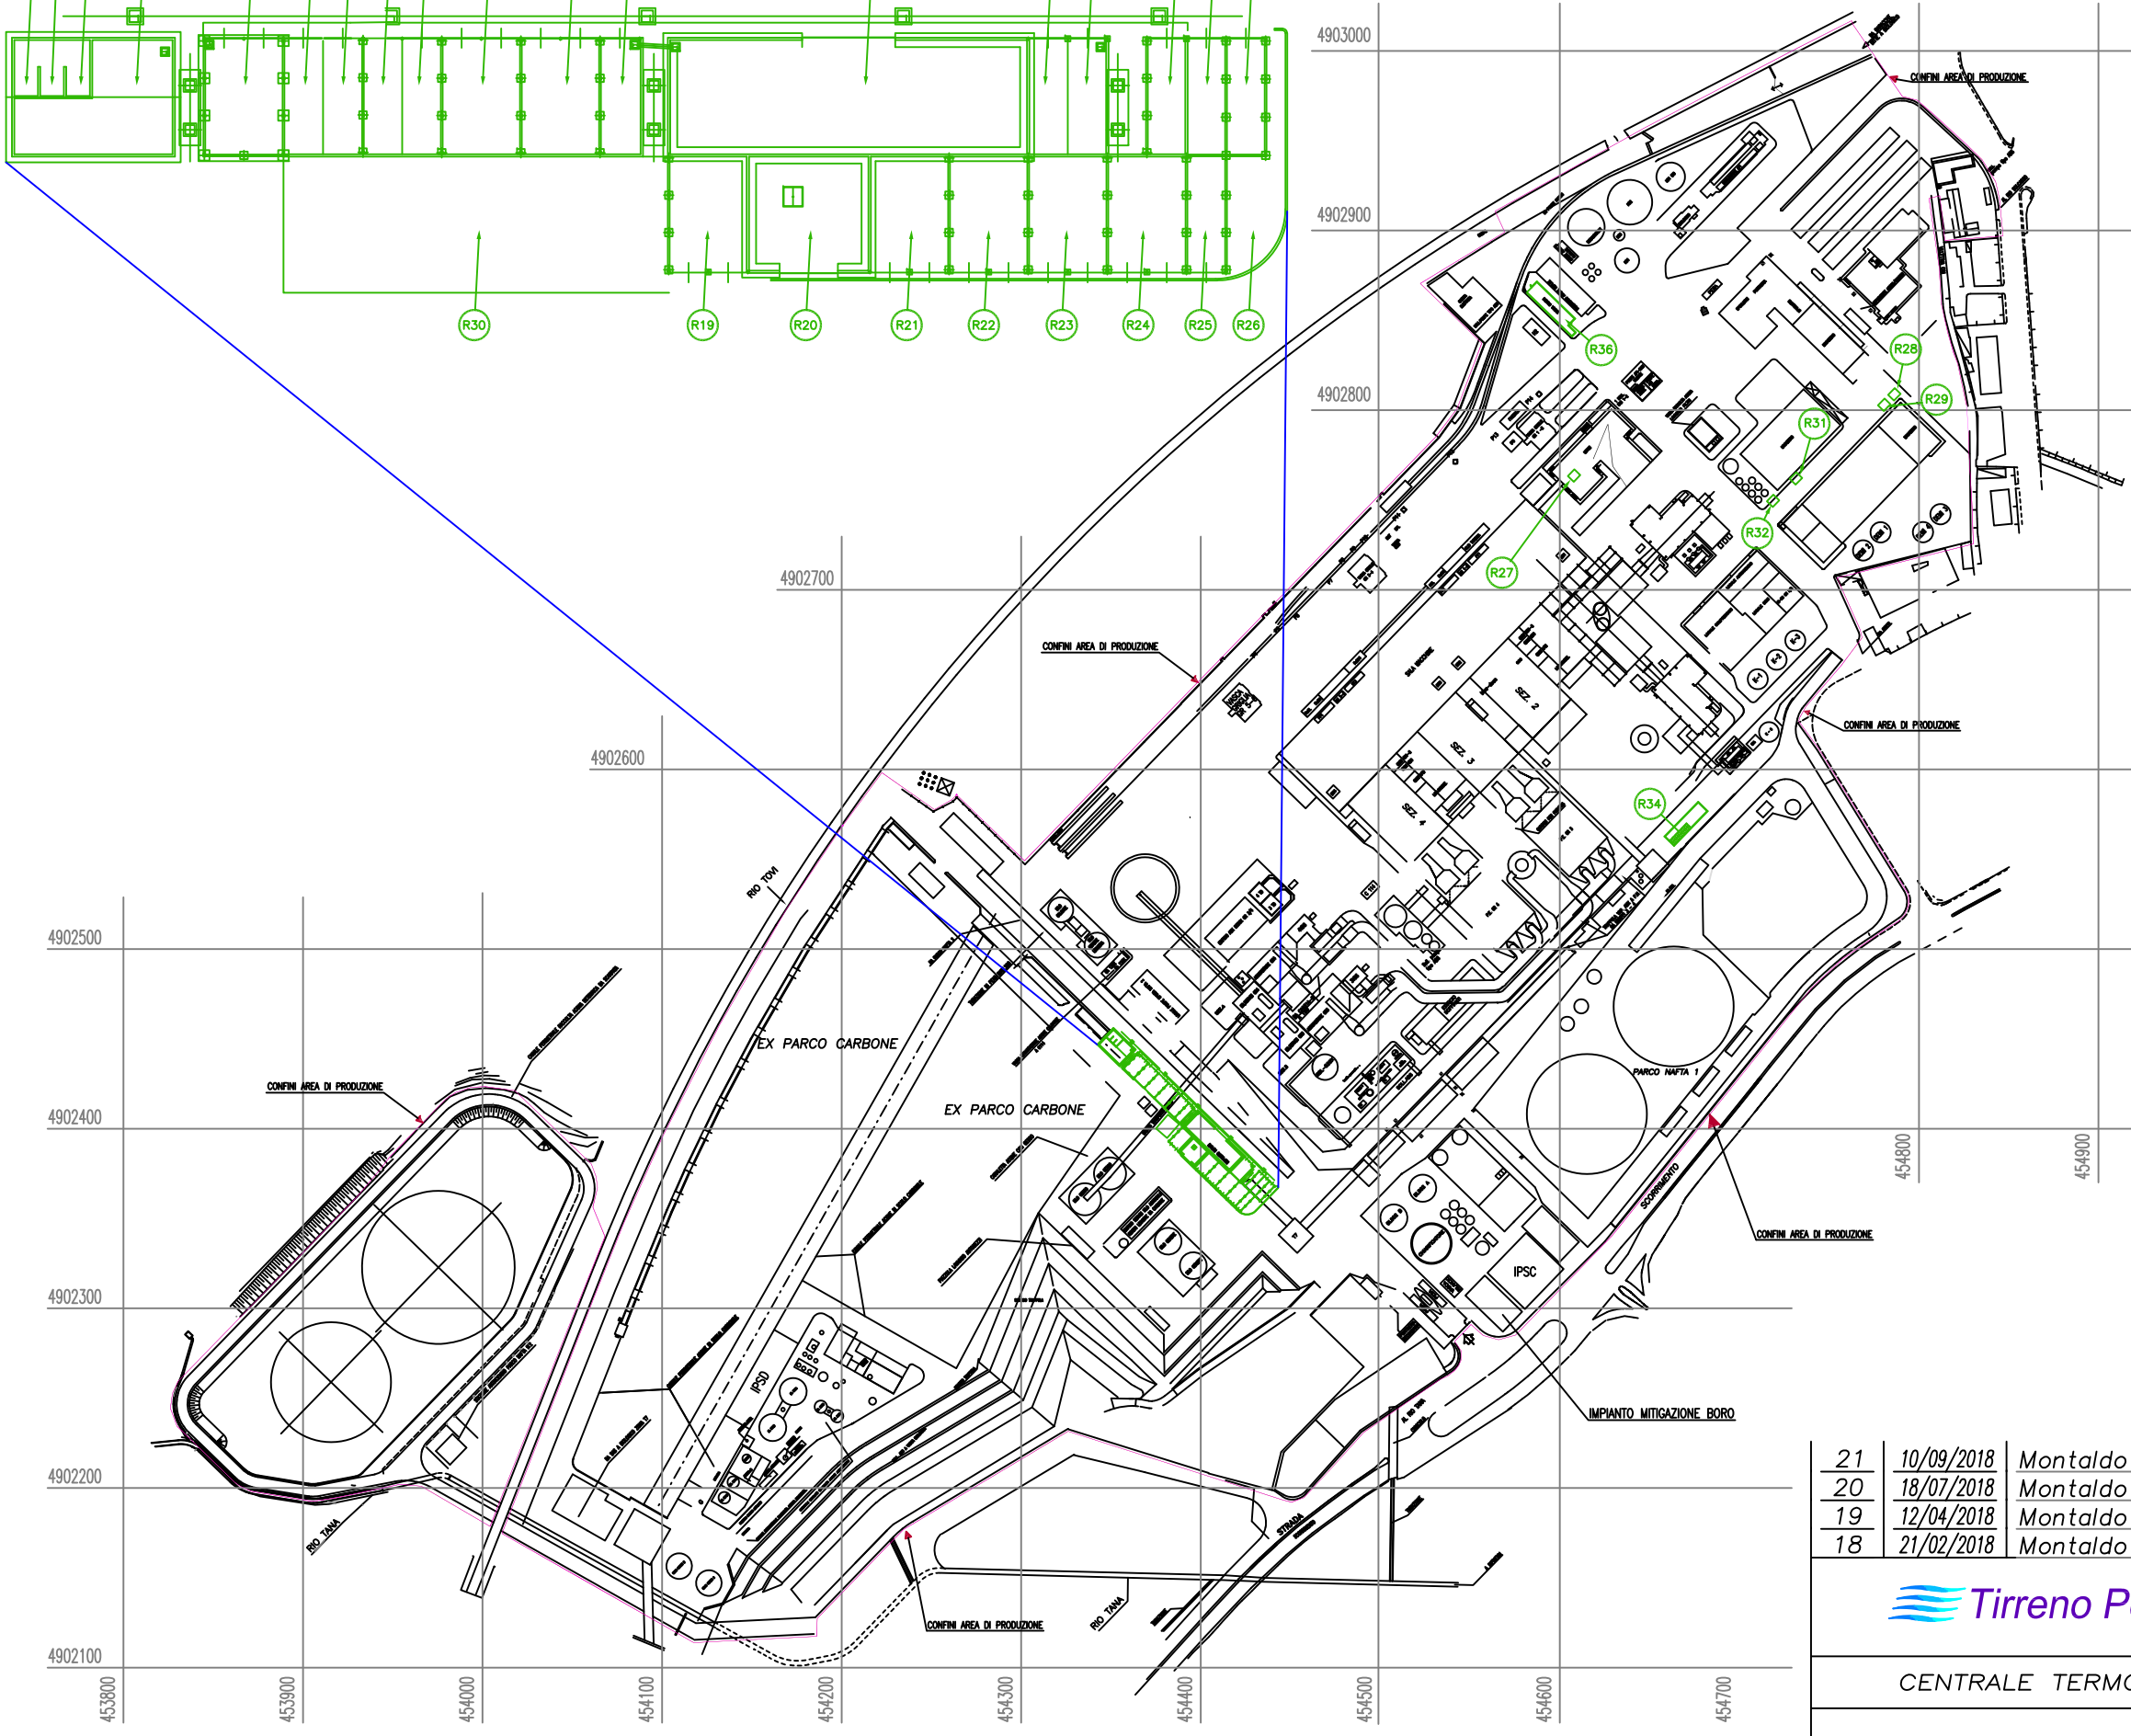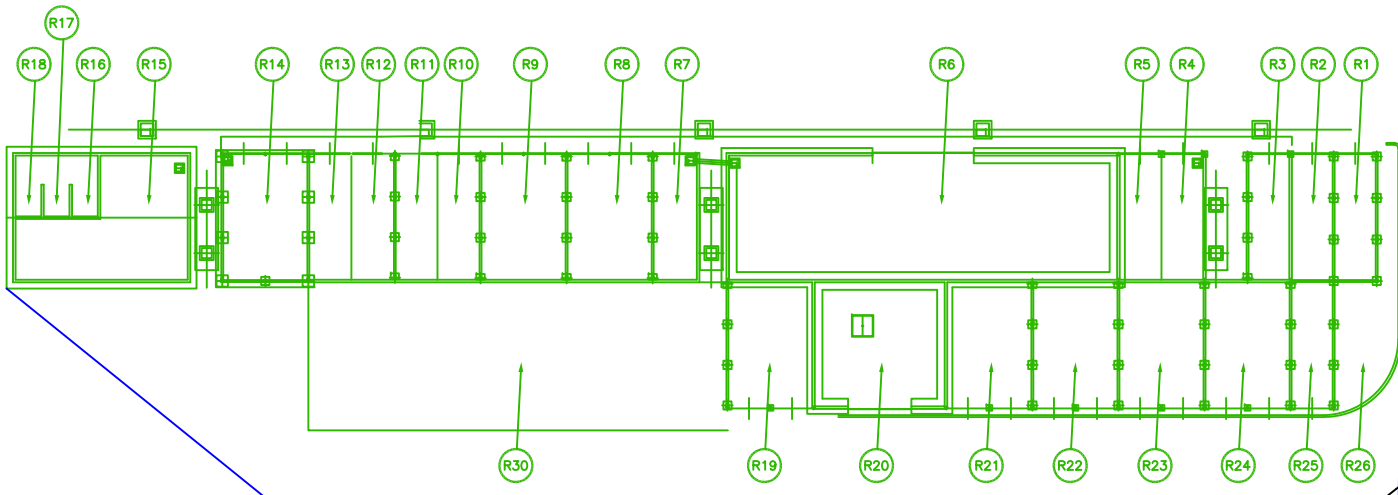

21	10/09/2018	Montaldo P.	Agg. Identificazione Aree Stocc. Rifiuti	Colaprico A.
20	18/07/2018	Montaldo P.	Agg. Identificazione Aree Stocc. Rifiuti	Colaprico A.
19	12/04/2018	Montaldo P.	Agg. Identificazione Aree Stocc. Rifiuti	Colaprico A.
18	21/02/2018	Montaldo P.	Agg. Identificazione Aree Stocc. Rifiuti	Colaprico A.



CENTRALE TERMOELETTRICA VADO LIGURE		Data 26/07/2012	
AUTORIZZAZIONE INTEGRATA AMBIENTALE		Dis. Nr. VLG2467CS53	
AREE STOCCAGGIO RIFIUTI		Disegnato Zoppi	TAV. Nr. 01
		Visto Brunasso	di 01