


# REGIONE PUGLIA

## PORTO DI SAN FOCA S.P.A. Porto Turistico-Stazionamento

PROGETTO DEFINITIVO PER L'AMPLIAMENTO E COMPLETAMENTO  
DEL PORTO DI SAN FOCA ADEGUATO ALLE RISULTANZE DELLE  
PROVE SUL MODELLO FISICO REALIZZATO DAL POLITECNICO DI BARI

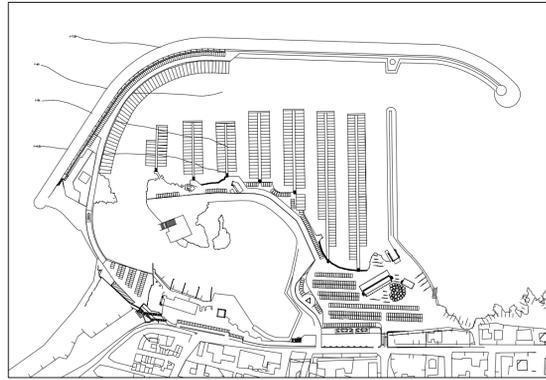

OPERE DI ADEGUAMENTO SULLA BASE DEGLI  
APPROFONDIMENTI SUL MODELLO FISICO

PROGETTISTI


Ing. Antonio Candido   Ing. Donato Candido   Ing. Luigi Del Grosso   Ing. Franco Gallo




SETTEMBRE 2018

TAV. PC6


Rev.

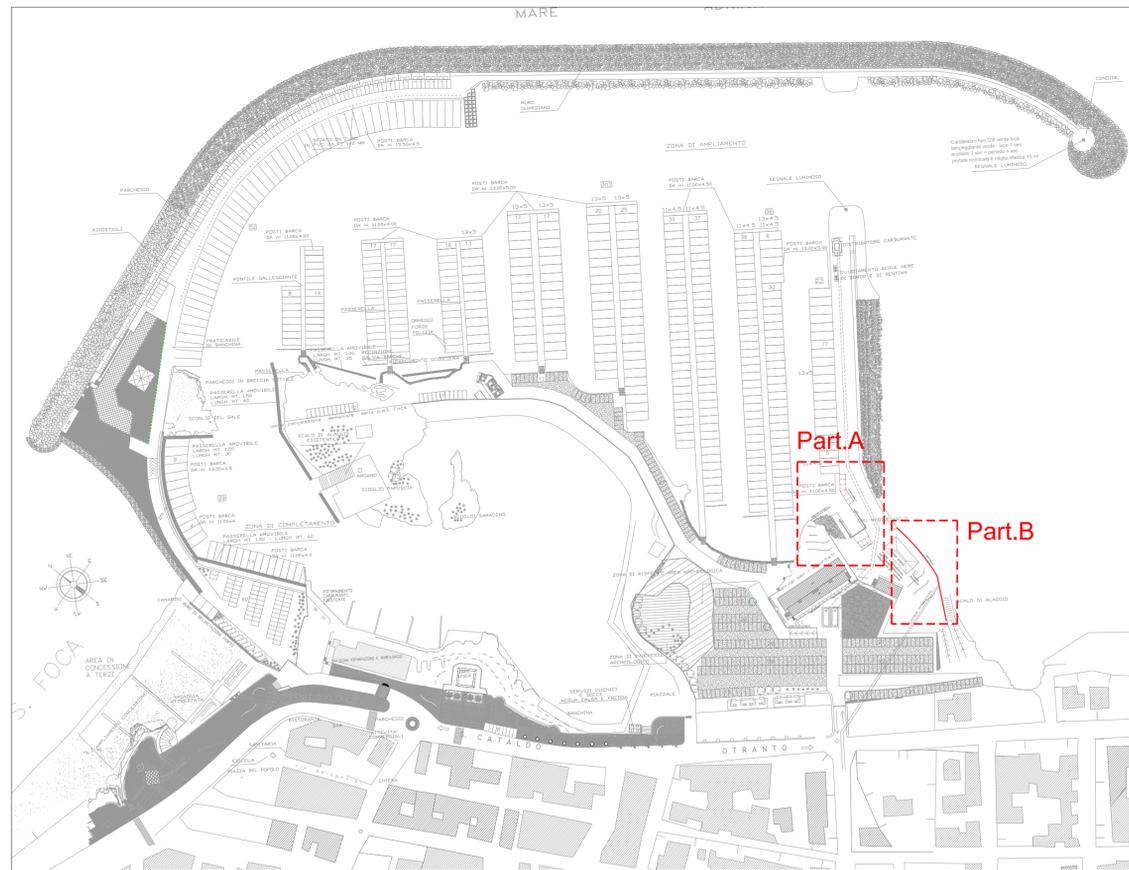


Planimetria Generale di Ampliamento e Completamento - rapp. 1:2000

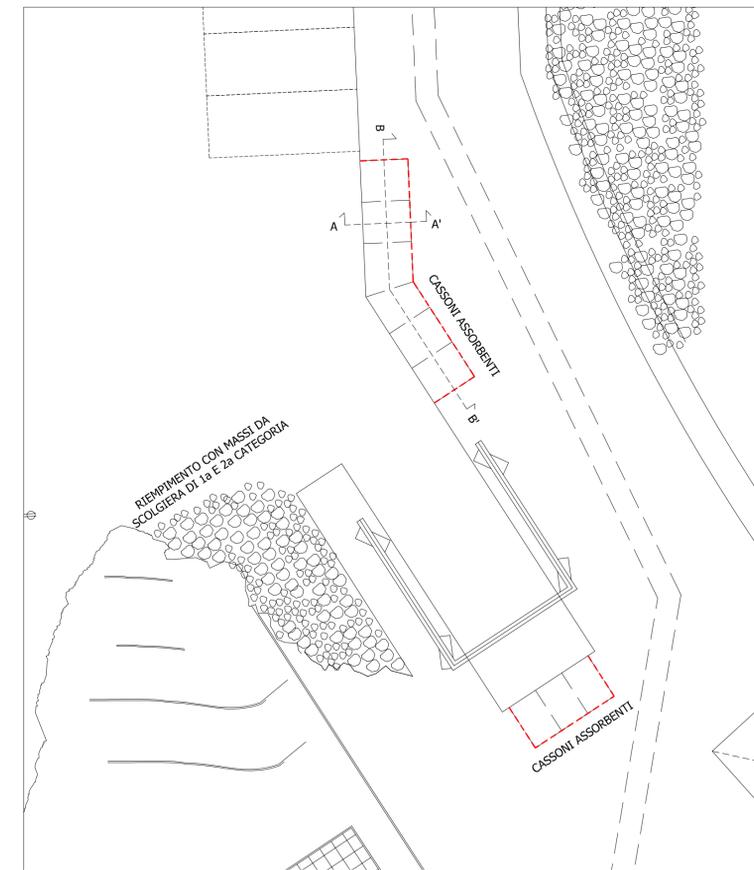


Part.A - rapp. 1:500

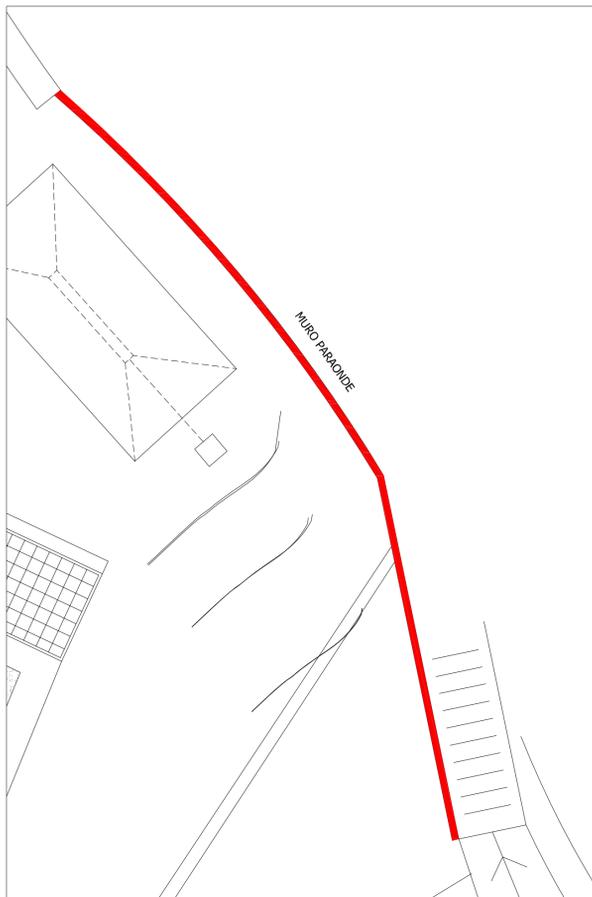


Prolungamento muro paraonde  
Part.B - rapp. 1:500

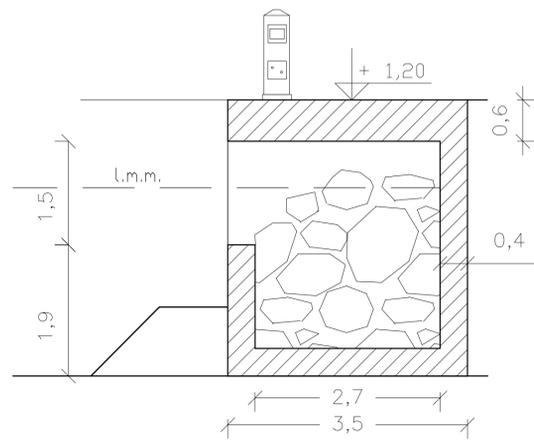


Sez.A-A' - rapp. 1:50

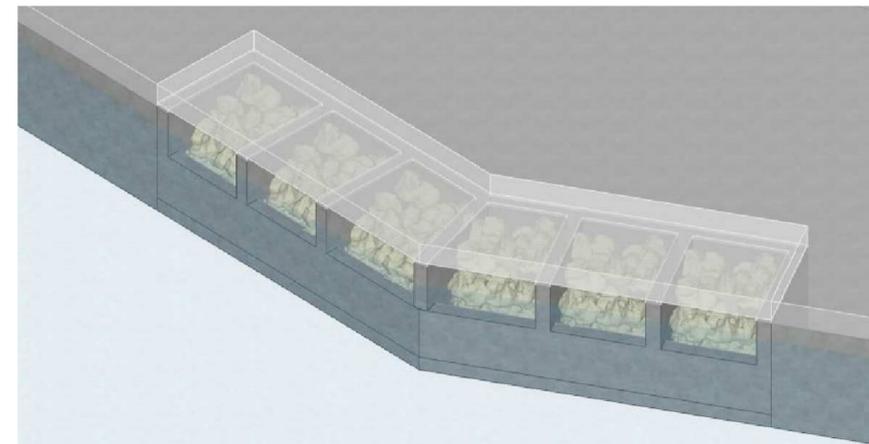

n.6. Cassoni assorbenti  
molo sottoflutto

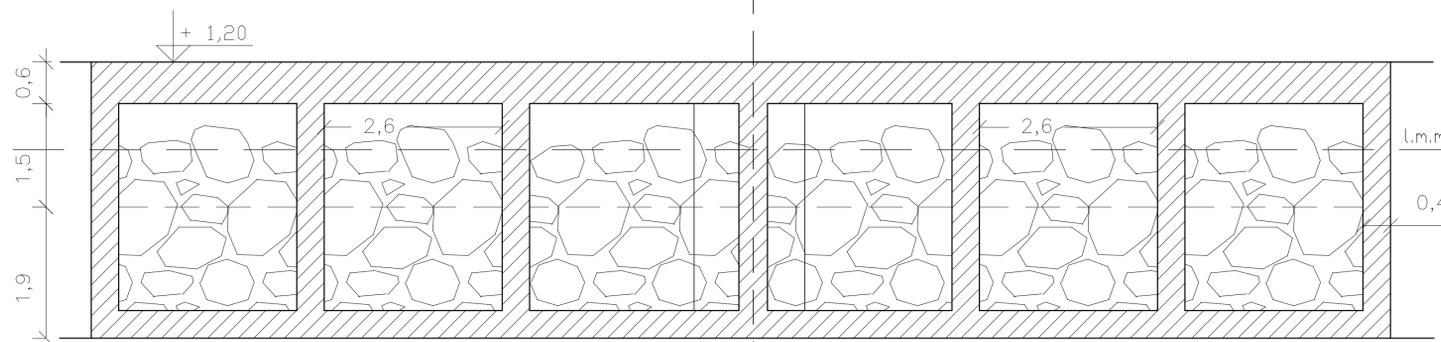

Sez.B-B' - rapp. 1:50

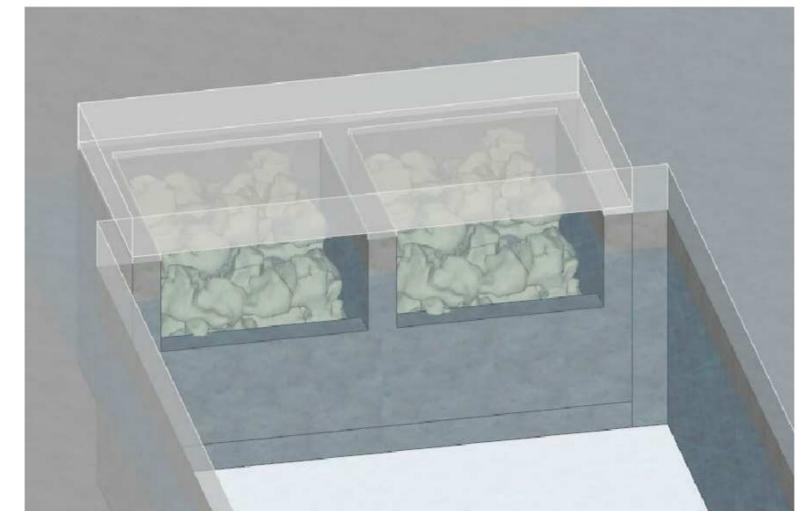

n.2 Cassoni assorbenti