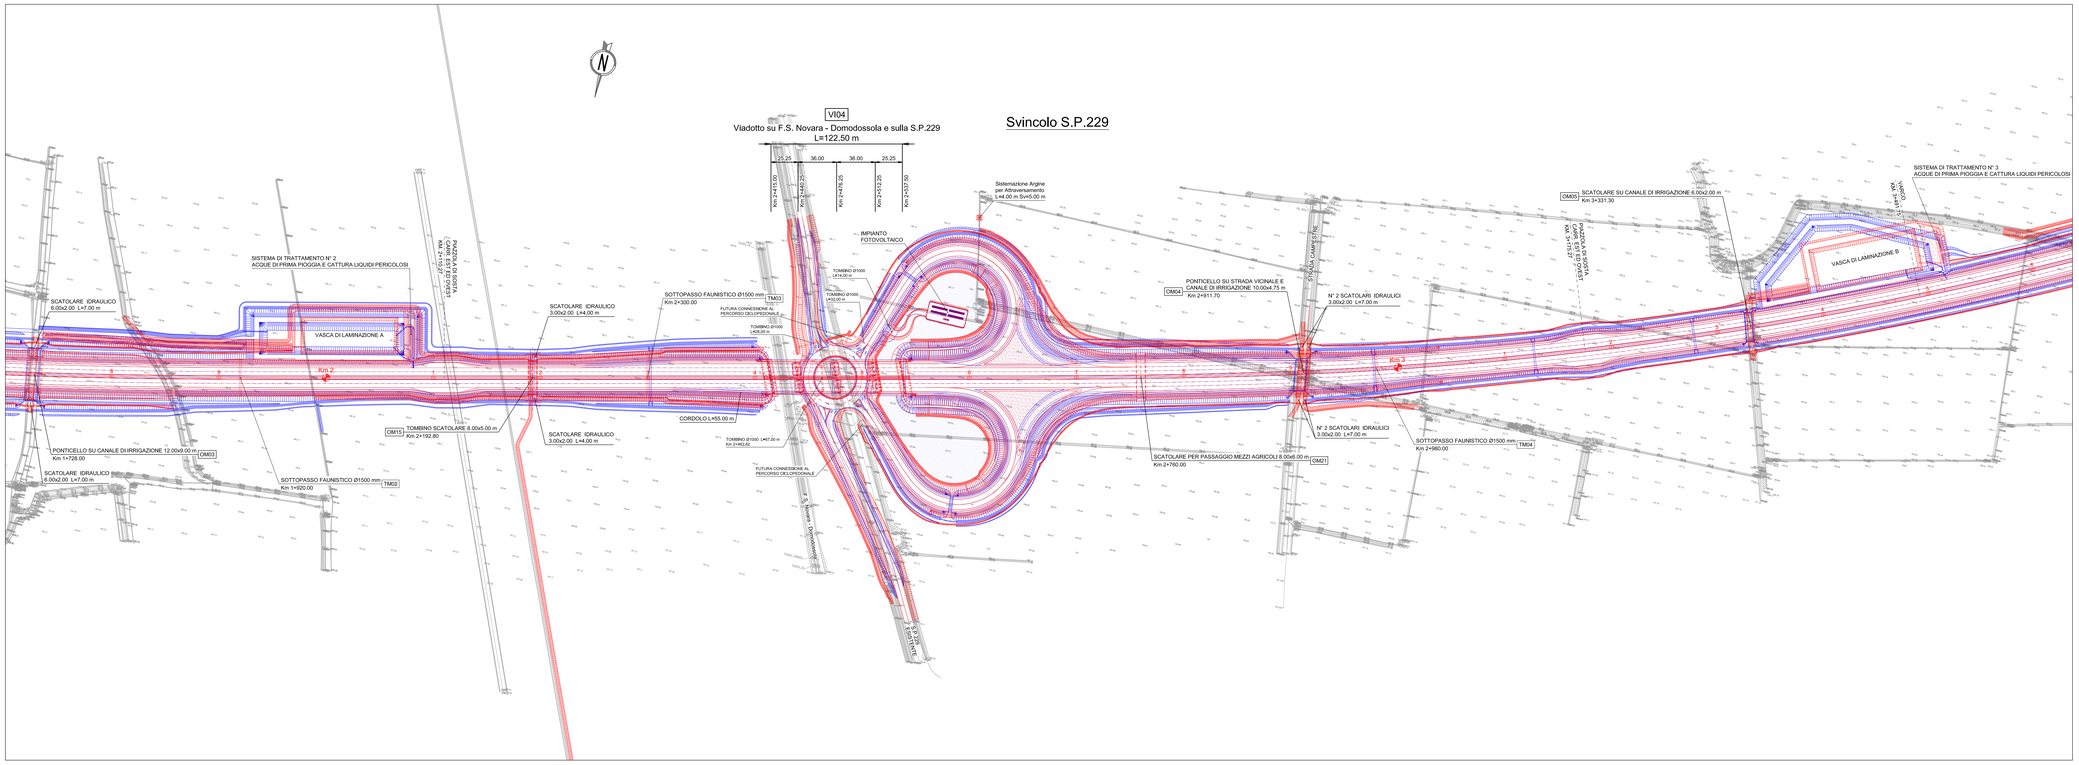

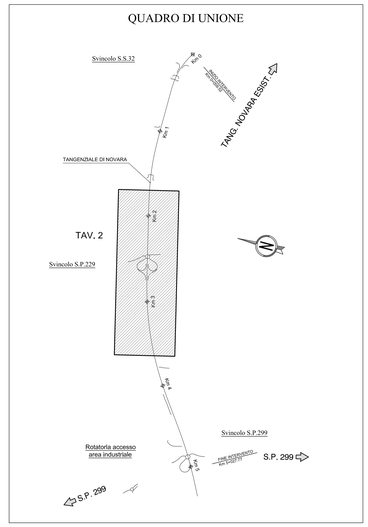

PROGETTO ESECUTIVO
PROGETTO DEFINITIVO

TANG. NOVARA ESIST.

S.P. 299

LIVELLETTE	DIFF. DI QUOTA DISTANZA PENDENZA	h = -10,799 L = 449,945 i = -0,024	h = 10,748 L = 441,399 i = 0,024	h = -10,202 L = 642,294 i = -0,016	h = 2,476 L= 935,732 i = 0,003

Num	6
Pr	2029,880
Qt	168,326
R	8650,000
T	209,117
Fr	2,528
Sv	418,275
K	86,500
A	4,835

Num	7
Pr	2471,269
Qt	179,074
R	10000,000
T	201,172
Fr	2,024
Sv	402,375
K	100,000
A	4,023

Num	8
Pr	3113,563
Qt	168,872
R	30000,000
T	277,954
Fr	1,288
Sv	555,927
K	300,000
A	1,853

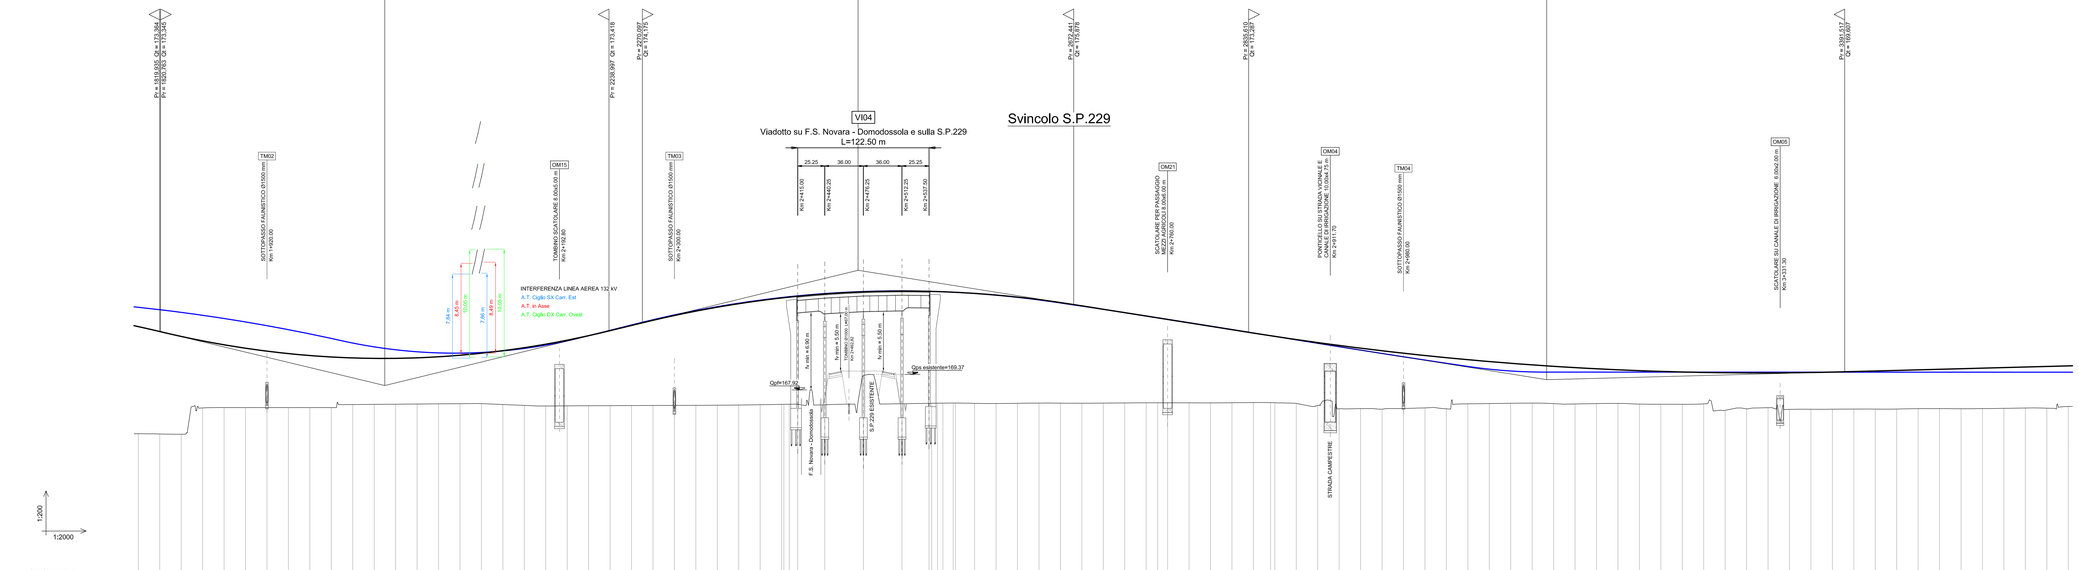

QT.RIF.: 150.000

| NUMERO SEZIONI | 89 | 90 | 91 | 92 | 93 | 94 | 95 | 96 | 97 | 98 | 99 | 100 | 101 | 102 | 103 | 104 | 105 | 106 | 107 | 108 | 109 | 110 | 111 | 112 | 113 | 114 | 115 | 116 | 117 | 118 | 119 | VI04_A1 | VI04_A2 | VI04_A3 | VI04_P1 | VI04_P2 | VI04_P3 | VI04_A4 | SPA | SPB | 130 | 131 | 132 | 133 | 134 | 135 | 136 | 137 | 138 | 139 | 140 | 141 | 142 | 143 | 144 | 145 | 146 | 147 | 148 | 149 | 150 | 151 | 152 | 153 | 154 | 155 | 156 | 157 | 158 | 159 | 160 | 161 | 162 | 163 | 164 | 165 | 166 | 167 | 168 | 169 | 170 | 171 | 172 | 173 | 174 | 175 | 176 | 177 | 178 | 179 | 180 | 181 | 182 | 183 | 184 | 185 |
|---|---|---|---|---|---