


SONA

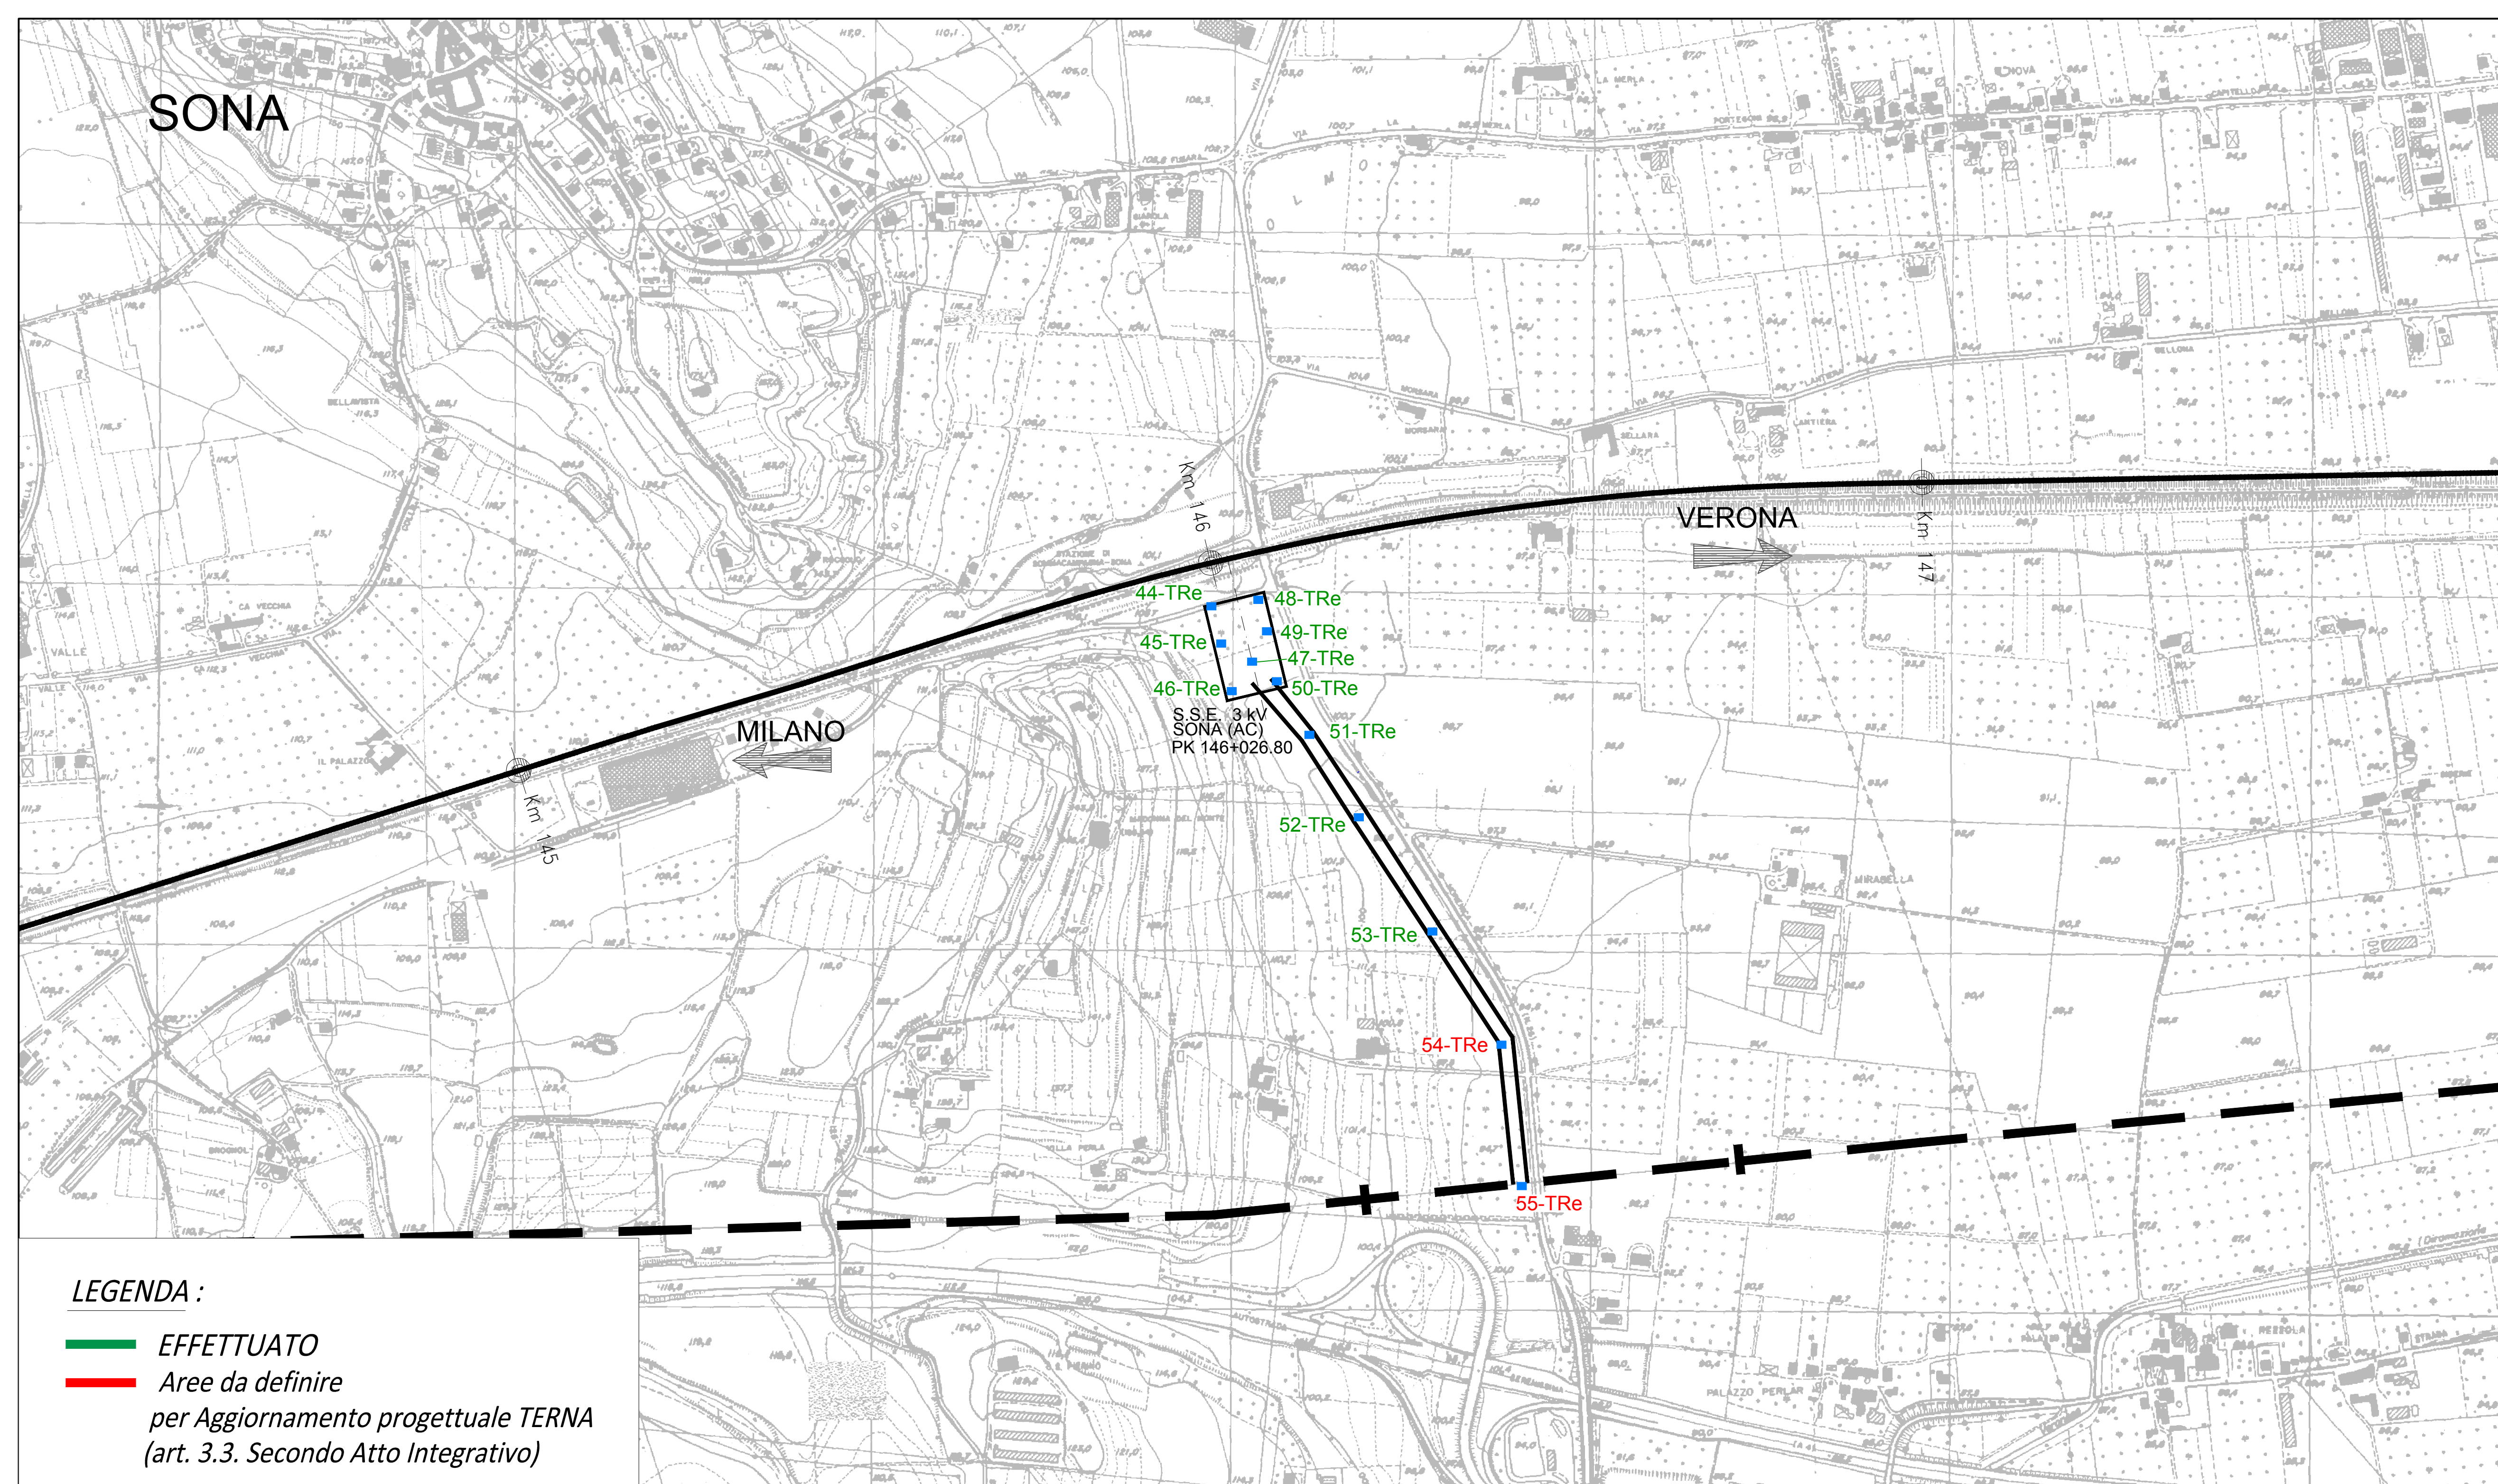

LEGENDA :

- █ EFFETTUATO
- █ Aree da definire per Aggiornamento progettuale TERNA (art. 3.3. Secondo Atto Integrativo)

ELETTRODOTTO DI SONA				
TIPOLOGIA	SIGLA	Prof. [m da p.c.]	EFFETTUATO	AREE NON ACCESSIBILI
TRINCEA	44-TRe	3,50	X	
TRINCEA	45-TRe	3,50	X	
TRINCEA	46-TRe	3,50	X	
TRINCEA	47-TRe	3,50	X	
TRINCEA	48-TRe	3,50	X	
TRINCEA	49-TRe	3,50	X	
TRINCEA	50-TRe	3,50	X	
TRINCEA	51-TRe	3,50	X	
TRINCEA	52-TRe	3,50	X	
TRINCEA	53-TRe	3,50	X	
TRINCEA	54-TRe	3,50		X
TRINCEA	55-TRe	3,50		X
TOTALE TRINCEE		12		
TRINCEE EFFETTUATE		10		
Aree da definire per Aggiornamento progettuale TERNA (art. 3.3. Secondo Atto Integrativo)		2		

COMMITTENTE:

ALTA SORVEGLIANZA:

GENERAL CONTRACTOR:

INFRASTRUTTURE FERROVIARIE STRATEGICHE DEFINITE DALLA LEGGE OBIETTIVO N. 443/01
 LINEA A.V. /A.C. TORINO - VENEZIA Tratta MILANO - VERONA
 Lotto funzionale Brescia-Verona
 PROGETTO ESECUTIVO

ELETTRODOTTO DI SONA
 PLANIMETRIA CON UBICAZIONE INDAGINI LINEA A.T.

ALTA SORVEGLIANZA		Verificato	Data	Approvato	Data			
COMMESSA	LOTTO	FASE	ENTE	TIPO DOC.	OPERA /DISCIPLINA	PROGR.	REV.	SCALA
IN05	00	E	E2	P8	IA0000	001	1	1:500

PROGETTAZIONE GENERAL CONTRACTOR										Autorizzato/Data
Rev.	Data	Descrizione	Redatto	Data	Verificato	Data	Approvato	Data		
0	22/03/18	EMISSIONE PE	D'ANGELO	22/03/18	LEOTTA	22/03/18	LAZZARI	22/03/18		
1	10/10/18	Revisione a seguito di riunione MATM del 27/09/18	BELLUZZI	10/10/18	LAZZARI	10/10/18	TARANTA	10/10/18		
2										
3										