PROSPETTO PROGETTO DEFINITIVO
STRALCIO 1
Scala 1:250

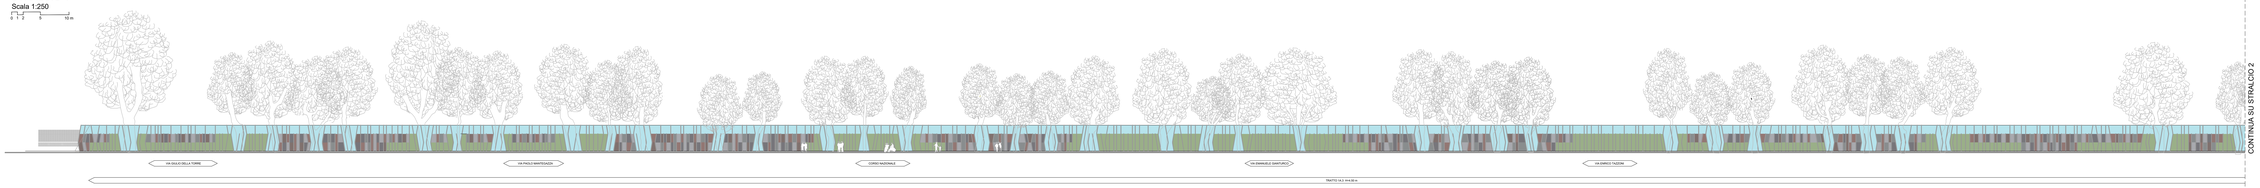

KEY-PLAN

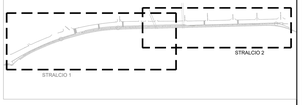

PROSPETTO PROGETTO DEFINITIVO
STRALCIO 2
Scala 1:250

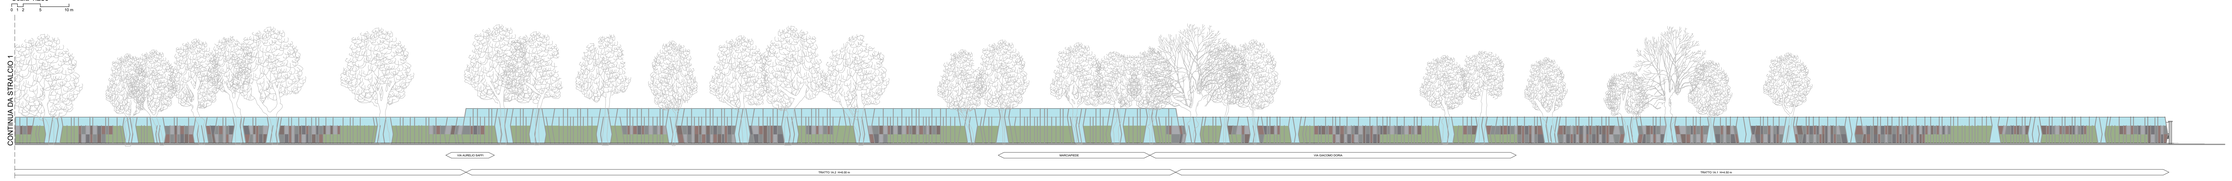

PROSPETTO PROGETTO ESECUTIVO
STRALCIO 1
Scala 1:250

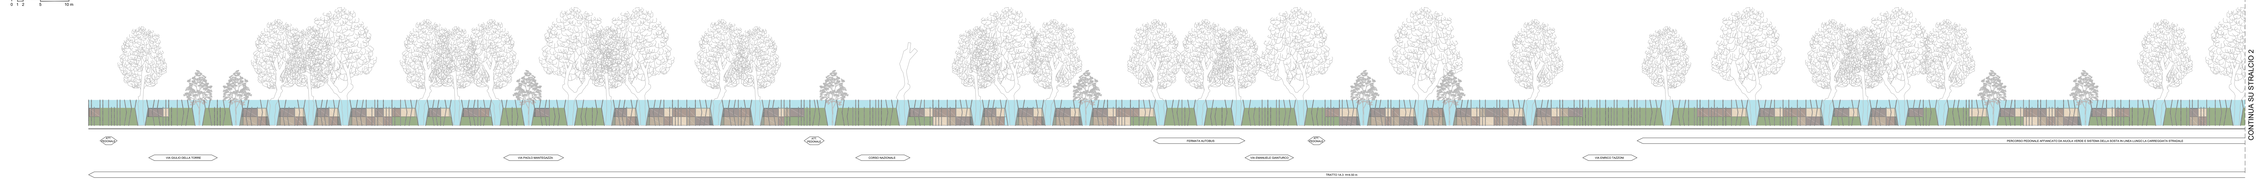

PROSPETTO PROGETTO ESECUTIVO
STRALCIO 2
Scala 1:250

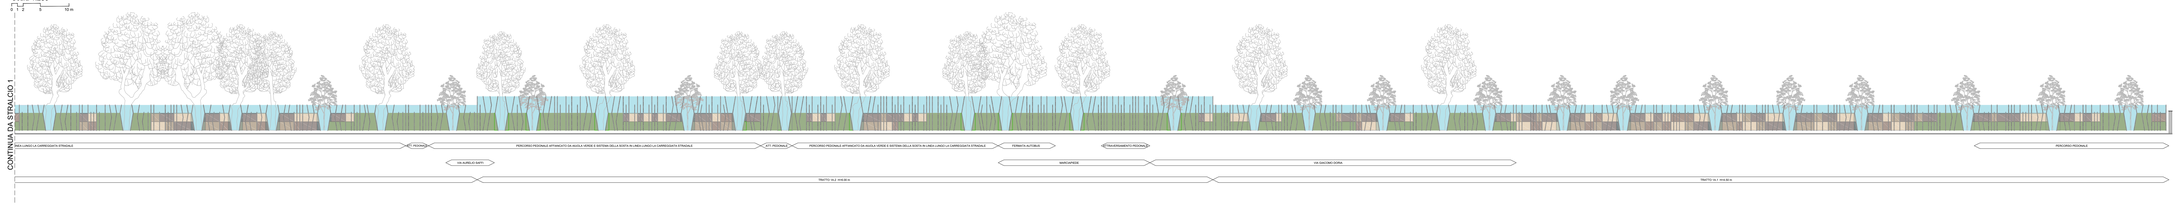

PROGETTO DEFINITIVO
BARRIERA H=4.50m
PARTE CIECA
SEZIONE TIPOLOGICA

Scala 1:50

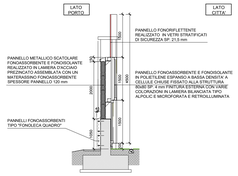

PROGETTO ESECUTIVO
BARRIERA H=4.50m
PARTE CIECA
SEZIONE TIPOLOGICA

Scala 1:50

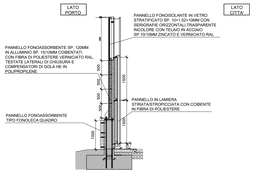

COMPARATIVA
BARRIERA H=4.50m
PARTE CIECA
SEZIONE TIPOLOGICA

Scala 1:50

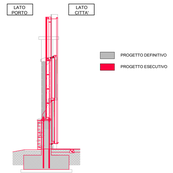

PROGETTO DEFINITIVO
BARRIERA H=6.00m
PARTE MISTA
SEZIONE TIPOLOGICA

Scala 1:50

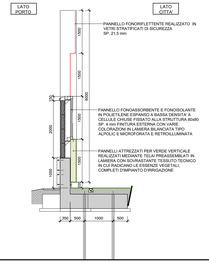

PROGETTO ESECUTIVO
BARRIERA H=6.00m
PARTE MISTA
SEZIONE TIPOLOGICA

Scala 1:50

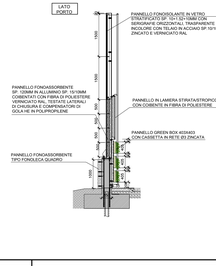

COMPARATIVA
BARRIERA H=6.00m
PARTE MISTA
SEZIONE TIPOLOGICA

Scala 1:50

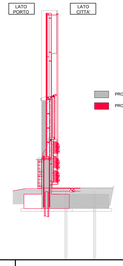

AUTORITA' PORTUALE DELLA SPEZIA
Via del Molo, 1
19125 La Spezia SP

RESPONSABILE UNICO DEL PROCEDIMENTO
ing. Franco Porno

A.T.I. IMPRESE
CAPOGRUPPO - MANDATARIA
ARSENALE
40038 Imola (BO) Via Marconi Radio, 3 www.ar-ambiente.it
Tel. +39 0542 6214 11 Fax +39 0542 6214 28 casalecchio@arsenale.it
MANDANTE
19125 La Spezia Molo Vecchio www.cartographia.com
Tel. +39 0187 770 580 Fax +39 0187 770 582 cartographia@cartographia.com

A.T.I. PROGETTISTI
FSM Ingegneria
50059 Milano (VE) Viale Bernardo, 8/16 www.fm-ingegneria.com
Tel. +39 041 5341 111 Fax +39 041 5355 820 fsm-ingegneria@fm-ingegneria.com
G.T. Geotecnica Trasporti
31020 Spresiano (TV) Via Venezia, 1 www.gtgeo.it
Tel. +39 0422 887 210 Fax +39 0422 887 211 info@gtgeo.it

Dott. Ing. TOMMASO TIERNO
n. 2877
Ordine degli Ingegneri della Provincia di Venezia

PROGETTO
RIQUALIFICAZIONE FUNZIONALE ARCHITETTONICA DELL'INTERFACCIA PORTO CITTA' DELLA SPEZIA

INTERVENTO DI PROTEZIONE ANTIFONICA E RELATIVO INSERIMENTO AMBIENTALE E PAESAGGISTICO LUNGO VIALE SAN BARTOLOMEO

VERSIONE
PROGETTO ESECUTIVO

TITOLO
AMBITO 1A.
Prospetto progetto definitivo, Prospetto progetto esecutivo, Comparativa

REV	DATA	FILE	OGGETTO	DIS	APPR
0					
1					
2					
3					
4					
5					

ELABORATO N.
PE-1A-136

DATA	SCALA	FILE	TAV.
18/02/2018	1:50	156_PE-1A-136_D.dwg	1 / 1

PROGETTO	DISEGNO	CONTROLLO	APPROVAZIONE
L. Massimo	S. Arrubi	L. Massimo	F. Tyn