


ALLEGATO 02 – CONFRONTI GRAFICI TRA LA PRECEDENTE SOLUZIONE DI AMPLIAMENTO E LA VARIANTE INTRODOTTA

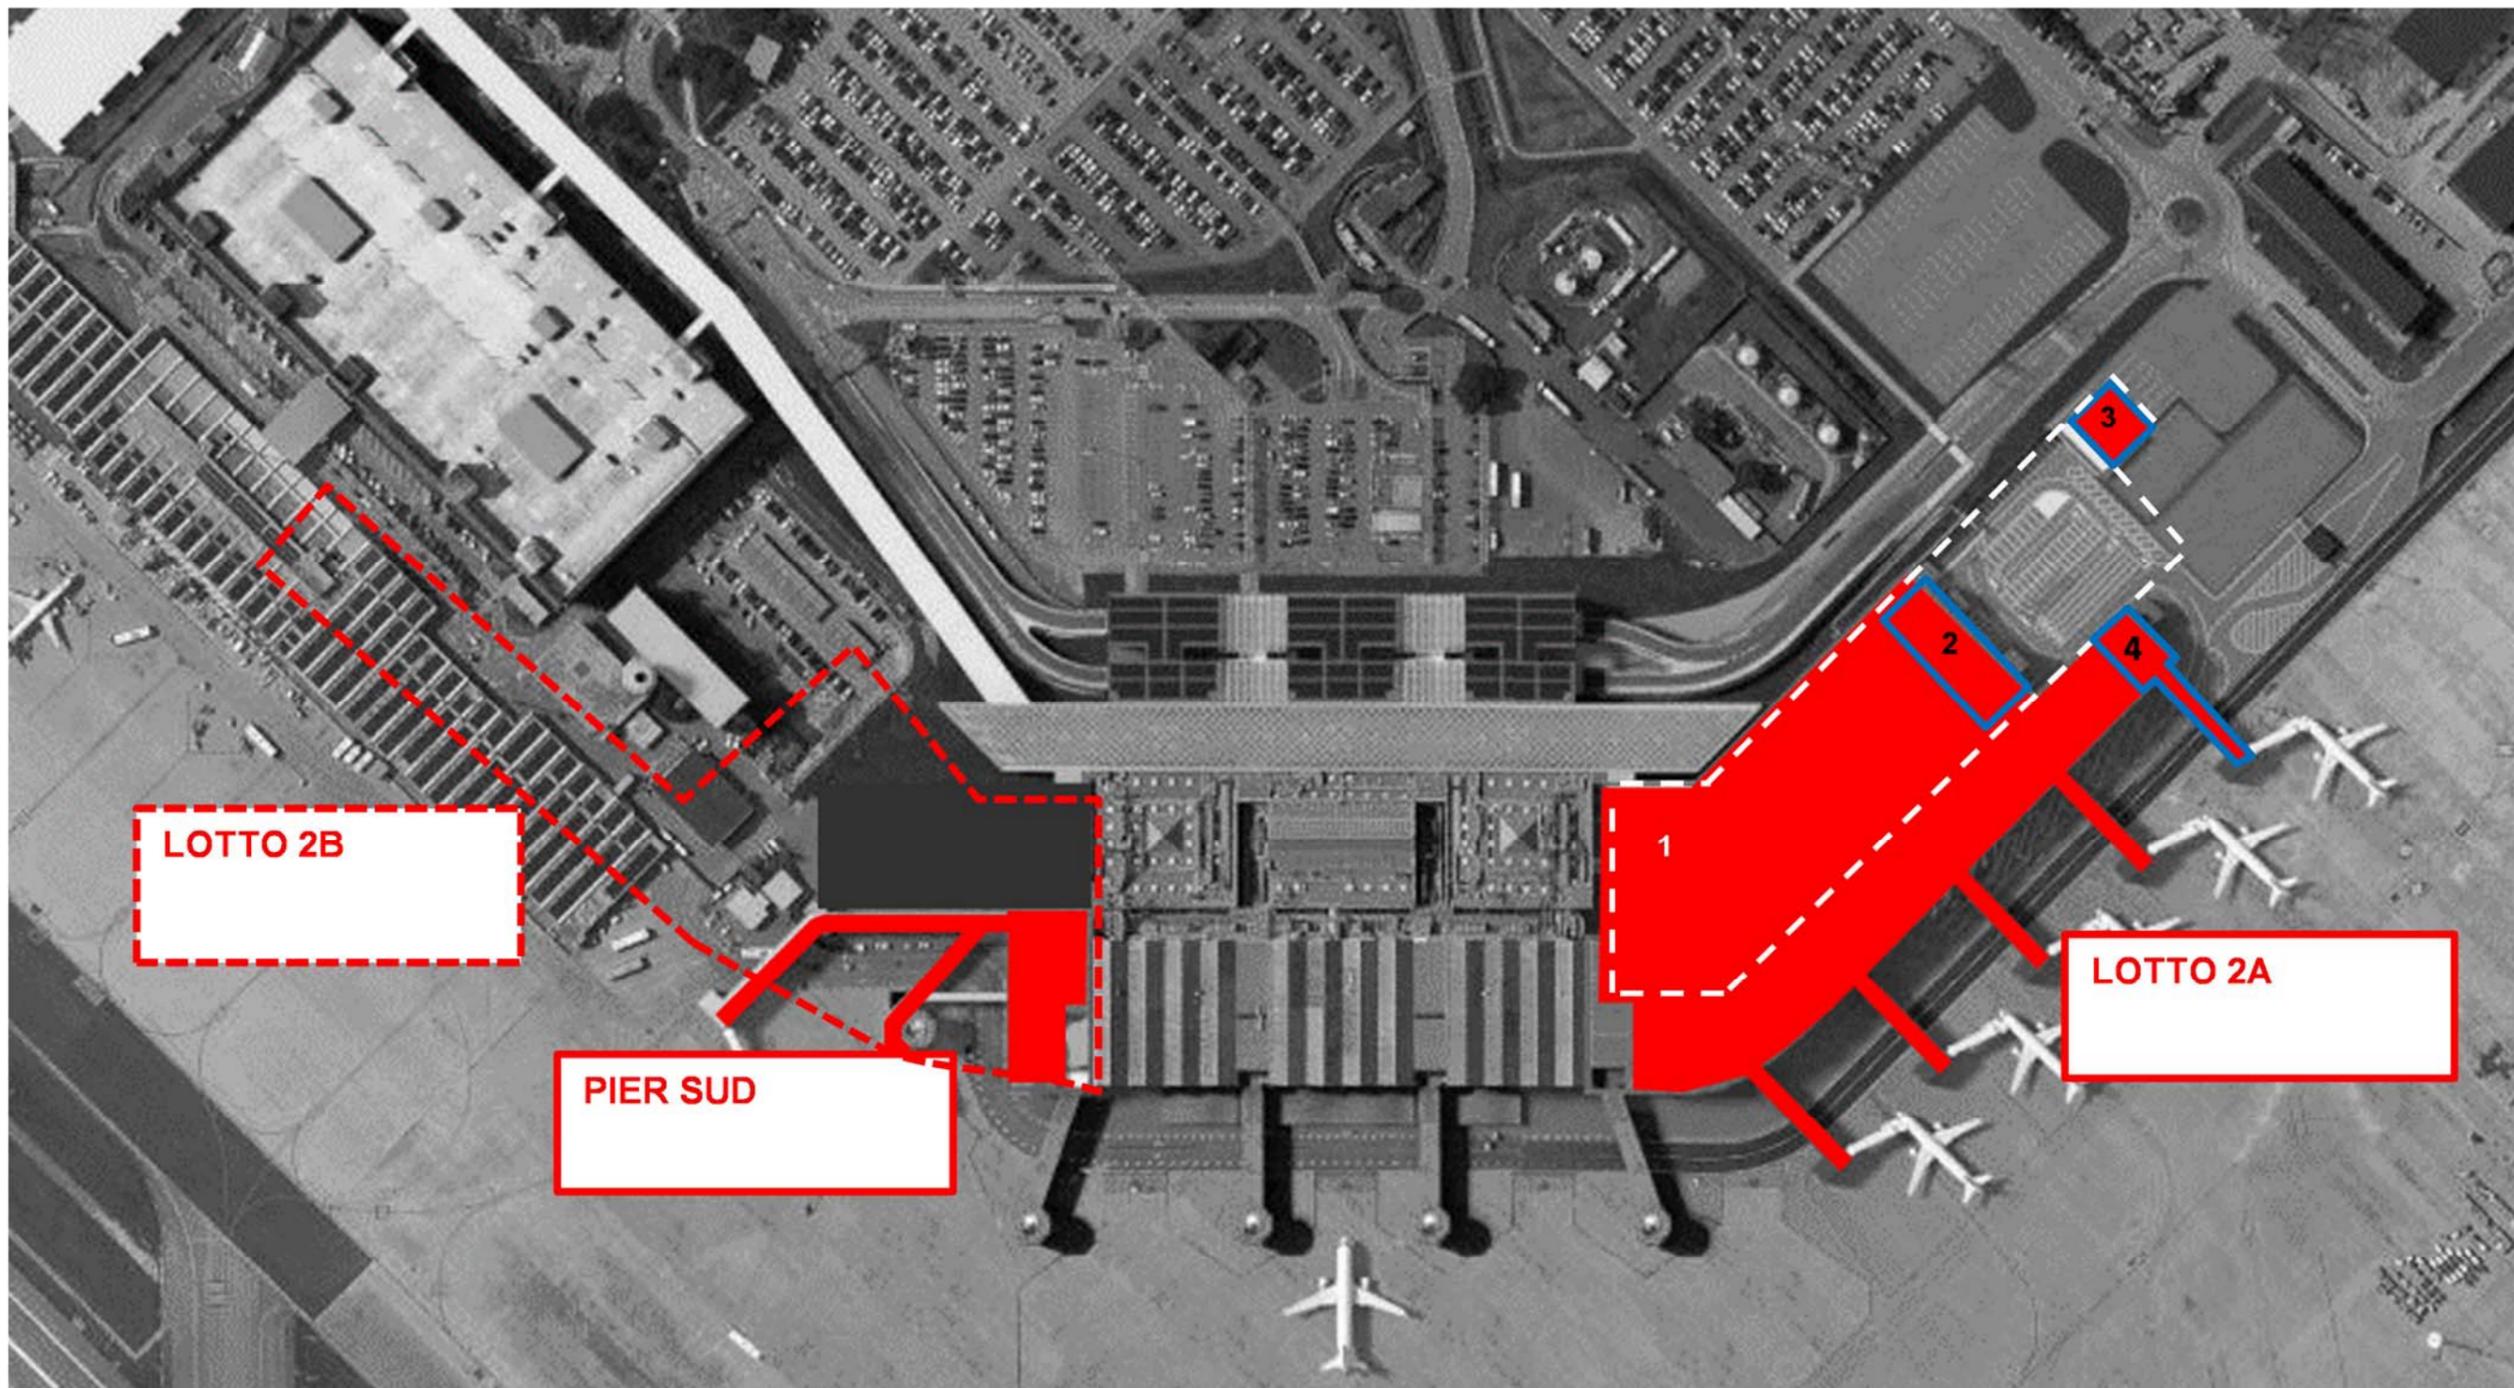

LEGENDA:

AREA 1 (tratteggio bianco)

PIER SUD (area rossa)

AREE 2,3,4 (aree rosse bordate di azzurro)

LOTTO 2B (tratteggio rosso) e LOTTO 2A (area rossa)

SUPERFICIE INTERRATA (oggetto della Verifica preliminare)

VARIANTE del Lotto 2B rispetto al disegno contenuto nel Master Plan 2021, che ha ottenuto la compatibilità di VIA (Decreto n. 9/2016), ricondotte al Master Plan attraverso il riscontro della Direzione Generale per le Valutazioni e le Autorizzazioni Ambientali del MATTM, prot. n. 1010 del 4 maggio 2017 (cfr. Allegato 01)

SUPERFICI FUORI TERRA AGGIUNTIVE del Lotto 2A rispetto al disegno contenuto nel Master Plan 2021, che ha ottenuto la compatibilità di VIA (Decreto n. 9/2016), ricondotte al Master Plan attraverso il riscontro della Direzione Generale per le Valutazioni e le Autorizzazioni Ambientali del MATTM, prot. n. 1010 del 4 maggio 2017 (cfr. Allegato 01)

AMPLIAMENTO DEL TERMINAL PASSEGGERI COMPLETO MASTER PLAN 2021