


ALLEGATO 06A – PROGETTO PIANO INTERRATO

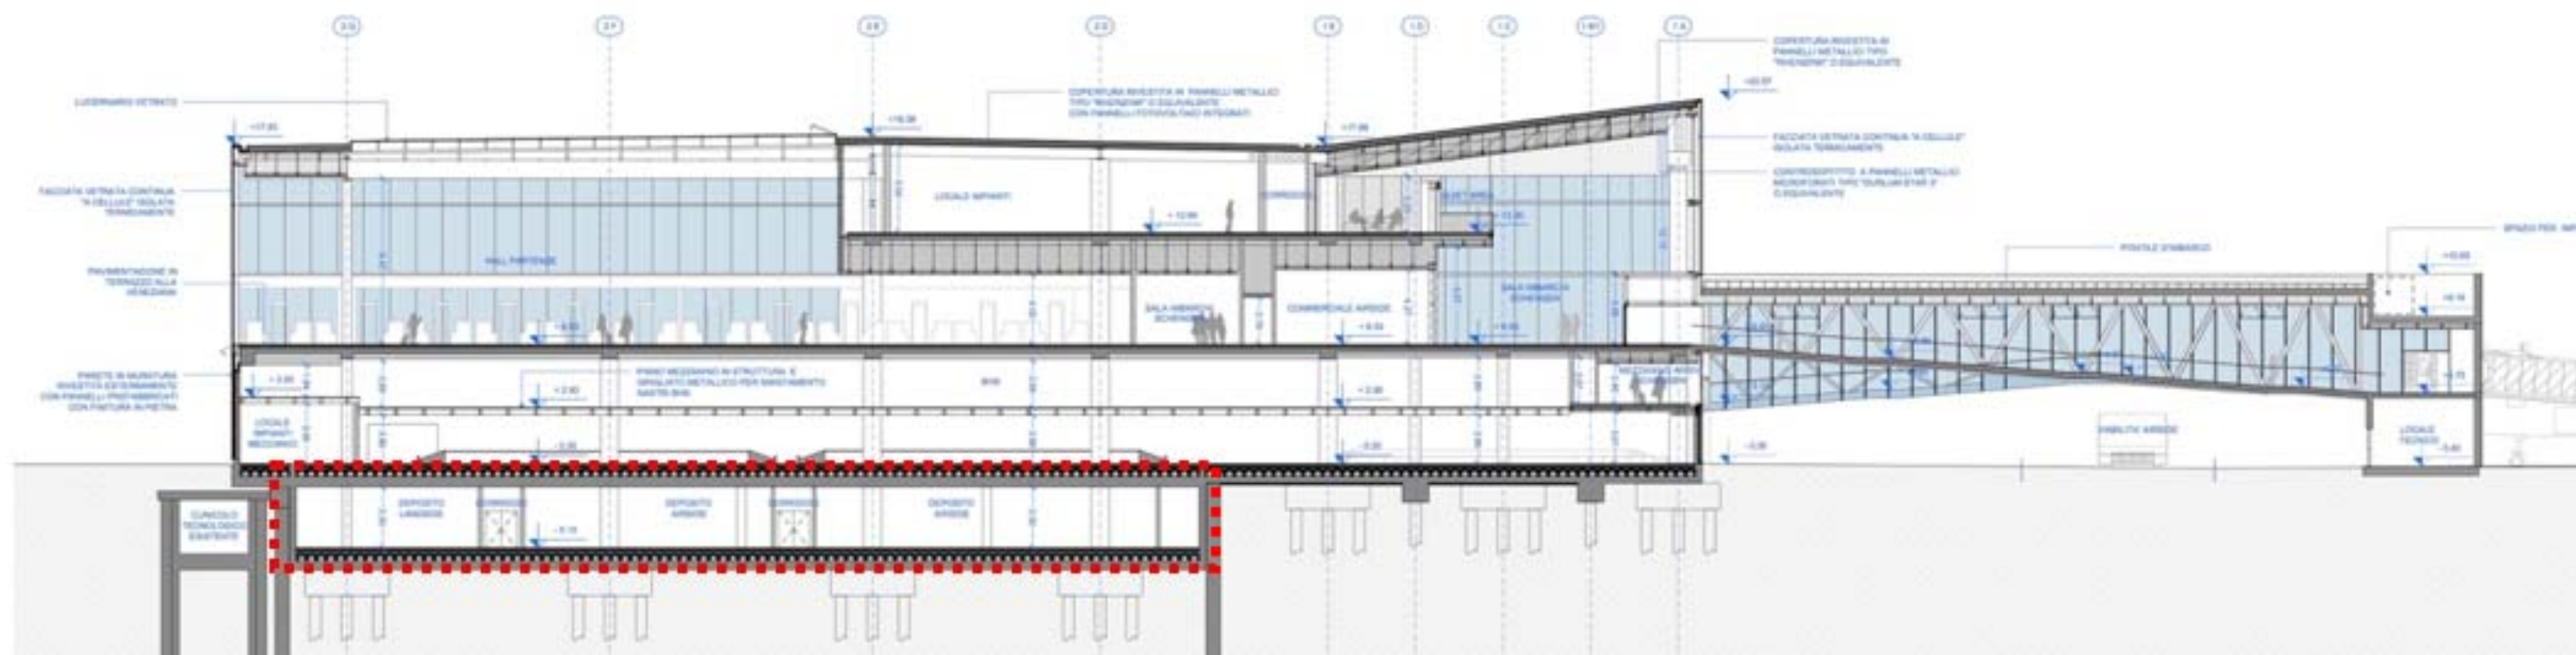

Progetto definitivo "TL2A" – Sezione Trasversale del Lotto 2A, in rosso indicazione del volume interrato