




VARIANTE
PIANTA FONDAZIONE INDIRETTA AEROGENERATORE

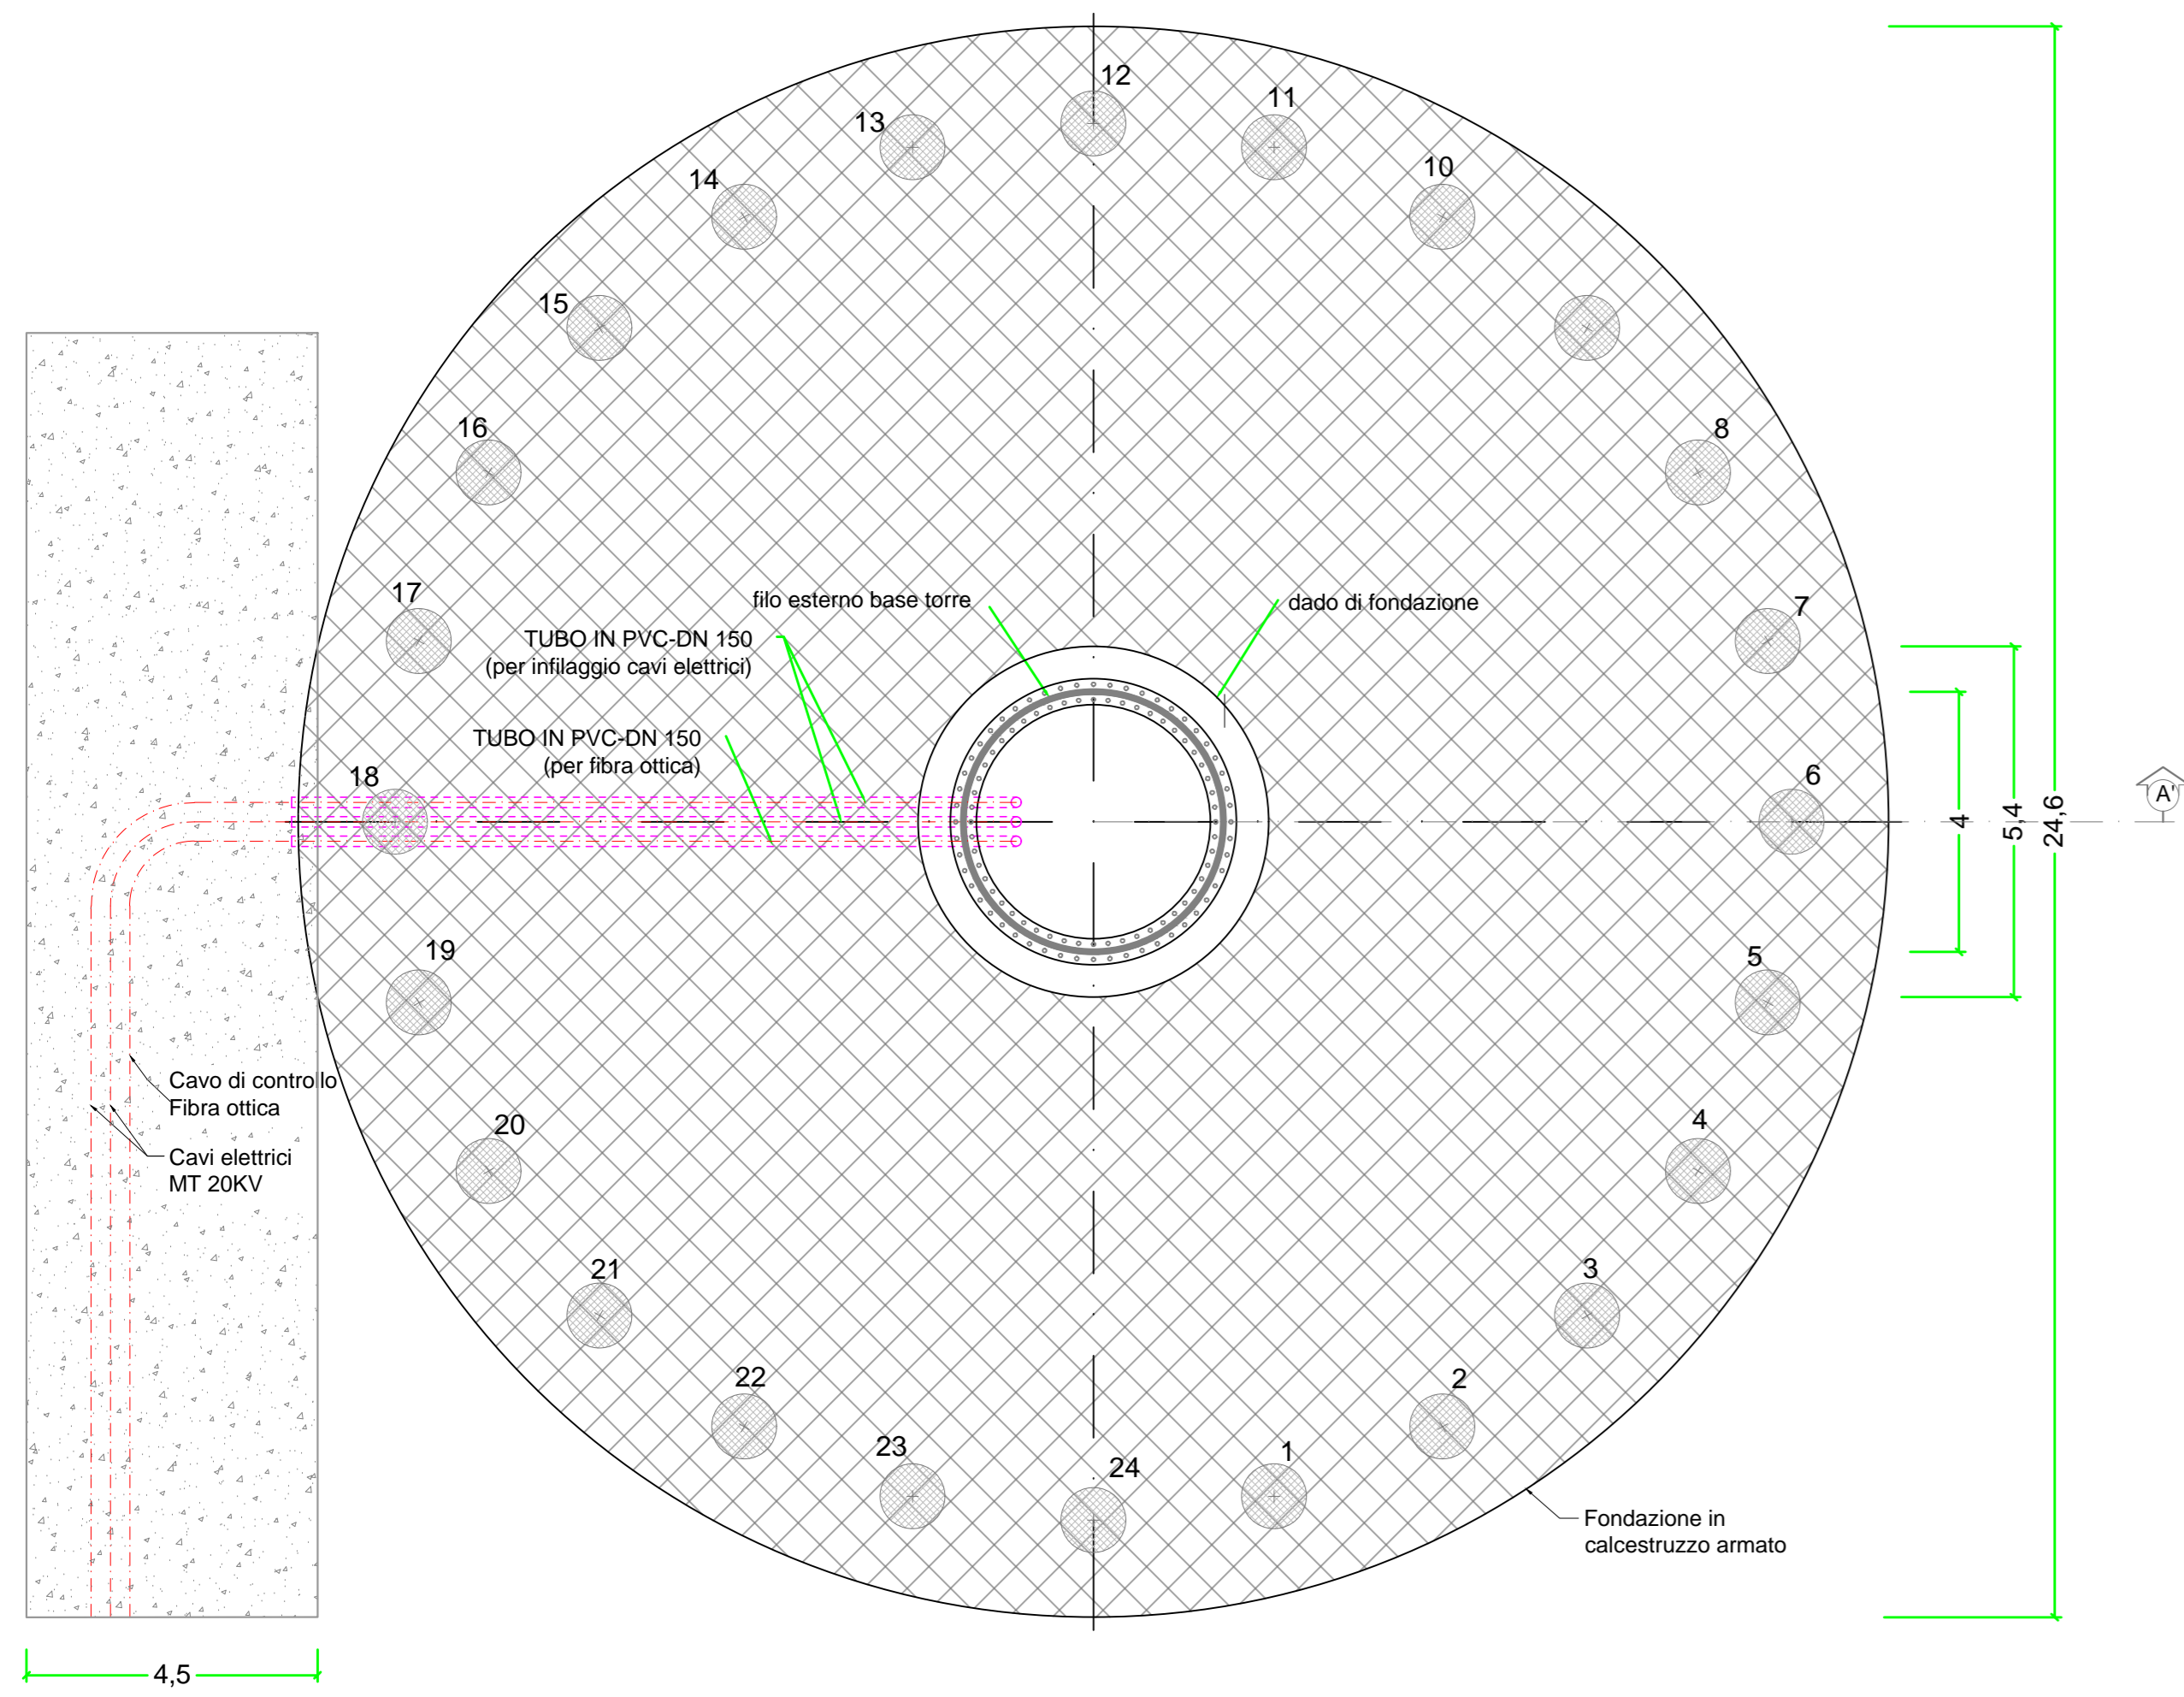


PIANTA - PALIFICATA FONDAZIONE INDIRETTA

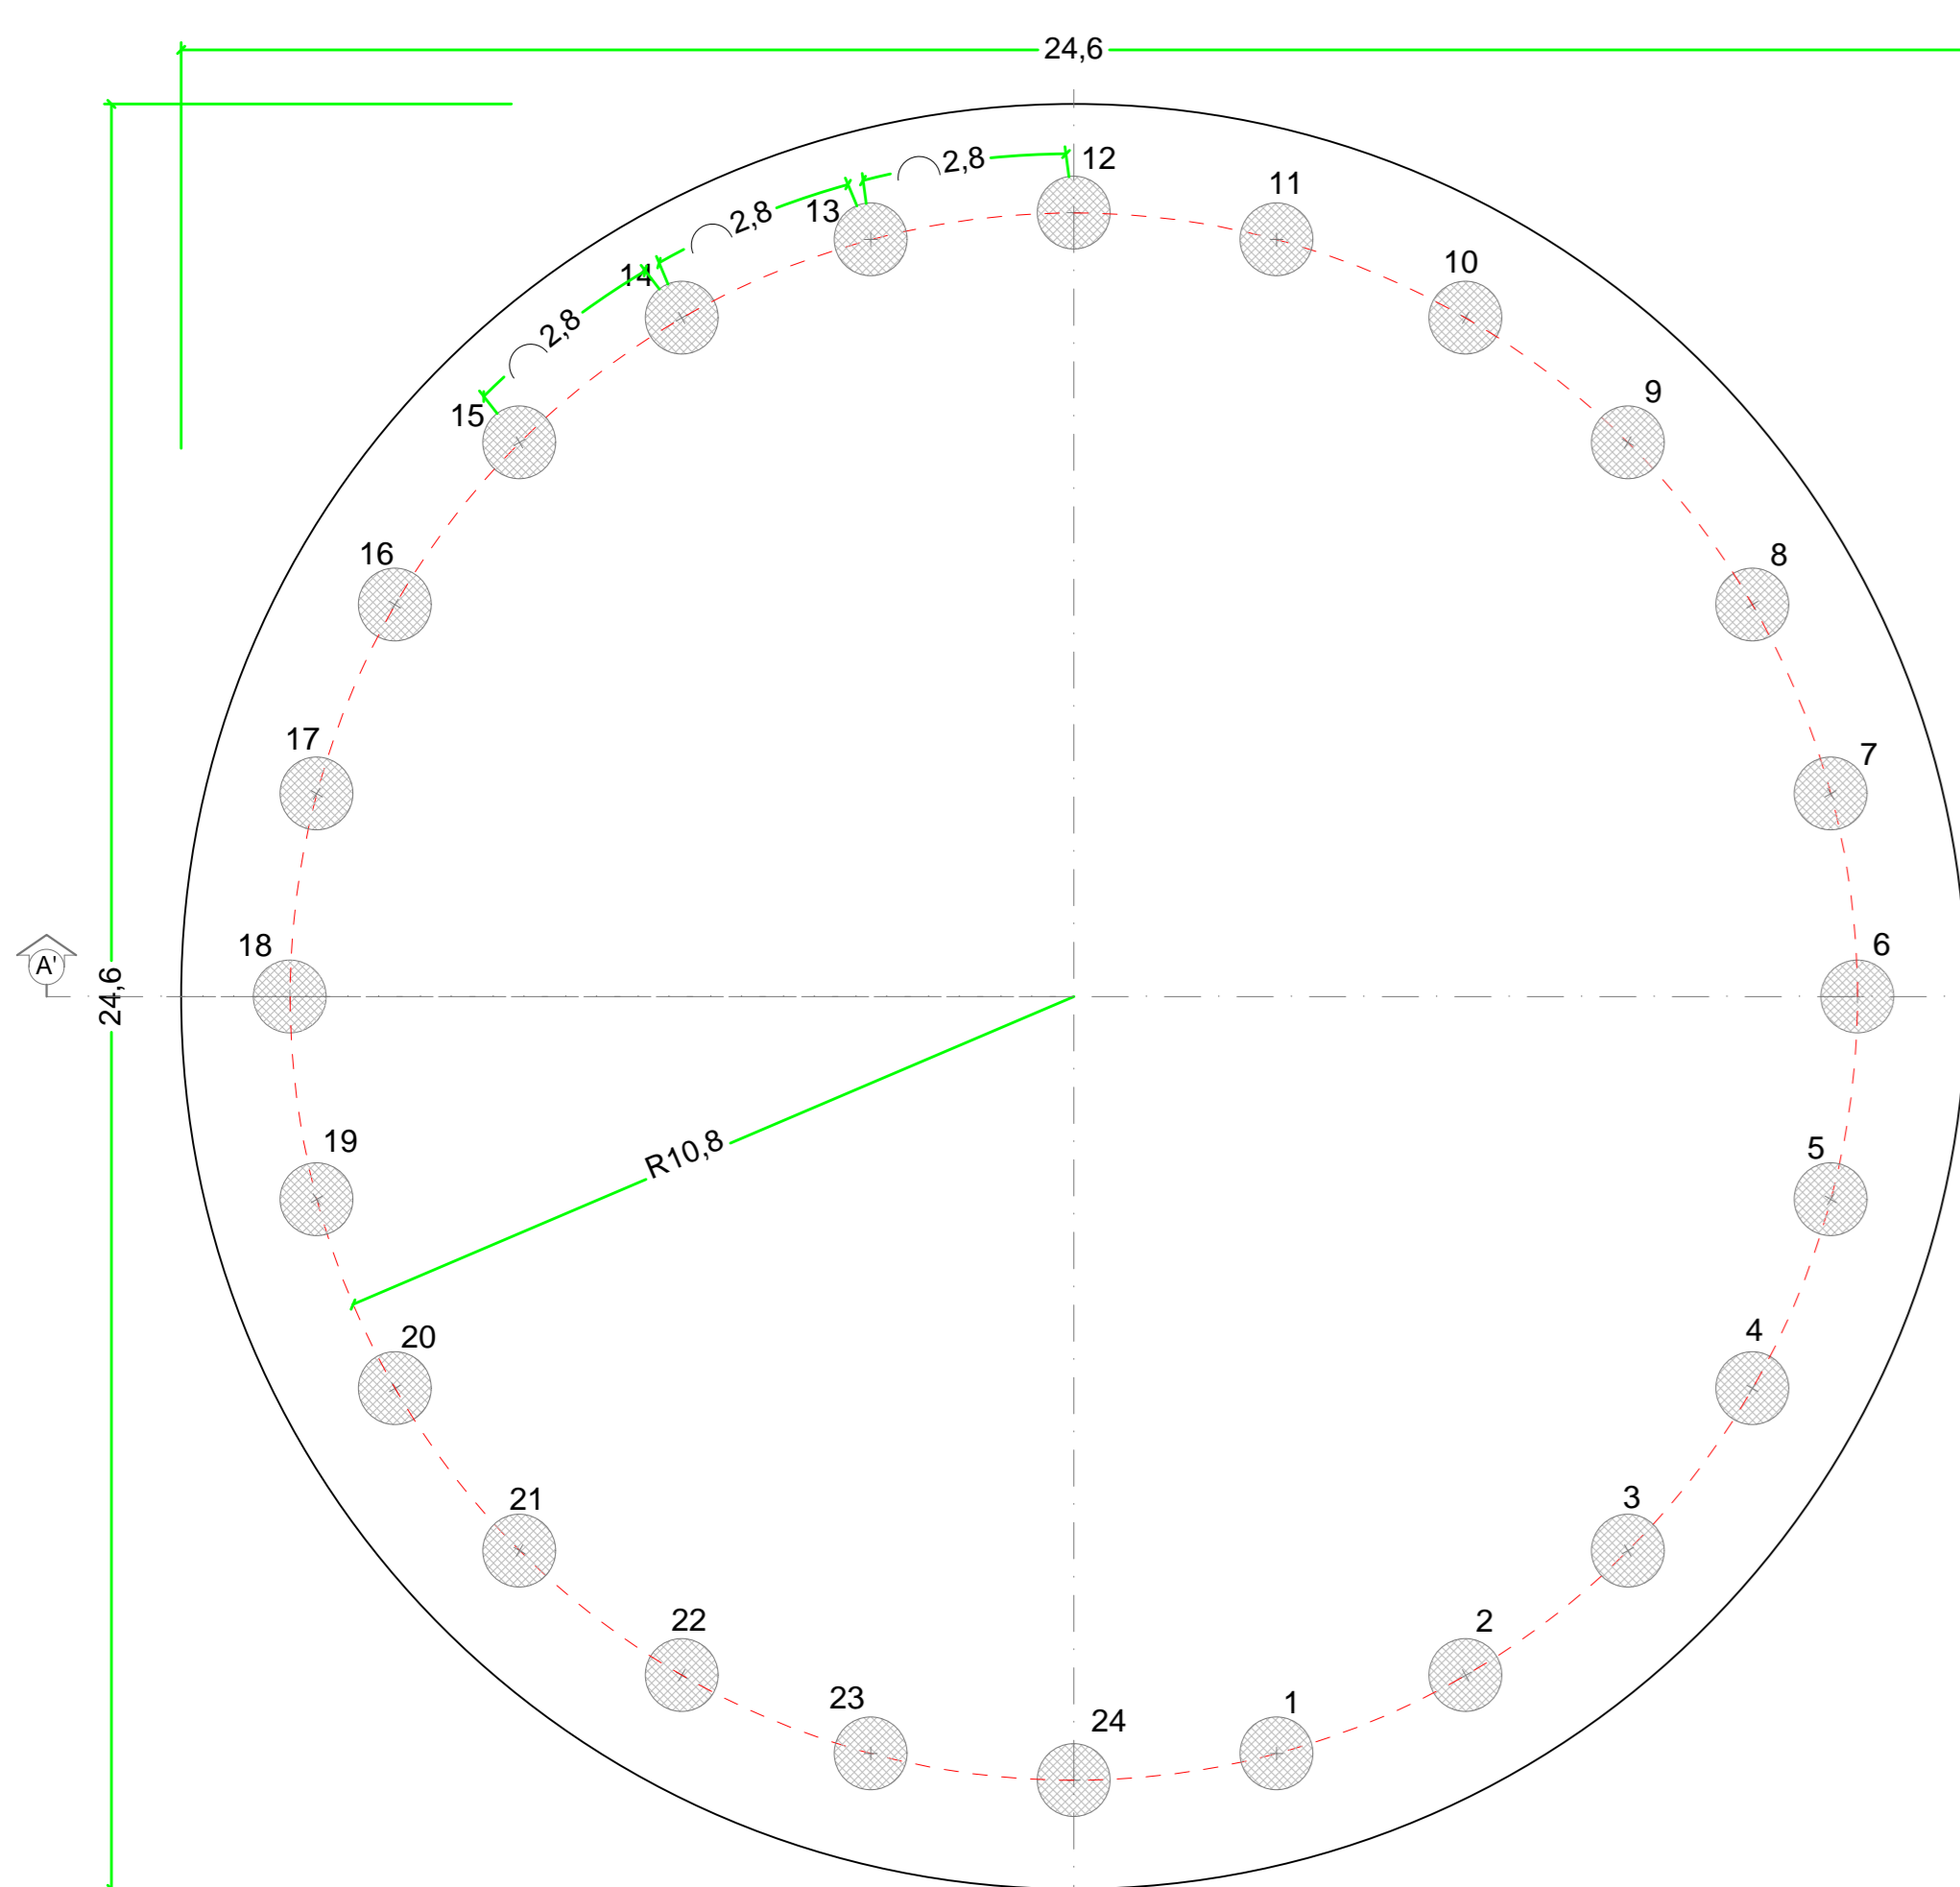


SEZIONE A - A'

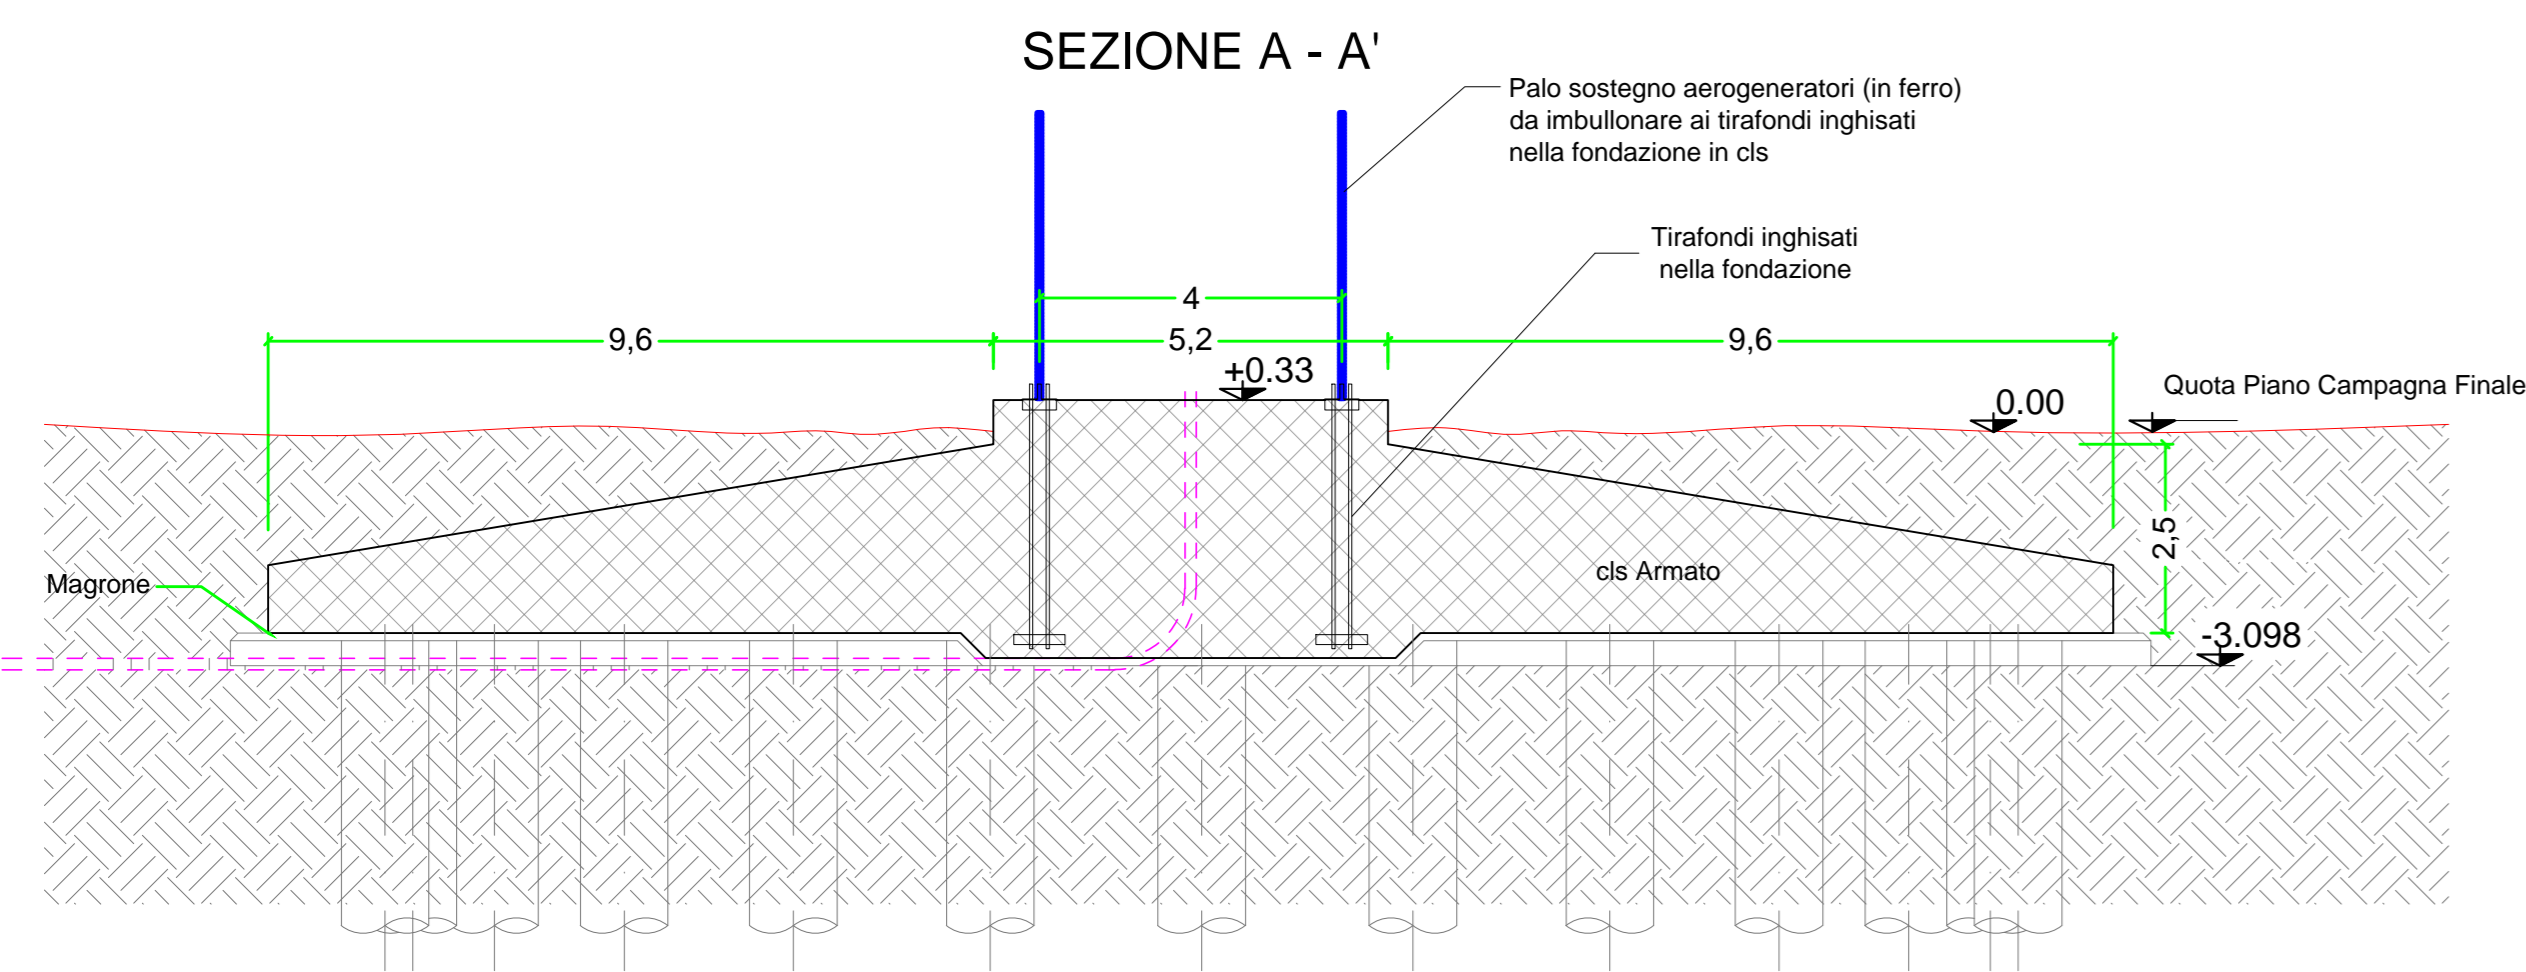


PROGETTO AUTORIZZATO
PIANTA FONDAZIONE INDIRETTA AEROGENERATORE

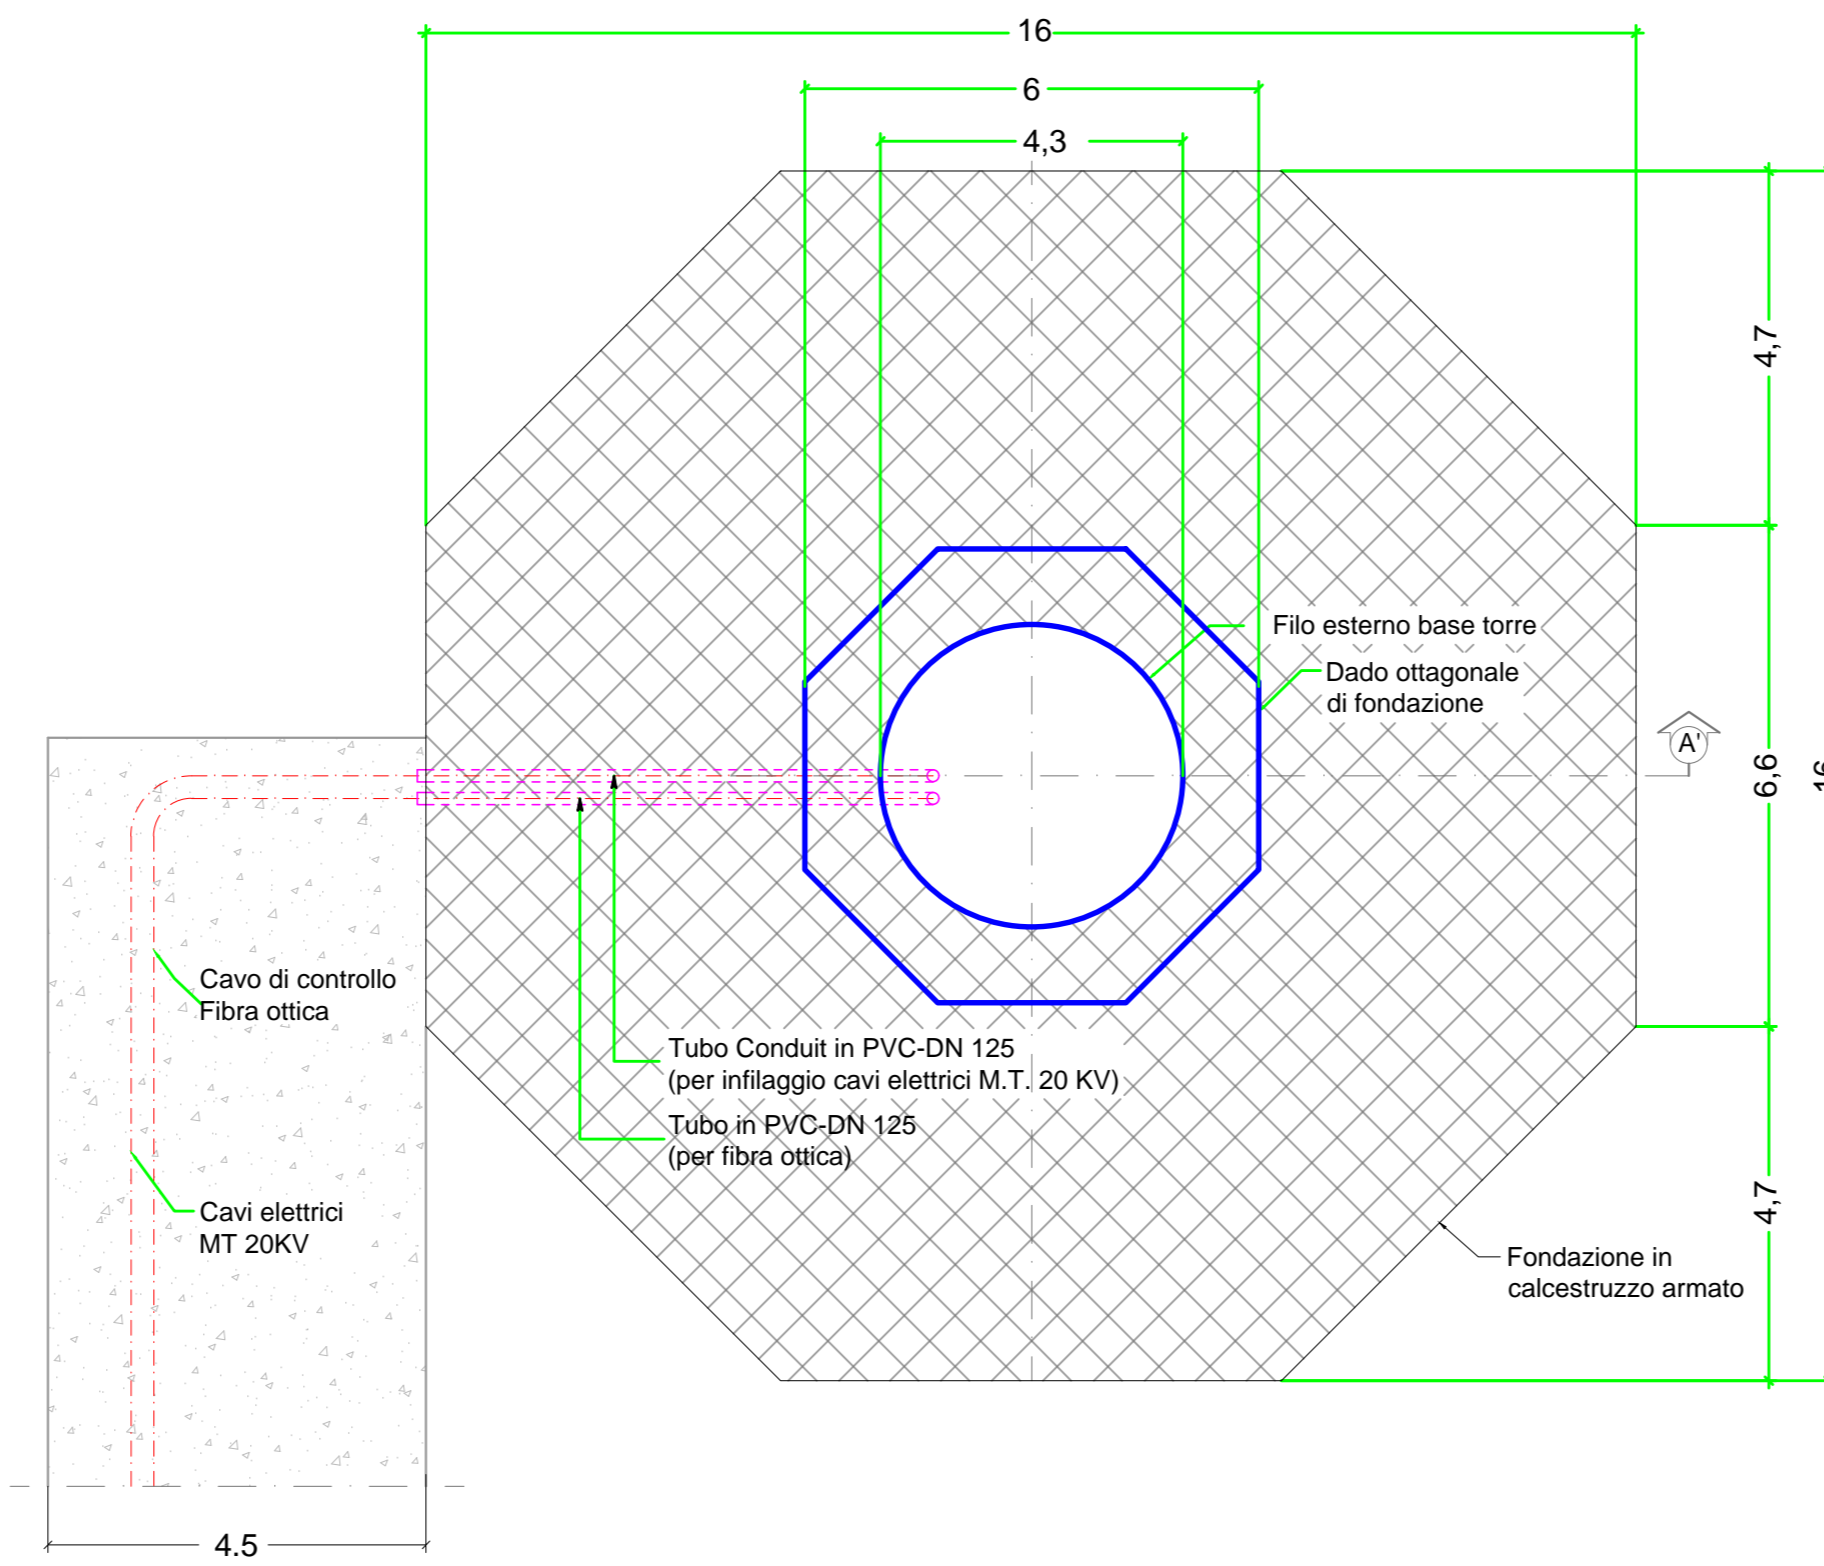


PIANTA - PALIFICATA - TORRI AEROGENERATORE

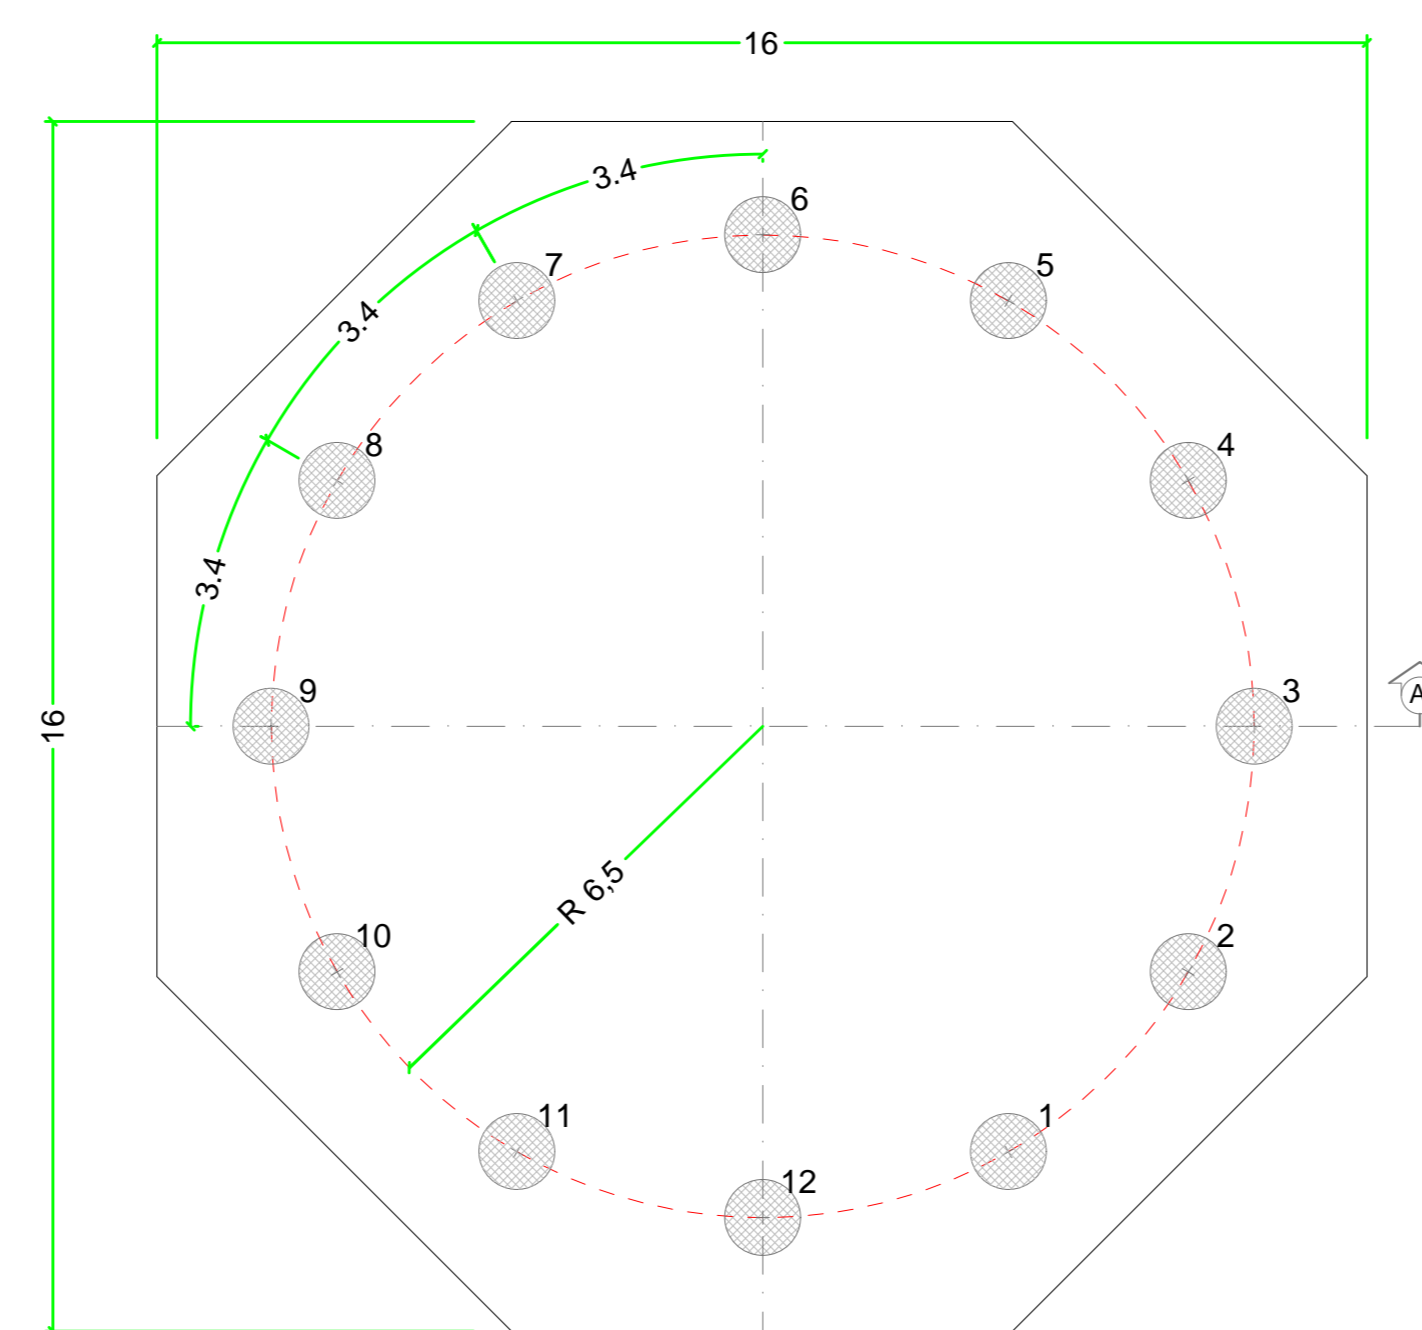


SEZIONE A - A'

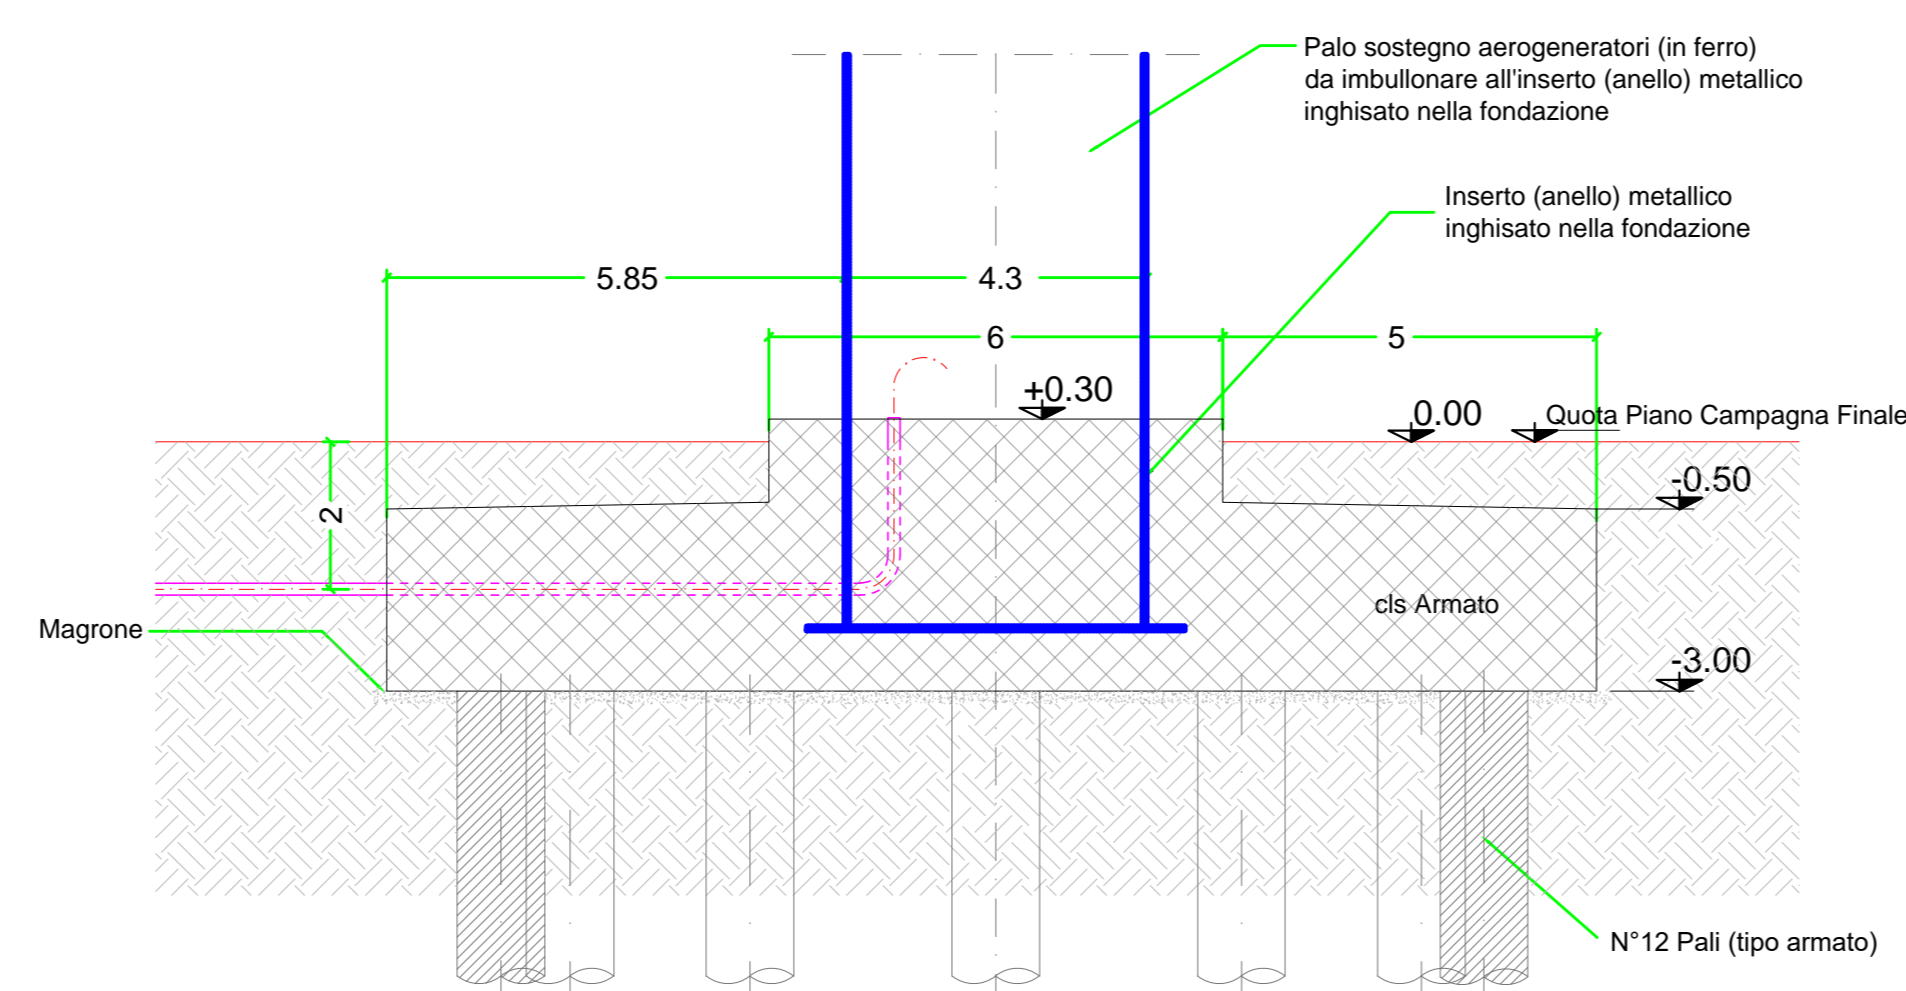


VARIANTE
PIANTA FONDAZIONE DIRETTA AEROGENERATORE

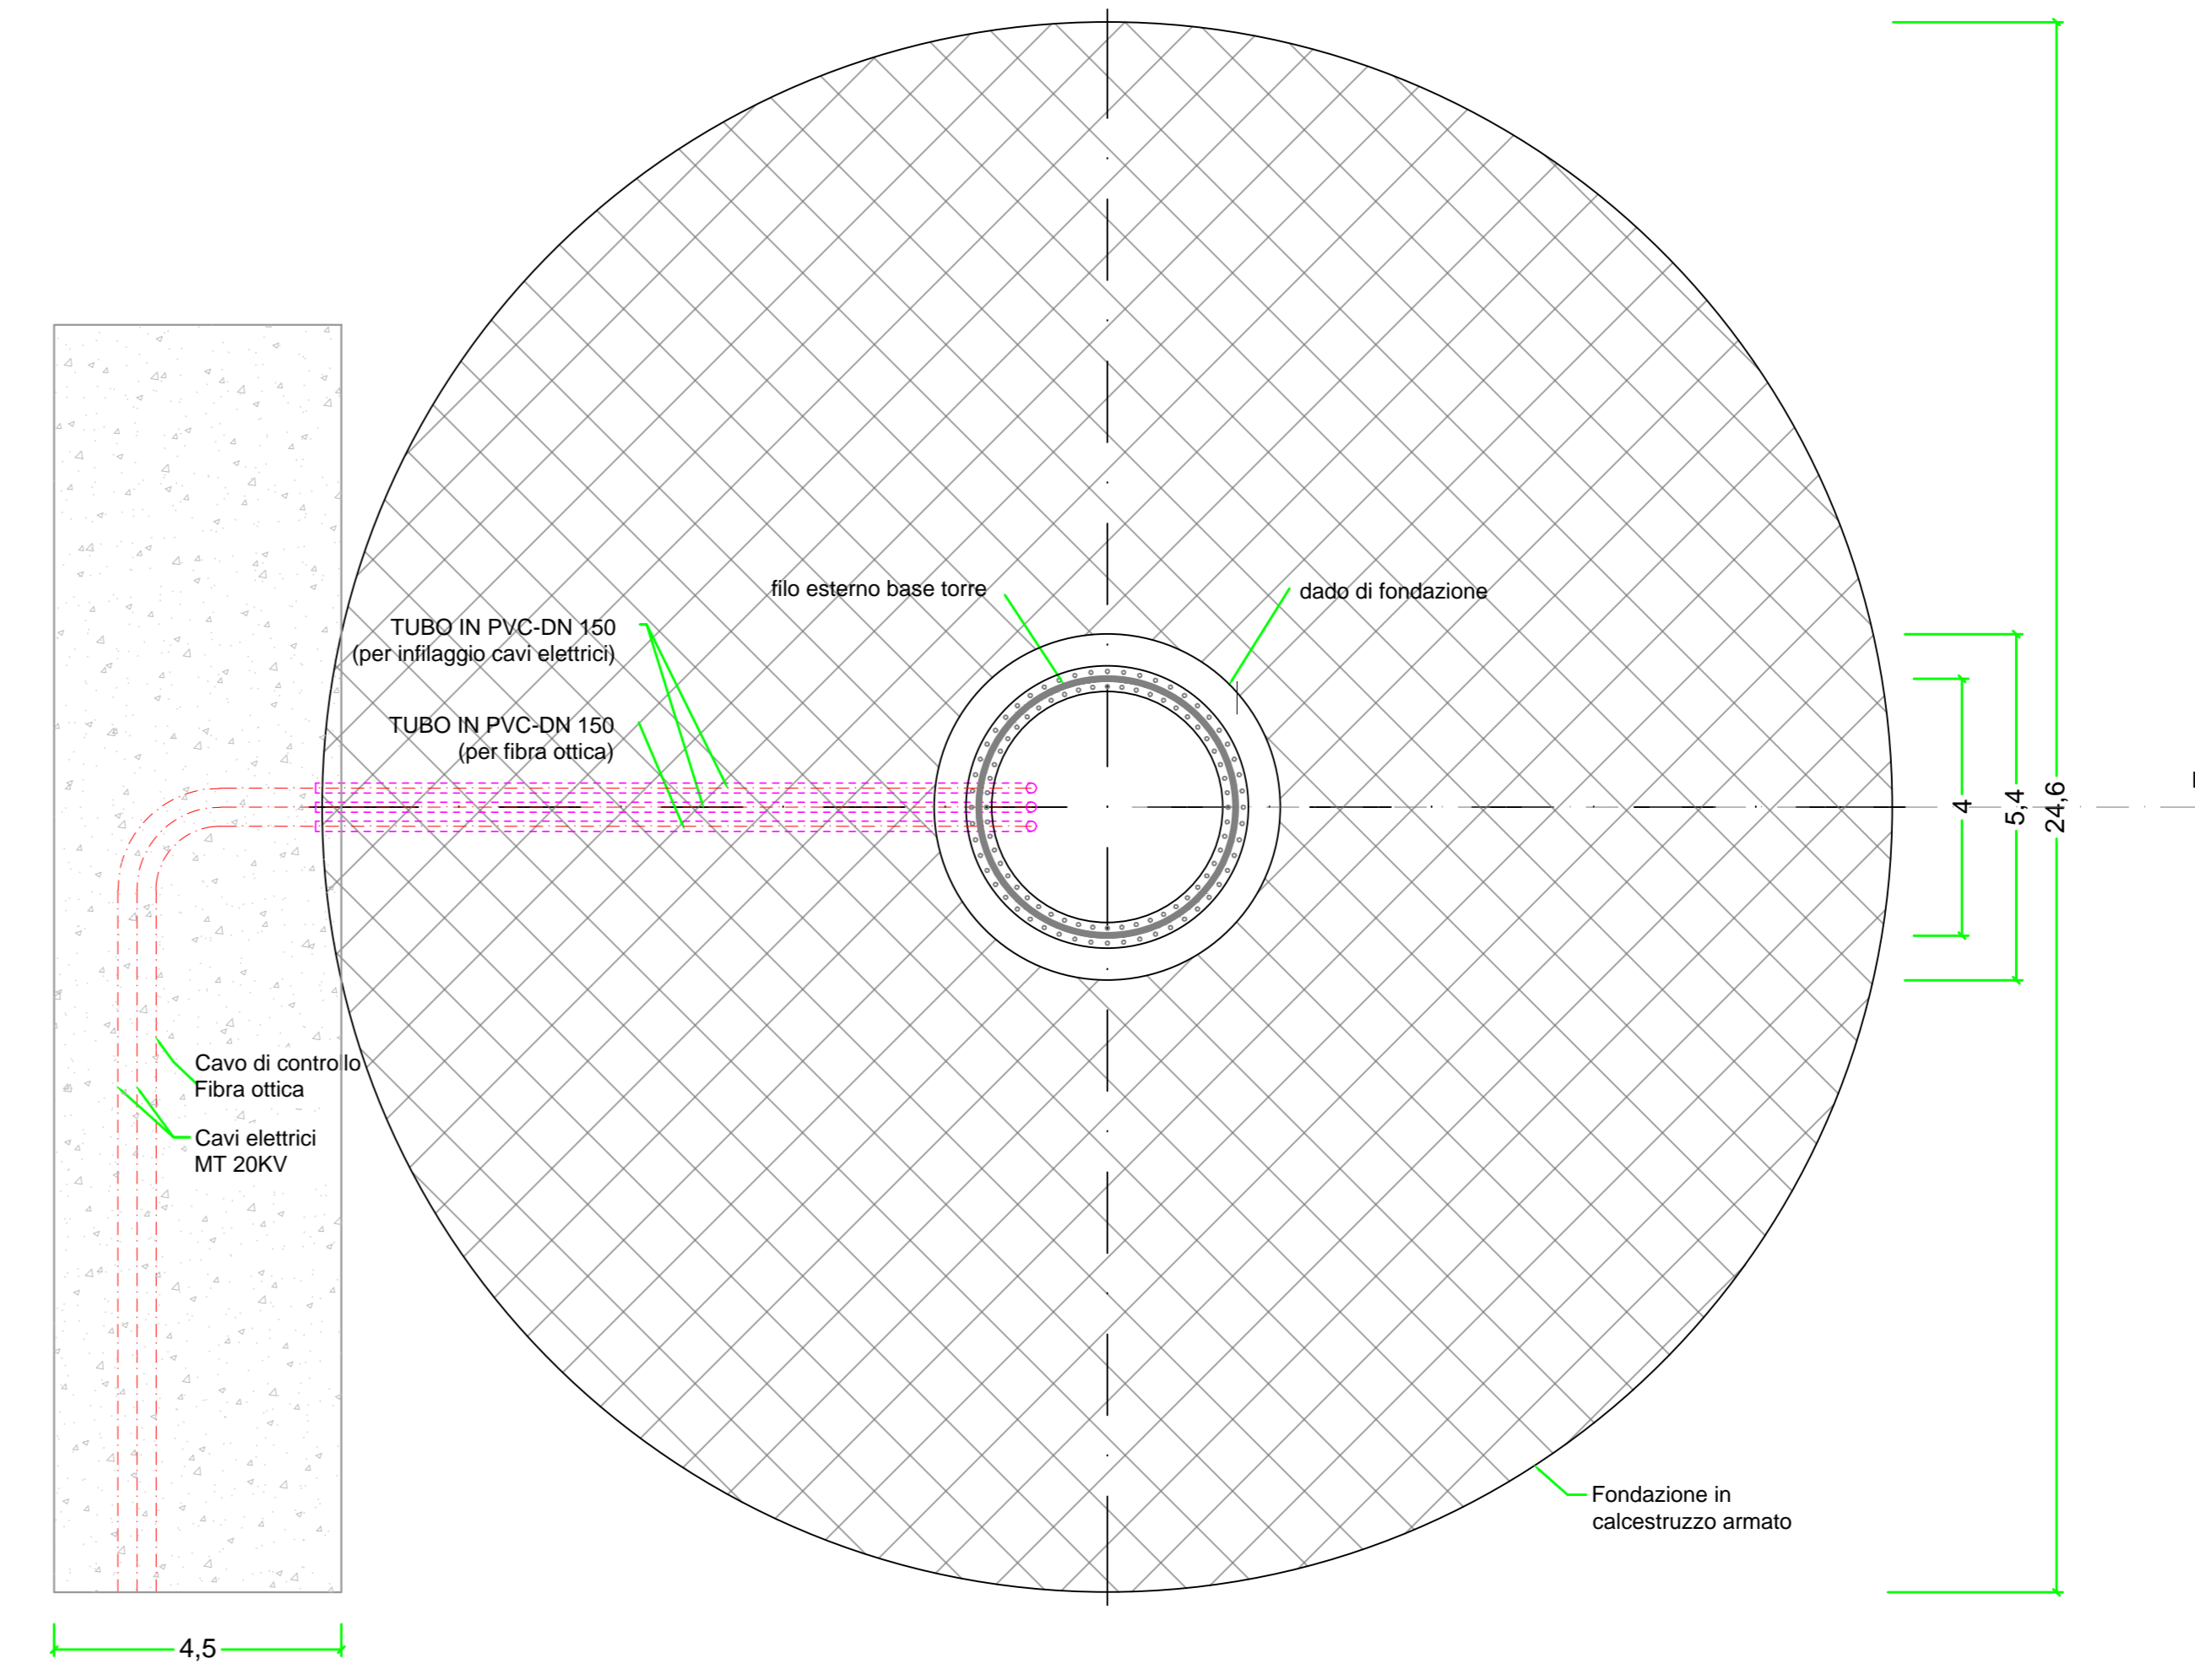


SEZIONE B - B'

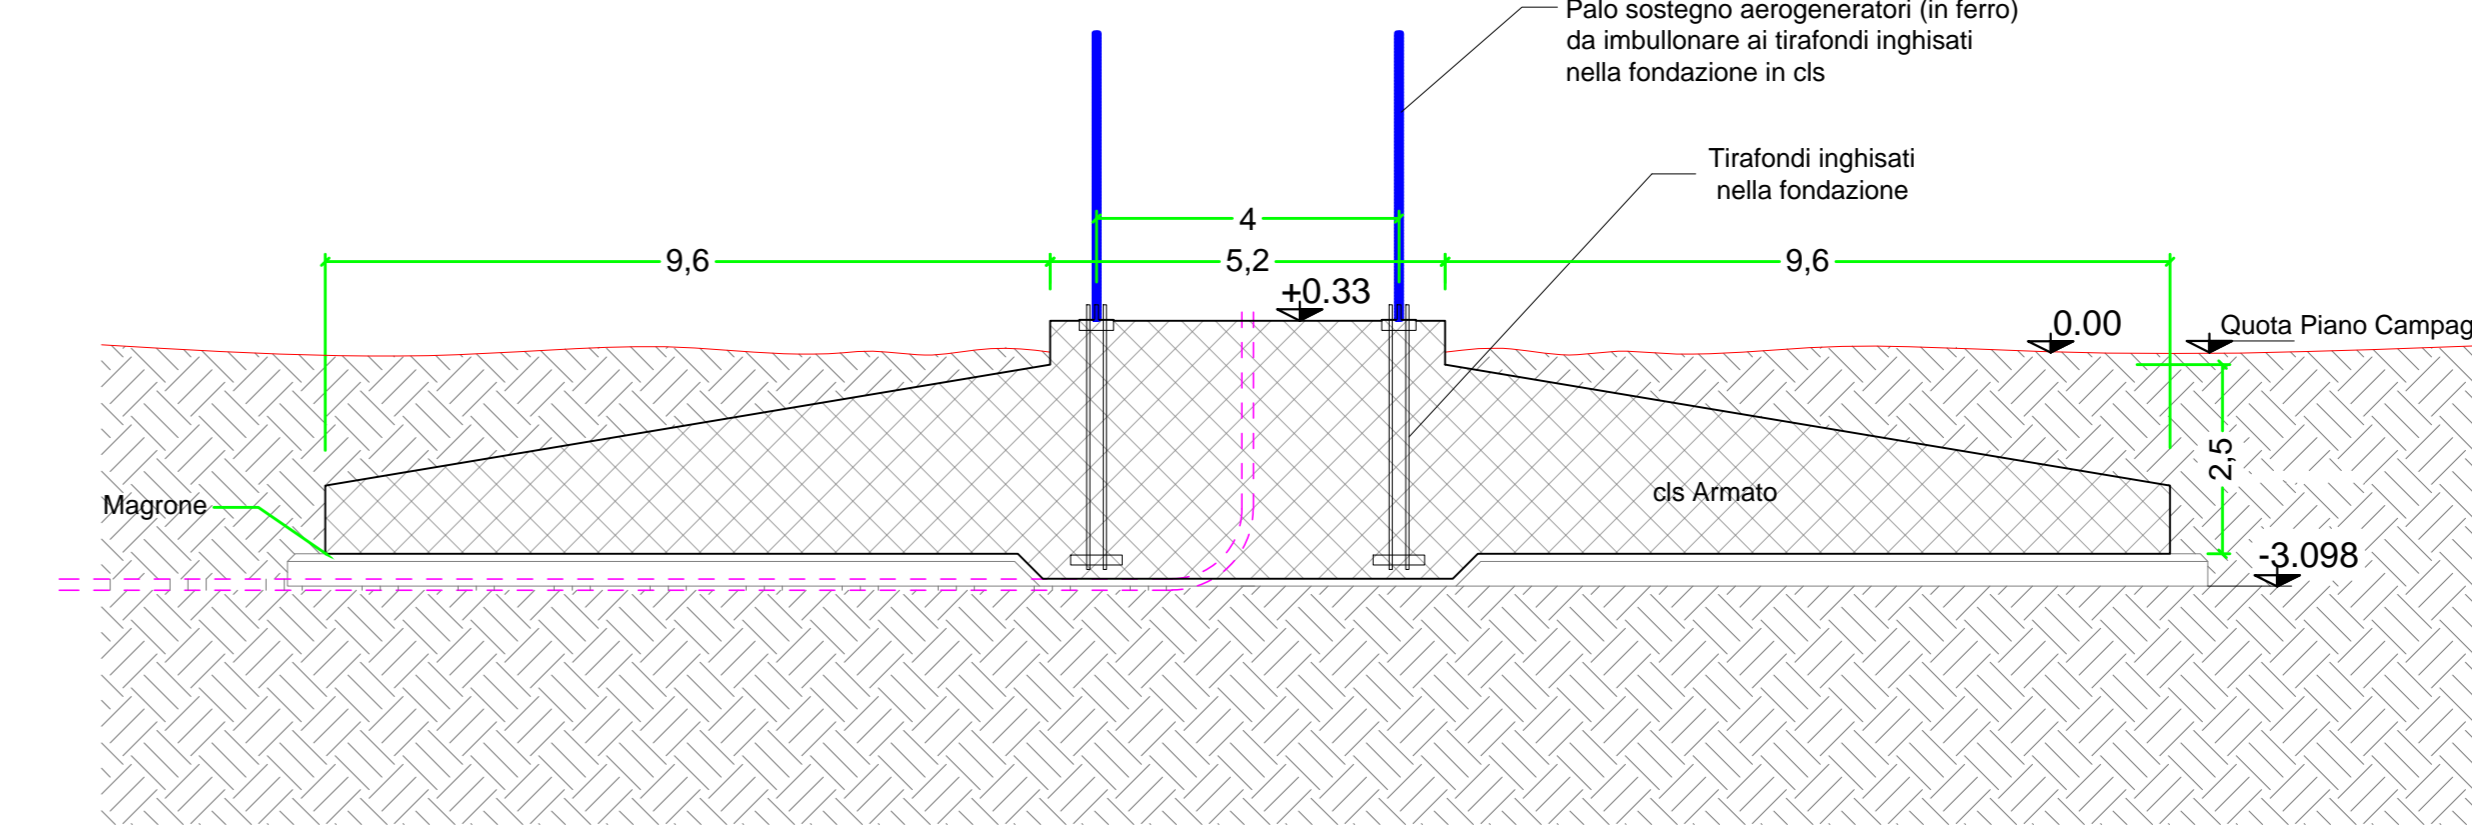

PROGETTO AUTORIZZATO
PIANTA FONDAZIONE DIRETTA AEROGENERATORE

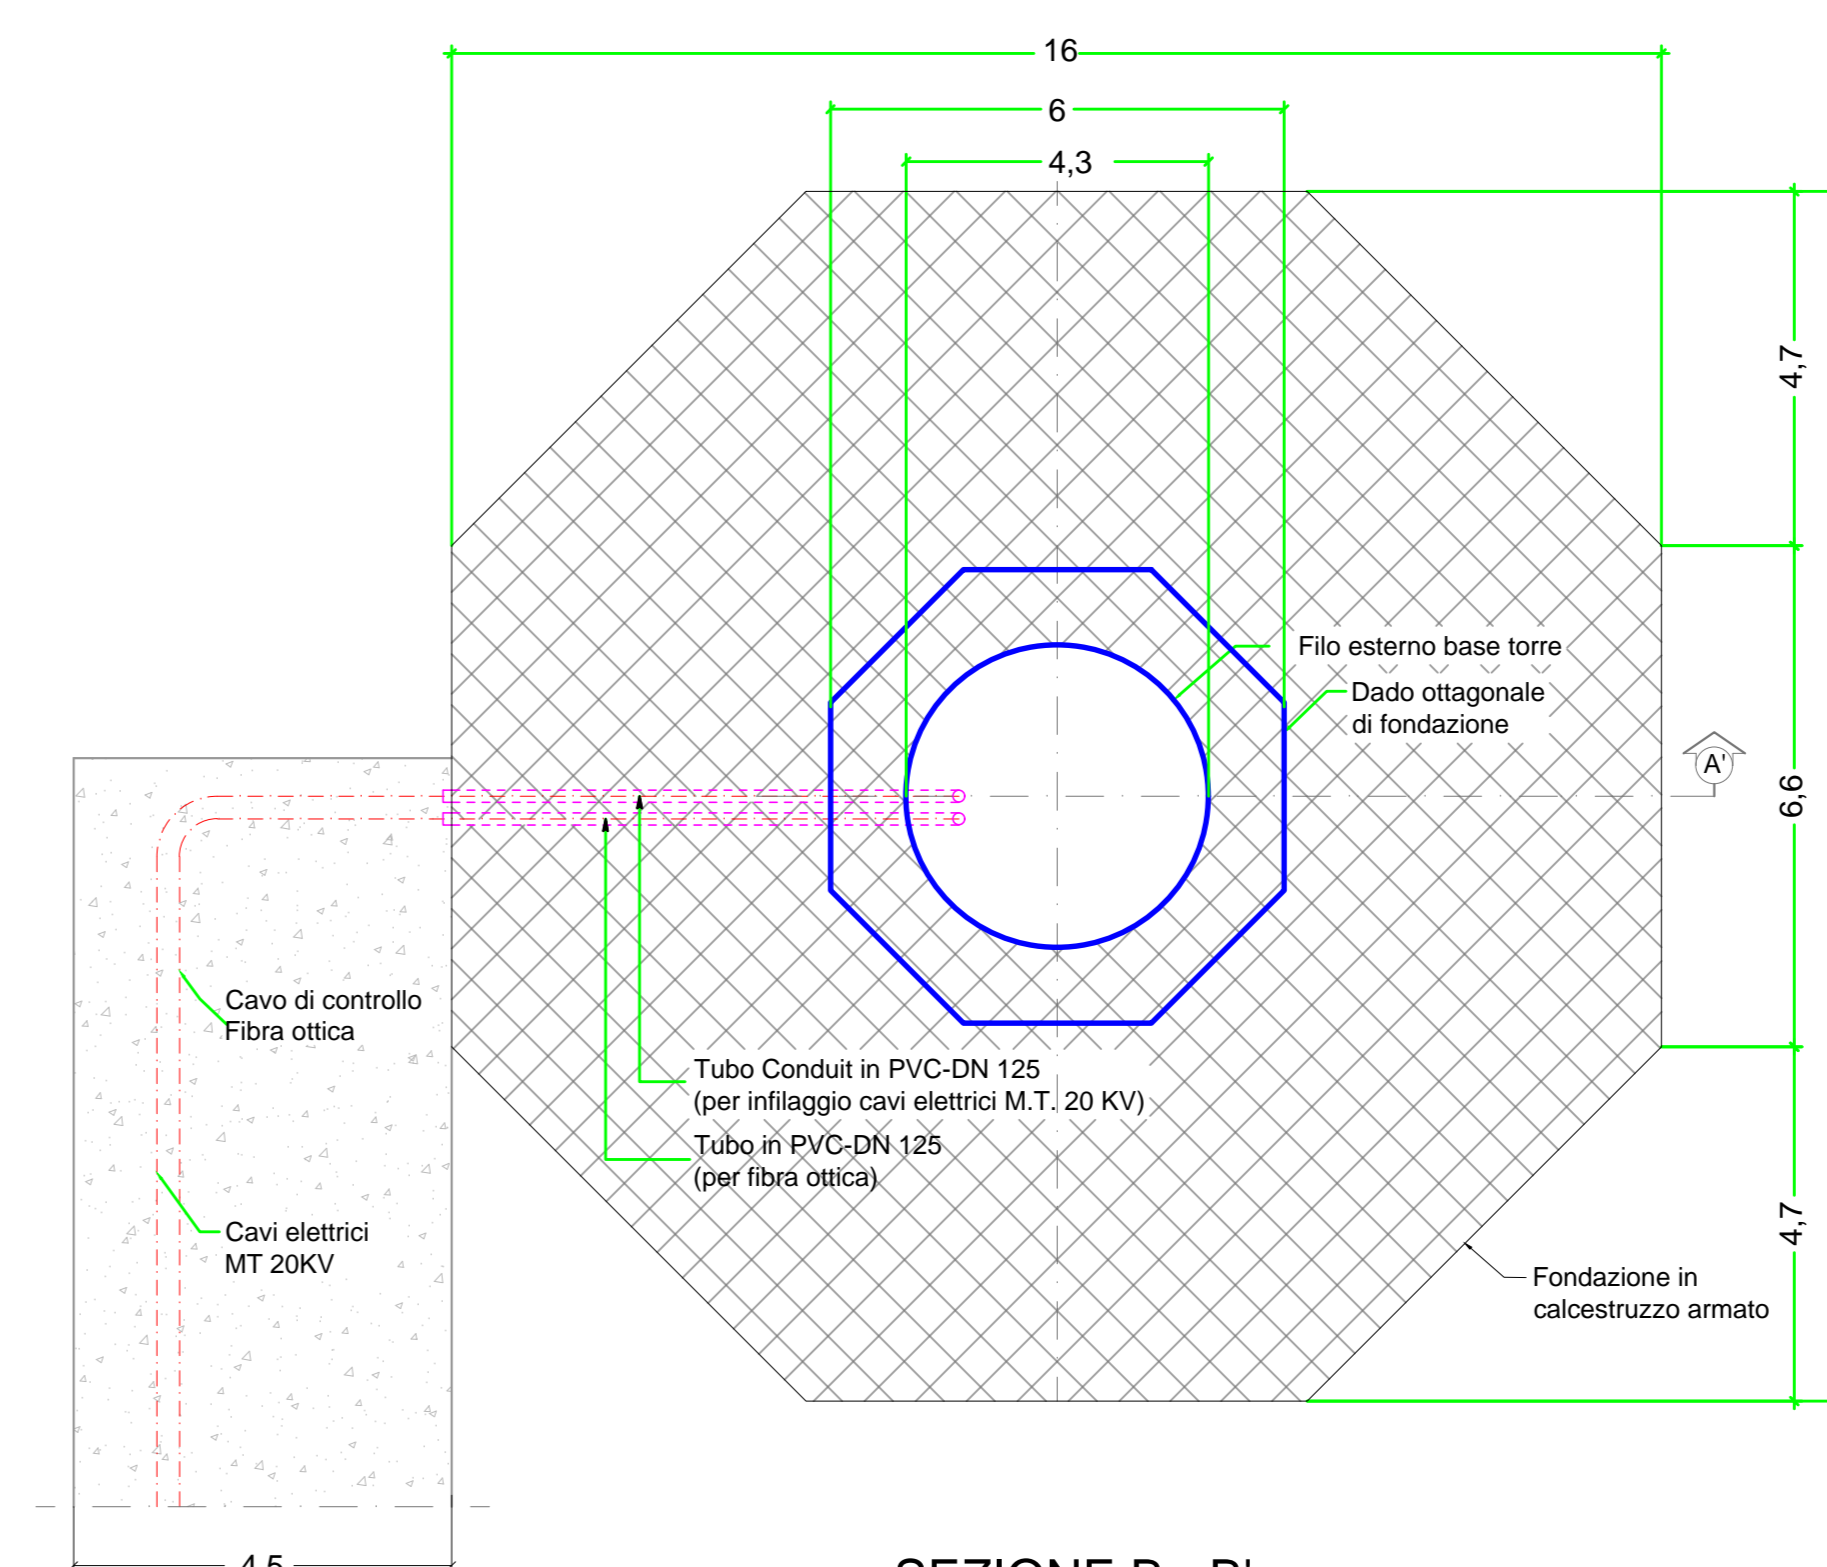

SEZIONE B - B'

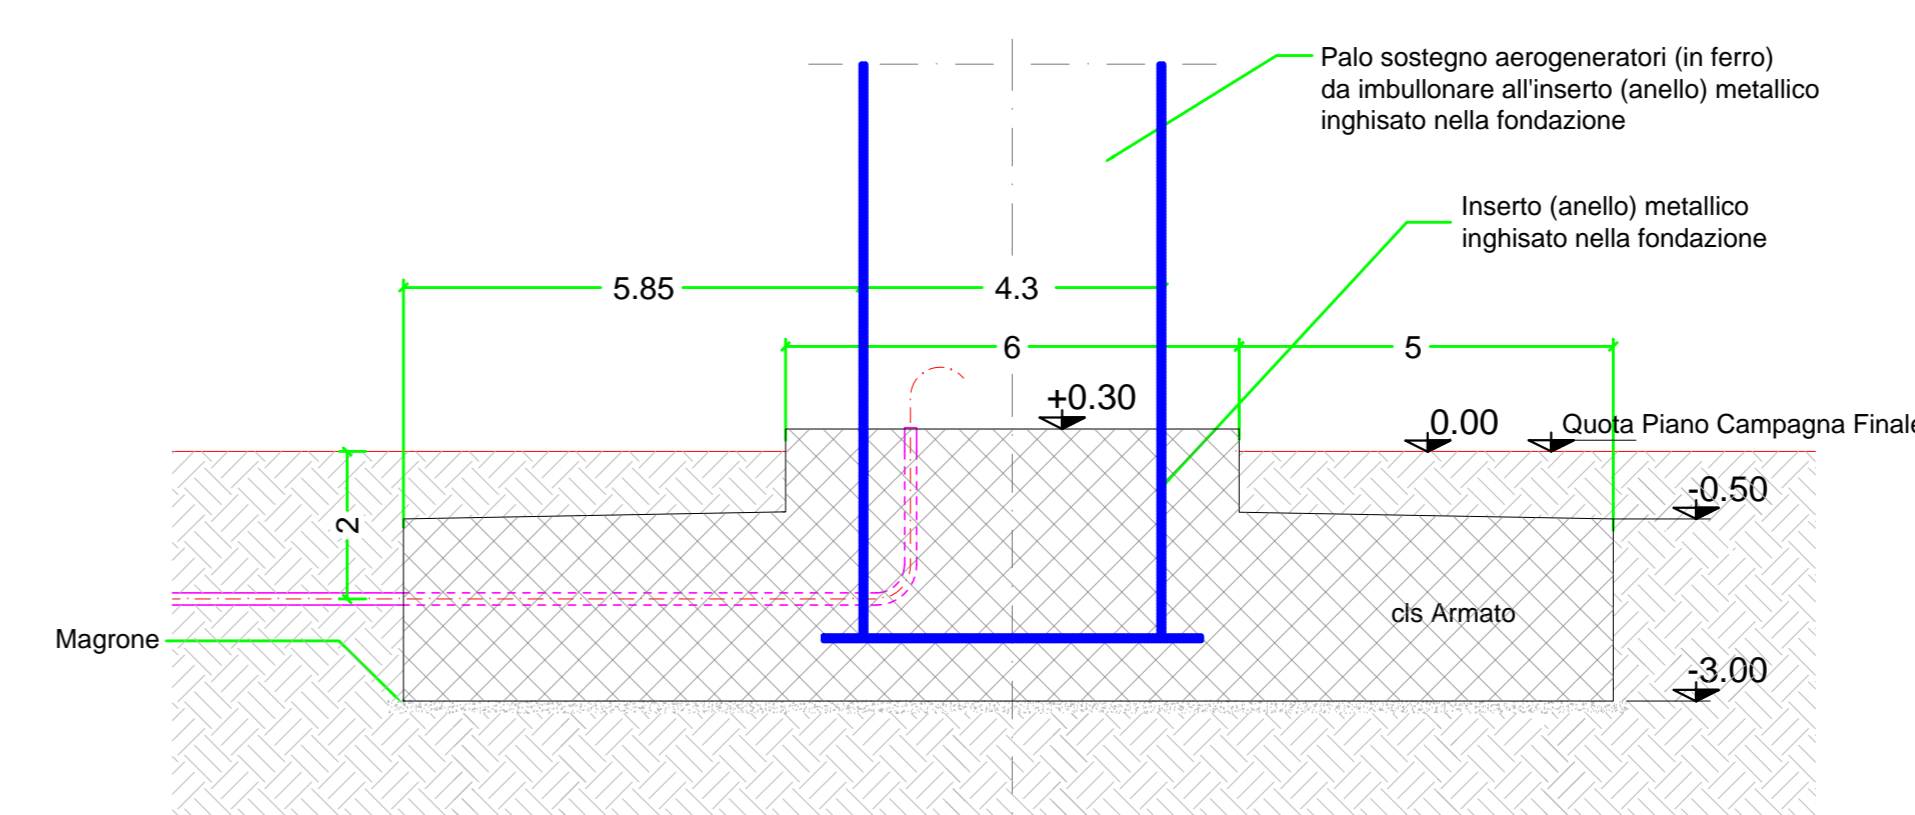

VARIAZIONI OPERE CIVILI - FONDAZIONI IN CALCESTRUZZO

DESCRIZIONE	U.M.	PROGETTO	VARIANTE	DELTA
NR FONDAZIONI	NR	17	8	-9
VOLUME SCAVO FONDAZIONI	mc	15283	10984	-4299
VOLUME RINTERRO FONDAZIONI	mc	5870	4120	-1750
VOLUME CALCESTRUZZO FONDAZIONI	mc	9981	6864	-3117

NOTE:
1. TUTTE LE DIMENSIONI SONO IN METRI

COMMITTENTE FW Tuma S.r.l. wood. FW Tuma S.r.l. Andrea Belloli Presidente		STUDIO DI PROGETTAZIONE Ing Daniele Cavallo Via C. del Croix, 55 - 72022 - Latiano (BR)	
4 15/10/18 VARIANTE CON AEROGENERATORI DA 4.2 MW DC		APPROVED FOR CONSTRUCTION	
3 05/02/13 PROGETTO DEFINITIVO APPROVATO IN AUTORIZZAZIONE UNICA JS RM GB		DNG. REV. DATE	
2 23/03/12 EMISSIONE FINALE PROGETTO DEFINITIVO PER A.U. JS RM GB		SUPPLIER	
1 02/05/11 EMISSIONE FINALE SD RM AP		ORDER N°	
0 25/05/09 PRIMA EMISSIONE SD RM AP		SUPPLIER	
REV. DATE DESCRIPTION BY CHD APP.		CONTRACT N° 0-BD-0695A	
OBJECT: FW TURNA SRL CENTRALE EOLICA PORTO TORRES (SS)		SUBPROJECT CODE:	
VARIANTE CON AEROGENERATORI DA 4.2 MW		SCALE 1:100	
TAVOLA 12 FONDAZIONI AEROGENERATORI		THE DNG. SUPERSEDES:	
THIS DRAWING IS THE PROPERTY OF FW-TURNA SRL AND IS LENT WITHOUT CONSIDERATION OTHER THAN THE AGREEMENTS AND TERMS THAT SHALL NOT BE REPRODUCED OR USED IN ANY MANNER WITHOUT THE WRITTEN PERMISSION OF FW-TURNA SRL. THE DRAWING IS COVERED BY PATENT.		FW DNG. N°	
CAD FILE NAME:		SHEET 05 4	