SEZIONE A - A'
SPONDA SINISTRA

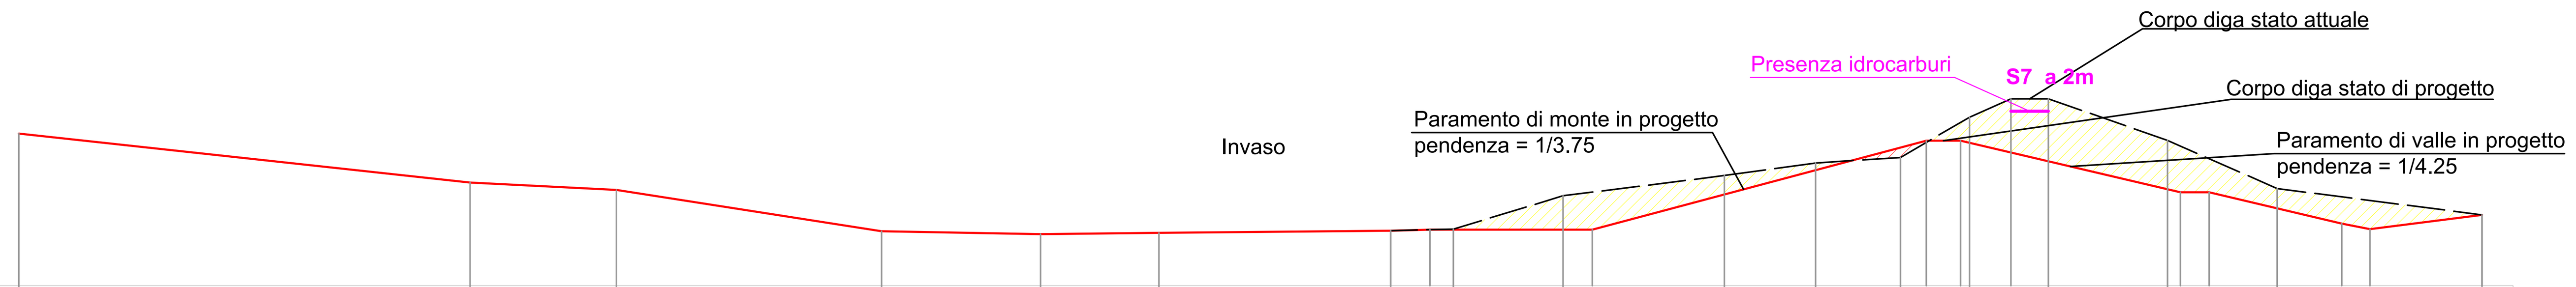

QT.RIF. 120.00 m s.l.m.

QUOTE TERRENO	144.45, 136.57, 135.40, 128.77, 128.28, 128.51, 128.85, 129.09, 134.45, 137.71, 139.73, 140.62, 147.09, 150.06, 150.06, 143.36, 135.61, 131.39
DIST. PARZIALI TERRENO	72.49, 23.48, 42.58, 25.53, 19.01, 37.21, 10.08, 17.60, 25.91, 14.64, 13.63, 11.10, 6.65, 6.00, 19.14, 17.61, 32.90
DIST. PROGRESSIVE TERRENO	0.00, 72.49, 95.97, 138.55, 164.08, 183.09, 220.30, 230.38, 247.98, 273.89, 288.53, 302.16, 313.26, 319.91, 325.91, 345.05, 362.66, 395.56
QUOTE PROGETTO	144.45, 128.85, 129.00, 129.00, 143.30, 143.30, 135.00, 135.00, 130.00, 129.10
DIST. PARZIALI PROGETTO	220.30, 6.30, 26.09, 53.63, 5.50, 35.28, 4.64, 21.28, 4.55
DIST. PROGRESSIVE PROGETTO	0.00, 220.30, 226.60, 252.69, 305.32, 311.82, 347.10, 351.74, 373.02, 377.57

SEZIONE B - B'
SEZIONE CENTRALE

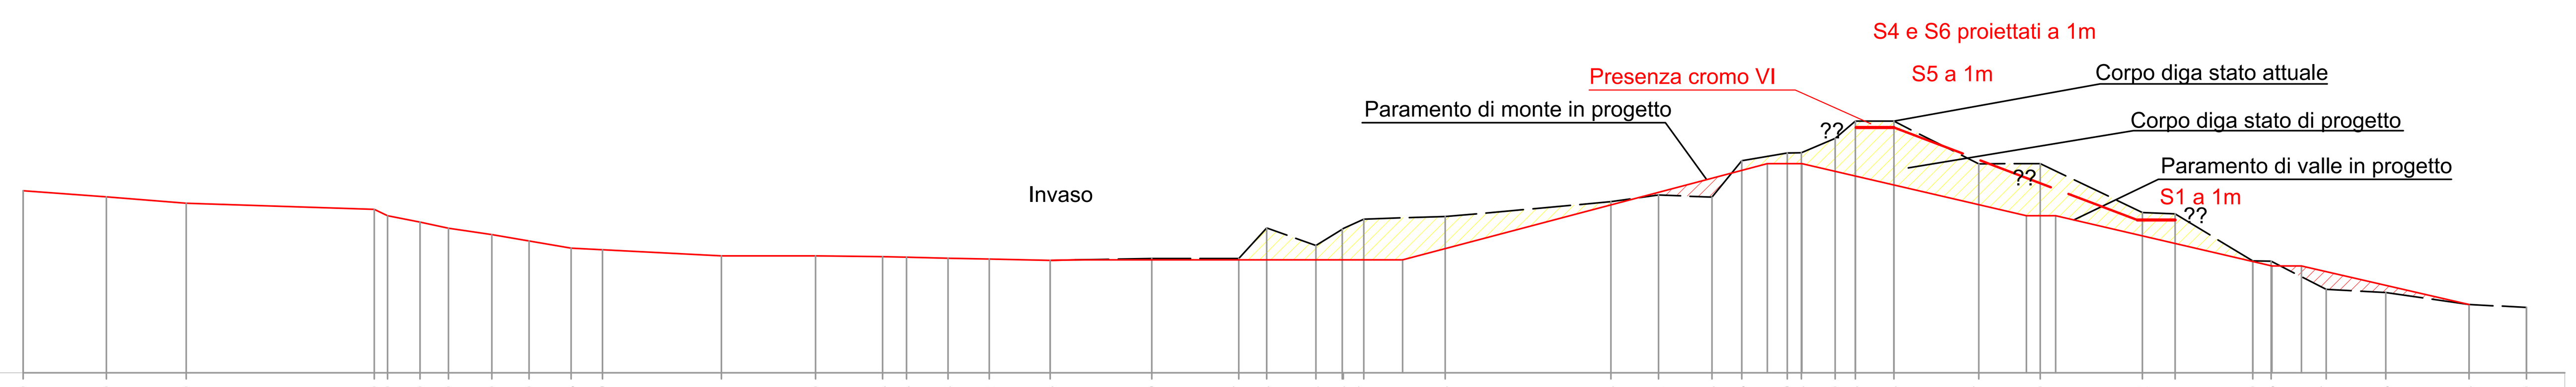

QT.RIF. 110.00 m s.l.m.

QUOTE TERRENO	139.00, 138.00, 137.00, 136.00, 135.00, 134.00, 133.00, 132.00, 131.00, 129.85, 129.59, 128.61, 128.60, 128.48, 128.38, 128.23, 128.12, 127.88, 128.19, 128.17, 133.06, 130.24, 132.83, 134.47, 134.86, 137.23, 138.32, 137.96, 143.75, 144.99, 145.03, 147.30, 150.06, 150.06, 143.27, 143.30, 135.52, 135.31, 127.80, 127.75, 123.27, 122.75, 120.86, 120.40
DIST. PARZIALI TERRENO	13.25, 12.69, 29.91, 2.11, 5.16, 4.56, 6.87, 5.94, 6.67, 5.00, 18.92, 15.00, 10.66, 3.82, 6.58, 6.56, 9.70, 16.17, 13.86, 4.44, 7.83, 4.20, 3.26, 12.97, 26.37, 7.55, 8.52, 4.76, 7.20, 2.28, 5.35, 3.23, 6.11, 13.51, 9.80, 16.22, 5.23, 12.34, 2.93, 8.75, 9.52, 13.21, 9.16
DIST. PROGRESSIVE TERRENO	13.25, 25.93, 55.85, 57.96, 63.12, 67.68, 74.55, 80.50, 87.17, 92.17, 111.09, 126.09, 136.75, 140.57, 147.15, 153.71, 163.41, 179.58, 193.44, 197.88, 205.71, 209.91, 213.33, 226.30, 252.67, 260.22, 268.74, 273.50, 280.70, 282.98, 288.33, 291.56, 297.67, 311.19, 320.99, 337.21, 342.44, 354.78, 357.71, 366.46, 375.98, 389.19, 398.35
QUOTE PROGETTO	139.00, 127.88, 128.00, 143.30, 143.30, 135.00, 135.00, 127.00, 127.00, 120.86
DIST. PARZIALI PROGETTO	163.41, 56.10, 58.02, 5.53, 35.69, 4.69, 34.40, 4.69, 27.17
DIST. PROGRESSIVE PROGETTO	163.41, 219.51, 277.54, 283.07, 318.75, 323.45, 357.85, 362.54, 389.19

SEZIONE C - C'
SPONDA DESTRA

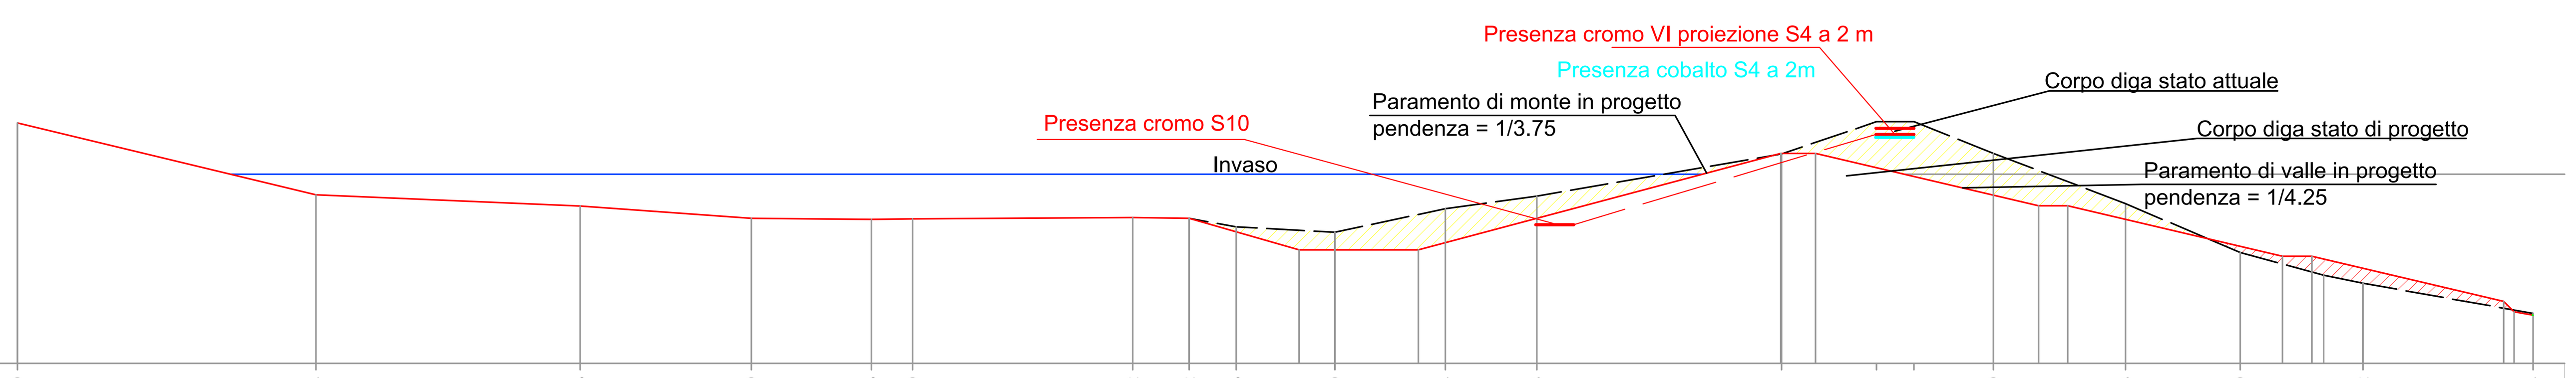

QT.RIF. 110.00 m s.l.m.

QUOTE TERRENO	148.10, 136.74, 134.95, 133.00, 132.85, 132.90, 133.12, 133.02, 131.65, 130.80, 134.54, 136.53, 143.21, 148.31, 148.31, 143.30, 135.33, 127.60, 122.72, 117.94
DIST. PARZIALI TERRENO	47.23, 41.84, 27.09, 19.00, 6.51, 34.86, 8.90, 7.46, 15.63, 17.48, 14.45, 38.76, 15.03, 5.90, 12.60, 20.91, 18.13, 19.45, 26.91
DIST. PROGRESSIVE TERRENO	0.00, 47.23, 89.07, 116.17, 135.17, 141.68, 176.54, 185.44, 192.90, 208.52, 226.00, 240.45, 279.21, 294.24, 300.14, 312.74, 333.65, 351.78, 371.23, 398.14
QUOTE PROGETTO	148.10, 133.02, 128.00, 128.00, 133.30, 133.30, 135.00, 135.00, 127.00, 127.00, 119.86, 118.20, 117.94
DIST. PARZIALI PROGETTO	185.44, 17.40, 18.89, 57.38, 5.50, 35.28, 4.64, 34.00, 4.64, 30.35, 1.66, 2.98
DIST. PROGRESSIVE PROGETTO	0.00, 185.44, 202.83, 221.72, 279.09, 284.59, 319.87, 324.51, 358.51, 363.15, 393.50, 395.16, 398.14

REGIONE TOSCANA
GIUNTA REGIONALE

COMUNE DI PISTOIA
Provincia di Pistoia

Provincia di Pistoia

Autorità Idrica Toscana

Publiacqua

Comune di Pistoia

Ministero delle Infrastrutture e dei Trasporti

Autorità di Bacino del Fiume Arno

PROGETTO DEFINITIVO

INTERVENTI PER L'INCREMENTO DELLA SICUREZZA DELLA DIGA DI GIUDEA A GELLO

Tavola	Titolo:	
ALL. M5	SEZIONI CON VALORI IN COLONNA B TABELLA 1	SCALA
		DATA MAGGIO 2018

INGEGNERIE TOSCANE — Sede Firenze Via De Sanctis,49/51 - 50136 - Cod.Fisc. e P.I.V.A. 06111950488
Organizzazione con Sistema di Gestione Integrato Certificato in conformità alle normative ISO9001 - ISO14001 - OHSAS18001 - SA8000

PROGETTISTI: Dott. Ing. Giovanni Simonelli GEOLOGIA: Geo. Filippo Landini	COLLABORATORI: Verifiche di stabilità Ing. David Settesoldi Indagini Idrauliche Ing. Leonardo Duranti Indagini Geologiche Geol. Carlo Ferri
ESPROPRI: Geom. Andrea Patriarchi Geom. Matteo Masi	COMMESSA IT: INGT-TPLPD-PBAAC252
COORDINATORE SICUREZZA IN FASE DI PROGETTAZIONE: Dott. Ing. Benedetta Centoni	RESPONSABILE COMMITTENTE: Ing. Cristiano Agostini
DIRETTORE TECNICO INGEGNERIE TOSCANE: Ing. Mario Chiarugi	RESPONSABILE DEL PROCEDIMENTO: Ing. Leonardo Rossi

REV.	Data	DESCRIZIONE/MOTIVO DELLA REVISIONE	REDATTO	CONTROLLATO / APPROVATO
01	MAGGIO 2018	PROGETTO DEFINITIVO	FERRI	LANDINI/CHIARUGI

Vietata la riproduzione e la diffusione.