REGIONE SICILIANA

COMUNE DI TRAPPETO
(PALERMO)

Completamento delle opere marittime esistenti per la messa in sicurezza del porto al sensi della L.R. n. 21/98 art. 5, riguardanti il prolungamento della diga foranea, la realizzazione della diga di sottoflutto e delle relative opere di attracco.

Progetto modificato ed adeguato alle prescrizioni della Soprintendenza per i Beni Culturali ed Ambientali di Palermo e al parere dell' ufficio del Genio Civile di Palermo

Progetto aggiornato in data 14.07.2011 in riscontro alla nota prot. n. 46116 del 08.07.2011 del Servizio 2 - Affari Urbanistici (Prov. di PA - AG - TP). Dipartimento Urbanistica Assessorato Territorio ed Ambiente

All. 6.2.1 - PLANIMETRIA DI RAFFRONTO STATO ATTUALE - OPERE IN PROGETTO
SCALA 1:1.000

COMUNE DI TRAPPETO
PARERE FAVOREVOLE DEL CONSIGLIO COMUNALE ESPRESSO AI SENSI DELL'ART. 4 DELLA L.R.N. 15/1991 CON DELIBERA N. 27 DEL 29.07.2011
DICHIARATA IMMEDIATAMENTE ESECUTIVA
Il Responsabile dell'ufficio tecnico
Arch. Michele Cusumano

Palermo: 14.07.2011

Il Sindaco:
IL SINDACO
Avv. Sebastiano Venuto

Redatto da:
Ing. F. Fiorentino
Ing. O. F. Liotta

Carta tecnica agg. 2008 scala 1: 2000 tratta da S.I.T.R. Sicilia

Salpamento

Progetto
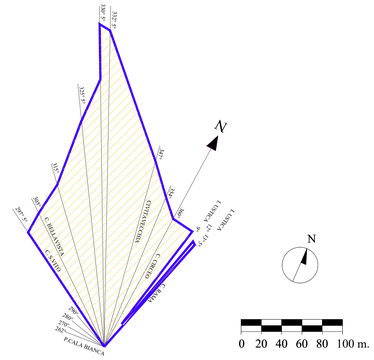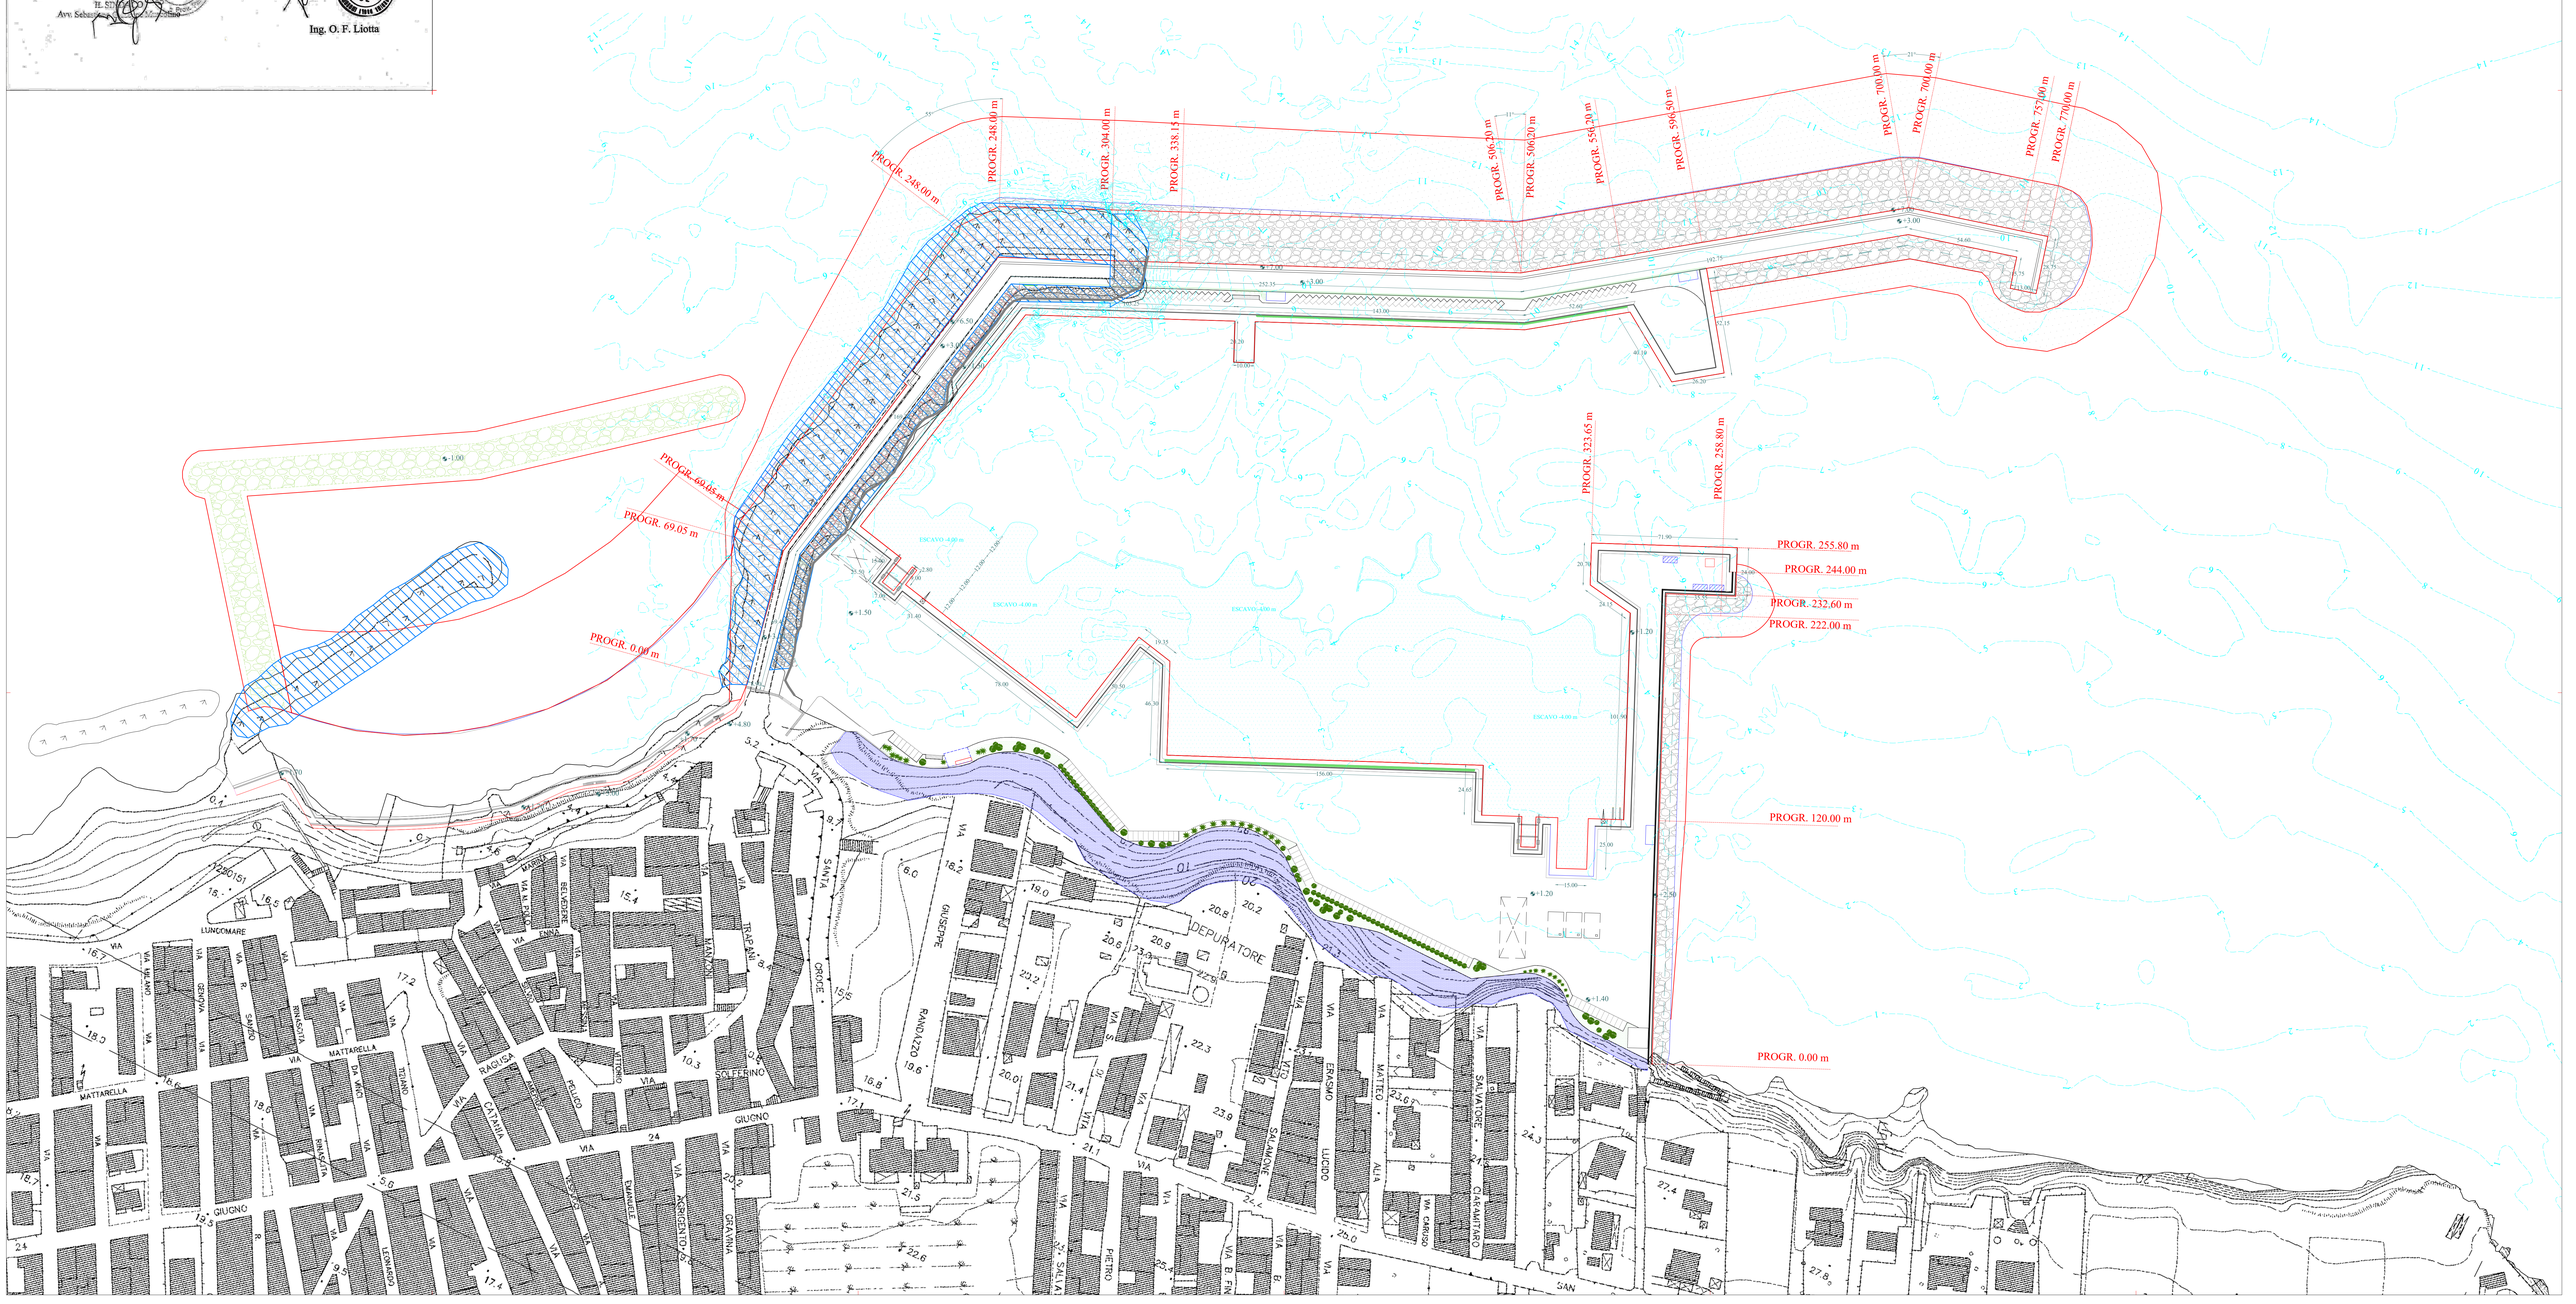
Interventi presidio falesia