
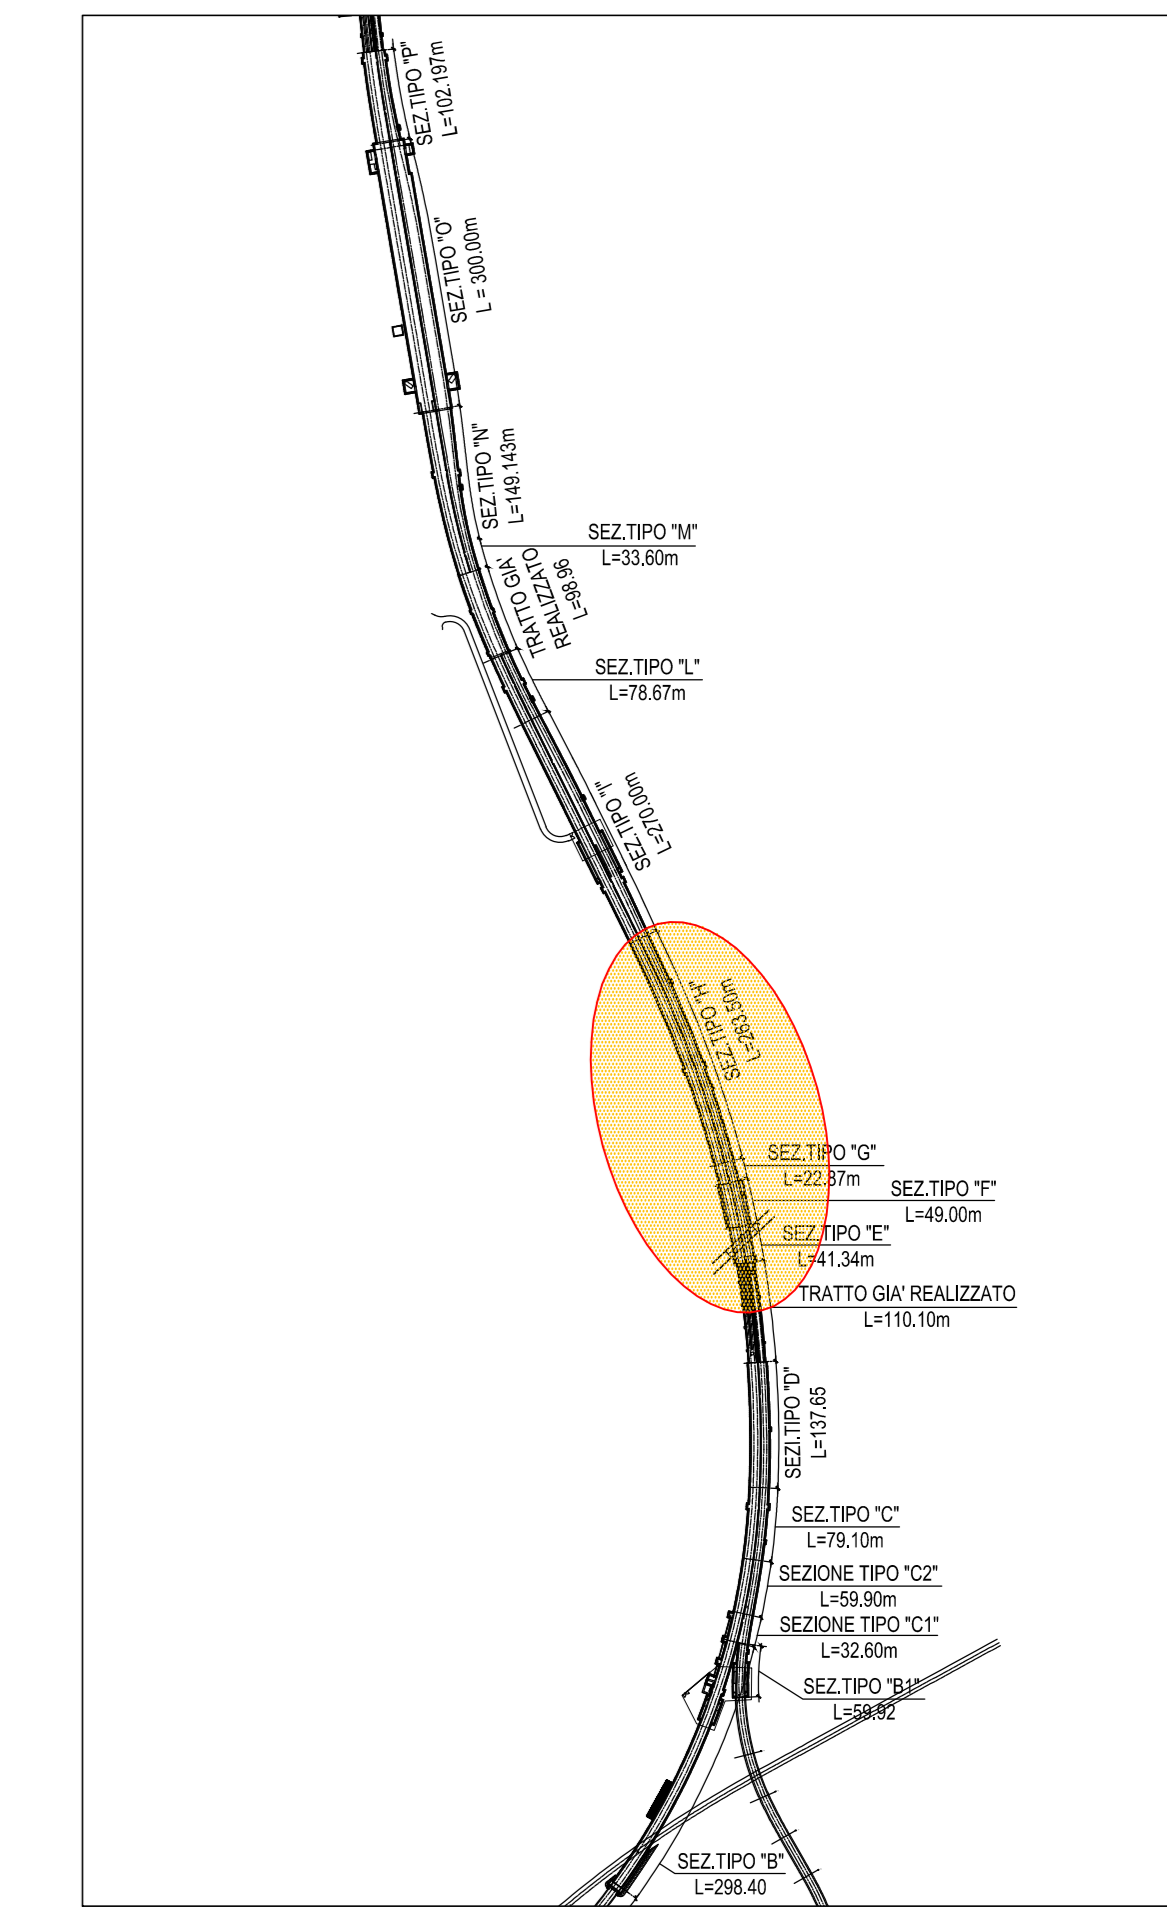


PIANTA SISTEMAZIONE FINALE

Scala 1:200

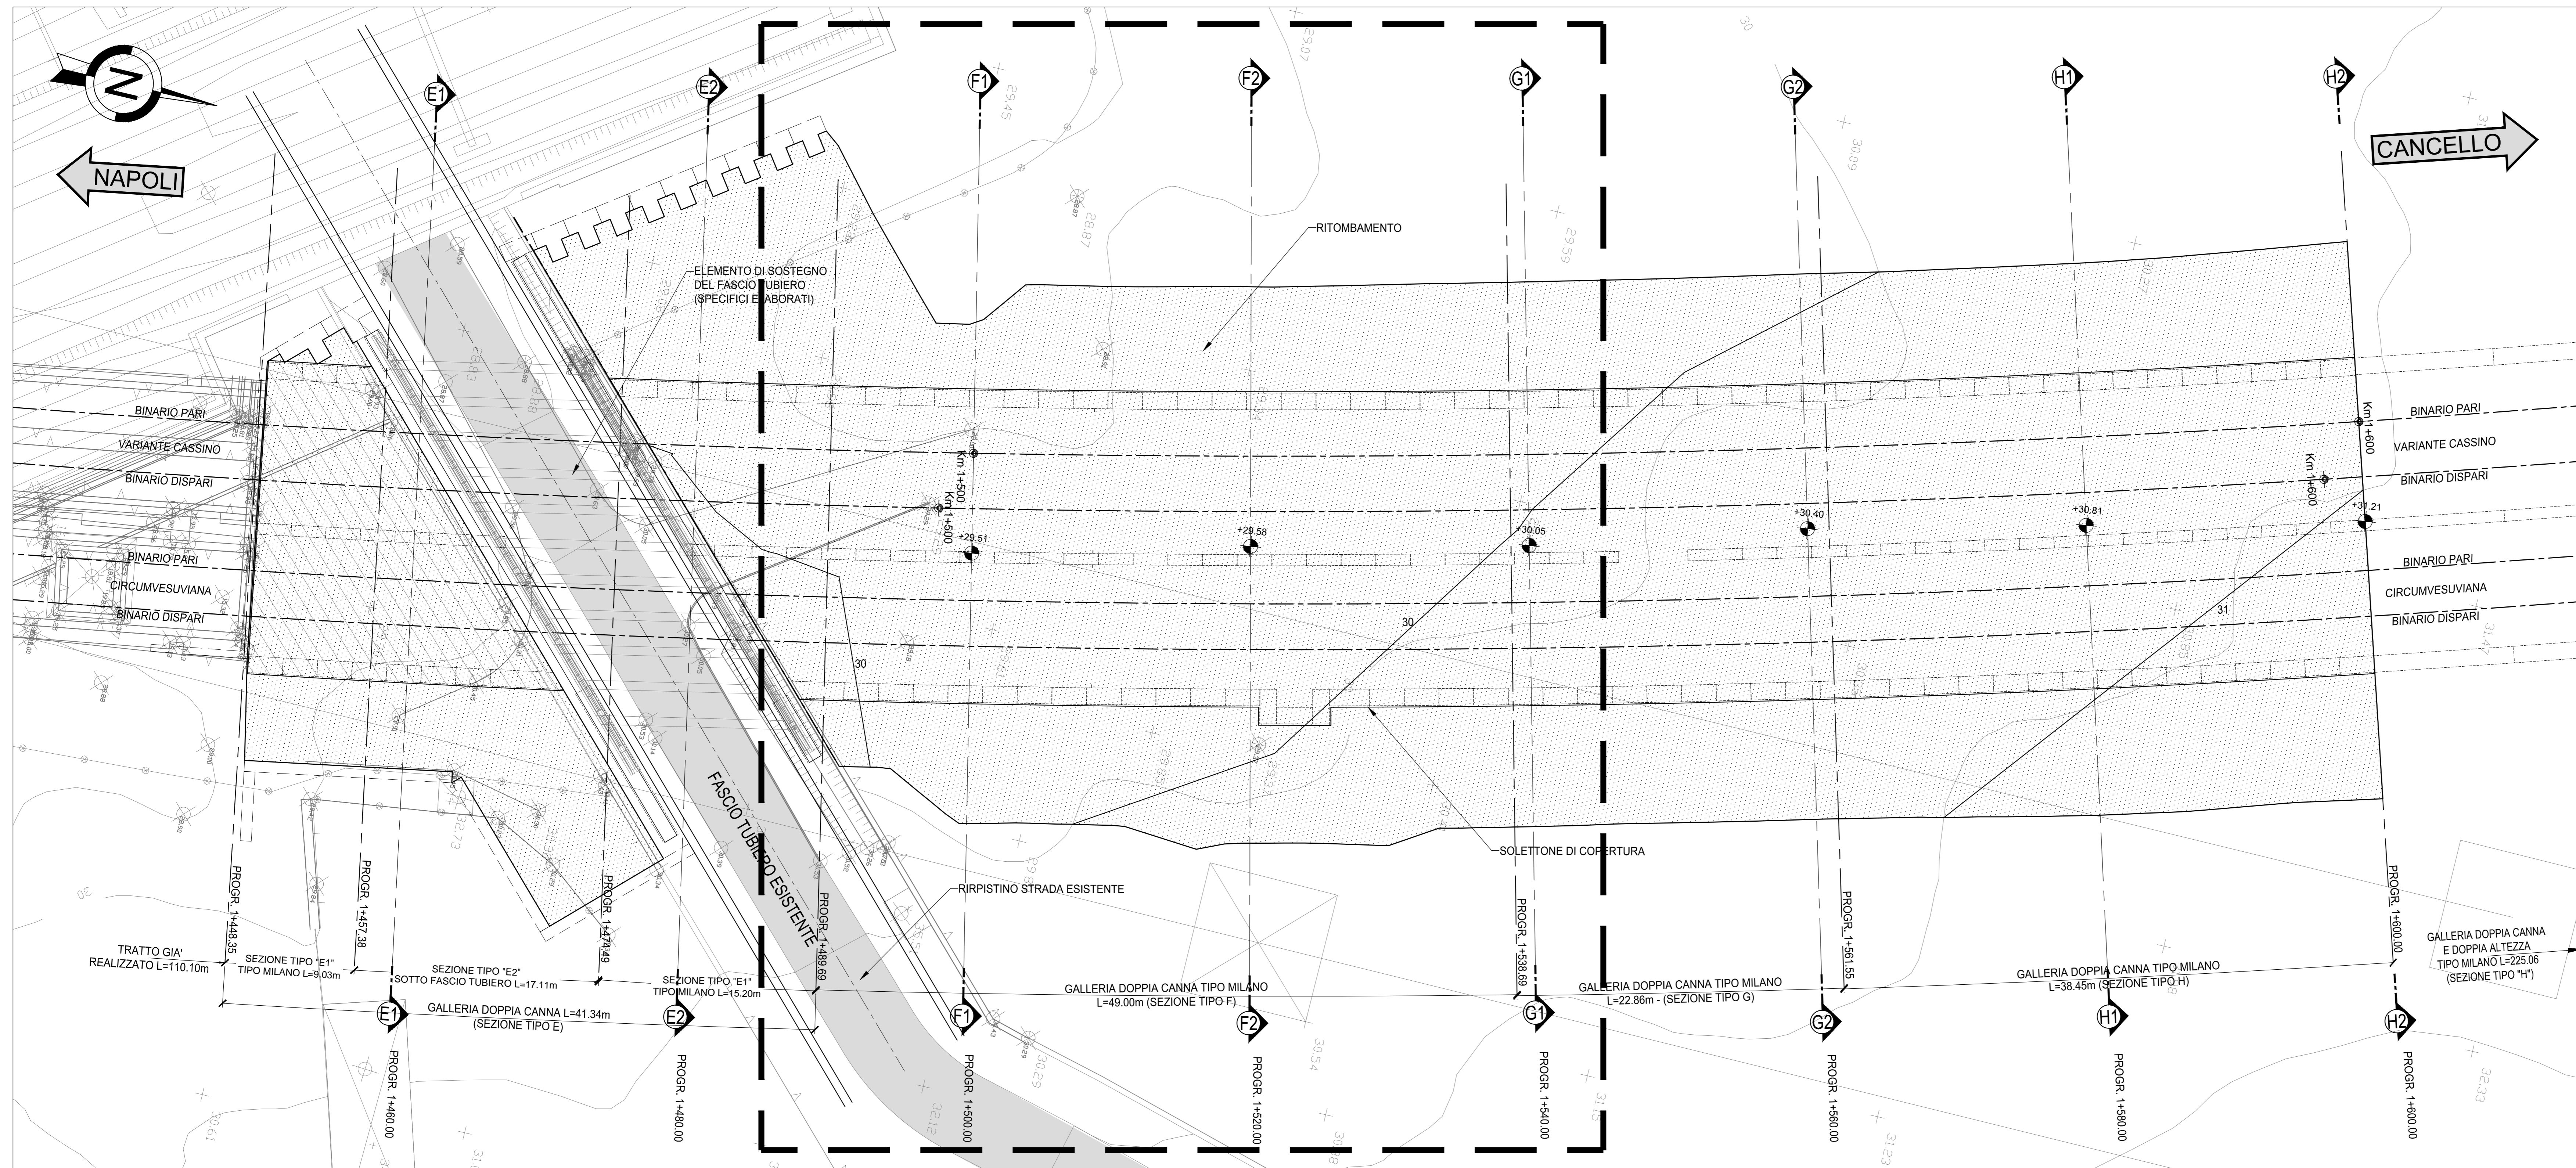

NOTA

RINTRERRI
IL RINTRERRO E LA SISTEMAZIONE DELLE AREE SUPERFICIALI AVVERRA' CON MATERIALE IDONEO PROVENIENTE DAGLI SCAMI E DOVRA' ESSERE EFFETTUATO A STRATI ADEGUATAMENTE COMPATTATI, REGOLARIZZANDO LE PENDENZE SECONDO LE INDICAZIONI DEL PROGETTO:
IL RINTRERRO DOVRA' ESSERE ESEGUITO PER STRATI DI SPESSORE NON SUPERIORE A 50cm ED ALTERNATIVAMENTE SUI DUE LATI DEL MUNIFATTO.
PER QUANTO NON SPECIFICATO SI RIMANDA AL CAPITOLATO GENERALE TECNICO DI APPALTO.

TABELLA MATERIALI

CLS PER GETTO SOLETTONE SOMMERSO
Classe di consistenza: SF3
Classi di esposizione ambientale: XC3
Classe di resistenza a compressione minima: C(30/37)
D max aggregato < 20 mm

Viscosità del calcestruzzo:
- Tempo di spandimento al diametro 500mm: maggiore di 3 sec.
- Tempo di deflusso al V-Funnel (in conformità alla En 12359-9) maggiore di 9 sec.
- Rapporto a/c < 0,55
- Quantitativo minimo di finissimi < 550 Kg/m³
- Cemento classe 32.5 R o N, tipo III/A (altiforno) o IV (pozzolanico)
- Dosaggio minimo cemento: 380 Kg/m³


Additivi:
- Additivo superfluidificante a base acrilica conforme ai prospetti 3.1 e 3.2 della norma UNI-EN 934-2 (tipo Mapefluid SX), dosato in quantità non minore dell'1% per q le di cemento
- Additivo viscosizzante ad alta efficacia per la produzione di calcestruzzi autocompattanti senza filler (tipo Viscostar 3 K) dosato in ragione di 0,5 l/m³
- Additivo coesivizzante antilavamento idoneo per getti subacquei (tipo Mapeplast UV) dosato allo 0,8% sul peso del cemento

NOTA

PER LA TABELLA MATERIALI SI RIMANDA ALL'ELABORATO "IF1M.0.0.E.ZZ.TT.GA.00.0.0.001-A"

SEZIONE F1 - Pk. 1+500.00


Scala 1:200

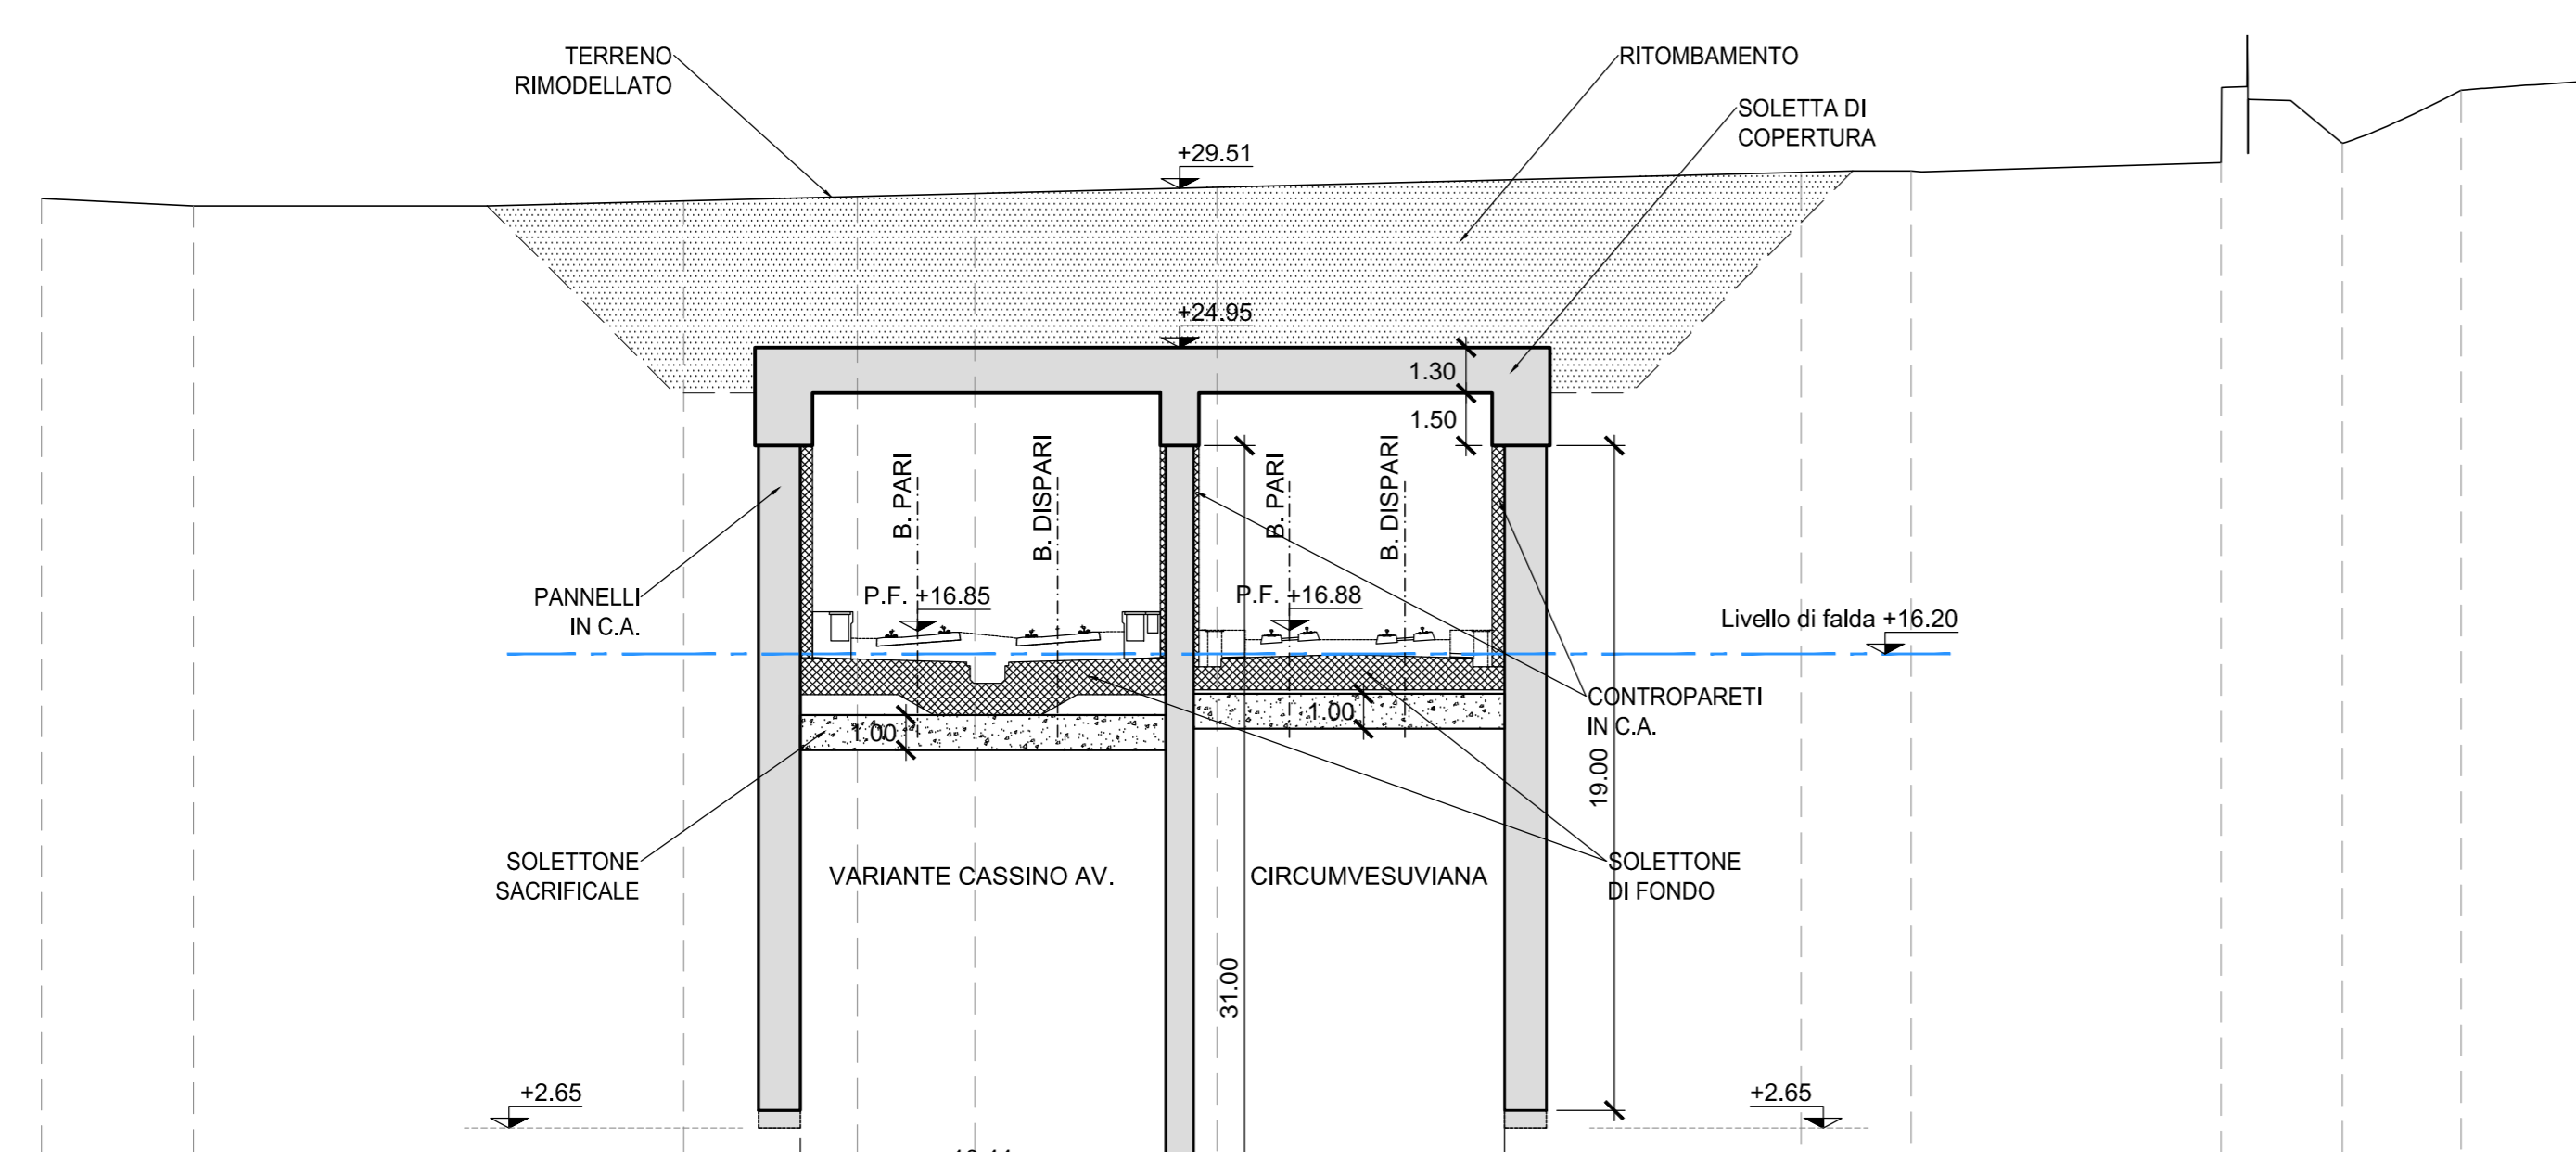

QUOTE TERRENO	Q.RIF. -10.00	29.21	29.00	26.14	29.27	0.00	29.35	29.53	29.96	30.00	30.24	30.79	32.30	32.54
DISTANZA DA B. PARI AV.		-25.04	-20.70	-6.88	-1.72	0.00	1.63	8.56	25.26	28.40	30.00	40.79	44.12	47.43

SEZIONE F2 - Pk. 1+520.00

Scala 1:200

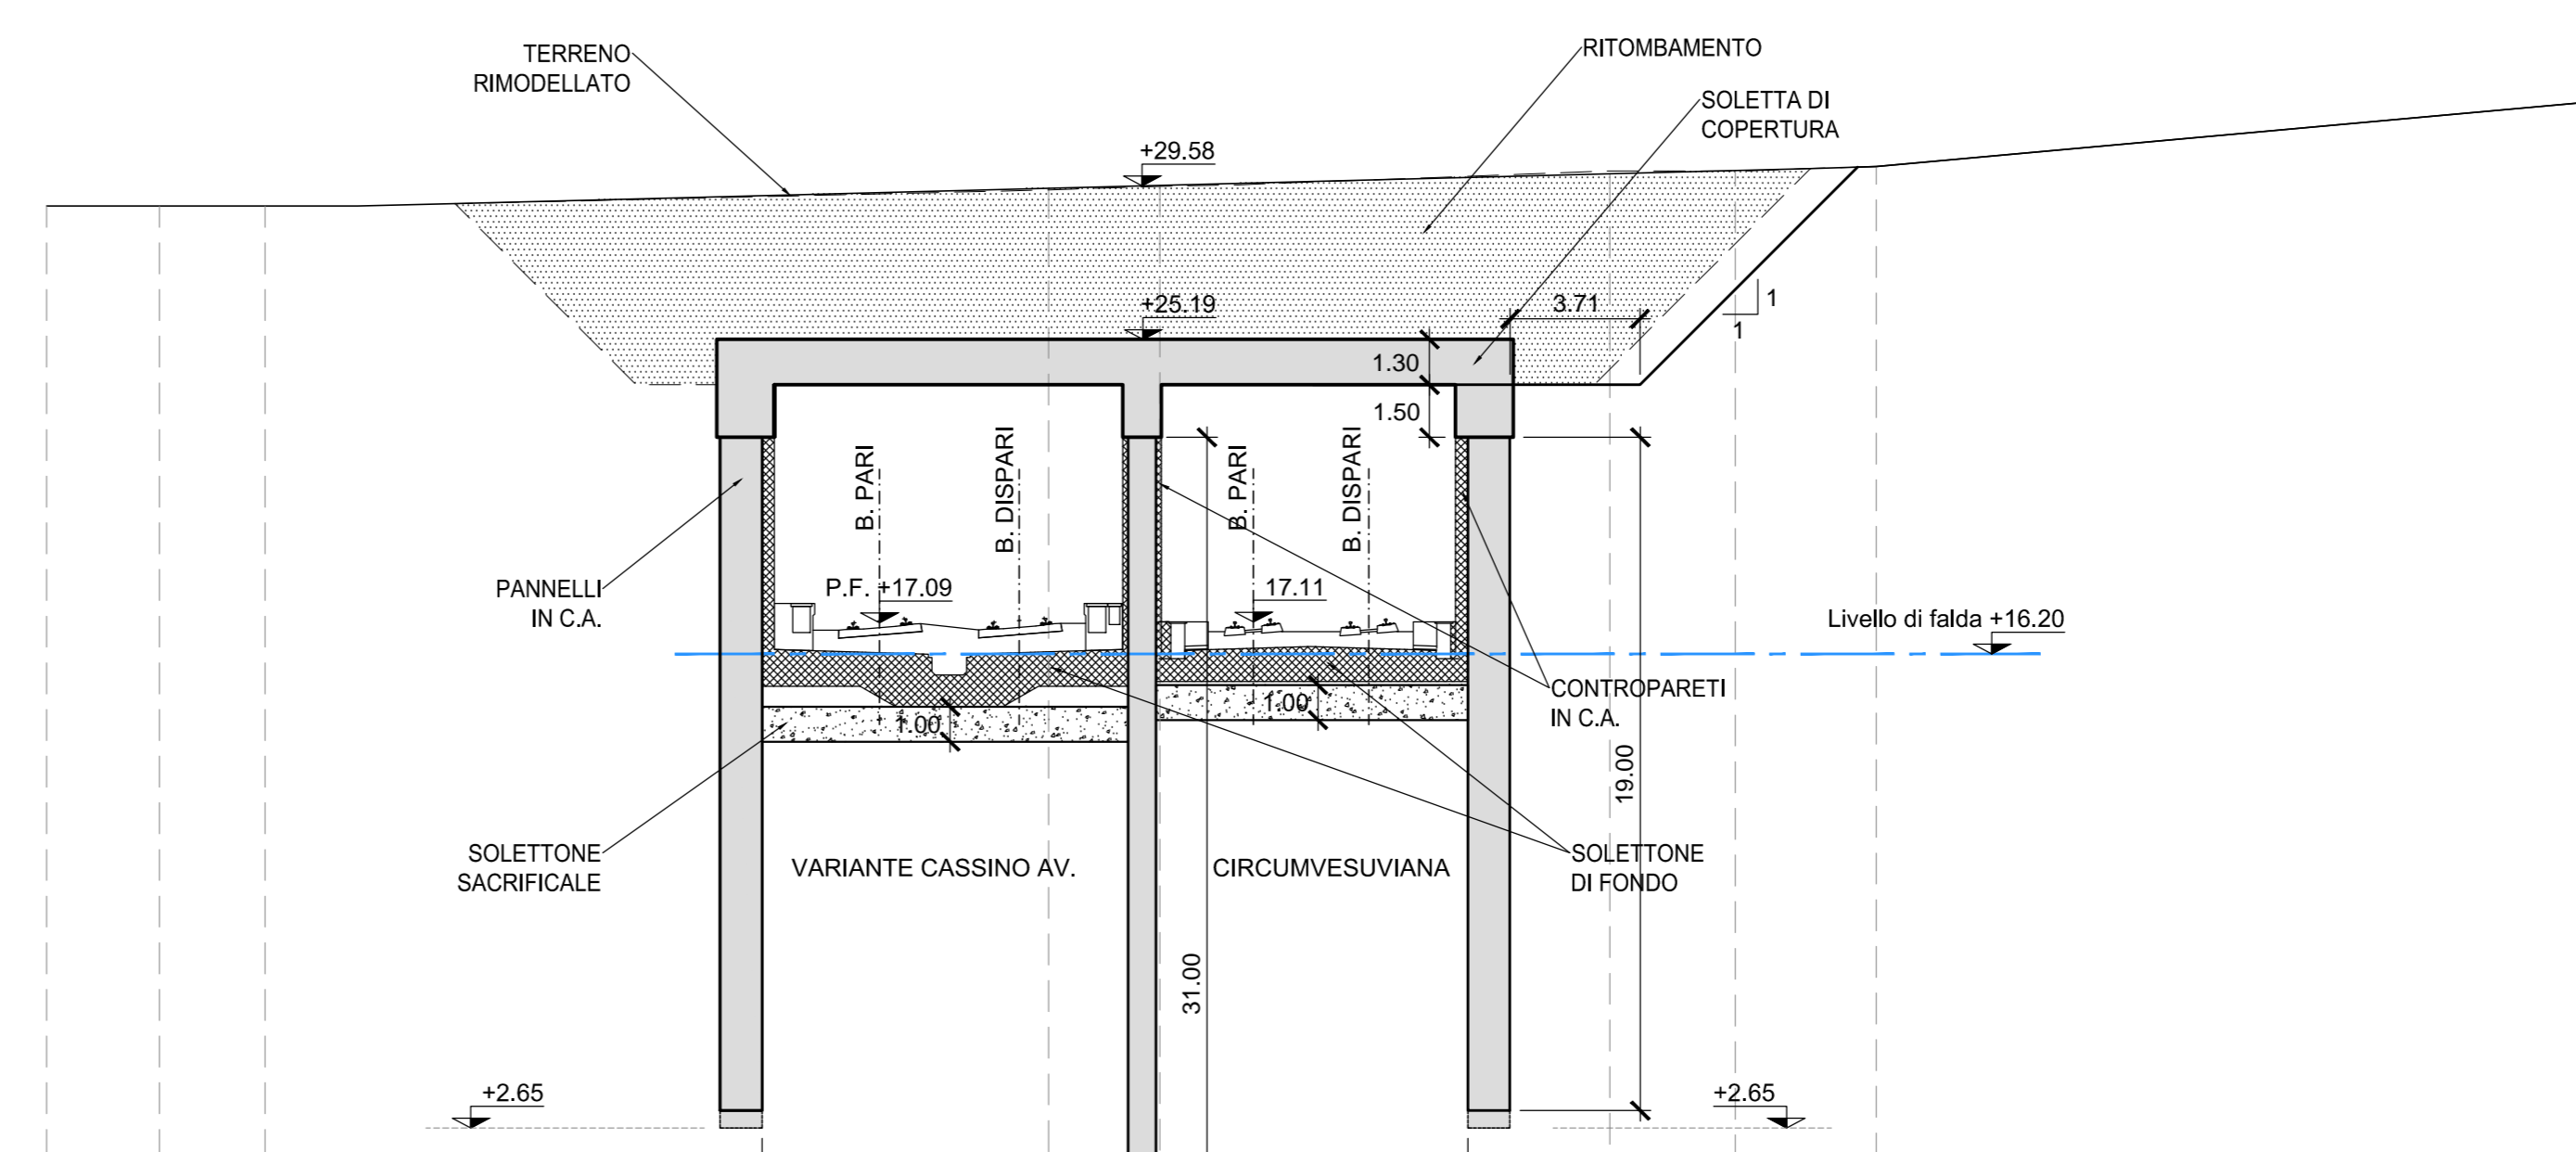

QUOTE TERRENO	Q.RIF. -10.00	29.00	29.00	29.00	29.51	29.59	29.92	30.02	30.13	31.05
DISTANZA DA B. PARI AV.		-29.80	-20.57	-17.59	0.00	4.83	8.02	20.88	24.47	28.50

COMMITTENTE:



DIREZIONE LAVORI:



APPALTATORE:



PROGETTAZIONE:



PROGETTO ESECUTIVO

LINEA FERROVIARIA NAPOLI - BARI, TRATTA NAPOLI-CANCELLO, IN VARIANTE TRA LE PK 0+000 E PK 15+585, INCLUSE LE OPERE ACCESSORIE, NELL'AMBITO DEGLI INTERVENTI DI CUI AL D.L. 133/2014, CONVERTITO IN LEGGE 164 / 2014

DISEGNO

GA - GALLERIE
GA01 - GALLERIA CASALNUOVO Da km 0+550.00 a km 2+860.21
SEZIONE TIPO F da km 1+489.69 a km 1+538.69

Sistemazione finale - Planimetria e sezioni

APPALTATORE	PROGETTAZIONE
DIRETTORE TECNICO Ing. M. PANISI	DIRETTORE DELLA PROGETTAZIONE Ing. A. CHECCHI

COMMESSA	LOTTO	FASE	ENTE	TIPO DOC.	OPERA/DISCIPLINA	PROGR.	REV.	SCALA:
IF1M	00	E	ZZ	A9	GA01	F0	002	C

Rev.	Descrizione	Redatto	Data	Verificato	Data	Approvato	Data	Autorizzato	Data
A	EMMISSIONE	ANTIGA	10/09/18	GLIBERTI	10/09/18	D'ANGELO	10/09/18	ANTIGA	
B	EMMISSIONE PER REV	ANTIGA	10/09/18	GLIBERTI	10/09/18	D'ANGELO	10/09/18		
C	EMMISSIONE PER REV	ANTIGA	10/10/18	GLIBERTI	10/10/18	D'ANGELO	10/10/18		