



S1 - SEZIONE TIPO GALLERIA SANTA CHIARA  
DA PROGR. 3+014.48 A PROGR. 3+505.87  
LINEA VARIANTE CASSINO  
SCALA 1:50

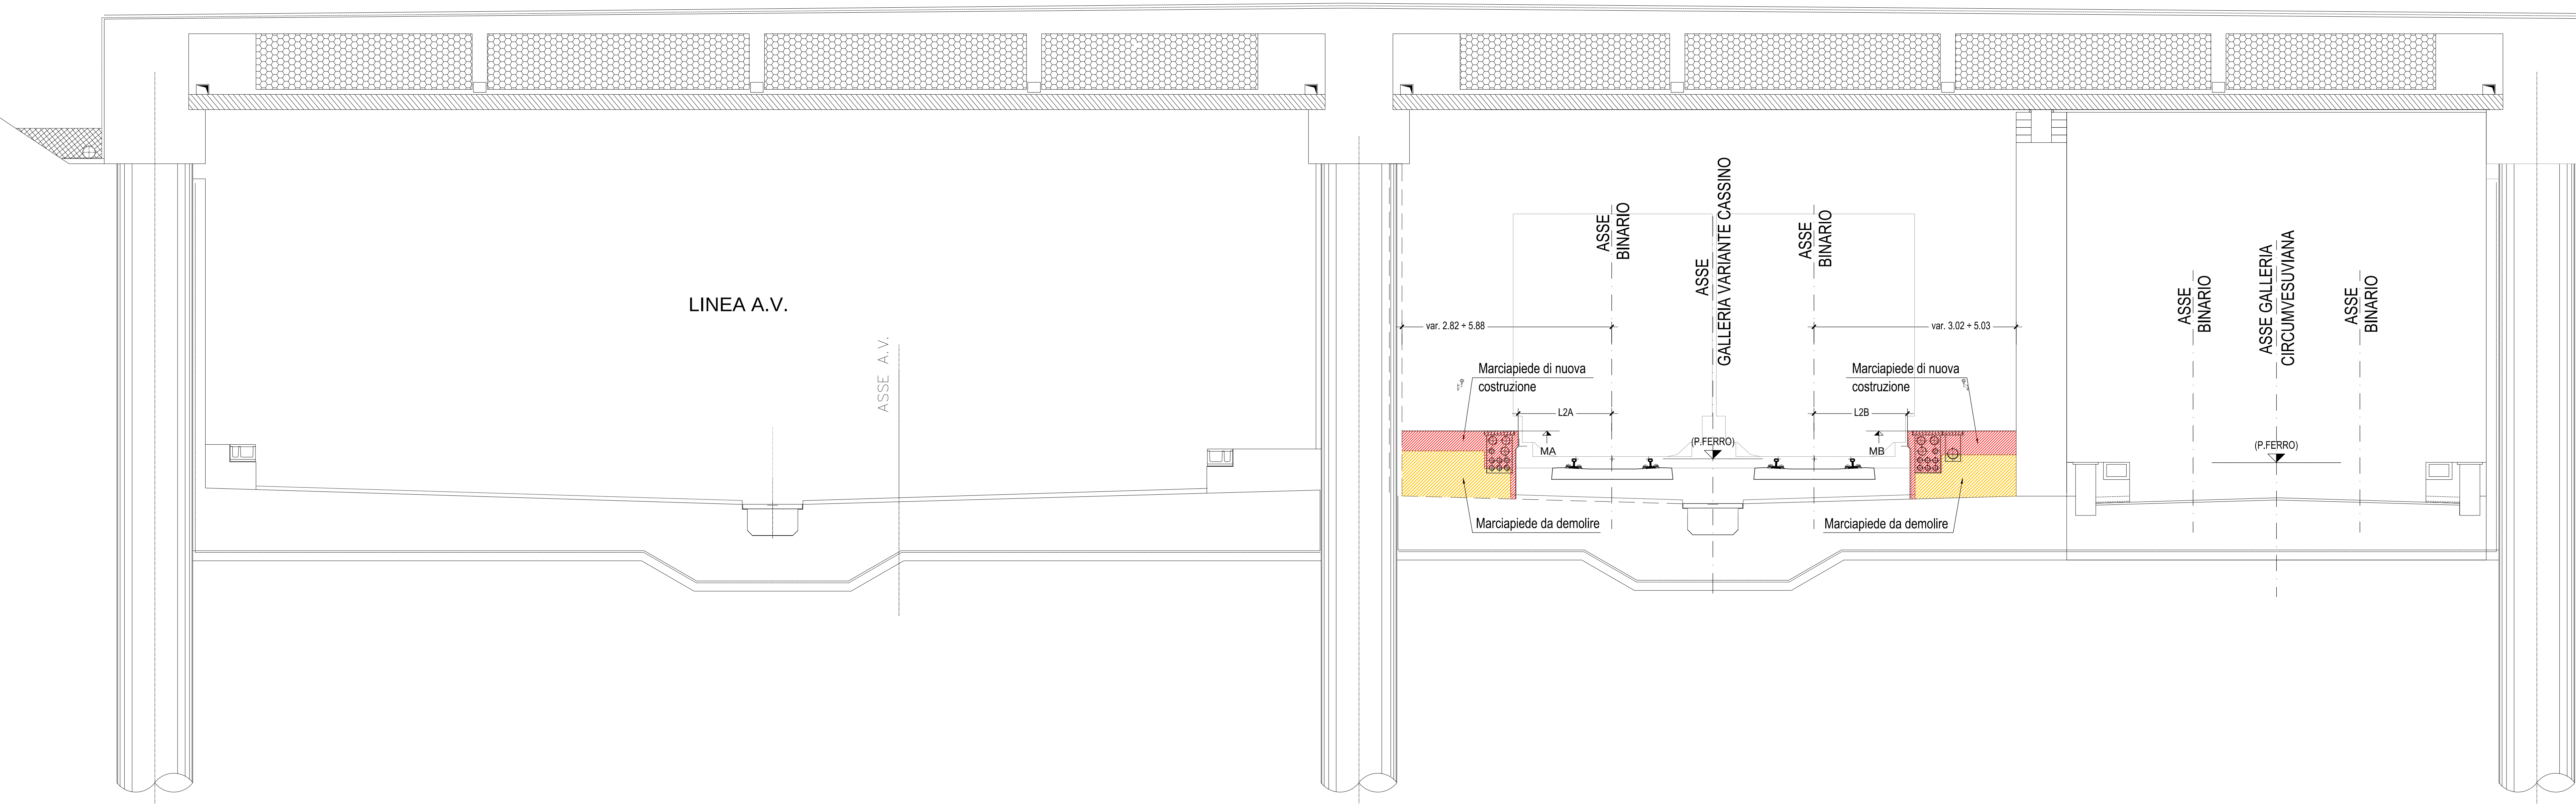

S2 - SEZIONE TIPO GALLERIA CASALNUOVO  
DA PROGR. 2+860.21 A PROGR. 3+014.48  
LINEA VARIANTE CASSINO  
SCALA 1:50

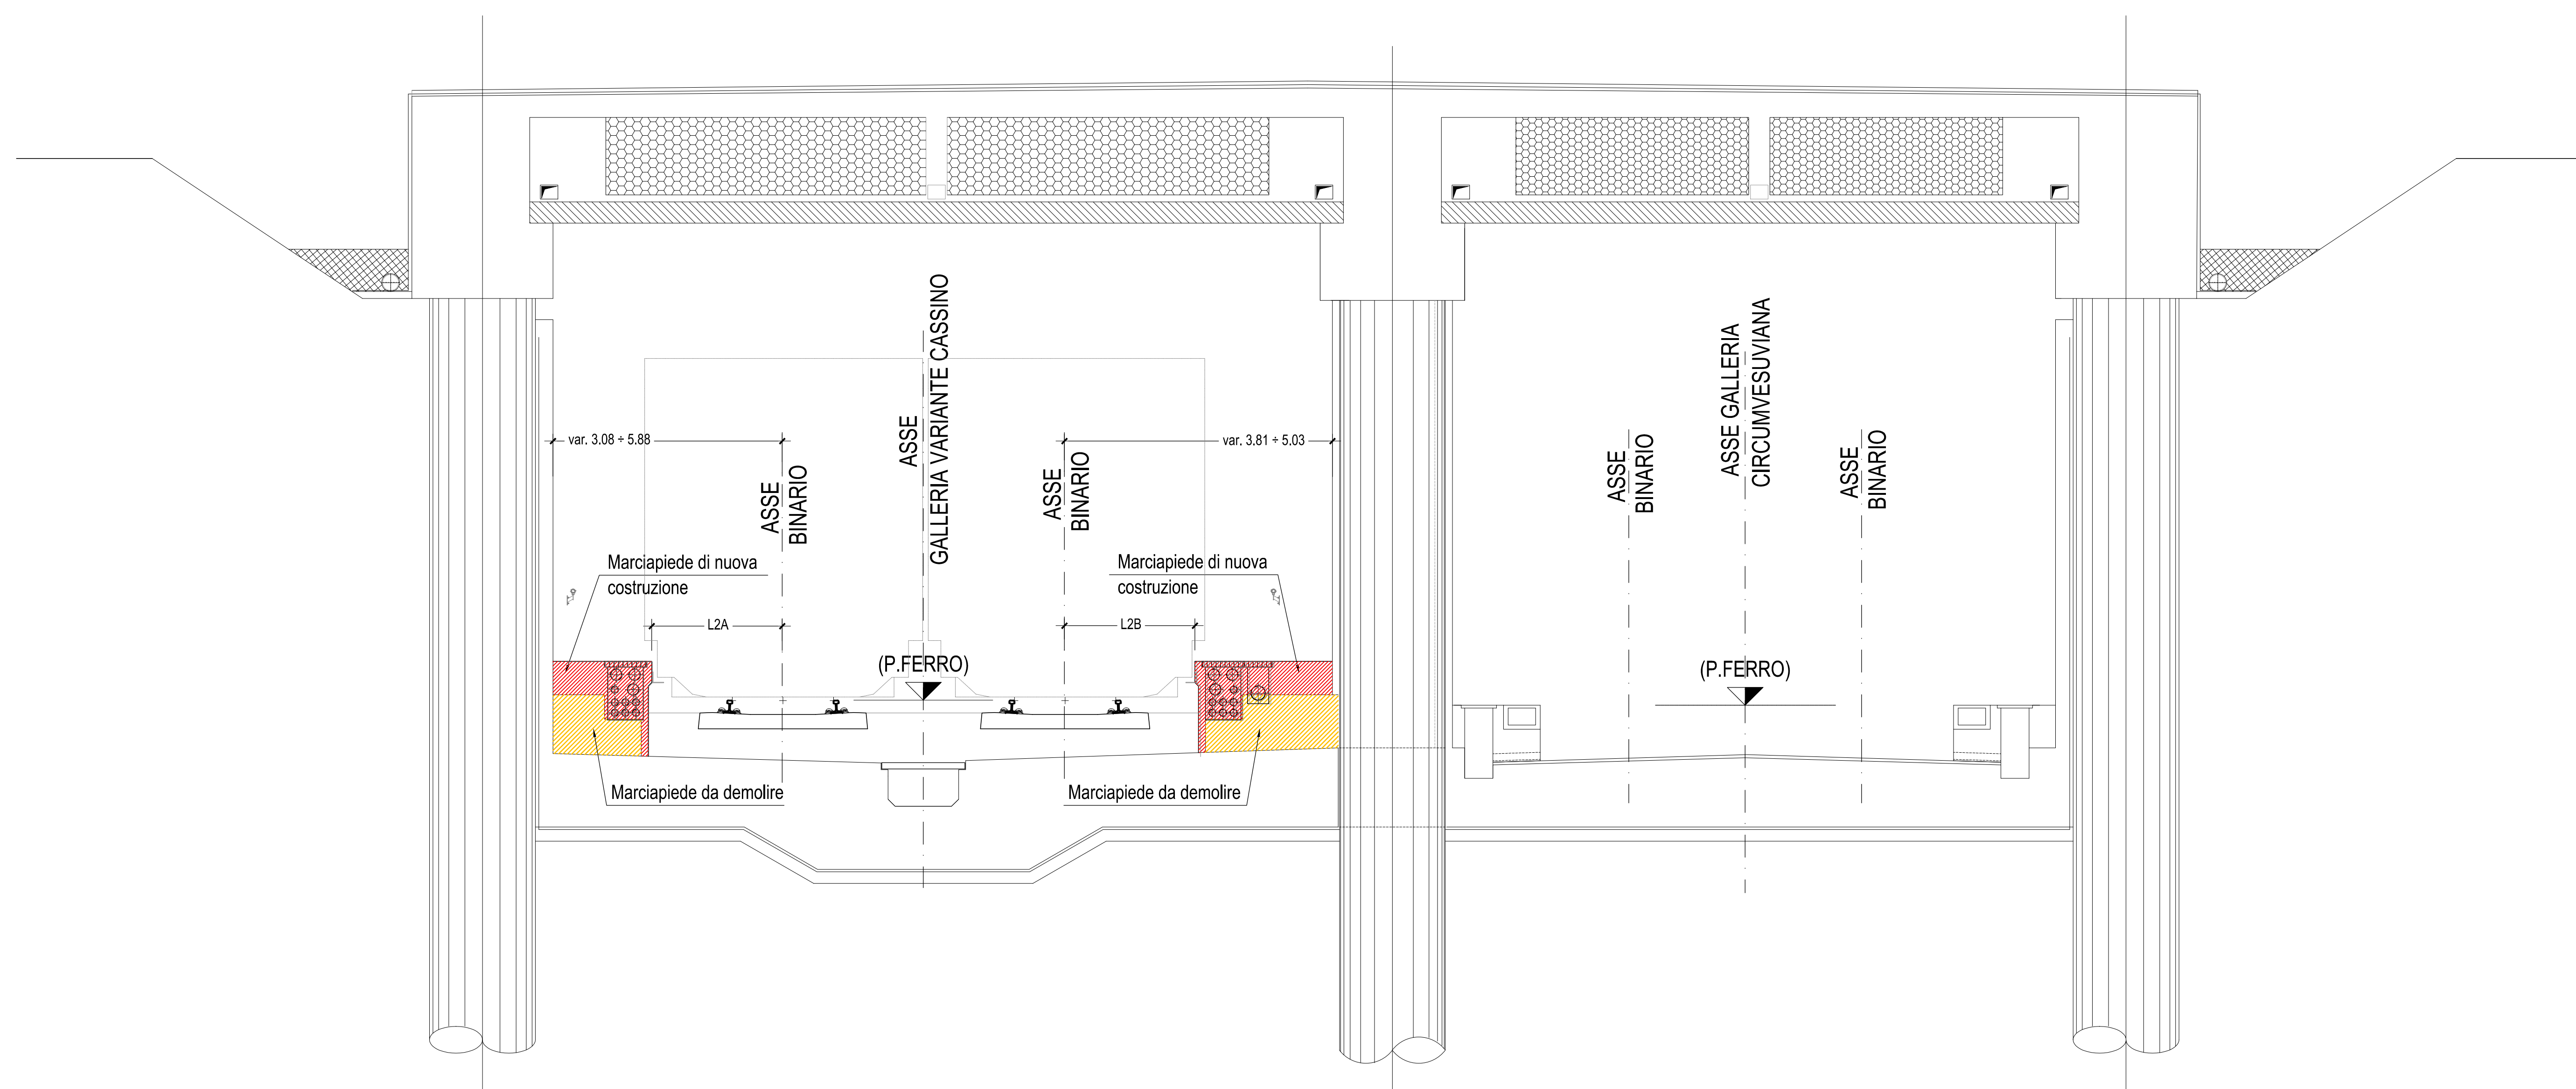

| S1       |        |      |        |      |
|----------|--------|------|--------|------|
| PK       | MA     | L2A  | MB     | L2B  |
| 3+000.00 | 28.492 | 1.83 | 28.364 | 1.87 |
| 3+025.00 | 28.557 | 1.83 | 28.429 | 1.87 |
| 3+050.00 | 28.622 | 1.83 | 28.494 | 1.87 |
| 3+075.00 | 28.622 | 1.83 | 28.494 | 1.87 |
| 3+100.00 | 28.750 | 1.83 | 28.621 | 1.87 |
| 3+125.00 | 28.780 | 1.83 | 28.652 | 1.87 |
| 3+150.00 | 28.767 | 1.83 | 28.651 | 1.87 |
| 3+175.00 | 28.735 | 1.83 | 28.655 | 1.86 |
| 3+200.00 | 28.703 | 1.84 | 28.658 | 1.86 |
| 3+225.00 | 28.671 | 1.84 | 28.661 | 1.86 |
| 3+250.00 | 28.657 | 1.85 | 28.667 | 1.85 |
| 3+275.00 | 28.649 | 1.85 | 28.657 | 1.85 |
| 3+300.00 | 28.642 | 1.85 | 28.642 | 1.85 |
| 3+325.00 | 28.634 | 1.85 | 28.634 | 1.85 |
| 3+350.00 | 28.627 | 1.85 | 28.627 | 1.85 |
| 3+375.00 | 28.620 | 1.85 | 28.620 | 1.85 |
| 3+400.00 | 28.612 | 1.85 | 28.612 | 1.85 |
| 3+425.00 | 28.605 | 1.85 | 28.605 | 1.85 |
| 3+450.00 | 28.597 | 1.85 | 28.597 | 1.85 |
| 3+475.00 | 28.589 | 1.85 | 28.589 | 1.85 |
| 3+500.00 | 28.582 | 1.85 | 28.582 | 1.85 |
| 3+505.00 | 28.581 | 1.85 | 28.581 | 1.85 |

| S2       |        |      |        |      |
|----------|--------|------|--------|------|
| PK       | MA     | L2A  | MB     | L2B  |
| 2+850.00 | 28.102 | 1.83 | 27.974 | 1.87 |
| 2+875.00 | 28.167 | 1.83 | 28.039 | 1.87 |
| 2+900.00 | 28.232 | 1.83 | 28.104 | 1.87 |
| 2+925.00 | 28.297 | 1.83 | 28.169 | 1.86 |
| 2+950.00 | 28.362 | 1.83 | 28.234 | 1.86 |
| 2+975.00 | 28.427 | 1.83 | 28.299 | 1.87 |
| 3+000.00 | 28.492 | 1.83 | 28.364 | 1.87 |
| 3+025.00 | 28.557 | 1.83 | 28.429 | 1.87 |

|   |
|---|
| <p align="center"><b>NOTA</b></p> <p align="center">PER I MATERIALI SI FACCIA RIFERIMENTO ALL'ELABORATO:<br/>IF1M.0.0.E.ZZ.TT.GA.00.0.0.001</p> |
|---|

|                                                                 |
|-----------------------------------------------------------------|
| Opere realizzate: pali, solettone di copertura ed opere in c.a. |
| Opere da eseguire: marciapiedi                                  |
| Opere da demolire: marciapiedi e muro esistente frontale        |

|   |                   |         |                                                                              |   |          |           |          |                   |  |
|---|-------------------|---------|------------------------------------------------------------------------------|---|----------|-----------|----------|-------------------|--|
| COMMITTENTE: <div style="text-align: center; margin-top: 10px;">  <b>RFI</b><br/>         RETE FERROVIARIA ITALIANA<br/>         GRUPPO FERROVIE DELLO STATO ITALIANE       </div>   |                   |         |                                                                              |   |          |           |          |                   |  |
| DIREZIONE LAVORI: <div style="text-align: right; margin-top: 40px;">  <b>ITALFERR</b><br/>         GRUPPO FERROVIE DELLO STATO ITALIANE       </div>   |                   |         |                                                                              |   |          |           |          |                   |  |
| <b>APPALTATORE:</b>   |                   |         |                                                                              | MANDATARIA: <div style="text-align: center; margin-top: 10px;">  <b>salini<br/>impregio</b> </div>   |          |           |          |                   |  |
| <b>PROGETTAZIONE:</b>   |                   |         |                                                                              | MANDATI: <div style="display: flex; justify-content: space-around; align-items: center;"> <div style="text-align: center;">  <b>ASTALDI</b> </div> <div style="text-align: center;">  <b>SYSTRA</b> </div> <div style="text-align: center;">  <b>SOTECNI</b><br/> <small>SISTEMI AUTOMATI PER</small> </div> <div style="text-align: center;">  <b>RAILSOFT</b><br/> <small>SOFTWARE PER L'AMBITO DELLE<br/>INFORMATICHE</small> </div> </div> |          |           |          |                   |  |
| <b>PROGETTO ESECUTIVO</b>   |                   |         |                                                                              |   |          |           |          |                   |  |
| <p><b>LINEA FERROVIARIA NAPOLI - BARI, TRATTA NAPOLI-CANCELLO, IN VARIANTE TRA LE PK 0+000 E PK 15+585, INCLUSE LE OPERE ACCESSORIE, NELL'AMBITO DEGLI INTERVENTI DI CUI AL D.L. 133/2014, CONVERTITO IN LEGGE 164 / 2014</b></p> <p><b>DISEGNO</b></p> <p><b>GA - GALLERIE</b></p> <p><b>GA02 - COMPLETAMENTO GALLERIA SANTA CHIARA KM 2+850,21 KM 3+502,59</b></p> <p><b>SEZIONE TIPO CON INDICAZIONE DEGLI INTERVENTI DI COMPLETAMENTO</b></p>   |                   |         |                                                                              |   |          |           |          |                   |  |
| <b>APPALTATORE</b><br><br>DIRETTORE TECNICO<br>Ing. M. PANISI   |                   |         | <b>PROGETTAZIONE</b><br><br>DIRETTORE DELLA PROGETTAZIONE<br>Ing. A. CIECCHI |   |          |           |          |                   |  |
| COMMESSA    LOTTO    FASE    ENTE    TIPO DOC.    OPERA/DISCIPLINA    PROG.    REV.    SCALA:   |                   |         |                                                                              |   |          |           |          |                   |  |
| <div style="border: 1px solid black; display: inline-block; padding: 2px 10px;">IF1M</div> <div style="border: 1px solid black; display: inline-block; padding: 2px 10px;">00</div> <div style="border: 1px solid black; display: inline-block; padding: 2px 10px;">E</div> <div style="border: 1px solid black; display: inline-block; padding: 2px 10px;">ZZ</div> <div style="border: 1px solid black; display: inline-block; padding: 2px 10px;">BB</div> <div style="border: 1px solid black; display: inline-block; padding: 2px 10px;">GA0200</div> <div style="border: 1px solid black; display: inline-block; padding: 2px 10px;">001</div> <div style="border: 1px solid black; display: inline-block; padding: 2px 10px;">B</div> <div style="margin-left: 20px;">1:50</div> |                   |         |                                                                              |   |          |           |          |                   |  |
| Rev.   | Descrizione       | Redatto | Data                                                                         | Verificato   | Data     | Approvato | Data     | Autorizzato: Data |  |
|   |                   |         |                                                                              |   |          |           |          | L509429           |  |
|   |                   |         |                                                                              |   |          |           |          |                   |  |
|   |                   |         |                                                                              |   |          |           |          |                   |  |
| File: IF1M.00.E.ZZ.BB.GA.02.0.0001-B.DWG   |                   |         |                                                                              |   |          |           |          |                   |  |
| n. Elab.:   |                   |         |                                                                              |   |          |           |          | 1                 |  |