



PIANO CAMPAGNA

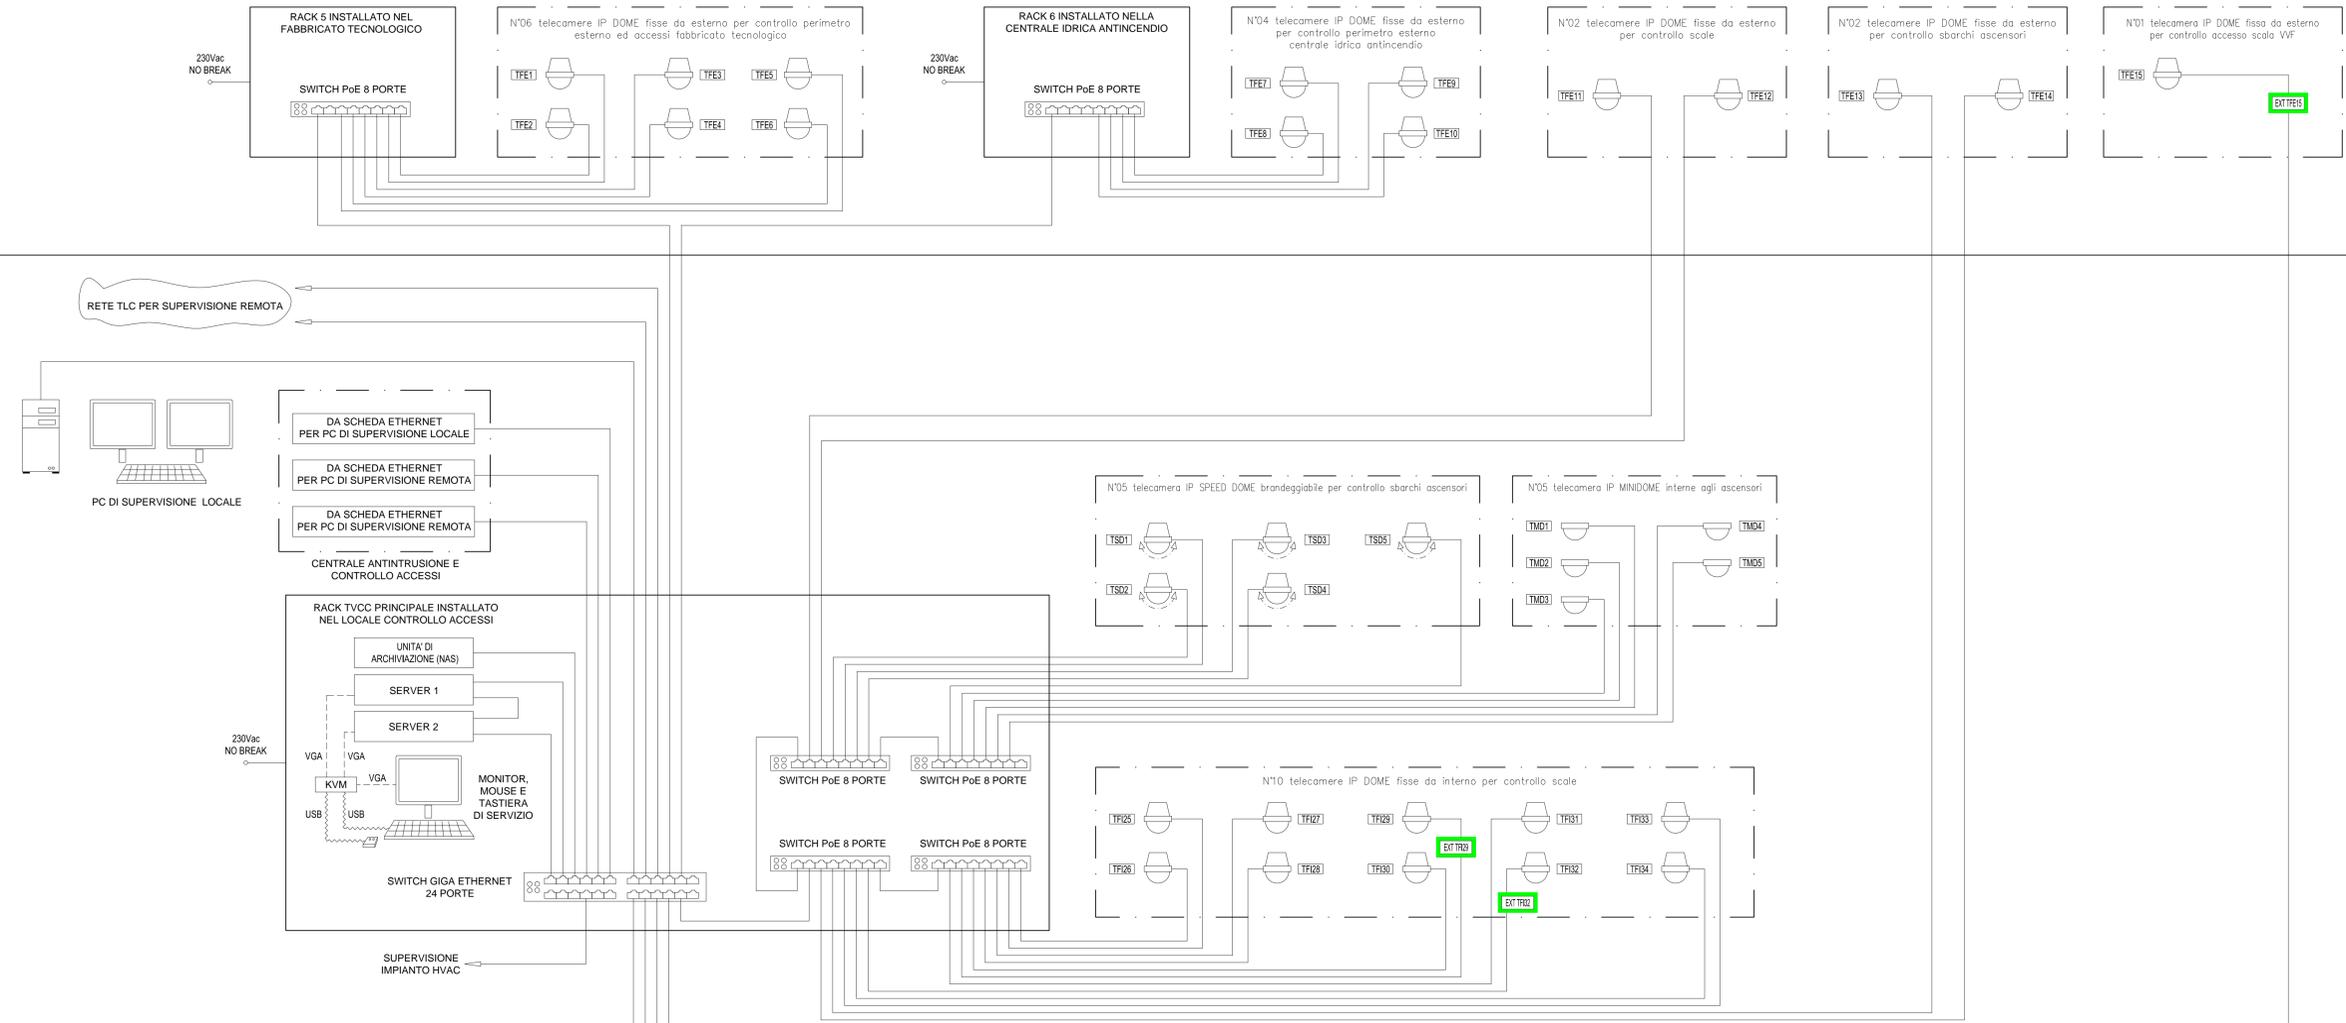

LEGENDA

- TELECAMERA IP SPEED DOME
- TELECAMERA IP DOME
- TELECAMERA IP MINIDOME
- TELECAMERA FISSA DA ESTERNO
- TELECAMERA FISSA DA INTERNO
- TELECAMERA TIPO SPEED DOME DA INTERNO
- TELECAMERA TIPO MINI DOME DA INTERNO
- EXTENDER IP PoE
- SWITCH DI COLLEGAMENTO PER CONTROLLO DEI DUE SERVER DA MONITOR, MOUSE E TASTIERA DI SERVIZIO
- CAVO F/FTP cat.6a 4x2x23AWG con guaina LSZH classe di reazione al fuoco CPR: Cca-s1b.d1.a1

PIANO MEZZANINO

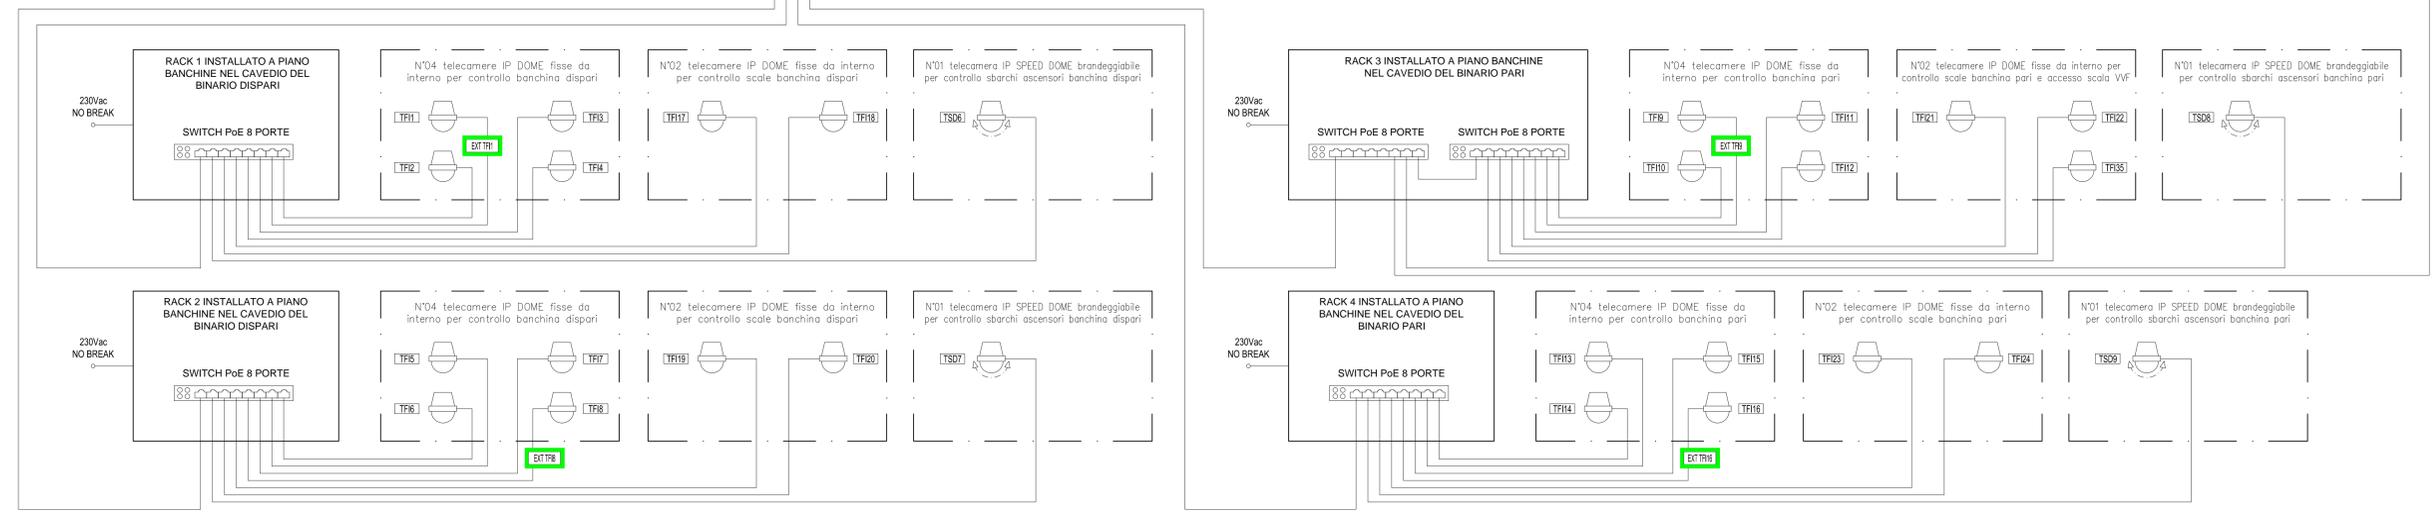

PIANO BANCHINE

COMMITTENTE: RETE FERROVIARIA ITALIANA GRUPPO FERROVIE DELLO STATO ITALIANE

DIREZIONE LAVORI: GRUPPO FERROVIE DELLO STATO ITALIANE

APPALTATORE: MANDATARIA: MANDANTE:

PROGETTAZIONE: MANDATARIA: MANDANTE:

PROGETTO ESECUTIVO

LINEA FERROVIARIA NAPOLI - BARI, TRATTA NAPOLI-CANCELLO, IN VARIANTE TRA LE PK 0+000 E PK 15+585, INCLUSE LE OPERE ACCESSORIE, NELL'AMBITO DEGLI INTERVENTI DI CUI AL D.L. 133/2014, CONVERTITO IN LEGGE 164 / 2014

DISEGNO

IMPIANTI MECCANICI
IM01 - FERMATA CASALNUOVO
VIDEO SORVEGLIANZA
Schema a blocchi funzionale

APPALTATORE	PROGETTAZIONE
DIRETTORE TECNICO Ing. M. PANISI	DIRETTORE DELLA PROGETTAZIONE Ing. A. CHECCHI

COMMESSA LOTTO FASE ENTE TIPO DOC. OPERA/DISCIPLINA PROG. REV. SCALA:

IF1M 00 E ZZ DX AN0103 001 B F.S.

Rev.	Descrizione	Redatto	Data	Verificato	Data	Approvato	Data	Autorizzato	Data
A	EMMISSIONE	BIJANO	14/01/18	ALAGGIO	15/01/18	CARLUCCI	15/01/18	BIJANO	
B	EMMISSIONE PER REV	BIJANO	10/01/18	ALAGGIO	11/01/18	CARLUCCI	11/01/18		

File: IF1M.0.0.E.ZZ.DX.AN.01.0.3.001-B.DWG n. Elab.: