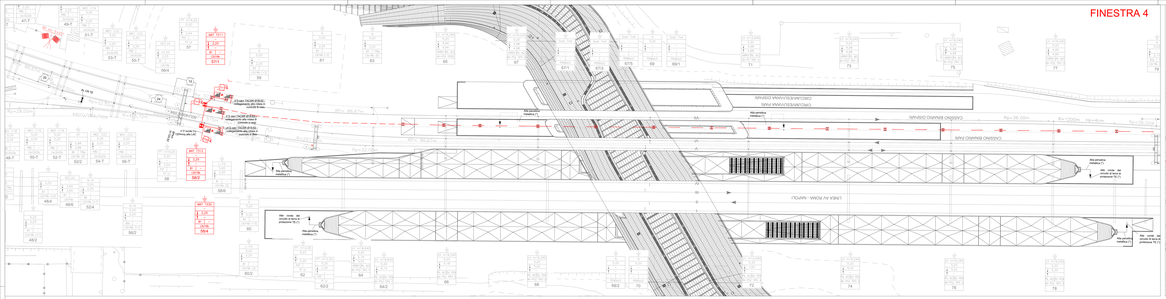
FINESTRA 4
LINEA AV ROMA - NAPOLI
Rp=36.00m
R=1200m
R=4km
