




PLANIMETRIA ANTE OPERAM
SCALA 1:500

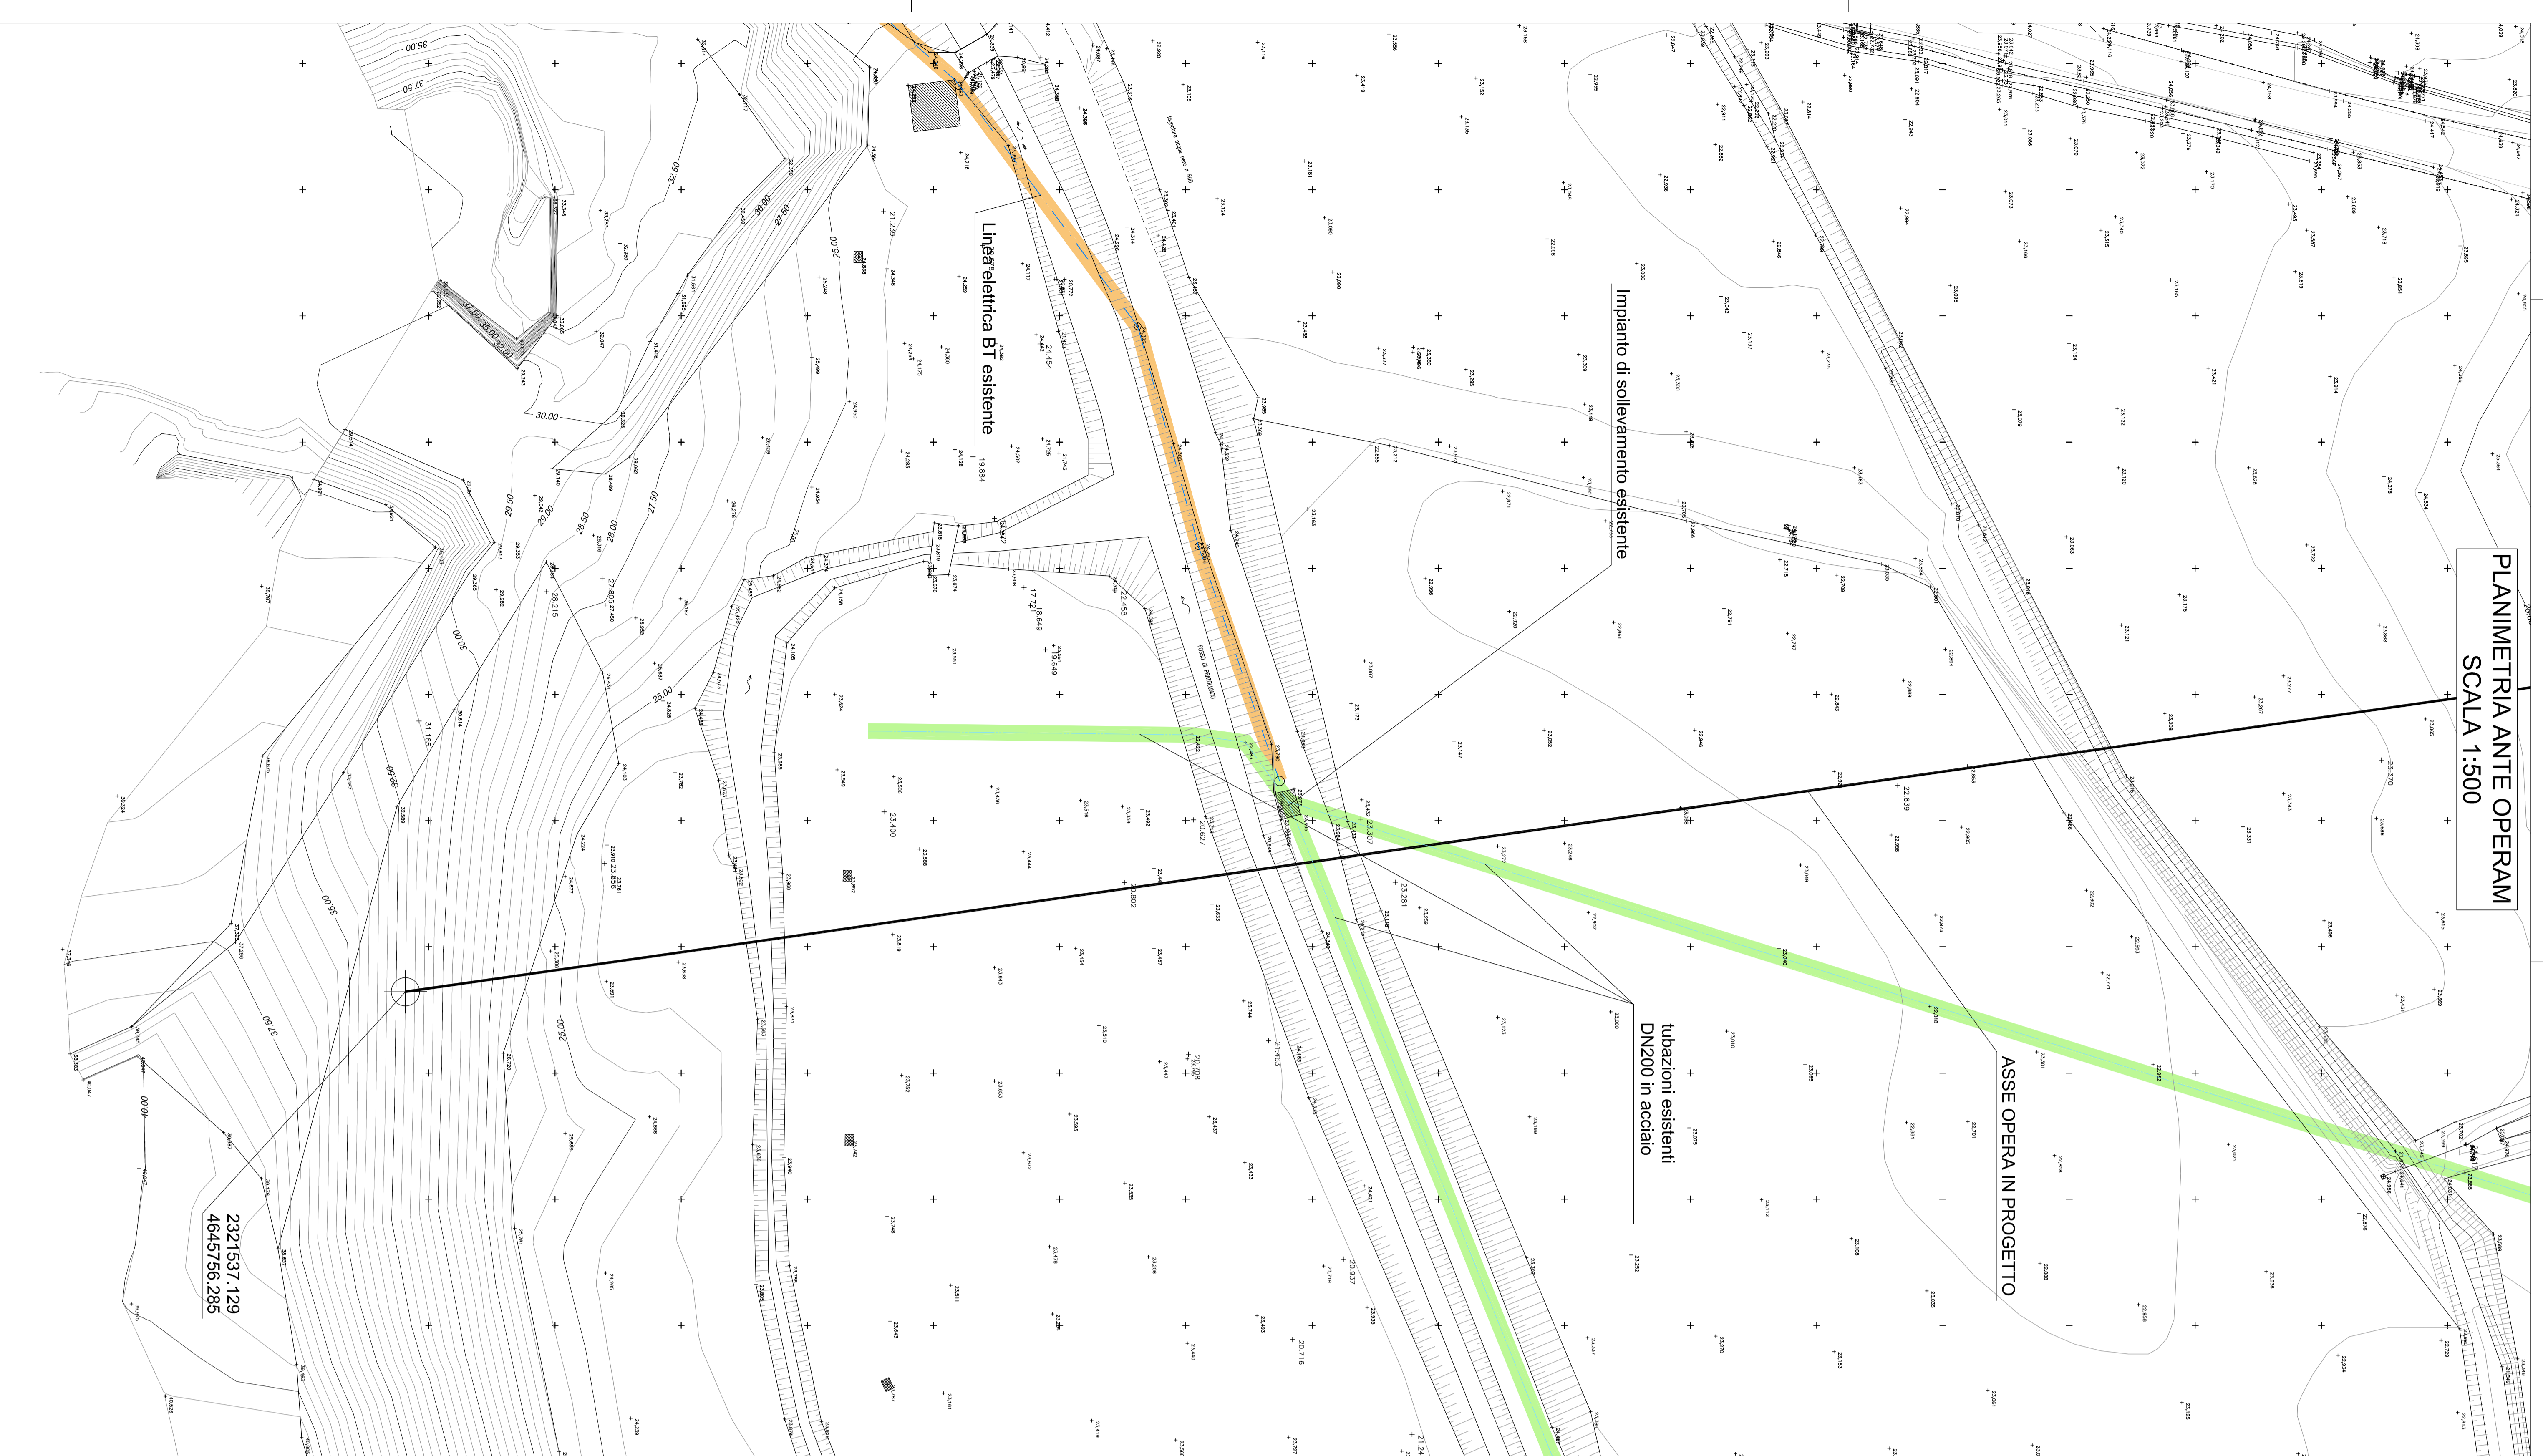

PLANIMETRIA POST OPERAM
SCALA 1:500

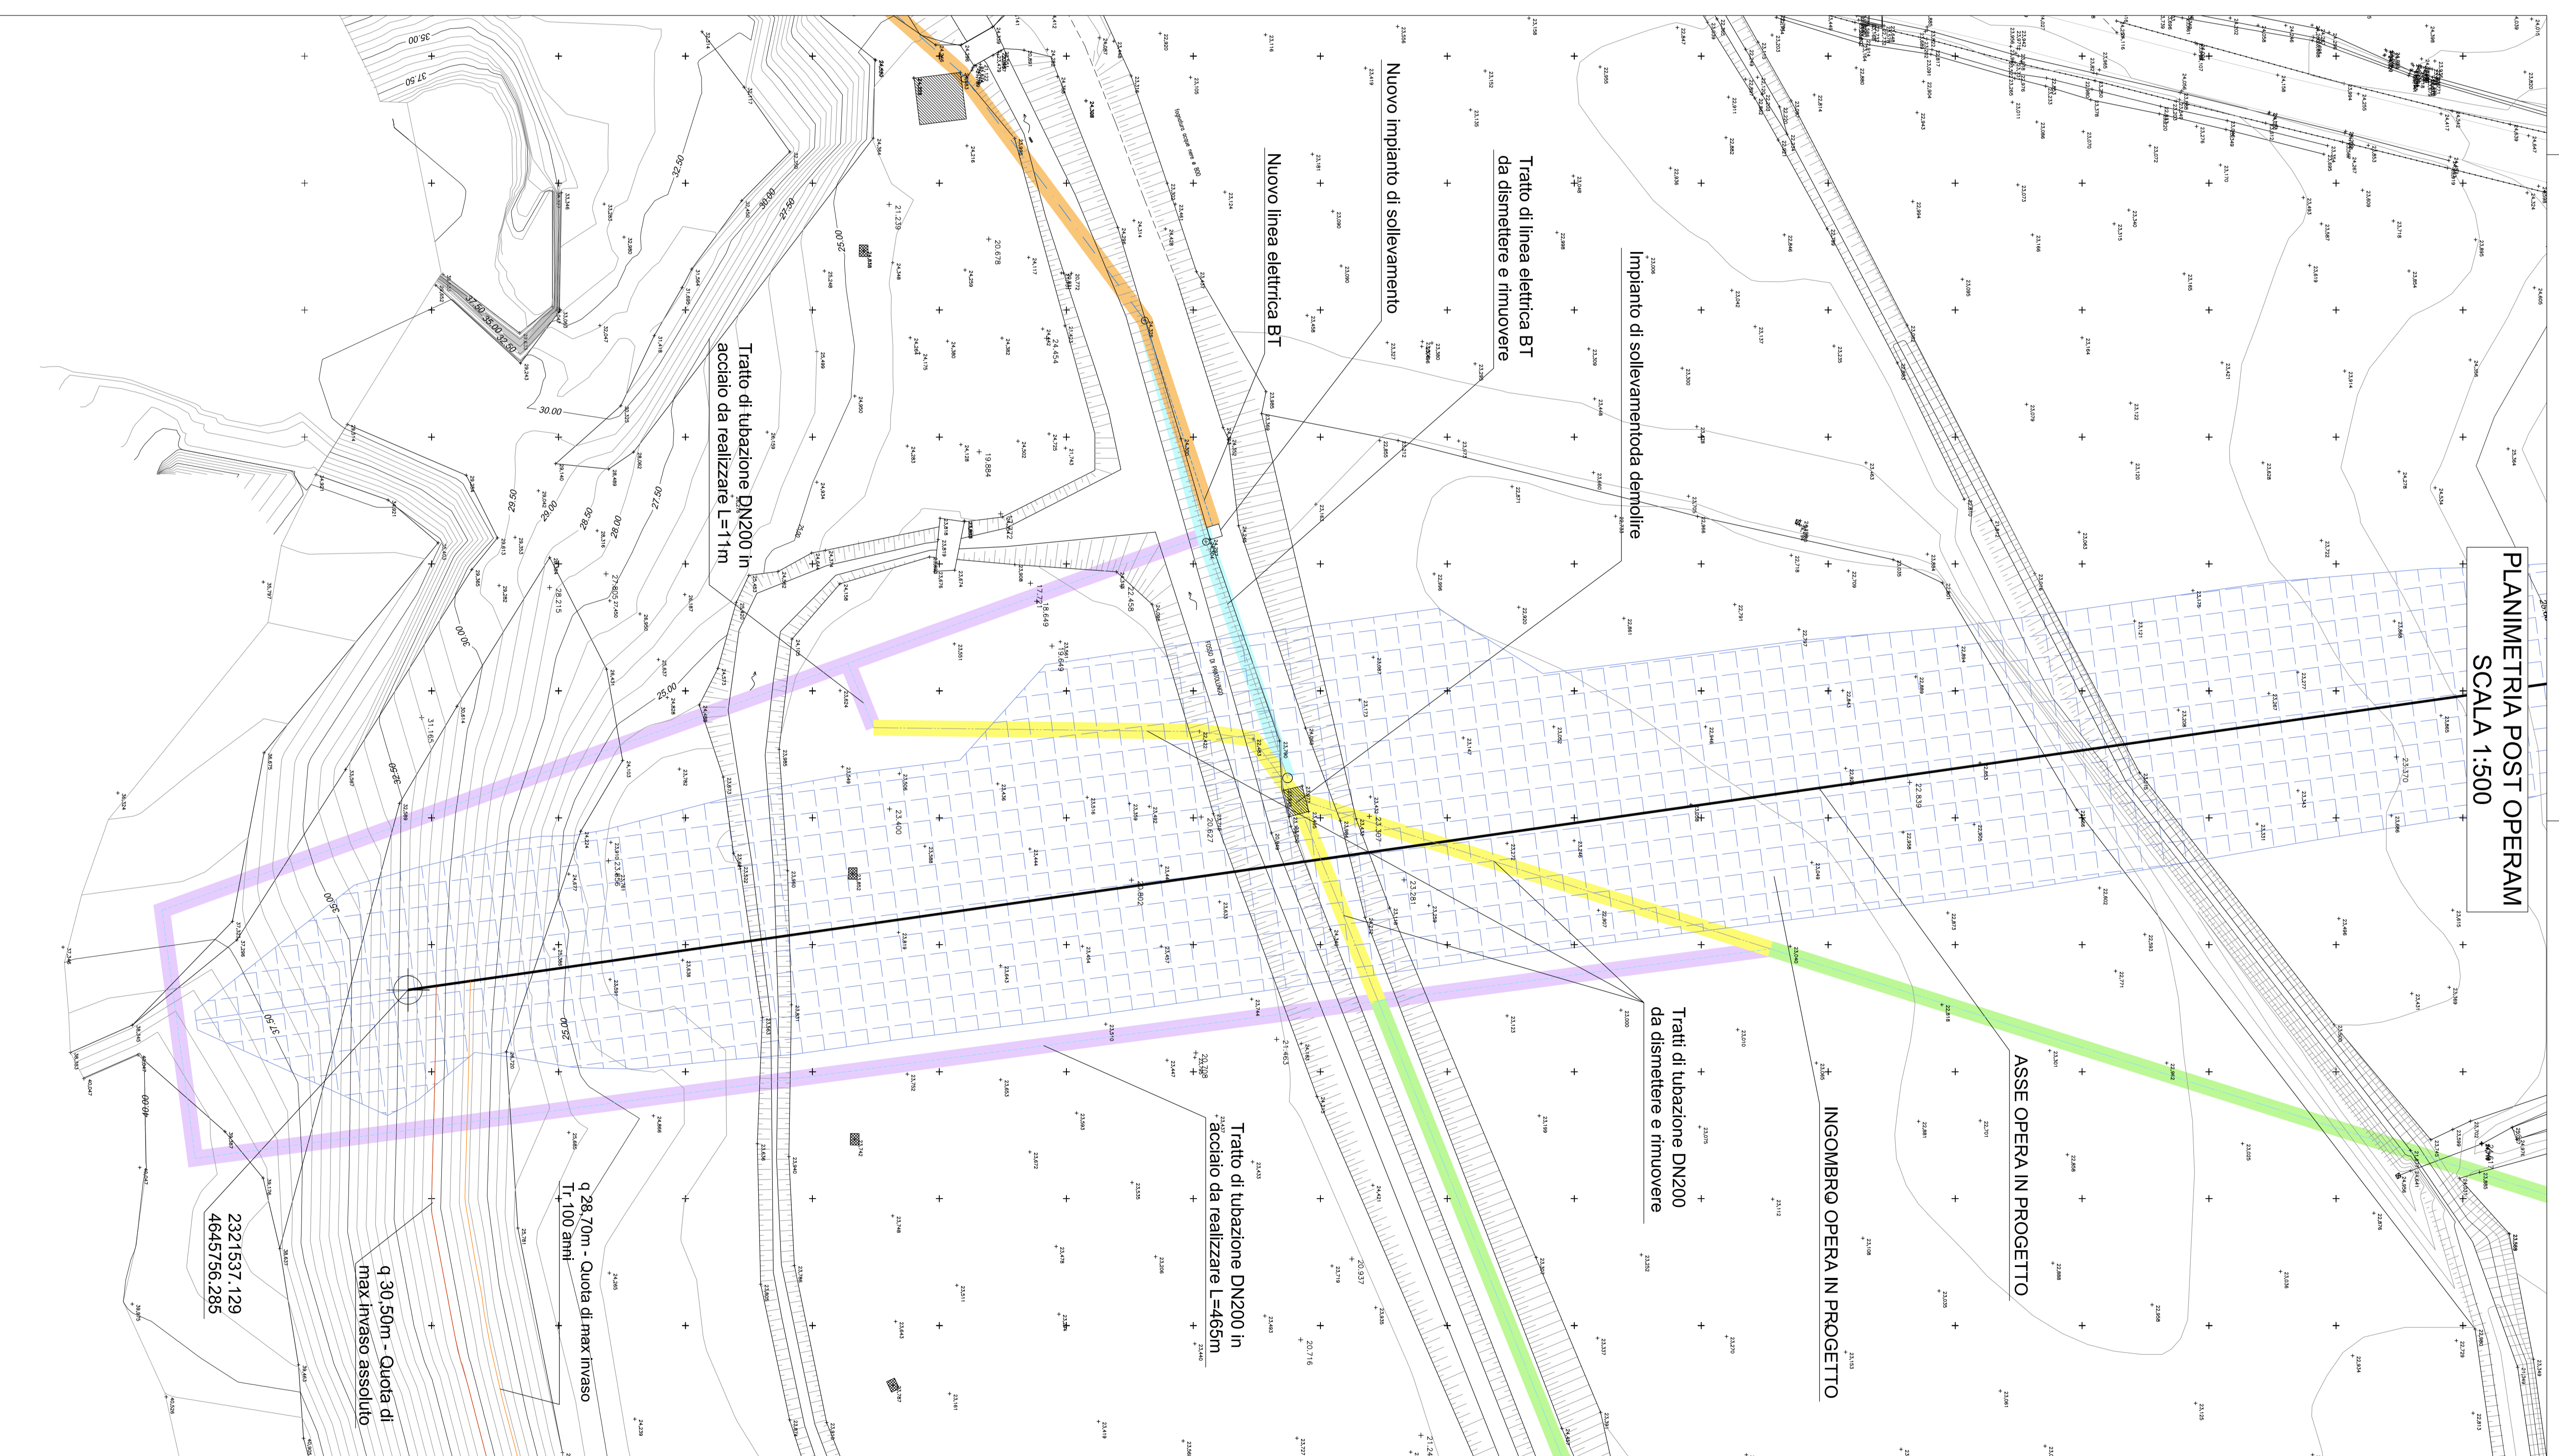

SEZIONE TIPO DI SCAVO E POSA
SCALA 1:20

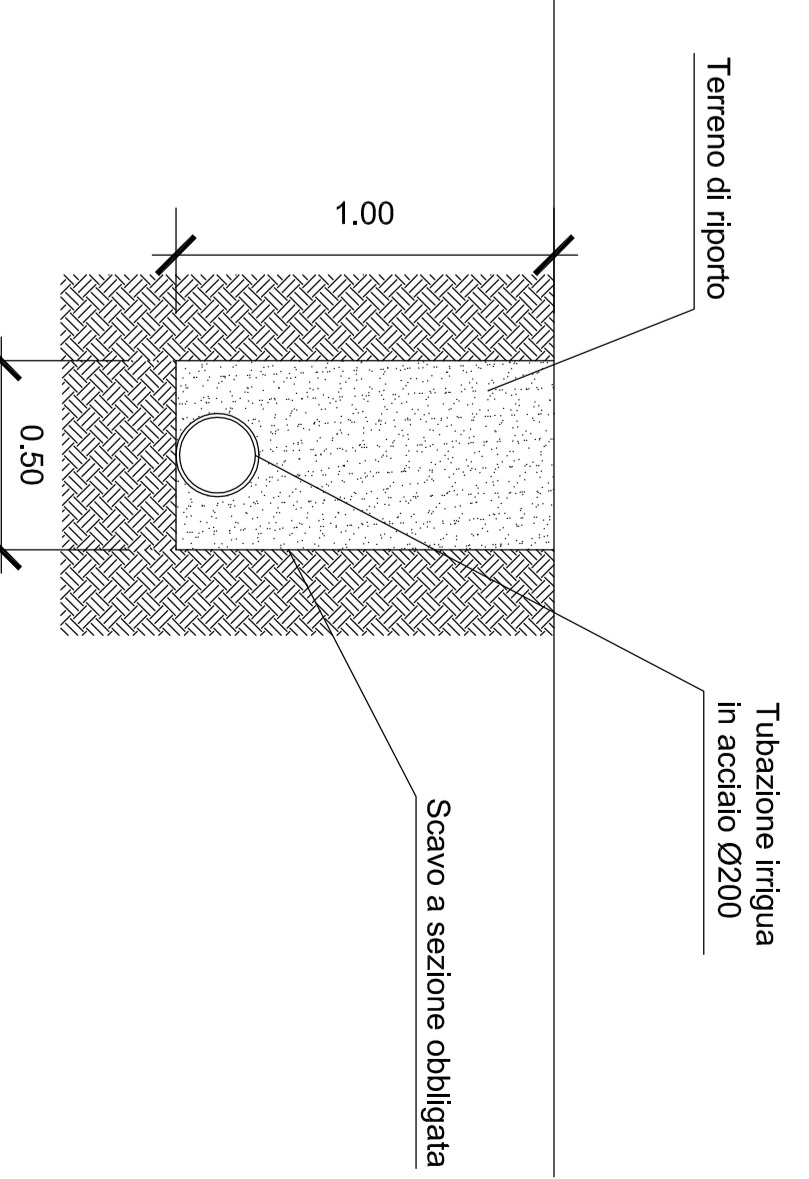

LEGENDA

| | |
|--|--|
| | Tubazione esistente DN 200 in acciaio |
| | Tratti di tubazione DN200 in acciaio da dismettere e rimuovere |
| | Tratti di tubazione DN200 in acciaio da realizzare |
| | Linea elettrica BT esistente |
| | Tratti di linea elettrica BT da dismettere |

NOTE
 Attenziono della nuova sezione di sollevamento si prevede un quadro elettrico con un interruttore trifase magnetotermico. La macchina idraulica avrà le stesse caratteristiche dell'esistente.
 • potenza nominale P=11KW
 • portata Q=25lt/s
 • portata Q=25lt/s.

PRESIDENTE DELLA REGIONE LAZIO/COMMISSARIO DELEGATO PER IL SUPERAMENTO DELL'EMERGENZA DETERMINATA IN RELAZIONE AGLI EVENTI ATMOSFERICI CHE HANNO COLPITO IL TERRITORIO NAZIONALE NEI MESI DI OTTOBRE E DICEMBRE 2008
 (O.P. C.M. n. 2374 del 18 gennaio 2009 S.O. n. 19 del 24 gennaio 2009)

PROGETTO DEFINITIVO

SPOSTAMENTO IMPIANTO DI IRRIGAZIONE PRIVATO

| | | | |
|--|-------------|--------------------------------------|-------------|
| GRUPPO DI PROGETTAZIONE | | RESPONSABILE DEL PROCEDIMENTO | |
| responsabile coordinatore: Ing. Giancarlo CIOFFI S.I. | | Ing. Gianni Spini | |
| PROGETTORE SPECIALIZZATO: Ing. Marco Bacci Saba Ing. Giuseppe S.I. | | | |
| ANALISI PROGETTAZIONE/GEOMETRIE: Ing. Giulio Napolitano Ing. Gaetano S.I. | | | |
| CONSULENZA GEOLOGICA: Ditta Ing. Simeoni | | | |
| CALCOLO/PROGETTO DI STRUTTURE: Ing. Ludovico COSTA S.I. | | | |
| COORDINAMENTO SCOPERTO IN FASE DI PROGETTAZIONE: Ing. Marco Bogari | | | |
| STUDIO AMBIENTALE: Ing. Sergio Tassi Ing. Virginia Tommasi COI.P. S.I. | | | |
| REDAZIONE STUO DI PROGETTO: Ditta Gianni Lattanzi Ditta Massimo Ieri - COI.P. S.I. | | | |
| AUTORE/RESPONSABILE: Ing. Paolo Tassi - COI.P. S.I. | | | |
| AUTORE/RESPONSABILE: Ing. Giovanni Sestini - COI.P. S.I. | | | |
| AUTORE/RESPONSABILE: Ing. Giovanni Sestini - COI.P. S.I. | | | |
| SCALARE | | SCALA | |
| 059.0 | | 1:500 | |
| 1 0 0 9 D C I P 0 3 0 0 059.0_D_CO_03_00.dwg | | 1:20 | |
| Autore | Disegnato | Verificato | Approvato |
