



**PLANIMETRIA ANTE OPERAM
SCALA 1:2000**

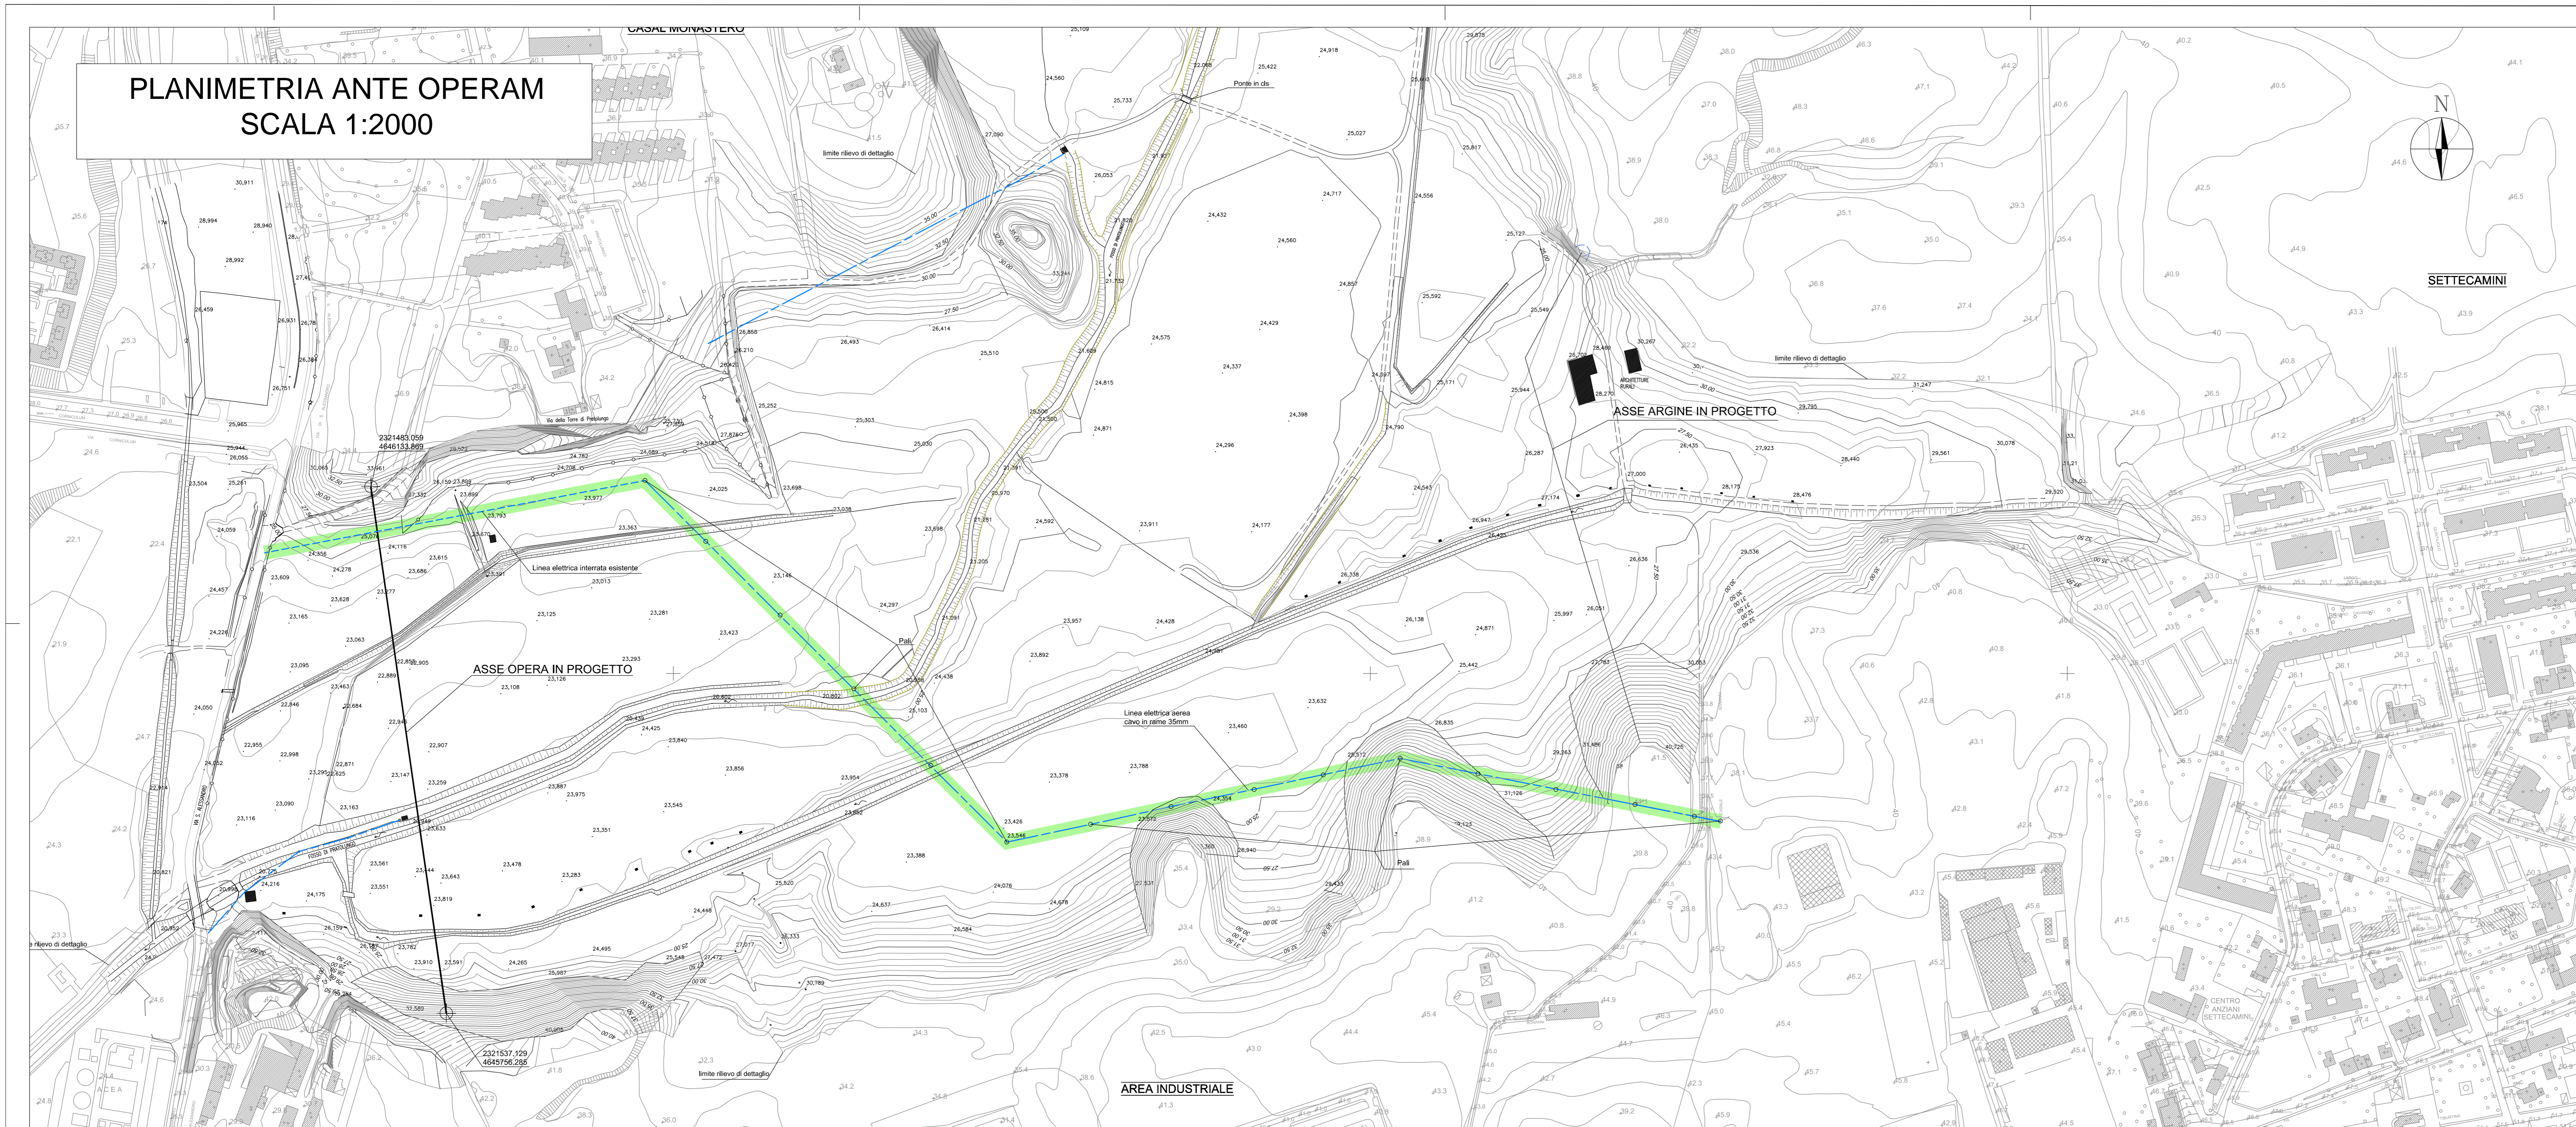

**Sezione tipologica di scavo e posa
scala 1:50**

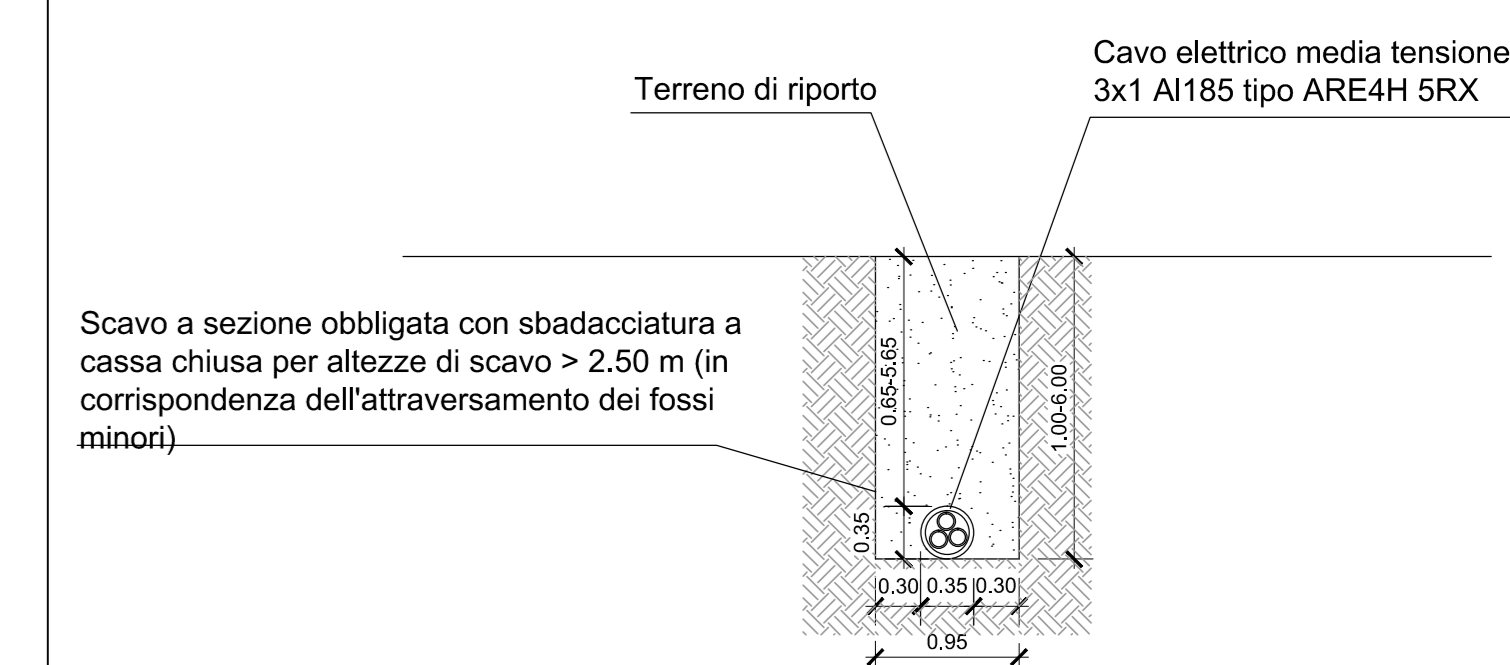

Scavo a sezione obbligata con sbadaciatura a cassa chiusa per altezze di scavo > 2.50 m (in corrispondenza dell'attraversamento dei fossi minori)


La profondità di posa è pari a 6.00 m. in corrispondenza dell'attraversamento del fosso di Pratlungo ed è pari a 4.00m in corrispondenza dell'attraversamento del fosso del Fornaccio

LEGENDA

- Linea elettrica aerea esistente Media Tensione
- Linea elettrica interrata esistente Media Tensione
- Linea elettrica aerea dismettere e rimuovere
- Linea elettrica interrata Media Tensione da realizzare
- Pali esistenti
- Pali da rimuovere

NOTE:
la profondità massima dell'interramento è pari a 7m in corrispondenza degli attraversamenti dei fossi; ogni 250m si prevede una risalita a circa 1.50 m per effettuare la giunzione tra le bobine del cavo da interrare.

**PLANIMETRIA POST OPERAM
SCALA 1:2000**

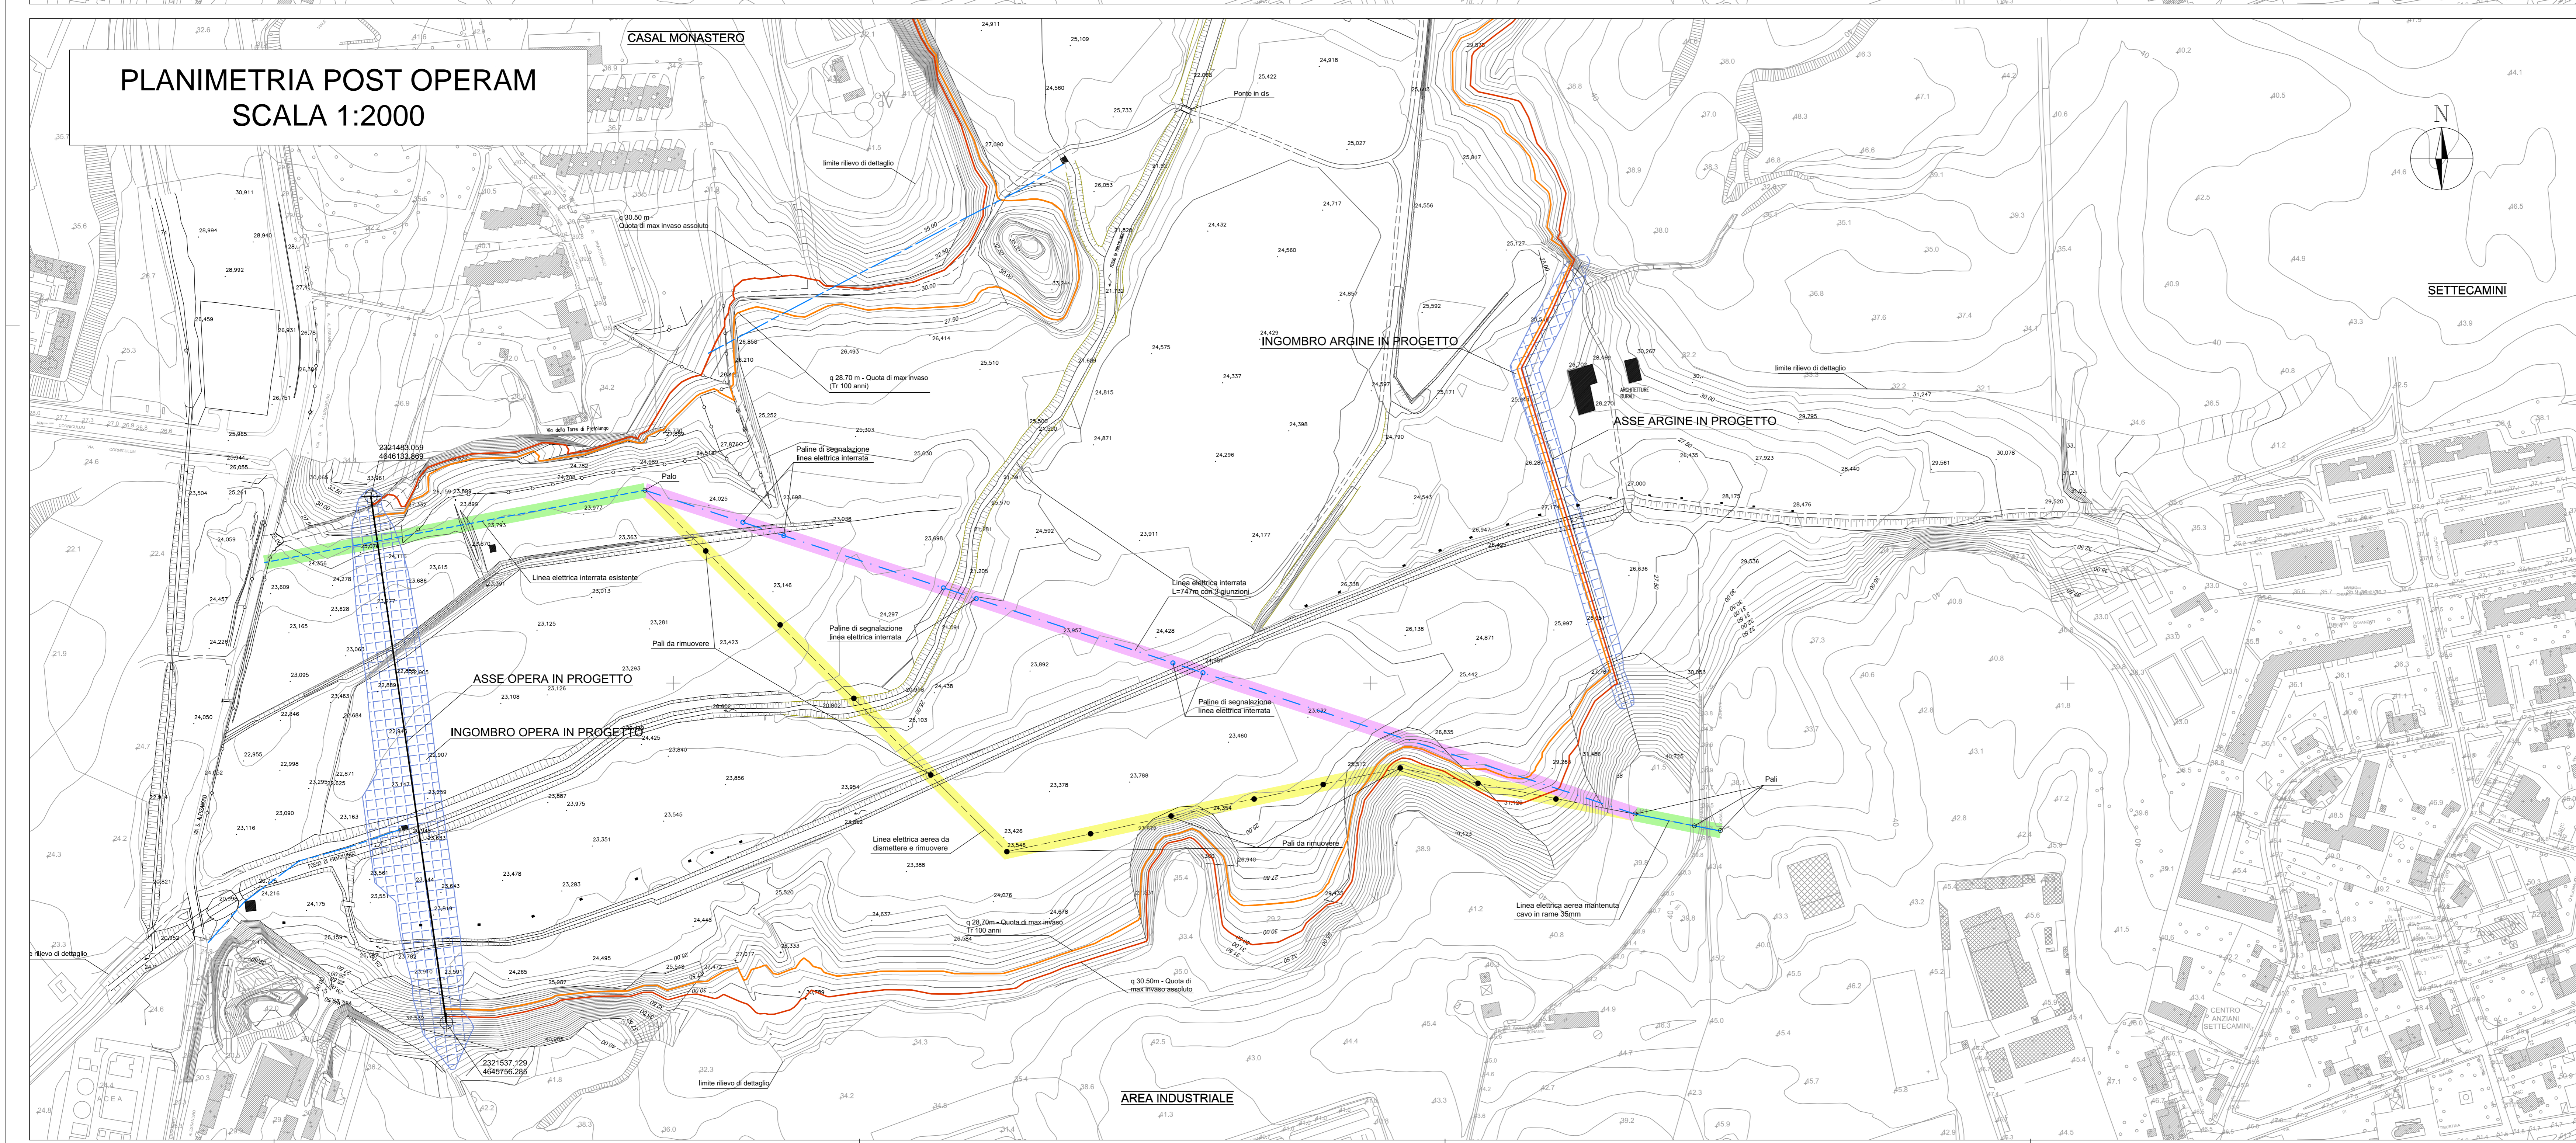

DIREZIONE REGIONALE INFRASTRUTTURE, AMBIENTE E POLITICHE ABITATIVE

LAVORI DI RIPRISTINO DELL'OFFICIOSITA' DEL FOSSO DI PRATLUNGO COMPRESA LA M.S. DELL'ALVEO E LA COSTITUZIONE DI OPPORTUNE OPERE DI ACCUMULO E LAMINAZIONE DELLE PIENE - II LOTTO

PROGETTO ESECUTIVO
PERIZIA DI VARIANTE E SUPPLETIVA

**SPOSTAMENTO LINEE ELETTRICHE
PLANIMETRIE - SEZIONE TIPOLOGICA**

IMPRESA DI COSTRUZIONE: AT1 RESPONSABILE DEL PROCEDIMENTO: DAVL. Dario Mastullo

cooperativa studi e costruzioni (spagopugno)

Co.M. (mandante)

PROGETTISTI: DIREZIONE DEI LAVORI: Ing. Severino Marasco

INTEGRA (mandataria): Prof. Ing. Marco Pietrangeli, Ing. Geol. Massimo Pietrangeli

INTEGRA (mandataria): Ing. Luciano Landolfi, Ing. Roberto De Gennaro, Ing. Antonio Petti

STUDI GEOLOGICI: Ing. Geol. Massimo Pietrangeli

CODICE ELABORATO	REFERIMENTO ELABORATO	SCALA
D IN 122 IT - PL 105 - R 1	PL 105 - R 1	1:500/1:50

REV	DATA	REDAZIONE	VERIFICA	APPROVAZIONE	VISTO COMMITTENTE	DESCRIZIONE
0	23-05-2013	Ing. A. Melis	Ing. L. Landolfi			
1	13-11-2013	Ing. A. Melis	Ing. L. Landolfi			
2	08/07/2015	M. Pietrangeli	M. Pietrangeli	M. Pietrangeli		