



**ESTRATTO DEL RILIEVO CELERIMETRICO**

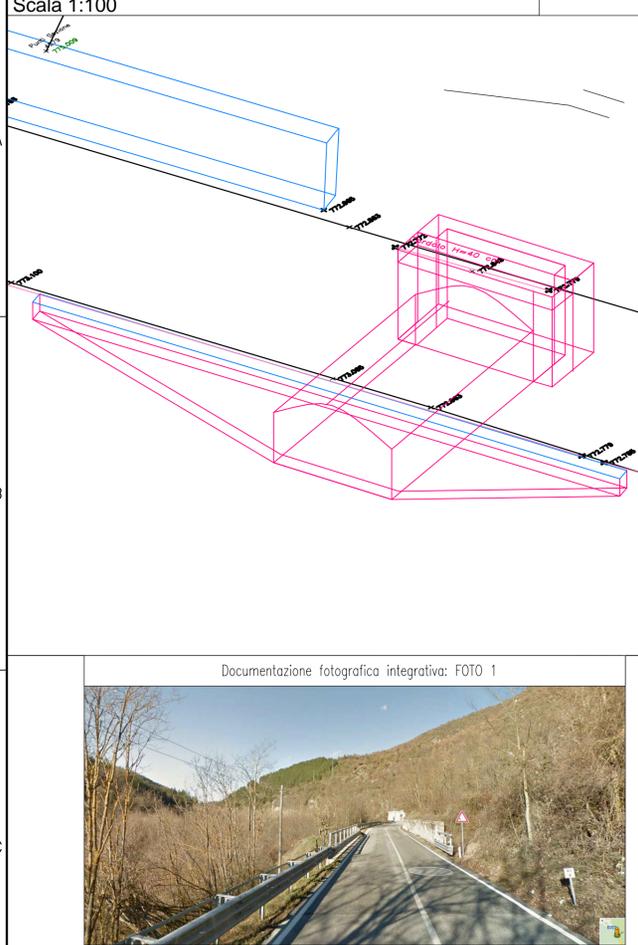


Documentazione fotografica integrativa: FOTO 1



**SEZIONE - TOMBINO 2**

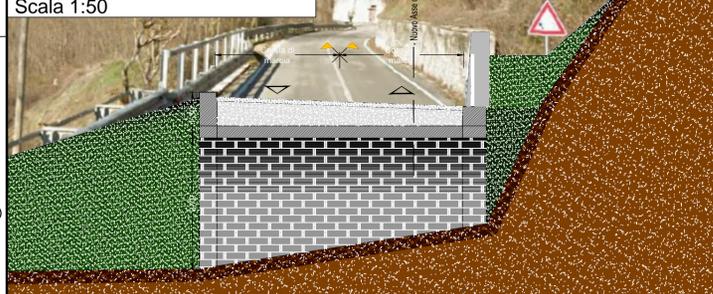

**STRALCIO PLANIMETRICO**

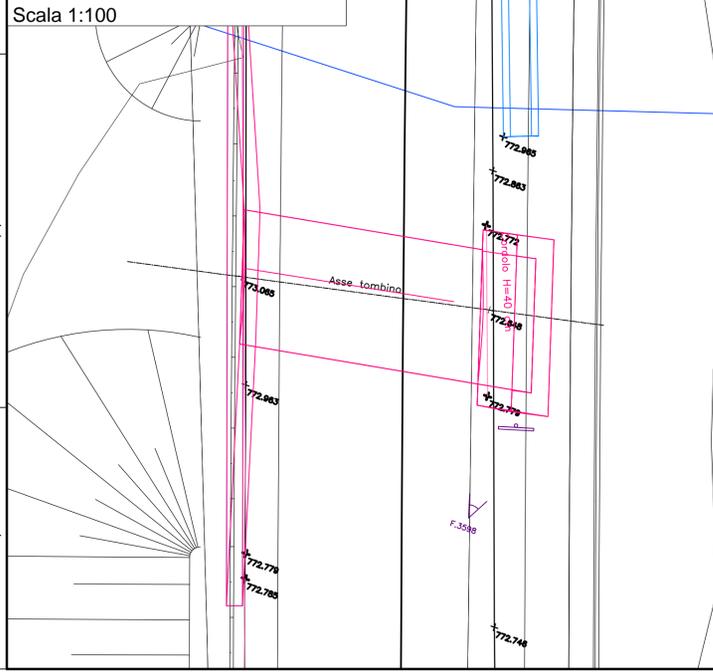

**SCHEDA DI ACCATASTAMENTO**  
- OPERE D'ARTE MINORI -

Mod.C.17.40  
Rev. 0  
01/03/2006  
PAG. 1 DI 17

**Sezione 1 - ANAGRAFICA DELL'OPERA**

**FOTO GENERALE UBICATIVA**



Codice: ( 13005016900\* ) Tipologia opera: (vedi tab. 1) OI  
Codice S.I.L. : (\*\*) Data aggiornamento: [ 01/12/2011 ]

Accatastamento: [ ABRUZZO ]  
Matr.Rilevatore/Ditta: [ GEOTEC SPA ] Data: [ 27/10/2011 ]

Compartimento: [ L'AQUILA ]  
Strada: [ SS 260 ] Den.: [ PICENTE ]  
Itinerario Internazionale: (1\*) [ ] Tipo Strada: (vedi tab. 2) [ 4 ]  
Ubicata in: Comune: [ CAGNANO AMITERNO ]  
Provincia: [ L'AQUILA ] Regione: [ ABRUZZO ]  
Tip. funzionale: Idraulica [ X ] Ciclo/Pedonale [ ] Carrabile [ ]  
Denominazione corso o strada attraversata:  
Progr. convenzionale km: (2\*) 009+712  
Coord. Planimetriche: Lat. WGS84: 42.4744° Lon. WGS84: 13.2614° Coord. Z: 779.3  
Anno di costruzione: (3\*) [ 30+50 anni ]  
Sismicità (Ord. 3274 - 20/03/03) zona 1 [ ] 2 [ ] 3 [ ] 4 [ ]


Note:  
(\*) Codice determinato automaticamente dall'applicativo al momento dell'inserimento del nuovo elemento.  
(\*\*) Codice SIL (lavoro) da inserire per le nuove realizzazioni.  
(1\*) Inserire solo in caso di itinerario internazionale (ad es.: E45)  
(2\*) Inserire il dato in asse opera  
(3\*) Nel caso non sia nota, la data presunta può essere indicata nelle note come: <10 anni, 10+30 anni, 30+50 anni, >50 anni.

**SCHEDA DI ACCATASTAMENTO**  
- OPERE D'ARTE MINORI -


Mod.C.17.40  
Rev. 0  
01/03/2006  
PAG. 2 DI 17

**Sezione 1a - MONOGRAFIA RAPPRESENTATIVA DELL'OPERA**


**DISEGNO GEOMETRICO IN PIANTA**

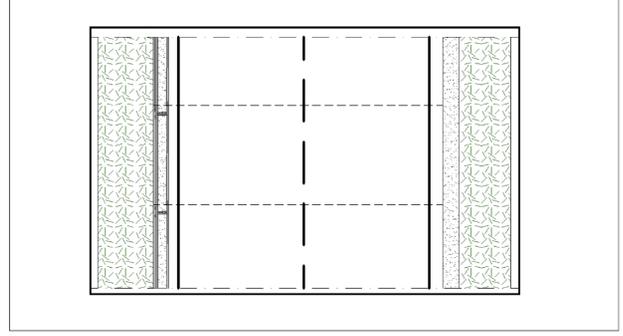

**DISEGNO GEOMETRICO IN PROSPETTO**

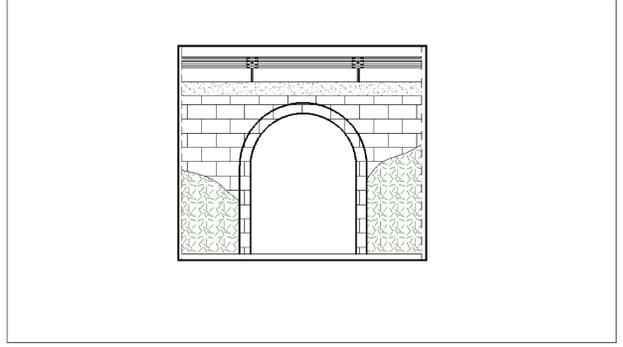

(\*) CON INDICAZIONE DI EVENTUALI AMMALORAMENTI

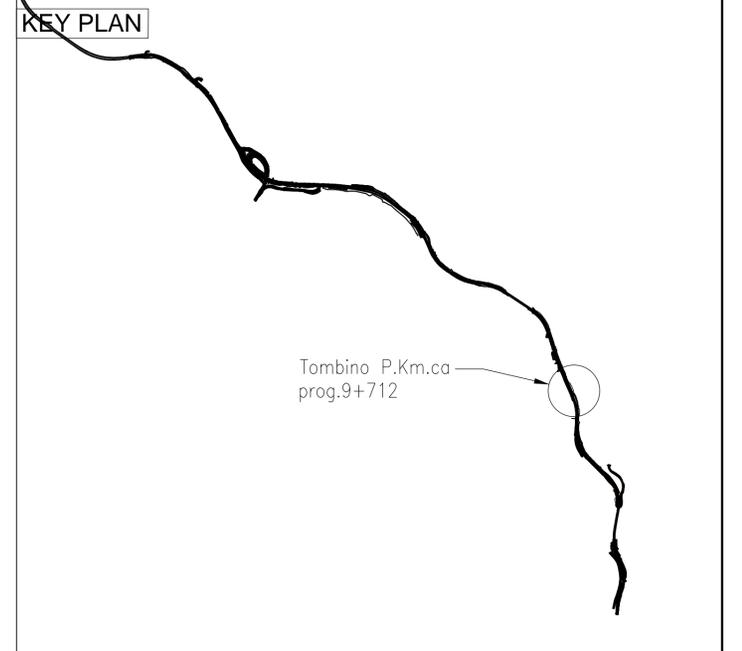

**SCHEDA DI ACCATASTAMENTO**  
- OPERE D'ARTE MINORI -

Mod.C.17.40  
Rev. 0  
01/03/2006  
PAG. 11 DI 17

**Sezione 5a - RILEVAZIONE FOTOGRAFICA DELLA STRUTTURA**

**DOCUMENTAZIONE FOTOGRAFICA:**



**SCHEDA DI ACCATASTAMENTO**  
- OPERE D'ARTE MINORI -

Mod.C.17.40  
Rev. 0  
01/03/2006  
PAG. 4 DI 17

**Sezione 2 - DATI TECNICI**

**A) - LOCALIZZAZIONE OPERA:**

Carreggiata unica: [ X ]  
Carreggiate separate, a sede unica: [ ]  
Carreggiate separate, a sedi separate:  
Carreggiata destra: [ ]  
Carreggiata sinistra: [ ]

**B) - TIPOLOGIA FUNZIONALE:**

**B1) - OPERA IDRAULICA**

**B1.1) - TIPOLOGIA COSTRUTTIVA:**

- 1- TOMBINO CIRCOLARE IN CLS [ ]  
Lung.int.netta. = (m) \_\_\_\_\_ Ø = (m) \_\_\_\_\_
- 2- TOMBINO IN ACCIAIO ONDULATO [ ]  
[ ] CIRCOLARE: Lunghezza = (m) \_\_\_\_\_ Ø = (m) \_\_\_\_\_  
[ ] AD ARCO RIBASSATO:
- 3- SCATOLARE PREFABBRICATO [ ]
- 4- SCATOLARE IN OPERA [ ]
- 5- PONTICELLO AD ARCO [ X ]
- 6- PONTICELLO A TRAVATA [ ]
- 7- TOMBINO A TRAVATA [ ]

Dimensioni:  
Lunghezza. = (m) 3.00 Larghezza. = (m) 8.50 Altezza = (m) 3.50

Spessore tra estradosso dell'opera e piano viabile ml. 0.60

Materiale: Muratura [ X ] C.A. [ ] Acciaio [ ]  
Pietra [ ] C.A.P. [ ] Misto o altro [ ]

**Sanas**  
GRUPPO FS ITALIANE

Coordinamento Territoriale Adriatica

**S.S. 260 "PICENTE"**  
LAVORI DI ADEGUAMENTO PLANO ALTIMETRICO  
DELLA SEDE STRADALE  
Lotto "3" - da San Pelino a Marana di Montereale (Aq)  
Convenzione di Cofinanziamento ANAS - Regione Abruzzo - Provincia di L'Aquila in data 28/11/05 Rep. n°25597  
CUP: F11B07000480001 - CIG: 665875741B

**PROGETTO ESECUTIVO**

GRUPPO DI PROGETTAZIONE: **POLITECNICA**  
BUILDING FOR HUMANS

Sede di Firenze  
Viale G. Amendola n.6 int.3  
50121 Firenze - 0552001660  
www.politecnica.it

Direttore della Progettazione Responsabile Opere stradali ed idrauliche Ing. Marcello Mancone Ord. ing. di Firenze n.5723	Responsabile Opere Strutturali Coordinatore Sicurezza in fase di progettazione Ing. Tommaso Conti Ord. ing. di Pisa n.1149/A	Responsabile Geologia Dott. Pietro Accolti Gil Ord. geol. della Toscana n.728	Direttore Tecnico Responsabile Opere impiantistiche Ing. Francesco Frassinetti Ord. ing. Bologna n.5897/A	Responsabile Ambientale Arch. Maria Cristina Fregni Ord. arch. di Modena n.611
---	--	--	---	---

**IL RESPONSABILE DEL PROCEDIMENTO**  
Ing. FRANCESCO RUOCCO

**IMPRESA ESECUTRICE:**  
Responsabile di Commessa  
Geom. Giacomo Glava  
Direttore Tecnico  
Ing. Mauro Martini

**DELTA LAVORI**

**02-STUDIO DELL'INFRASTRUTTURA**  
02.2-RILIEVI OPERE D'ARTE ESISTENTI  
RILIEVO TOMBINO ESISTENTE - PROGR. PROG. 9+712

CODICE PROGETTO PROGETTO L0718B	NOVE FILE 02.08_P00_SG01_GEN_DI02_A CODICE ELAB. P00SG01GENDI02	PROG. ELAB. 02.08	REV. A	SCALA: VARIE
---------------------------------------	--	----------------------	-----------	-----------------

A	CONSEGNA LUGLIO 2018	02/2018	F. FATI	M. MANCONE	M. MANCONE
REV.	DESCRIZIONE	DATA	REDATTO	VERIFICATO	APPROVATO