


ESTRATTO DEL RILIEVO CELERIMETRICO

Scala 1:100

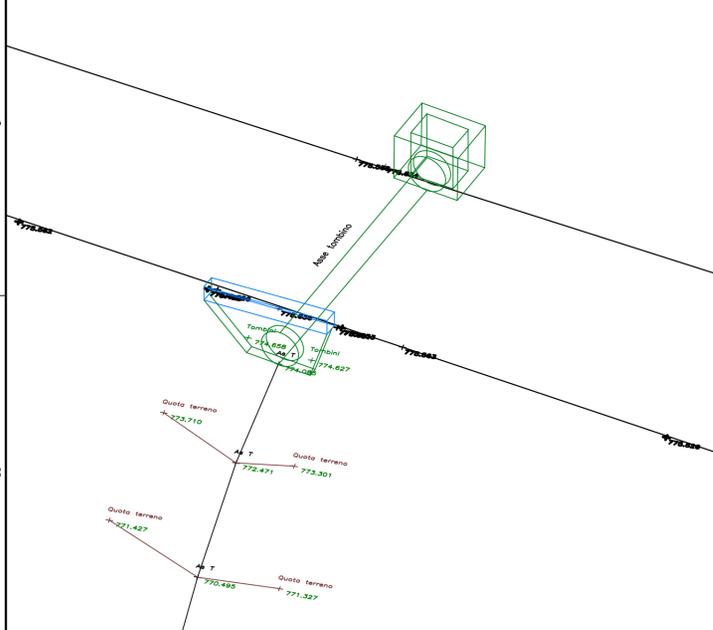


Documentazione fotografica integrativa: FOTO 1




SEZIONE - TOMBINO 7

Scala 1:50

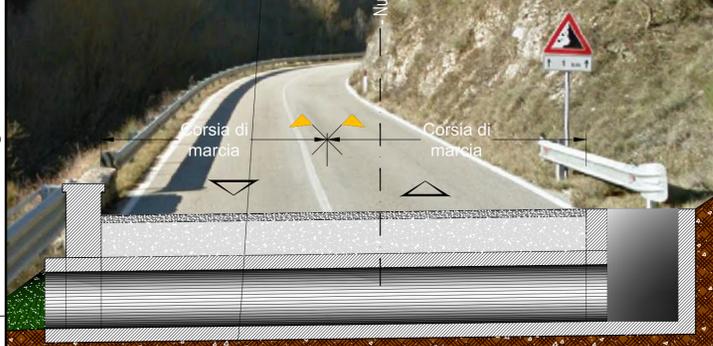

STRALCIO PLANIMETRICO

Scala 1:100

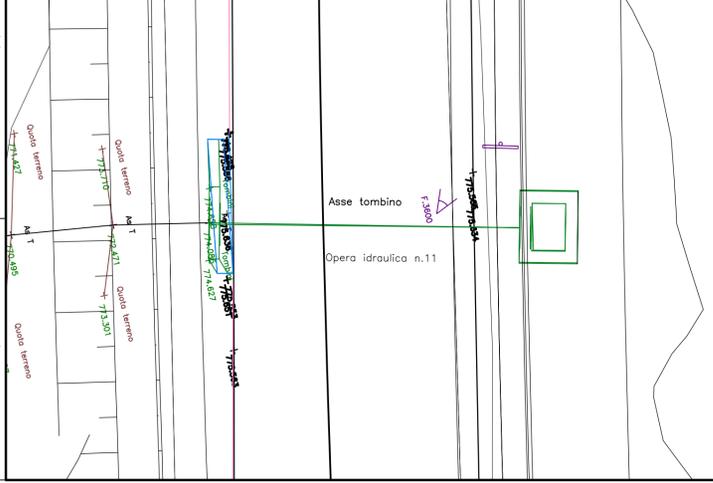

Mod.C.17.40
 Rev. 0
 01/03/2006
 PAG. 1 di 16

**SCHEDA DI ACCATASTAMENTO
 - OPERE D'ARTE MINORI -**

Sezione 1a - ANAGRAFICA DELL'OPERA

FOTO GENERALE UBICATIVA



Codice: (13005016120*) Tipologia opera: (vedi tab. 1) OI
 Codice S.I.L.: (**) Data aggiornamento: [29/11/2011]
 Accatastamento: ABRUZZO Matr.Rilevatore/Ditta: [GEOTEC] Data: [27/10/2011]
 Compartimento: [L'AQUILA]
 Strada: [S.S.260] Den.: [PICENTE]
 Itinerario Internazionale: (1*) [] Tipo Strada: (vedi tab. 2) [4]
 Ubicata in: Comune: [CAGNANO AMITERNO]
 Provincia: [L'AQUILA] Regione: [ABRUZZO]
 Tip. funzionale: Idraulica [X] Ciclo/Pedonale [] Carrabile []
 Denominazione corso o strada attraversata:
 Progr. convenzionale km: (2*) 010+165
 Coord. Planimetriche: Lat. WGS84: 42.477065° Lon. WGS84: 13.256814° Coord. Z: 760
 Anno di costruzione: (3*) [30+50 anni]
 Sismicità (Ord. 3274 - 20/03/03) zona 1 [] 2 [] 3 [] 4 []


Nota:
 (*) Codice determinato automaticamente dall'applicativo al momento dell'inserimento del nuovo elemento.
 (**) Codice SIL (lavoro) da inserire per le nuove realizzazioni.
 (1*) Inserire solo in caso di itinerario internazionale (ad es.: E45)
 (2*) Inserire il dato in asse opera
 (3*) Nel caso non sia nota, la data presunta può essere indicata nelle note come: <10 anni, 10+30 anni, 30+50 anni, >50 anni.

Mod.C.17.40
 Rev. 0
 01/03/2006
 PAG. 2 di 16


**SCHEDA DI ACCATASTAMENTO
 - OPERE D'ARTE MINORI -**

Sezione 1a - MONOGRAFIA RAPPRESENTATIVA DELL'OPERA

DISEGNO GEOMETRICO IN PIANTA

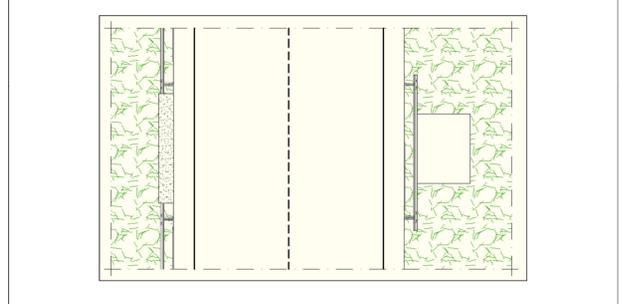


DISEGNO GEOMETRICO IN PROSPETTO

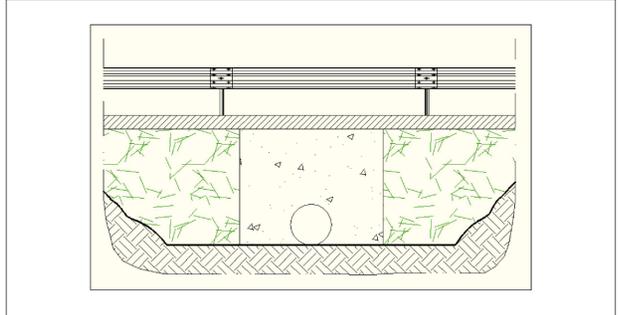

(*) CON INDICAZIONE DI EVENTUALI AMMALORAMENTI

KEY PLAN

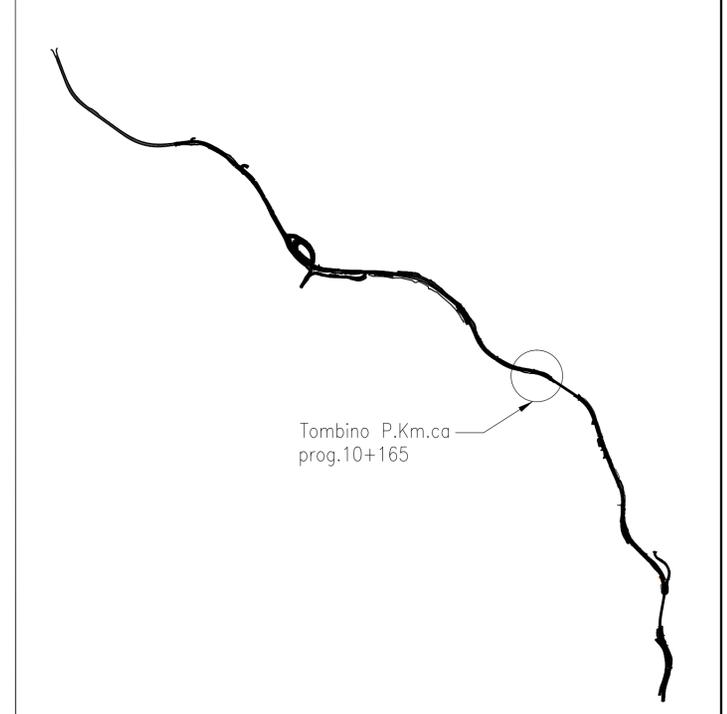

Tombino P.Km.ca
 prog.10+165

Mod.C.17.40
 Rev. 0
 01/03/2006
 PAG. 10 di 16

**SCHEDA DI ACCATASTAMENTO
 - OPERE D'ARTE MINORI -**

Sezione 5a - RILEVAZIONE FOTOGRAFICA DELLA STRUTTURA

DOCUMENTAZIONE FOTOGRAFICA:

 Foto 1 Commenti:	 Foto 2 Commenti:
 Foto 3 Commenti:	 Foto 4 Commenti:
 Foto 5 Commenti:	 Foto 6 Commenti:

Mod.C.17.40
 Rev. 0
 01/03/2006
 PAG. 3 di 16

**SCHEDA DI ACCATASTAMENTO
 - OPERE D'ARTE MINORI -**

Sezione 2 - DATI TECNICI

A) LOCALIZZAZIONE OPERA:

Carreggiata unica: [X]
 Carreggiate separate, a sede unica: []
 Carreggiate separate, a sedi separate:
 Carreggiata destra: []
 Carreggiata sinistra: []

B) TIPOLOGIA FUNZIONALE:

B1) OPERA IDRAULICA

B1.1) TIPOLOGIA COSTRUTTIVA:

1- TOMBINO CIRCOLARE IN CLS [X]
 Lung.int.netta. = (m) **7.90** Ø = (m) **0.60**
 2- TOMBINO IN ACCIAIO ONDULATO []
 [] CIRCOLARE: Lunghezza = (m) _____ Ø = (m) _____
 [] AD ARCO RIBASSATO:
 3- SCATOLARE PREFABBRICATO []
 4- SCATOLARE IN OPERA []
 5- PONTICELLO AD ARCO []
 6- PONTICELLO A TRAVATA []
 7- TOMBINO A TRAVATA []

Dimensioni:
 Lunghezza. = (m) **0.60** Larghezza. = (m) **7.90** Altezza = (m) **0.60**

Spessore tra estradosso dell'opera e piano viabile ml. _____

Materiale: Muratura [] C.A. [X] Acciaio []
 Pietra [] C.A.P. [] Misto o altro []
 []

Sanas GRUPPO FS ITALIANE
 Coordinamento Territoriale Adriatica

S.S. 260 "PICENTE"
 LAVORI DI ADEGUAMENTO PLANO ALTIMETRICO DELLA SEDE STRADALE
 Lotto "3" - da San Pelino a Marana di Montereale (Aq)
 Convenzione di Cofinanziamento ANAS - Regione Abruzzo - Provincia di L'Aquila in data 28/11/05 Rep. n°25597
 CUP: F11B07000480001 - CIG: 665875741B

PROGETTO ESECUTIVO

GRUPPO DI PROGETTAZIONE: **POLITECNICA** Sede di Firenze
 Viale G. Amendola n.6 int.3
 50121 Firenze - 0552001660
 www.politecnica.it

Direttore della Progettazione Responsabile Opere stradali ed idrauliche Ing. Marcello Mancone Ord. ing. di Firenze n.5723	Responsabile Opere Strutturali Coordinatore Sicurezza in fase di progettazione Ing. Tommaso Conti Ord. ing. di Pisa n.1149/A	Responsabile Geologia Dott. Pietro Accolti Gil Ord. geol. della Toscana n.728	Direttore Tecnico Responsabile Opere impiantistiche Ing. Francesco Frassinetti Ord. ing. Bologna n.5897/A	Responsabile Ambientale Arch. Maria Cristina Fregni Ord. arch. di Modena n.611
---	---	----------------------------------------------------------------------------------------	---	-----------------------------------------------------------------------------------------

IL RESPONSABILE DEL PROCEDIMENTO
 Ing. FRANCESCO RUOCCO

IMPRESA ESECUTRICE:
 Responsabile di Commessa
 Geom. Giacomo Giannini
 Direttore Tecnico
 Ing. Mauro Martini

DELTA LAVORI

02-STUDIO DELL'INFRASTRUTTURA
 02.2-RILIEVI OPERE D'ARTE ESISTENTI
 RILIEVO TOMBINO ESISTENTE - PROGR. PROG. 10+165

CODICE PROGETTO	NOME FILE	PROGR. ELAB.	REV.	SCALA:
PROGETTO	02.13_P00_SG01_GEN_DI07_A	02.13		
PROGETTO	UV. PROG. N. PROG.			
L0718B E 1801	CODICE ELAB. P00SG01GENDI107		A	VARIE

A	CONSEGNA LUGLIO 2018	05/2018	F. FATICH	M. MANCONE	M. MANCONE
REV.	DESCRIZIONE	DATA	REDATTO	VERIFICATO	APPROVATO