


**ESTRATTO DEL RILIEVO CELERIMETRICO**

Scala 1:100

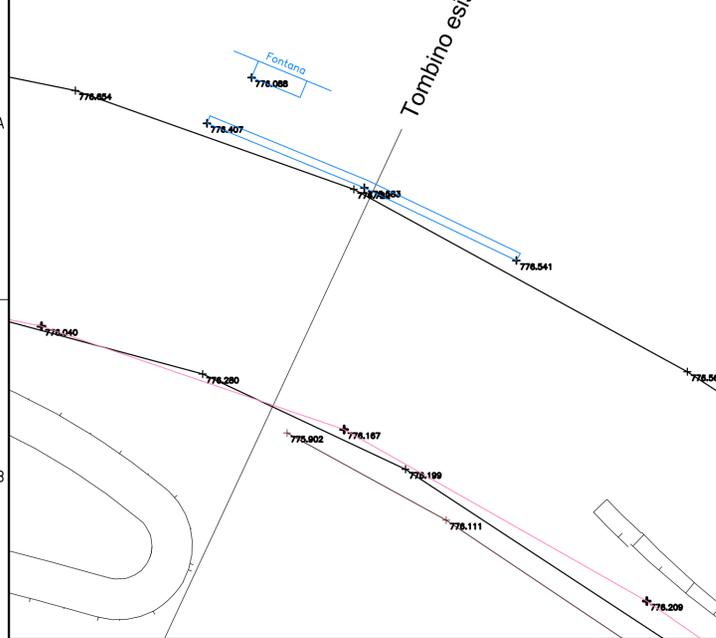

Documentazione fotografica integrativa: FOTO 1




Documentazione fotografica integrativa: FOTO 2



Documentazione fotografica integrativa: FOTO 3



**KEY PLAN**

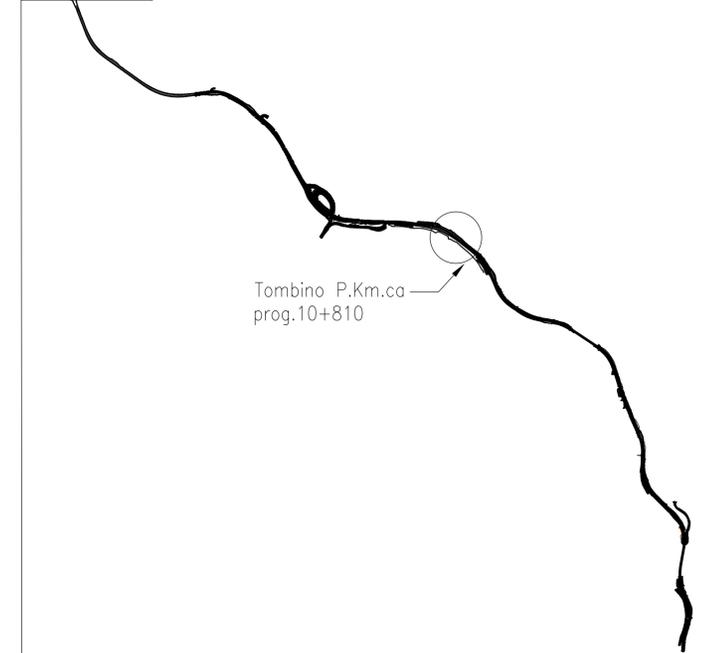

**NOTE**

- TOMBINO NON PRESENTE NELLE SCHEDE DI ACCATAMENTO

**SEZIONE - TOMBINO 10a**

Scala 1:50



**STRALCIO PLANIMETRICO**

Scala 1:100



Coordinamento Territoriale Adriatica

**S.S. 260 "PICENTE"**  
**LAVORI DI ADEGUAMENTO PLANO ALTIMETRICO DELLA SEDE STRADALE**  
**Lotto "3" - da San Pelino a Marana di Montereale (Aq)**  
 Convenzione di Cofinanziamento ANAS - Regione Abruzzo - Provincia di L'Aquila in data 28/11/05 Rep. n°25597

CUP: F11B07000480001 - CIG: 665875741B

**PROGETTO ESECUTIVO**

|  |   |  |  |  |
|--|---|--|--|--|
| GRUPPO DI PROGETTAZIONE: <b>POLITECNICA</b><br>BUILDING FOR HUMANS         |   | Sede di Firenze<br>Viale G. Amendola n.6 int.3<br>50121 Firenze - 0552001660<br>www.politecnica.it |  |  |
| Direttore della Progettazione<br>Responsabile Opere stradali ed idrauliche | Responsabile Opere Strutturali<br>Coordinatore Sicurezza in fase di progettazione | Responsabile Geologia  | Direttore Tecnico<br>Responsabile Opere impiantistiche   | Responsabile Ambientale                                    |
| Ing. Marcello Mancone<br>Ord. ing. di Firenze n.5723                       | Ing. Tommaso Conti<br>Ord. ing. di Firenze n.1149/A                               | Dott. Pietro Accolti Gil<br>Ord. geol. della Toscana n.728   | Ing. Francesco Frassinetti<br>Ord. ing. Bologna n.5897/A | Arch. Maria Cristina Freschi<br>Ord. arch. di Modena n.611 |

|   |   |
|---|---|
| IL RESPONSABILE DEL PROCEDIMENTO<br>Ing. FRANCESCO RUOCCO | IMPRESA ESECUTRICE :<br>Responsabile di Commessa<br>Geom. Giacomo Gianna<br>Direttore Tecnico<br>Ing. Mauro Martini |
|---|---|

**02-STUDIO DELL'INFRASTRUTTURA**  
**02.2-RILIEVI OPERE D'ARTE ESISTENTI**  
**RILIEVO TOMBINO ESISTENTE - PROGR. PROG. 10+810**

|                        |                             |              |      |        |
|------------------------|-----------------------------|--------------|------|--------|
| CODICE PROGETTO        | NOME FILE                   | PROGR. ELAB. | REV. | SCALA: |
| PROGETTO L0718B E 1801 | 02.17_P00_SG01_GEN_DH11_A   | 02.17        | A    | VARIE  |
| ELAB.                  | CODICE ELAB. P00SG01GENDI11 |              |      |        |

|      |                      |         |           |            |            |
|------|----------------------|---------|-----------|------------|------------|
| A    | CONSEGNA LUGLIO 2018 | 05/2018 | F. FALCHI | M. MANCONE | M. MANCONE |
| REV. | DESCRIZIONE          | DATA    | REDATTO   | VERIFICATO | APPROVATO  |