


**ESTRATTO DEL RILIEVO CELERIMETRICO**

Scala 1:100

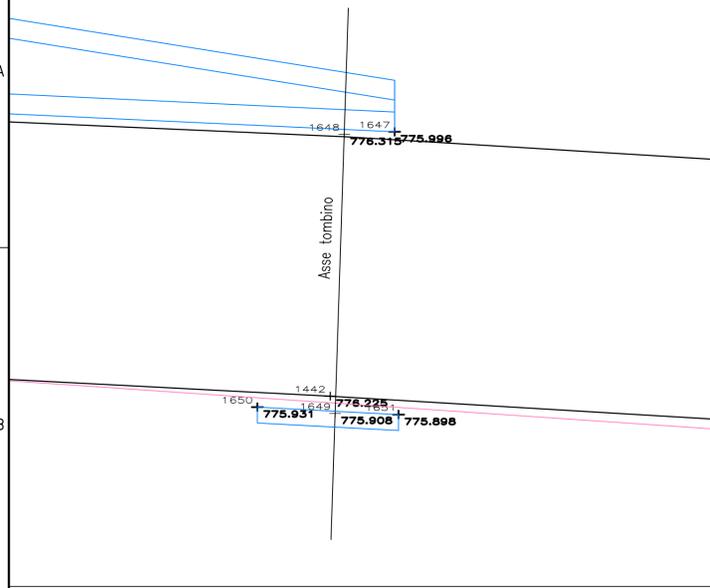


**SEZIONE - TOMBINO 11**

Scala 1:50



**STRALCIO PLANIMETRICO**

Scala 1:100

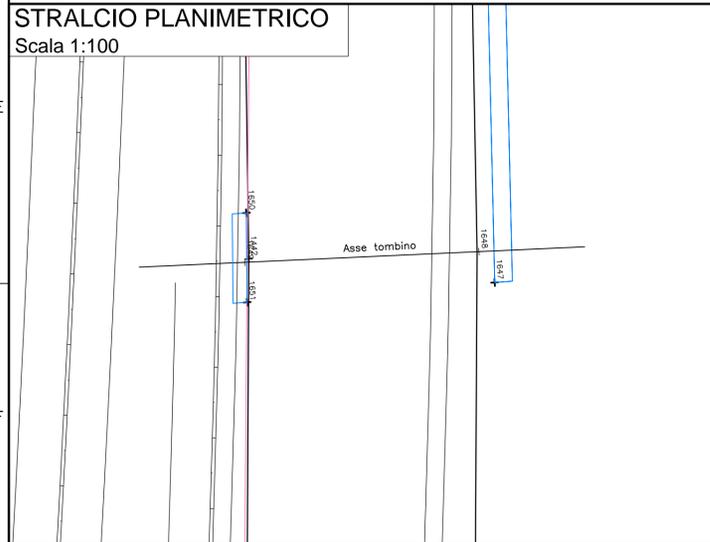

**SCHEDA DI ACCATAMENTO - OPERE D'ARTE MINORI -**  
 Mod.C.17.40  
 Rev. 0 01/03/2006  
 PAG. 1 di 16

**Sezione 1 - ANAGRAFICA DELL'OPERA**

**FOTO GENERALE UBICATIVA**




Codice: (13005016780) Tipologia opera: (vedi tab. 1) OI  
 Codice S.I.L.: (\*\*) Data aggiornamento: [ 01/12/2011 ]  
 Accatamento: ABRUZZO Matr. Rilevatore/Ditta: [ GEOTEC ] Data: [ 02/11/2011 ]  
 Compartimento: [ L'AQUILA ]  
 Strada: [ S.S.260 ] Den.: [ PICENTE ]  
 Itinerario Internazionale: (1\*) [ ] Tipo Strada: (vedi tab. 2) [ 4 ]  
 Ubicata in: Comune: [ CAGNANO AMITERNO ]  
 Provincia: [ L'AQUILA ] Regione: [ ABRUZZO ]  
 Tip. funzionale: Idraulica [ X ] Ciclo/Pedonale [ ] Carrabile [ ]  
 Denominazione corso o strada attraversata:  
 Progr. convenzionale km: (2\*) 010+880  
 Coord. Planimetriche: Lat. WGS84: 42.480985° Lon. WGS84: 13.250619° Coord. Z: 782.2  
 Anno di costruzione: (3\*) [ 30+50 anni ]  
 Sismicità (Ord. 3274 - 20/03/03) zona 1 [ ] 2 [ ] 3 [ ] 4 [ ]

Note:  
 (\*) Codice determinato automaticamente dall'applicativo al momento dell'inserimento del nuovo elemento.  
 (\*\*) Codice S.I.L. (lavoro) da inserire per le nuove realizzazioni.  
 (1\*) Inserire solo in caso di itinerario internazionale (ad es.: E45)  
 (2\*) Inserire il dato in asse opera  
 (3\*) Nel caso non sia nota, la data presunta può essere indicata nelle note come: <10 anni, 10+30 anni, 30+50 anni, >50 anni.


**SCHEDA DI ACCATAMENTO - OPERE D'ARTE MINORI -**  
 Mod.C.17.40  
 Rev. 0 01/03/2006  
 PAG. 2 di 16

**Sezione 1a - MONOGRAFIA RAPPRESENTATIVA DELL'OPERA**


**DISEGNO GEOMETRICO IN PIANTA**

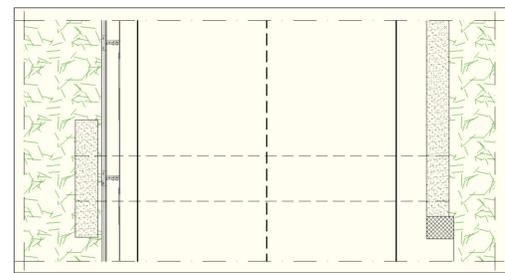

**DISEGNO GEOMETRICO IN PROSPETTO**

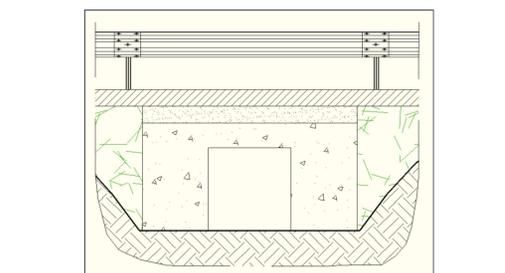

(\*) CON INDICAZIONE DI EVENTUALI AMMALORAMENTI

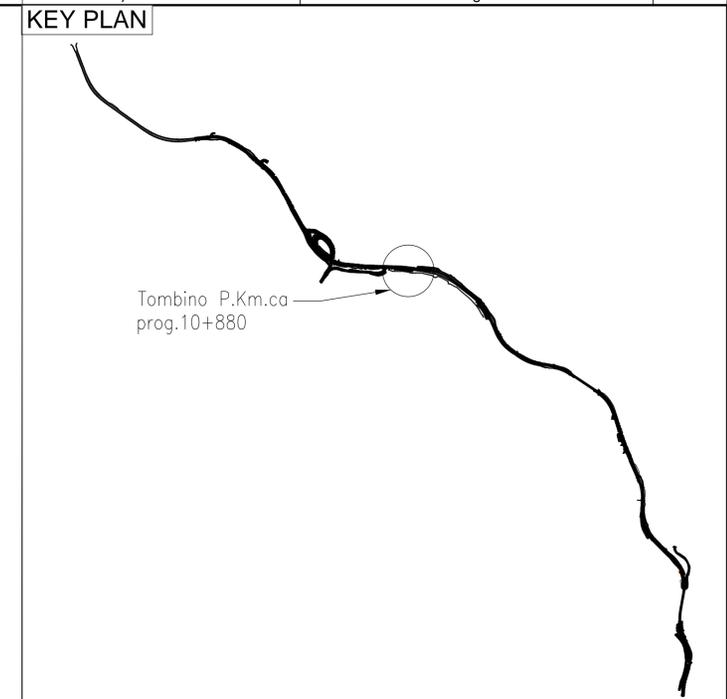

**SCHEDA DI ACCATAMENTO - OPERE D'ARTE MINORI -**  
 Mod.C.17.40  
 Rev. 0 01/03/2006  
 PAG. 10 di 16

**Sezione 5a - RILEVAZIONE FOTOGRAFICA DELLA STRUTTURA**

**DOCUMENTAZIONE FOTOGRAFICA:**

Foto 1 Commenti:	Foto 2 Commenti:
Foto 3 Commenti:	Foto 4 Commenti:
Foto 5 Commenti:	Foto 6 Commenti:

**SCHEDA DI ACCATAMENTO - OPERE D'ARTE MINORI -**  
 Mod.C.17.40  
 Rev. 0 01/03/2006  
 PAG. 3 di 16

**Sezione 2 - DATI TECNICI**

**A) LOCALIZZAZIONE OPERA:**  
 Carreggiata unica: [ X ]  
 Carreggiate separate, a sede unica: [ ]  
 Carreggiate separate, a sedi separate:  
 Carreggiata destra: [ ]  
 Carreggiata sinistra: [ ]

**B) TIPOLOGIA FUNZIONALE:**

**B1) OPERA IDRAULICA**

**B1.1) TIPOLOGIA COSTRUTTIVA:**

1- TOMBINO CIRCOLARE IN CLS [ ]  
 Lung.int.netta. = (m) \_\_\_\_\_ Ø = (m) \_\_\_\_\_

2- TOMBINO IN ACCIAIO ONDULATO [ ]  
 [ ] CIRCOLARE: Lunghezza = (m) \_\_\_\_\_ Ø = (m) \_\_\_\_\_  
 [ ] AD ARCO RIBASSATO:

3- SCATOLARE PREFABBRICATO [ ]  
 4- SCATOLARE IN OPERA [ X ]  
 5- PONTICELLO AD ARCO [ ]  
 6- PONTICELLO A TRAVATA [ ]  
 7- TOMBINO A TRAVATA [ ]

**Dimensioni:**  
 Lunghezza. = (m) 1.00 Larghezza. = (m) 7.50 Altezza = (m) 1.00

**Spessore tra estradosso dell'opera e piano viabile ml. 0.40**

**Materiale:** Muratura [ X ] C.A. [ ] Acciaio [ ]  
 Pietra [ ] C.A.P. [ ] Misto o altro [ ]

**Sanas** GRUPPO FS ITALIANE  
 Coordinamento Territoriale Adriatica

**S.S. 260 "PICENTE"**  
 LAVORI DI ADEGUAMENTO PLANO ALTIMETRICO DELLA SEDE STRADALE  
 Lotto "3" - da San Pelino a Marana di Montereale (Aq)  
 Convenzione di Cofinanziamento ANAS - Regione Abruzzo - Provincia di L'Aquila in data 28/11/05 Rep. n°25597  
 CUP: F11B07000480001 - CIG: 665875741B

**PROGETTO ESECUTIVO**

GRUPPO DI PROGETTAZIONE: **POLITECNICA** Sede di Firenze  
 Viale G. Amendola n.6 int.3 50121 Firenze - 0552001660 www.politecnica.it

Direttore della Progettazione Responsabile Opere stradali ed idrauliche Ing. Marcello Mancone Ord. ing. di Firenze n.5723	Responsabile Opere Strutturali Coordinatore Sicurezza in fase di progettazione Ing. Tommaso Conti Ord. ing. di Pisa n.1149/A	Responsabile Geologia Dott. Pietro Accolti Gil Ord. geol. della Toscana n.728	Direttore Tecnico Responsabile Opere Impiantistiche Ing. Francesco Frassinetti Ord. ing. Bologna n.5897/A	Responsabile Ambientale Arch. Maria Cristina Freschi Ord. arch. di Modena n.611
--	---	---	--	---

**IL RESPONSABILE DEL PROCEDIMENTO**  
 Ing. FRANCESCO RUOCCO

**IMPRESA ESECUTRICE:**  
 Responsabile di Commessa  
 Geom. Giacomo Giannini  
 Direttore Tecnico  
 Ing. Mauro Martini

**DELTA LAVORI**

**02-STUDIO DELL'INFRASTRUTTURA**  
 02.2-RILIEVI OPERE D'ARTE ESISTENTI  
 RILIEVO TOMBINO ESISTENTE - PROGR. PROG. 10+880

CODICE PROGETTO PROGETTO L0718B	NOME FILE 02.18_P00_SG01_GEN_DH12_A	PROGR. ELAB. 02.18	REV. A	SCALA: VARIE
ELAB. E	ELAB. 1801	ELAB. P00SG01GENDH12	ELAB. A	ELAB. VARIE

A	CONSEGNA LUGLIO 2018	05/2018	F. FATTI	M. MANCONE	M. MANCONE
REV.	DESCRIZIONE	DATA	REDATTO	VERIFICATO	APPROVATO