



**ESTRATTO DEL RILIEVO CELERIMETRICO**

Scala 1:100

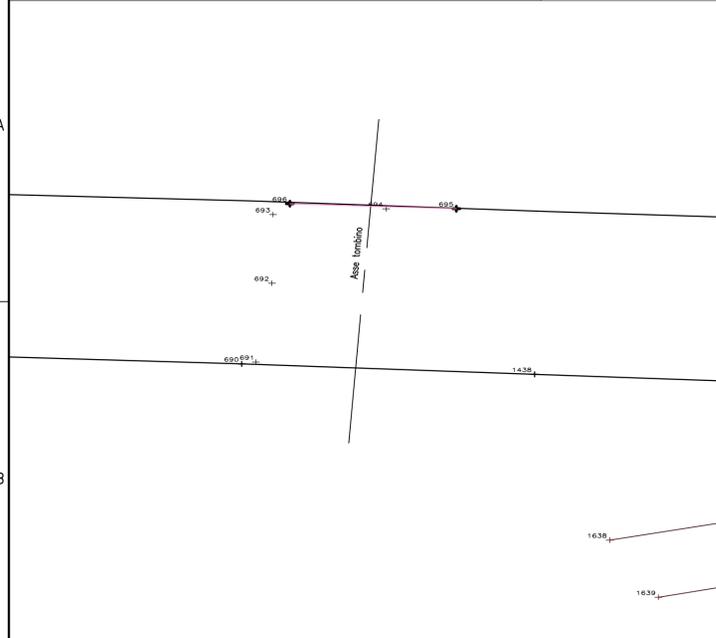

**STRALCIO PLANIMETRICO**

Scala 1:100

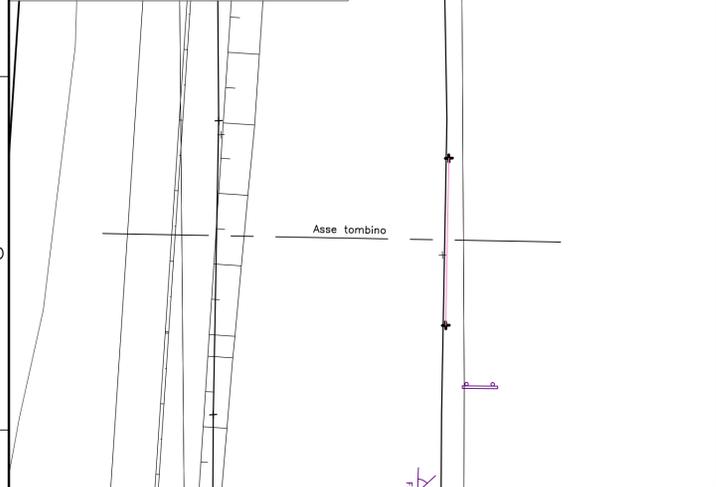

**SEZIONE - TOMBINO 12**

Scala 1:50



**SCHEDA DI ACCATASTAMENTO - OPERE D'ARTE MINORI -**

Mod.C.17.40  
Rev. 0  
01/03/2006  
PAG. 1 di 16

**Sezione 1 - ANAGRAFICA DELL'OPERA**

**FOTO GENERALE UBICATIVA**



Codice: (13005015590\*) Tipologia opera: (vedi tab. 1) OI  
Codice S.I.L.: (\*\*) Data aggiornamento: [ 28/11/2011 ]

Accatastamento: ABRUZZO Matr. Rilevatore/Ditta: [ GEOTEC ] Data: [ 02/11/2011 ]  
Compartimento: [ L'AQUILA ]  
Strada: [ S.S.260 ] Den.: [ PICENTE ]  
Itinerario Internazionale: (1\*) [ ] Tipo Strada: (vedi tab. 2) [ 4 ]  
Ubicata in: Comune: [ CAGNANO AMITERNO ]  
Provincia: [ L'AQUILA ] Regione: [ ABRUZZO ]  
Tip. funzionale: Idraulica [ X ] Ciclo/Pedonale [ ] Carrabile [ ]  
Denominazione corso o strada attraversata:  
Progr. convenzionale km: (2\*) 010+955  
Coord. Planimetriche: Lat. WGS84: 42.480936° Lon. WGS84: 13.249788° Coord. Z: 785.6  
Anno di costruzione: (3\*) [ 30+50 anni ]  
Sismicità (Ord. 3274 - 20/03/03) zona 1 [ ] 2 [ ] 3 [ ] 4 [ ]

Note:  
(\*) Codice determinato automaticamente dall'applicativo al momento dell'inserimento del nuovo elemento.  
(\*\*) Codice SIL (lavoro) da inserire per le nuove realizzazioni.  
(1\*) Inserire solo in caso di itinerario internazionale (ad es.: E45)  
(2\*) Inserire il dato in asse opera  
(3\*) Nel caso non sia nota, la data presunta può essere indicata nelle note come: <10 anni, 10+30 anni, 30+50 anni, >50 anni.

**SCHEDA DI ACCATASTAMENTO - OPERE D'ARTE MINORI -**

Mod.C.17.40  
Rev. 0  
01/03/2006  
PAG. 10 di 16

**Sezione 5a - RILEVAZIONE FOTOGRAFICA DELLA STRUTTURA**

**DOCUMENTAZIONE FOTOGRAFICA:**




**SCHEDA DI ACCATASTAMENTO - OPERE D'ARTE MINORI -**


Mod.C.17.40  
Rev. 0  
01/03/2006  
PAG. 2 di 16

**Sezione 1a - MONOGRAFIA RAPPRESENTATIVA DELL'OPERA**

**DISEGNO GEOMETRICO IN PIANTA**

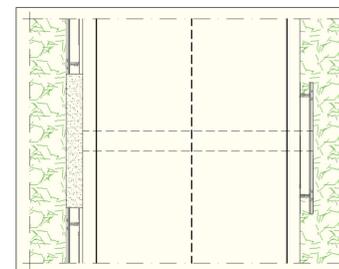

**DISEGNO GEOMETRICO IN PROSPETTO**

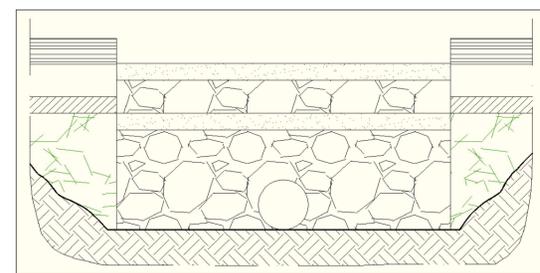

(\*) CON INDICAZIONE DI EVENTUALI AMMAGRAMENTI

**SCHEDA DI ACCATASTAMENTO - OPERE D'ARTE MINORI -**

Mod.C.17.40  
Rev. 0  
01/03/2006  
PAG. 3 di 16


**Sezione 2 - DATI TECNICI**

**A)- LOCALIZZAZIONE OPERA:**  
Carreggiata unica: [ X ]  
Carreggiate separate, a sede unica: [ ]  
Carreggiate separate, a sedi separate:  
Carreggiata destra: [ ]  
Carreggiata sinistra: [ ]

**B)- TIPOLOGIA FUNZIONALE:**  
**B1)- OPERA IDRAULICA**  
**B1.1)- TIPOLOGIA COSTRUTTIVA:**  
1- TOMBINO CIRCOLARE IN CLS [ X ]  
Lung.int.netta. = (m) 7.45 Ø = (m) 0.60  
2- TOMBINO IN ACCIAIO ONDULATO [ ]  
[ ] CIRCOLARE: Lunghezza = (m) \_\_\_\_\_ Ø = (m) \_\_\_\_\_  
[ ] AD ARCO RIBASSATO:  
3- SCATOLARE PREFABBRICATO [ ]  
4- SCATOLARE IN OPERA [ ]  
5- PONTICELLO AD ARCO [ ]  
6- PONTICELLO A TRAVATA [ ]  
7- TOMBINO A TRAVATA [ ]

Dimensioni:  
Lunghezza. = (m) 0.60 Larghezza. = (m) 7.45 Altezza = (m) 0.60  
Spessore tra estradosso dell'opera e piano viabile ml. \_\_\_\_\_

Materiale: Muratura [ ] C.A. [ X ] Acciaio [ ]  
Pietra [ ] C.A.P. [ ] Misto o altro [ ]  
[ ]

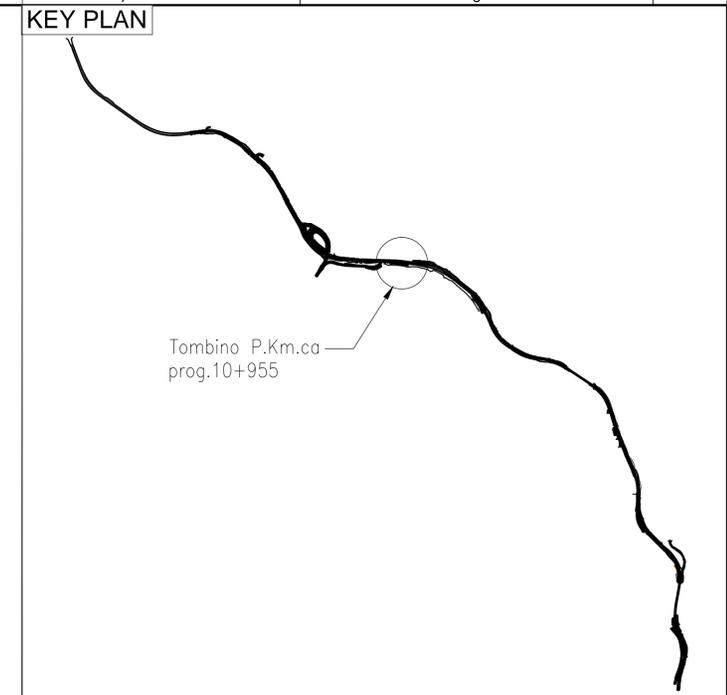

**Sanas** GRUPPO FS ITALIANE  
**Coordinamento Territoriale Adriatica**

**S.S. 260 "PICENTE"**  
**LAVORI DI ADEGUAMENTO PLANO ALTIMETRICO DELLA SEDE STRADALE**  
**Lotto "3" - da San Pelino a Marana di Montereale (Aq)**  
**Convenzione di Cofinanziamento ANAS - Regione Abruzzo - Provincia di L'Aquila in data 28/11/05 Rep. n°25597**  
**CUP: F11B07000480001 - CIG: 665875741B**

**PROGETTO ESECUTIVO**

<b>GRUPPO DI PROGETTAZIONE:</b>		<b>POLITECNICA</b> BUILDING FOR HUMANS			Sede di Firenze Viale G. Amendola n.6 int.3 50121 Firenze - 0552001660 www.politecnica.it
Direttore della Progettazione Responsabile Opere stradali ed idrauliche	Responsabile Opere Strutturali Coordinatore Sicurezza in fase di progettazione	Responsabile Geologia	Direttore Tecnico Responsabile Opere Impiantistiche	Responsabile Ambientale	
Ing. Marcello Mancone Ord. ing. di Firenze n.5723	Ing. Tommaso Conti Ord. ing. di Pisa n.1149/A	Dott. Pietro Accolti Gil Ord. geol. della Toscana n.728	Ing. Francesco Frassinetti Ord. ing. Bologna n.5897/A	Arch. Maria Cristina Fregni Ord. arch. di Modena n.611	

**IL RESPONSABILE DEL PROCEDIMENTO**  
Ing. FRANCESCO RUOCCO

**IMPRESA ESECUTRICE:**  
Responsabile di Commessa  
Geom. Giacomo Giannini  
Direttore Tecnico  
Ing. Mauro Martini

**DELTA LAVORI**

**02-STUDIO DELL'INFRASTRUTTURA**  
**02.2-RILIEVI OPERE D'ARTE ESISTENTI**  
**RILIEVO TOMBINO ESISTENTE - PROGR. PROG. 10+955**

CODICE PROGETTO	NOME FILE	PROG. ELAB.	REV.	SCALA:
PROGETTO	02.19_P00_SG01_GEN_DH13_A	02.19		
PROG. N. PROG.	CODICE ELAB.			
L0718B E 1801	P00SG01GEND113		A	VARIE
A	CONSEGNA LUGLIO 2018	05/2018	F. FATICH	M. MANCONE
REV.	DESCRIZIONE	DATA	REDATTO	VERIFICATO
				APPROVATO