



ESTRATTO DEL RILIEVO CELERIMETRICO

Scala 1:100

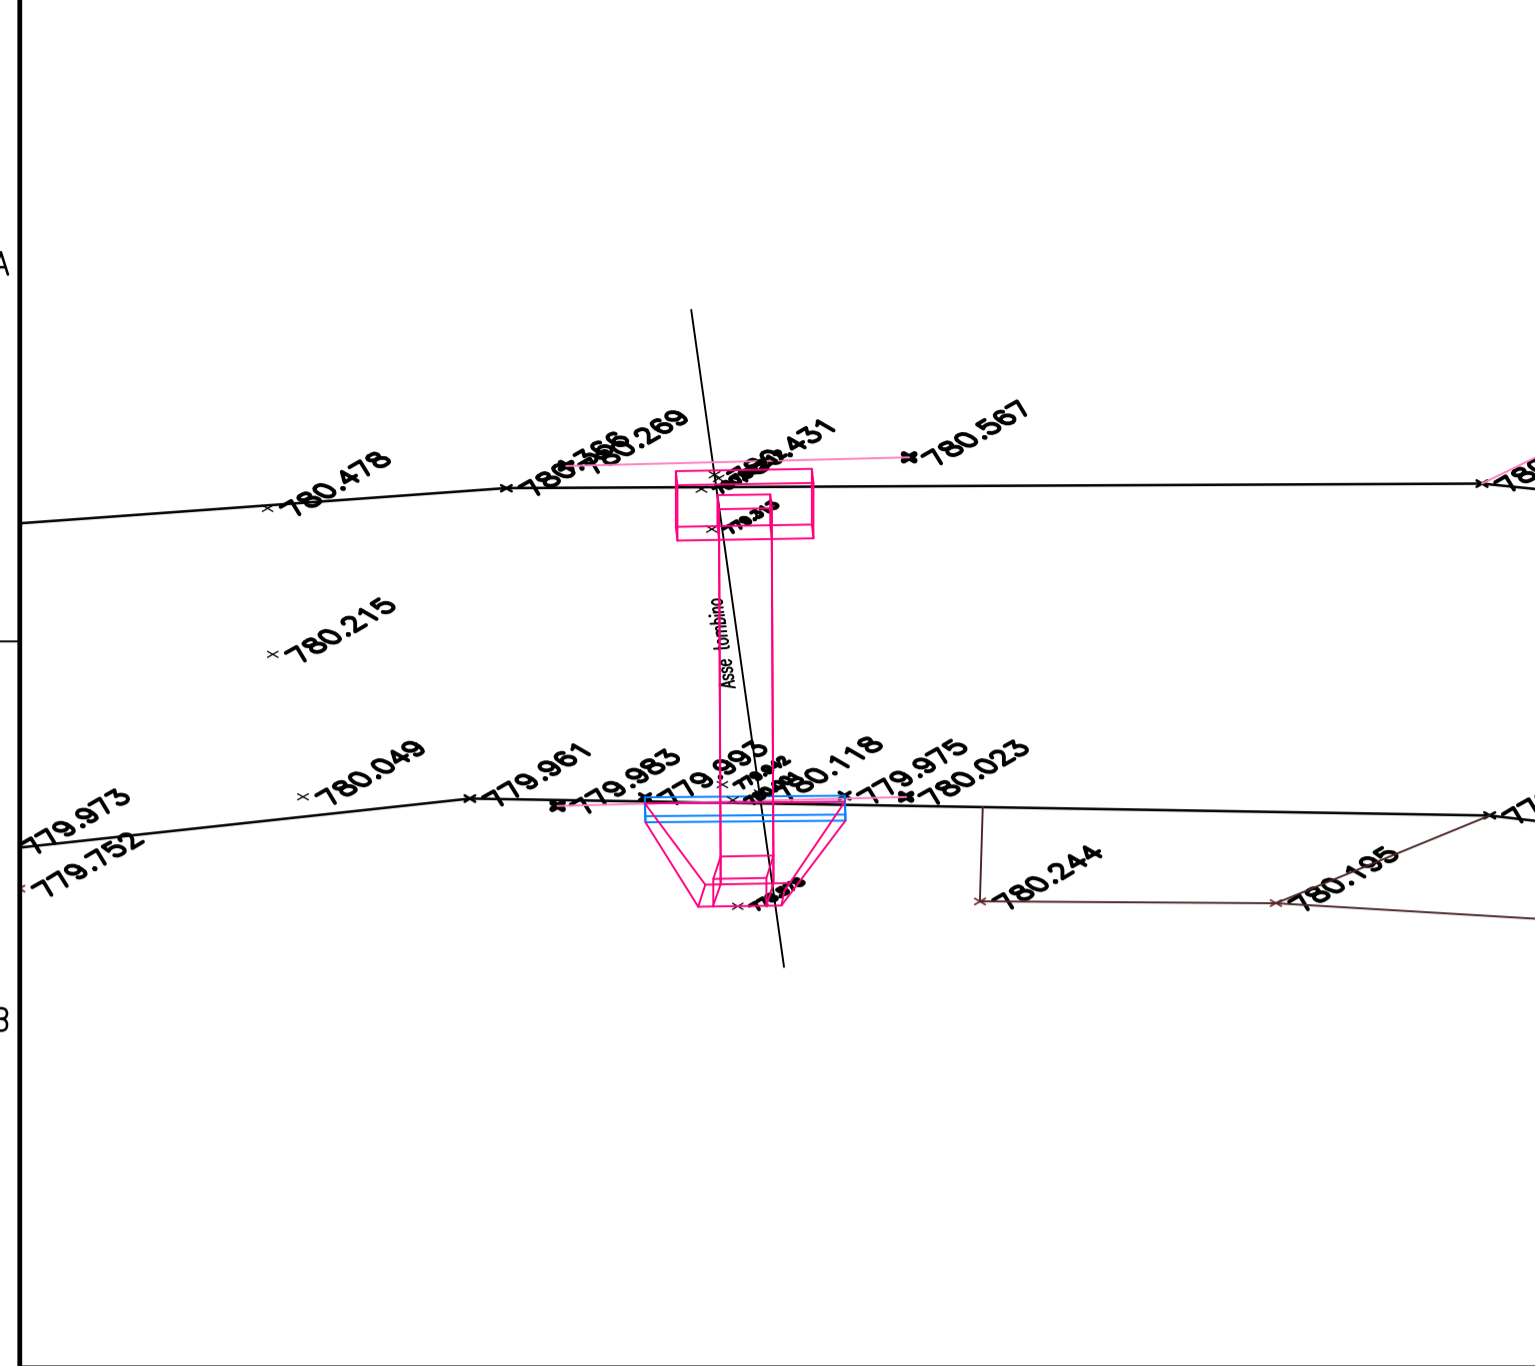


NOTE
 - TOMBINO NON PRESENTE NELLE SCHEDE DI ACCATASTAMENTO

KEY PLAN

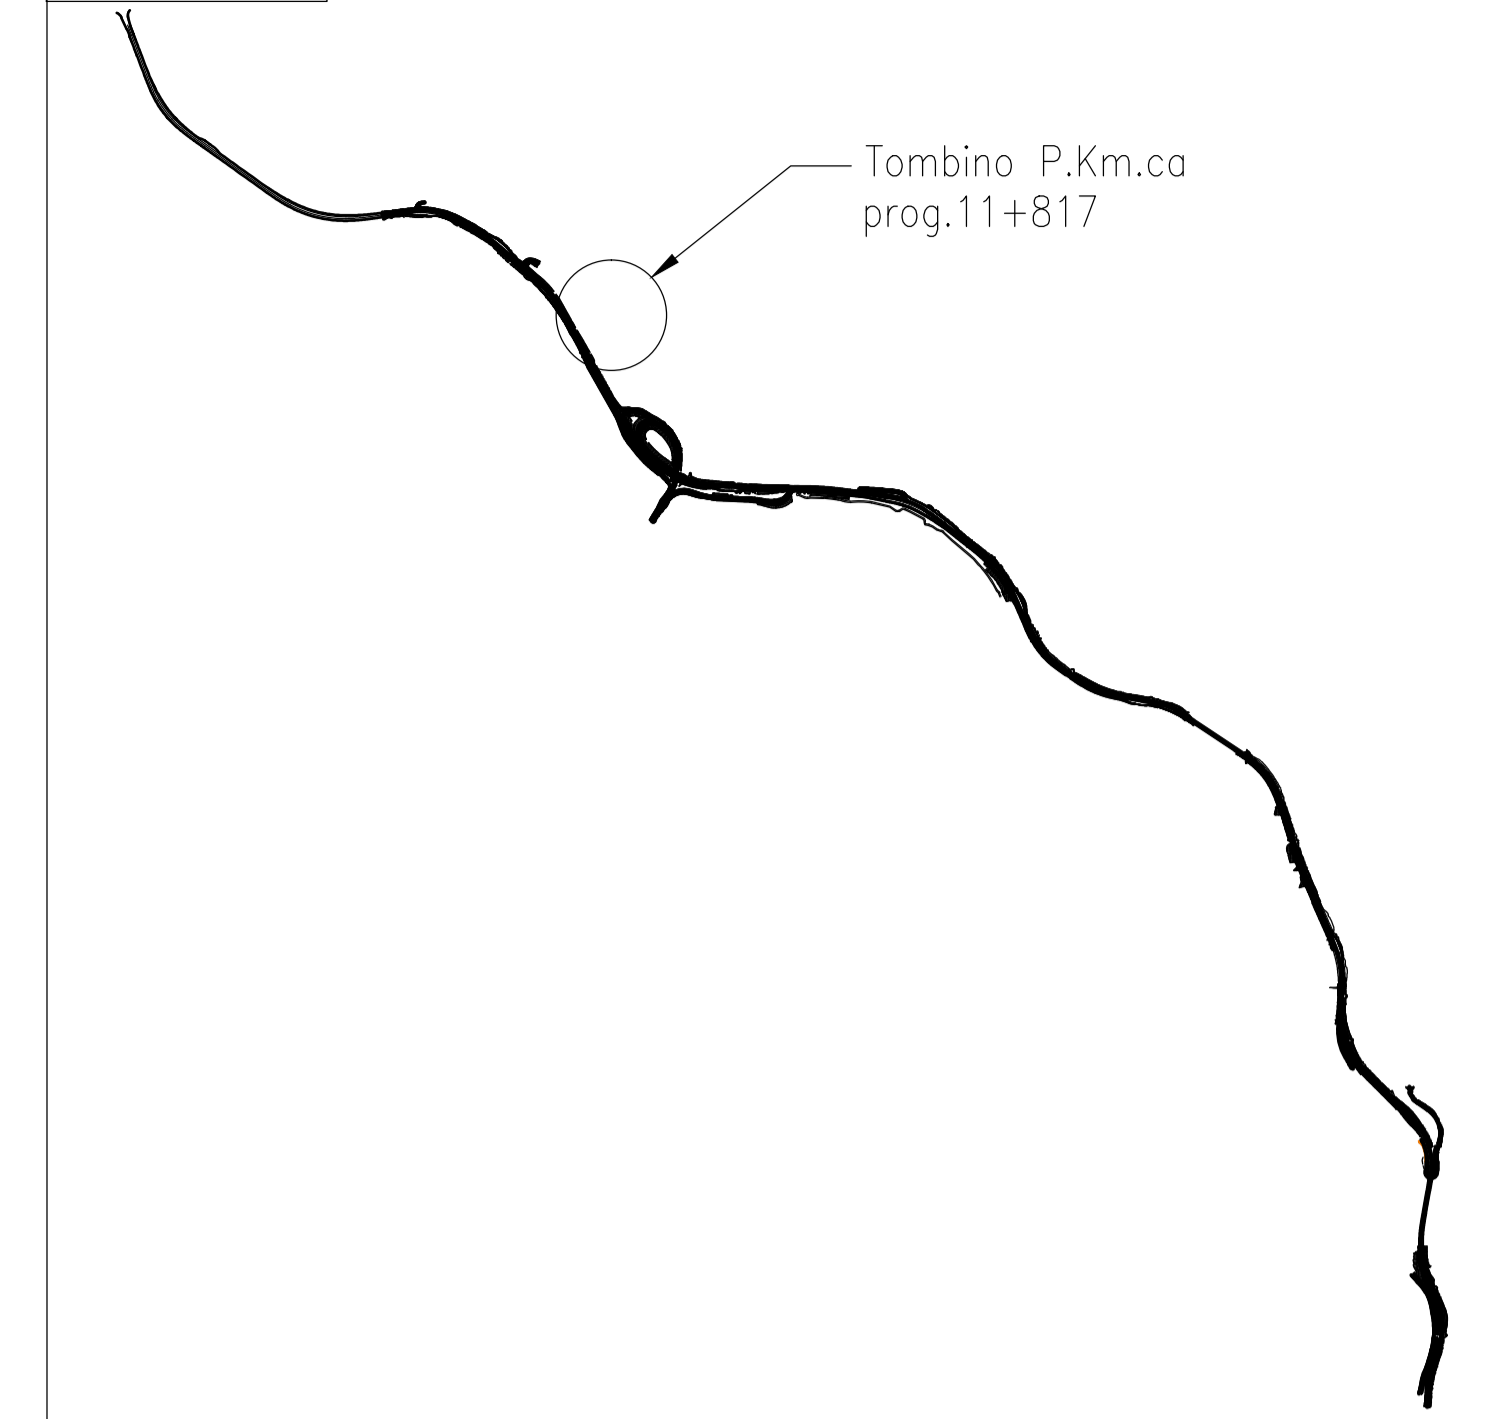

STRALCIO PLANIMETRICO

Scala 1:100

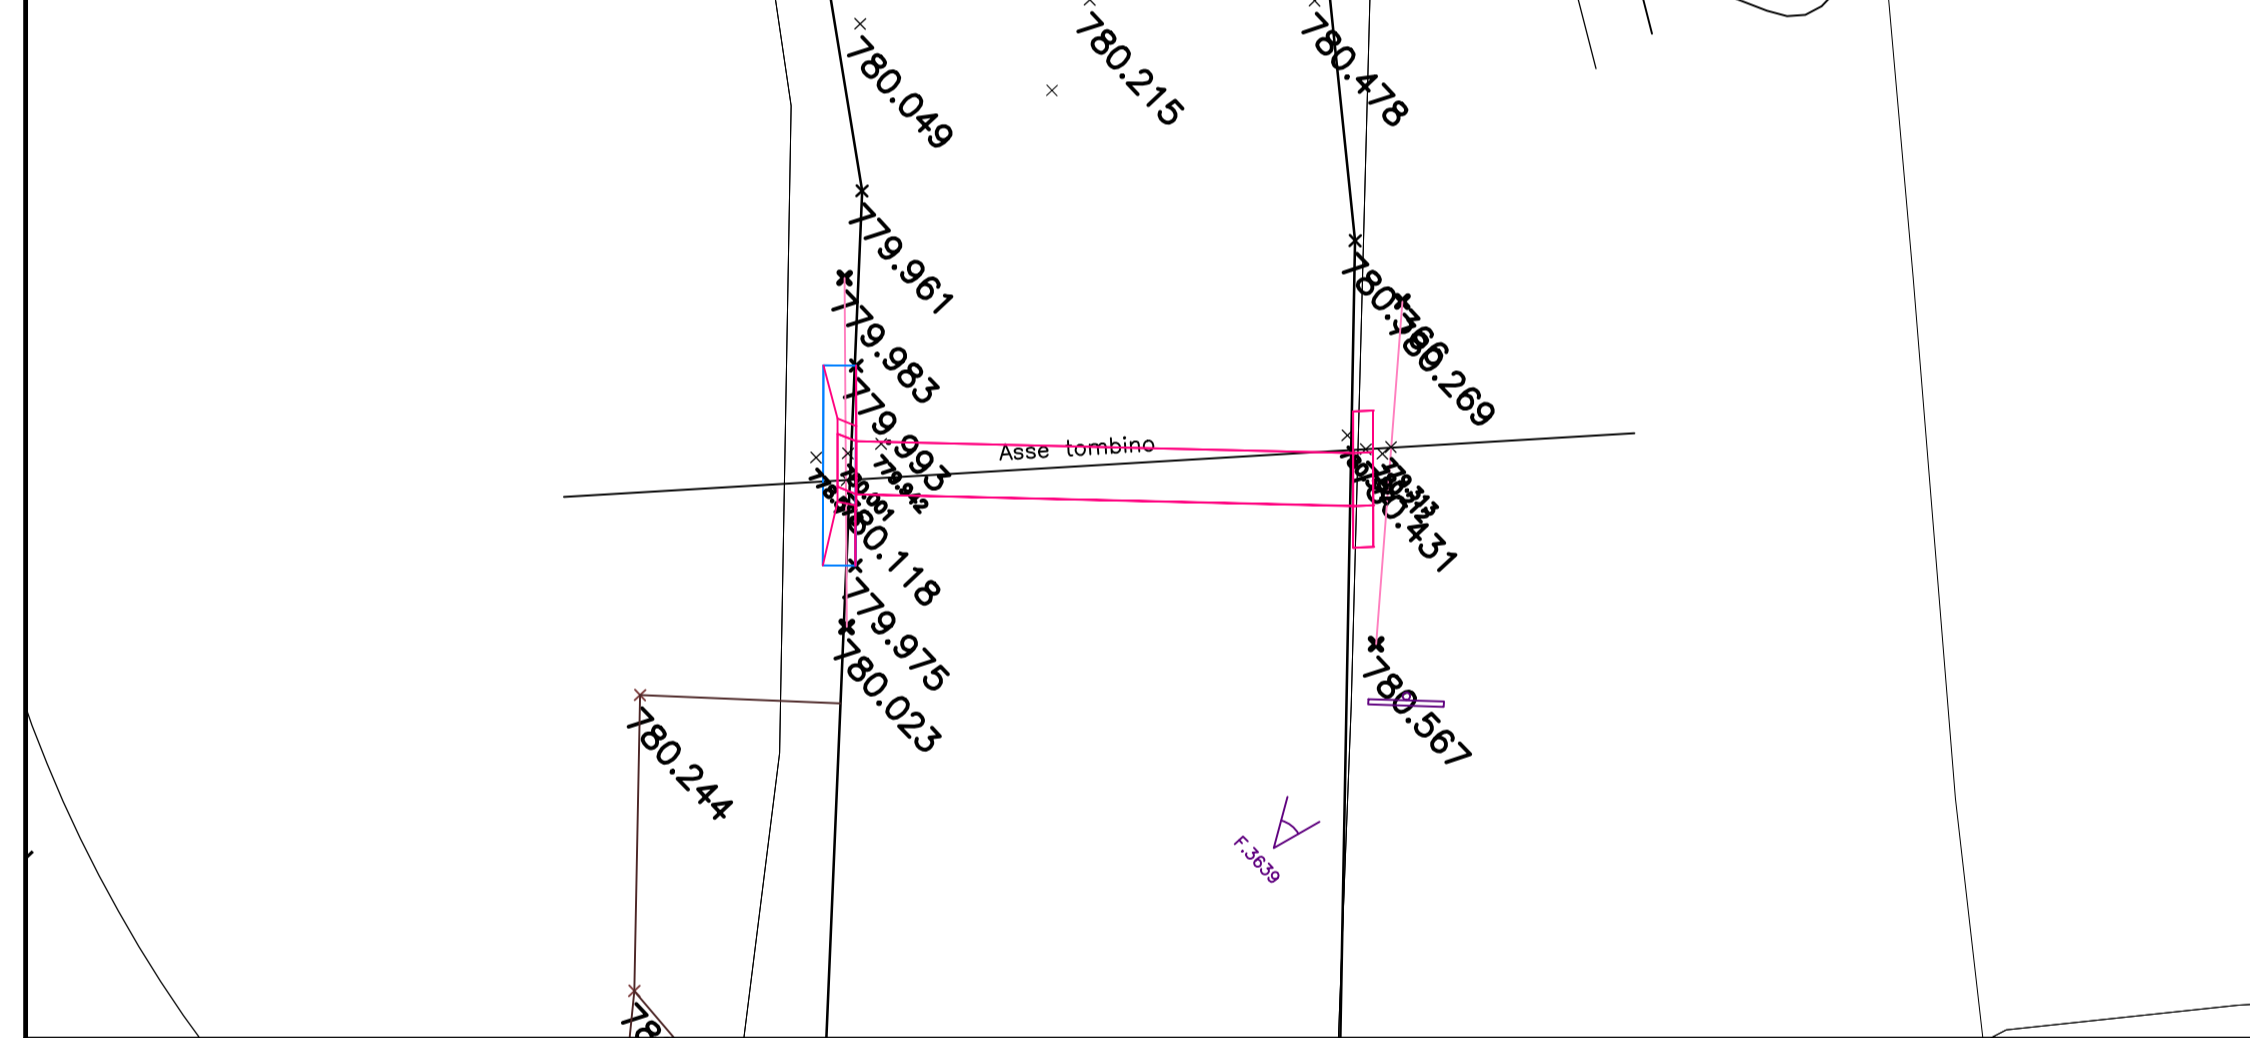

SEZIONE - TOMBINO 20

Scala 1:50



Coordinamento Territoriale Adriatica

S.S. 260 "PICENTE"
LAVORI DI ADEGUAMENTO PLANO ALTIMETRICO DELLA SEDE STRADALE
Lotto "3" - da San Pelino a Marana di Montereale (Aq)
 Convenzione di Cofinanziamento ANAS - Regione Abruzzo - Provincia di L'Aquila in data 28/11/05 Rep. n°25597

CUP: F11B07000480001 - CIG: 665875741B

PROGETTO ESECUTIVO

| | | | | |
|--|---|--|---|---|
| GRUPPO DI PROGETTAZIONE: | | POLITECNICA Sede di Firenze Viale G. Amendola n.6 int.3 50121 Firenze - 0552001660 www.politecnica.it | | |
| Direttore della Progettazione Responsabile Opere stradali ed idrauliche | Responsabile Opere Strutturali Coordinatore Sicurezza in fase di progettazione | Responsabile Geologia | Direttore Tecnico Responsabile Opere Impiantistiche | Responsabile Ambientale |
| Ing. Marcello Mancone Ord. Ing. di Firenze n.5723 | Ing. Tommaso Conti Ord. Ing. di Pistoia n.1149/A | Dott. Pietro Accolti Gil Ord. geol. della Toscana n.728 | Ing. Francesco Frassinetti Ord. Ing. Bologna n.5897/A | Arch. Maria Cristina Freschi Ord. Arch. di Modena n.611 |

| | |
|--|--|
| IL RESPONSABILE DEL PROCEDIMENTO Ing. FRANCESCO RUOCCO | IMPRESA ESECUTRICE : Responsabile di Commessa Geom. Giacomo Giannini Direttore Tecnico Ing. Mauro Martini |
|--|--|

02-STUDIO DELL'INFRASTRUTTURA
02.2-RILIEVI OPERE D'ARTE ESISTENTI
RILIEVO TOMBINO ESISTENTE - PROGR. PROG. 11+817

| | | | | |
|-----------------|---------------------------|--------------|----------------|----------------------|
| CODICE PROGETTO | NOME FILE | PROGR. ELAB. | REV. | SCALA: |
| PROGETTO | 02.27_P00_SG01_GEN_DI21_A | 02.27 | | |
| PROGETTO | LM. PROG. N. PROG. | | | |
| L0718B | E 1801 | CODICE ELAB. | P00SG01GENDI21 | A |
| | | | | VARIE |
| A | CONSEGNA LUGLIO 2018 | 05/2018 | F. FATTI | M. MANCONE |
| REV. | DESCRIZIONE | DATA | REDATTO | VERIFICATO APPROVATO |