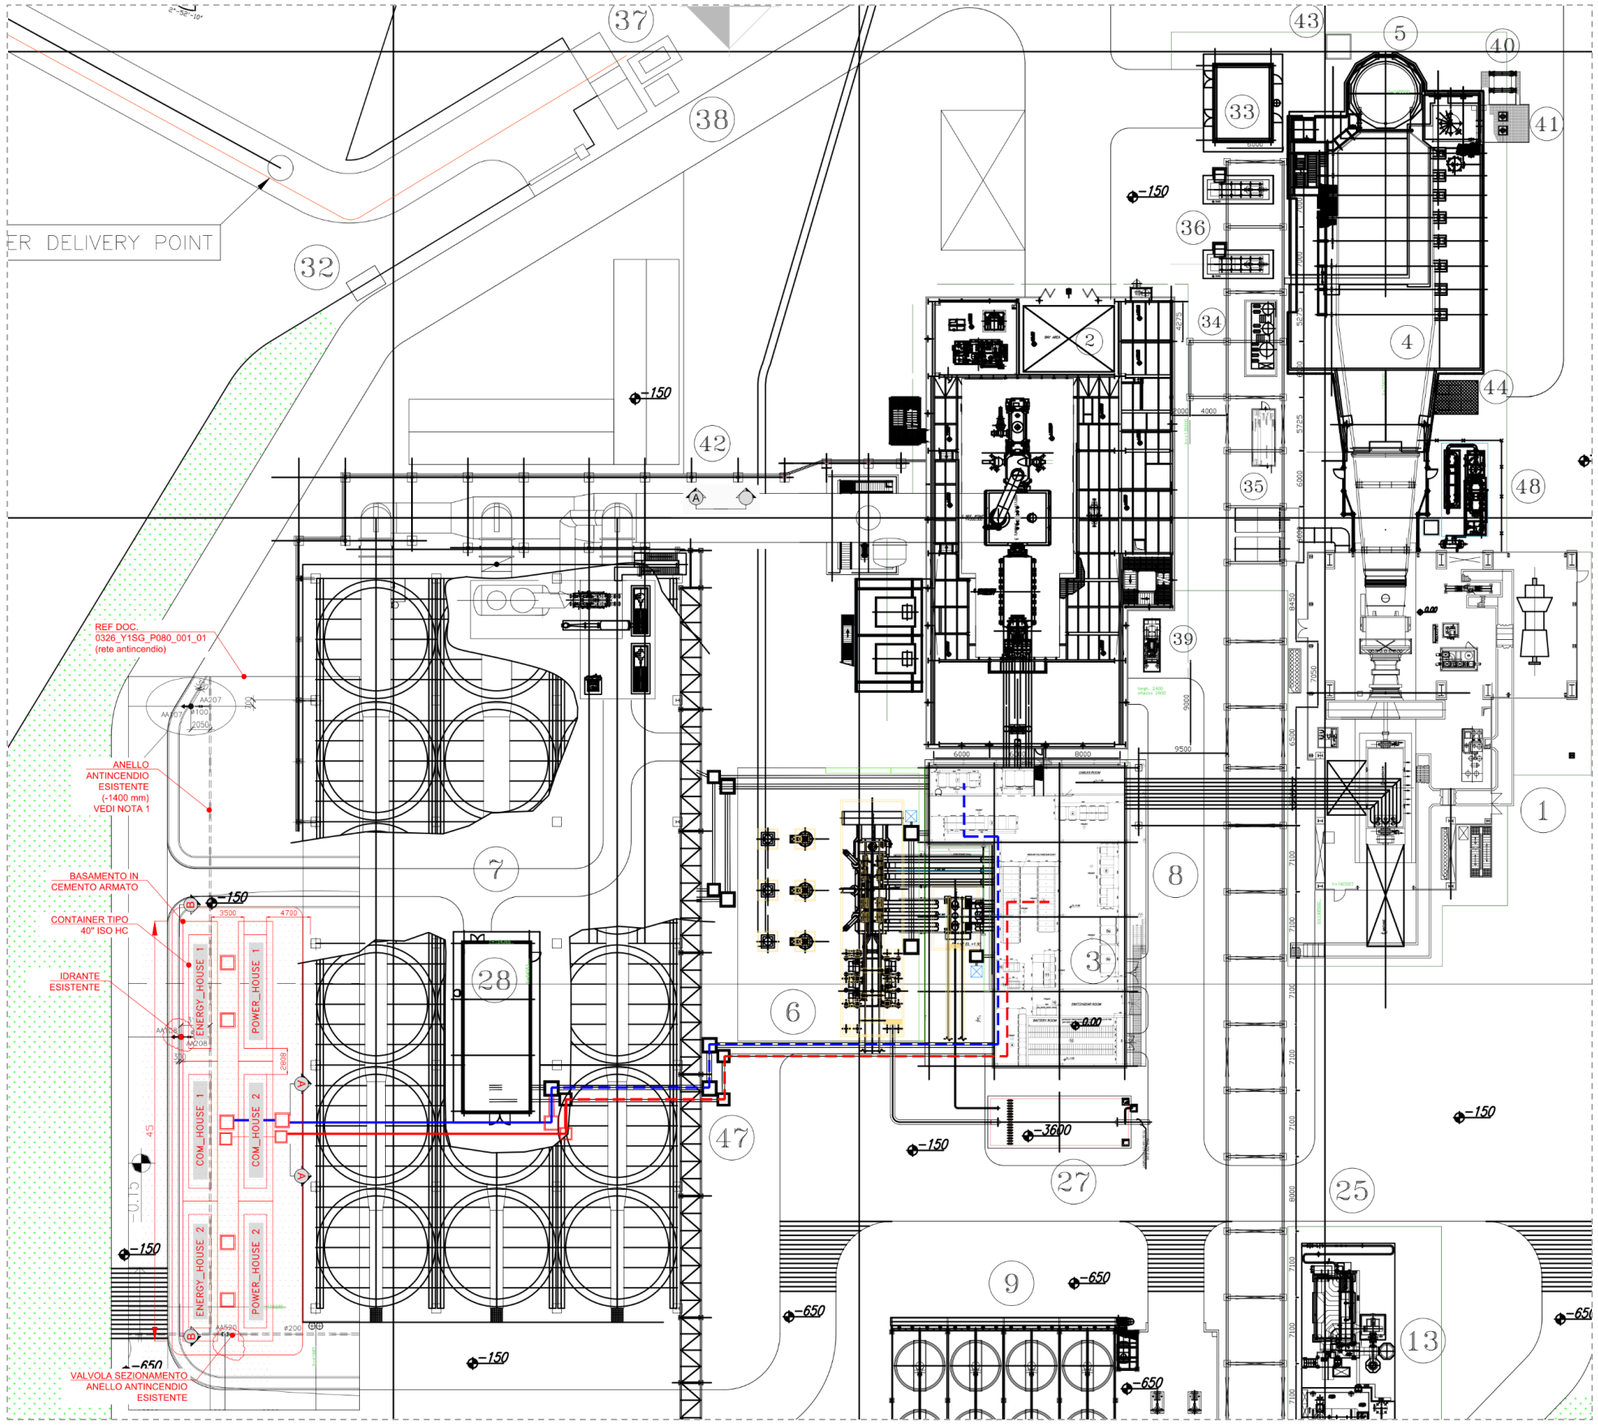

Firmato digitalmente da
MAURO MONTRUCCHIO

CN = MONTRUCCHIO MAURO
O = Ordine degli Ingegneri della Provincia di Asti
T = Ingegnere
SerialNumber = TINIT-MNTMRA62E21A479A
e-mail = mauro.montrucchio@ramse.it

ALLEGATO 2 – LOCALIZZAZIONE DEL PROGETTO