
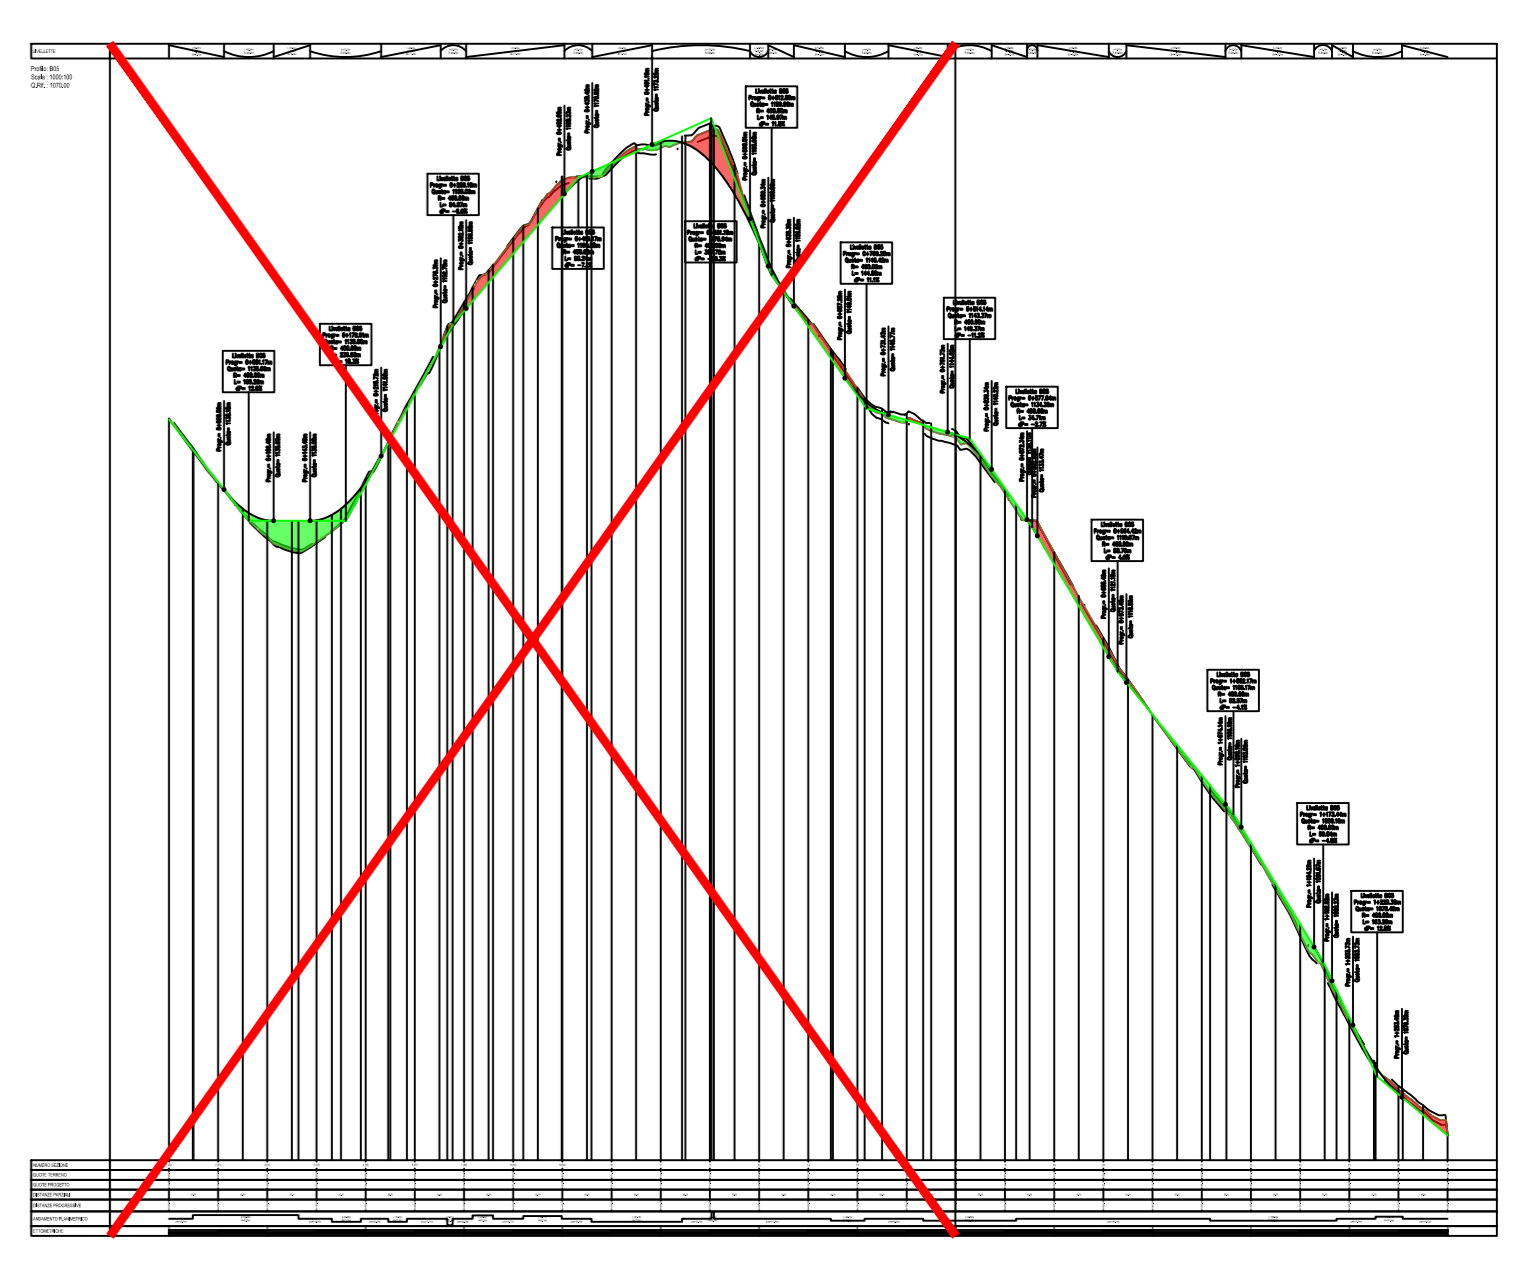


Profilo: B05
 Scala : 1000:100

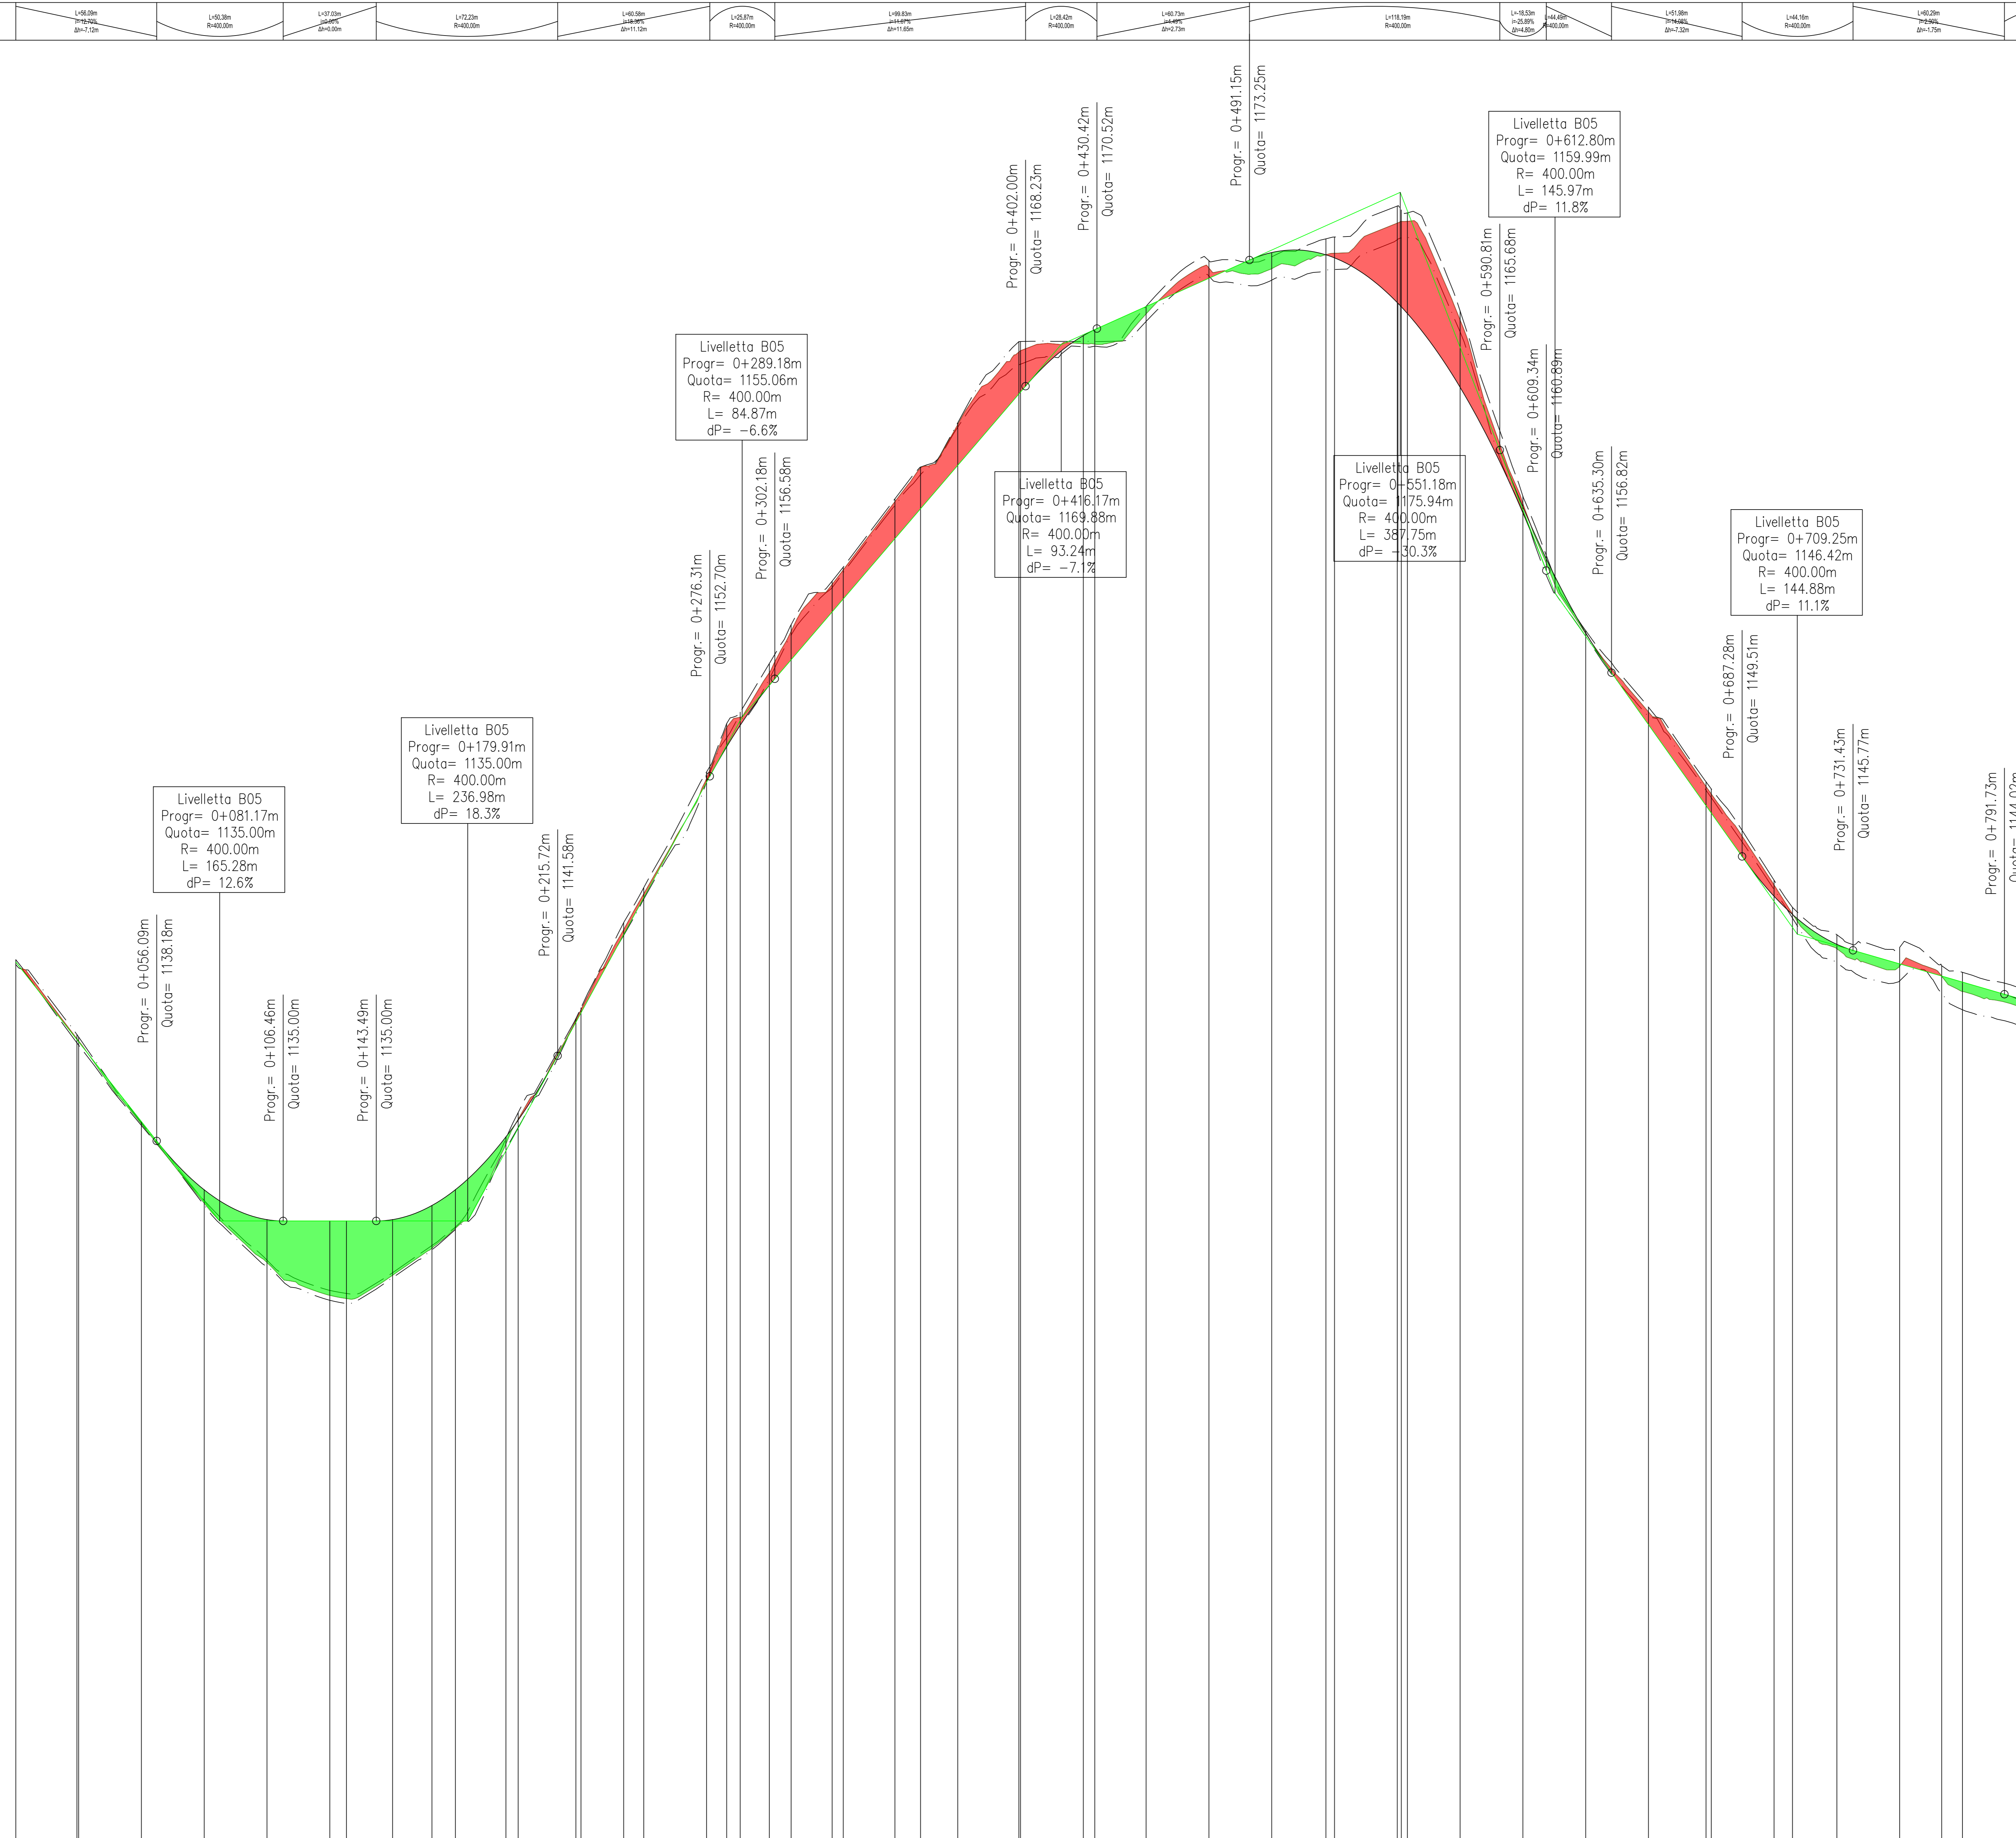

ETOMETRICHE	[Scale bar and graphical representation of the profile's vertical alignment]															

REGIONE BASILICATA
 PROVINCIA DI POTENZA
 Comuni di :
 Castelgrande - Muro Lucano - Rapone - San Fele
 LOCALITA' "Toppo Macchia"

PROGETTO DEFINITIVO PER LA REALIZZAZIONE DI UN IMPIANTO DI PRODUZIONE DI ENERGIA ELETTRICA DA FONTE EOLICA E RELATIVE OPERE DI CONNESSIONE - 16 AEROGENERATORI (potenza totale 88,2 MW)

Sezione A:
 PROGETTO DEFINITIVO DELL'IMPIANTO, DELLE OPERE CONNESSE E DELLE INFRASTRUTTURE INDISPENSABILI

Titolo elaborato:
A.16a.14.5.a - PROFILI LONGITUDINALI TRATTO 5

N. Elaboro: **A.16a.14.5.a** Scala: **1000/100**

Proponente:
MIA WIND Srl
 Via della Tecnica, 18 - 85100 - Potenza (PZ)

Progettazione:
TENPROJECT
 sede legale e operativa: San Giorgio Dal Sarno (BN) via de Gasperi 61
 sede operativa: Luora (FG) S.S. 17 s.c. Vaccarella snc c/o Vilaggio Don Bosco P.118 0145940423
 Azienda con sistema gestione qualità Certificato N. 50 100 11873

Amministratore Unico:
 Donato Macchia

Progettista:
Dot. Ing. Nicola Forte

Stampa: [Stampa del progettista]

Rev.	Data	Elaborazione	Approvazione	Emissione	DESCRIZIONE
01	NOVEMBRE 2018	gag	FM	RF	RICHIESTA A.U.
02		gag	gag	gag	

Nome File sorgente: [G:\AC801\PS\POA\A.16a.14.5.dwg] Nome File stampa: [G:\AC801\PS\POA\A.16a.14.5.a.pdf] Formato di stampa: A3