


L=78.65m R=377.12m	L=47.27m R=313.49m	L=55.20m R=369.18m	L=31.14m R=149.95m Δh=4.62m	L=47.27m R=313.49m	L=24.21m R=313.58m	L=42.88m R=400.00m Δh=3.50m	L=34.78m R=400.00m	L=148.05m R=400.00m Δh=0.85m
-----------------------	-----------------------	-----------------------	-----------------------------------	-----------------------	-----------------------	-----------------------------------	-----------------------	------------------------------------

Profilo: Tracciato B11
Scala : 1000:100
Q.Rif. : 1080.00

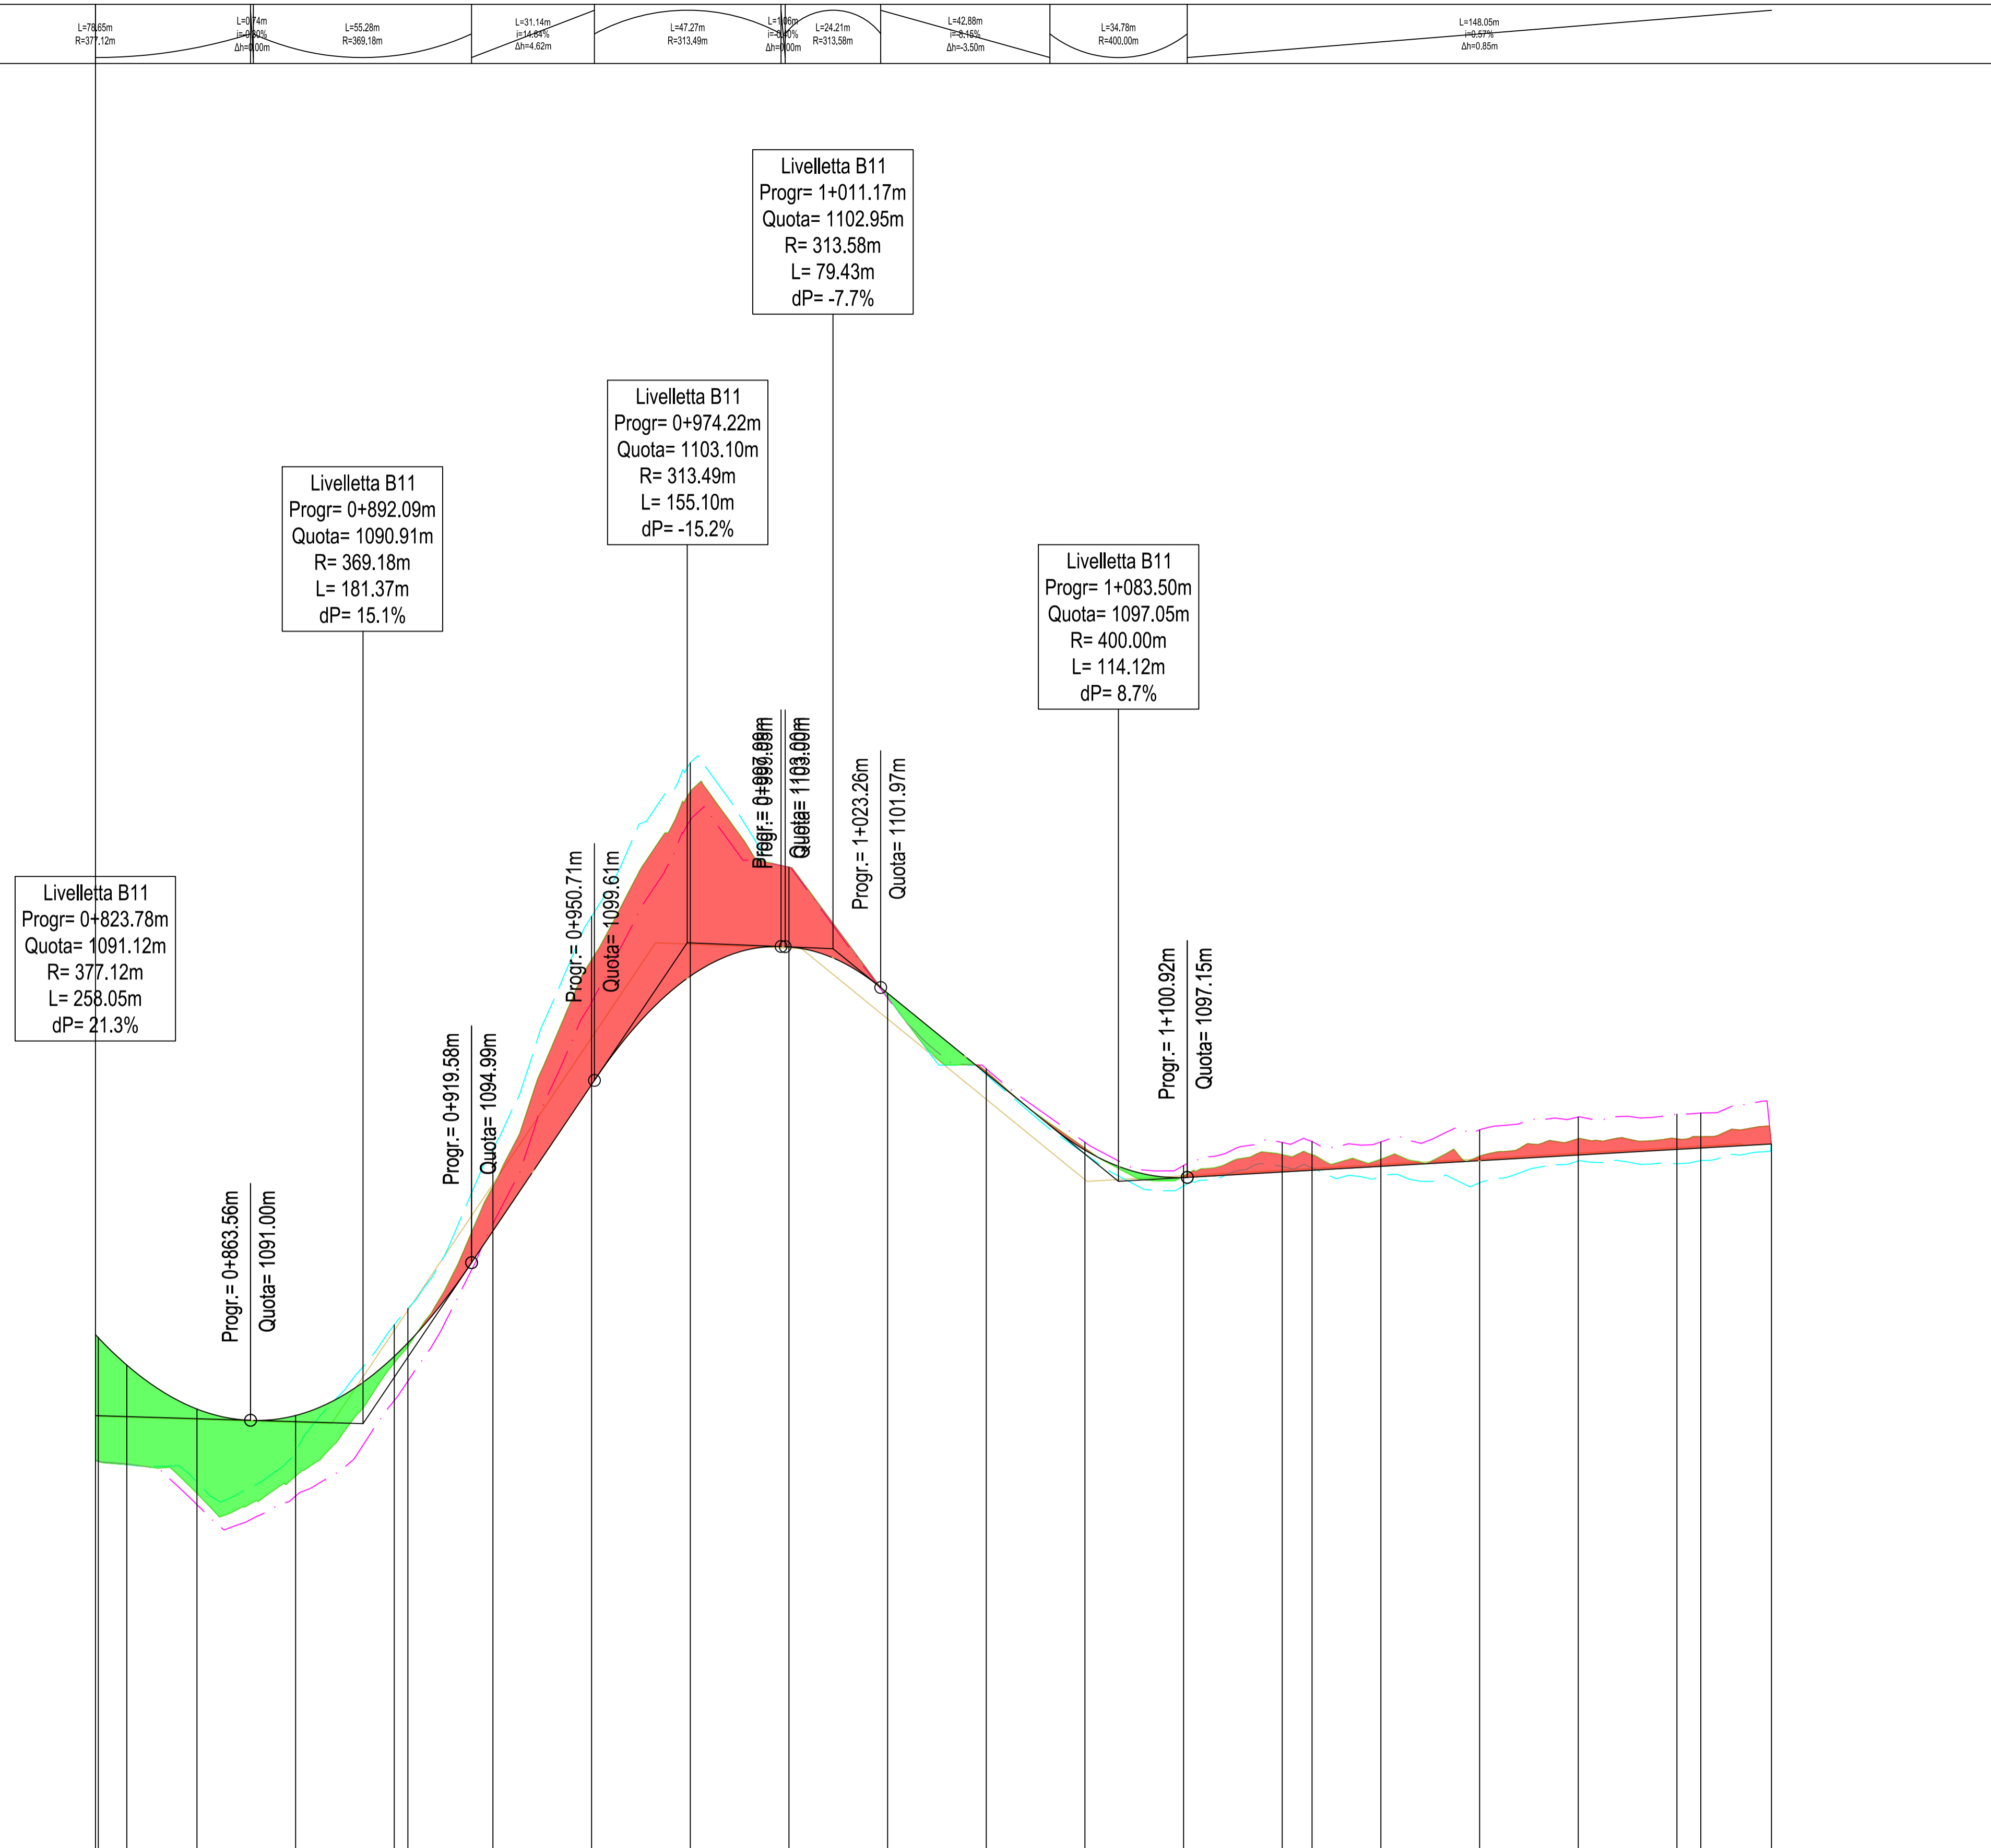

Livelletta B11
Progr= 0+823.78m
Quota= 1091.12m
R= 377.12m
L= 258.05m
dP= 21.3%


Livelletta B11
Progr= 0+892.09m
Quota= 1090.91m
R= 369.18m
L= 181.37m
dP= 15.1%

Livelletta B11
Progr= 0+974.22m
Quota= 1103.10m
R= 313.49m
L= 155.10m
dP= -15.2%

Livelletta B11
Progr= 1+011.17m
Quota= 1102.95m
R= 313.58m
L= 79.43m
dP= -7.7%

Livelletta B11
Progr= 1+083.50m
Quota= 1097.05m
R= 400.00m
L= 114.12m
dP= 8.7%

ETTOMETRICHE									

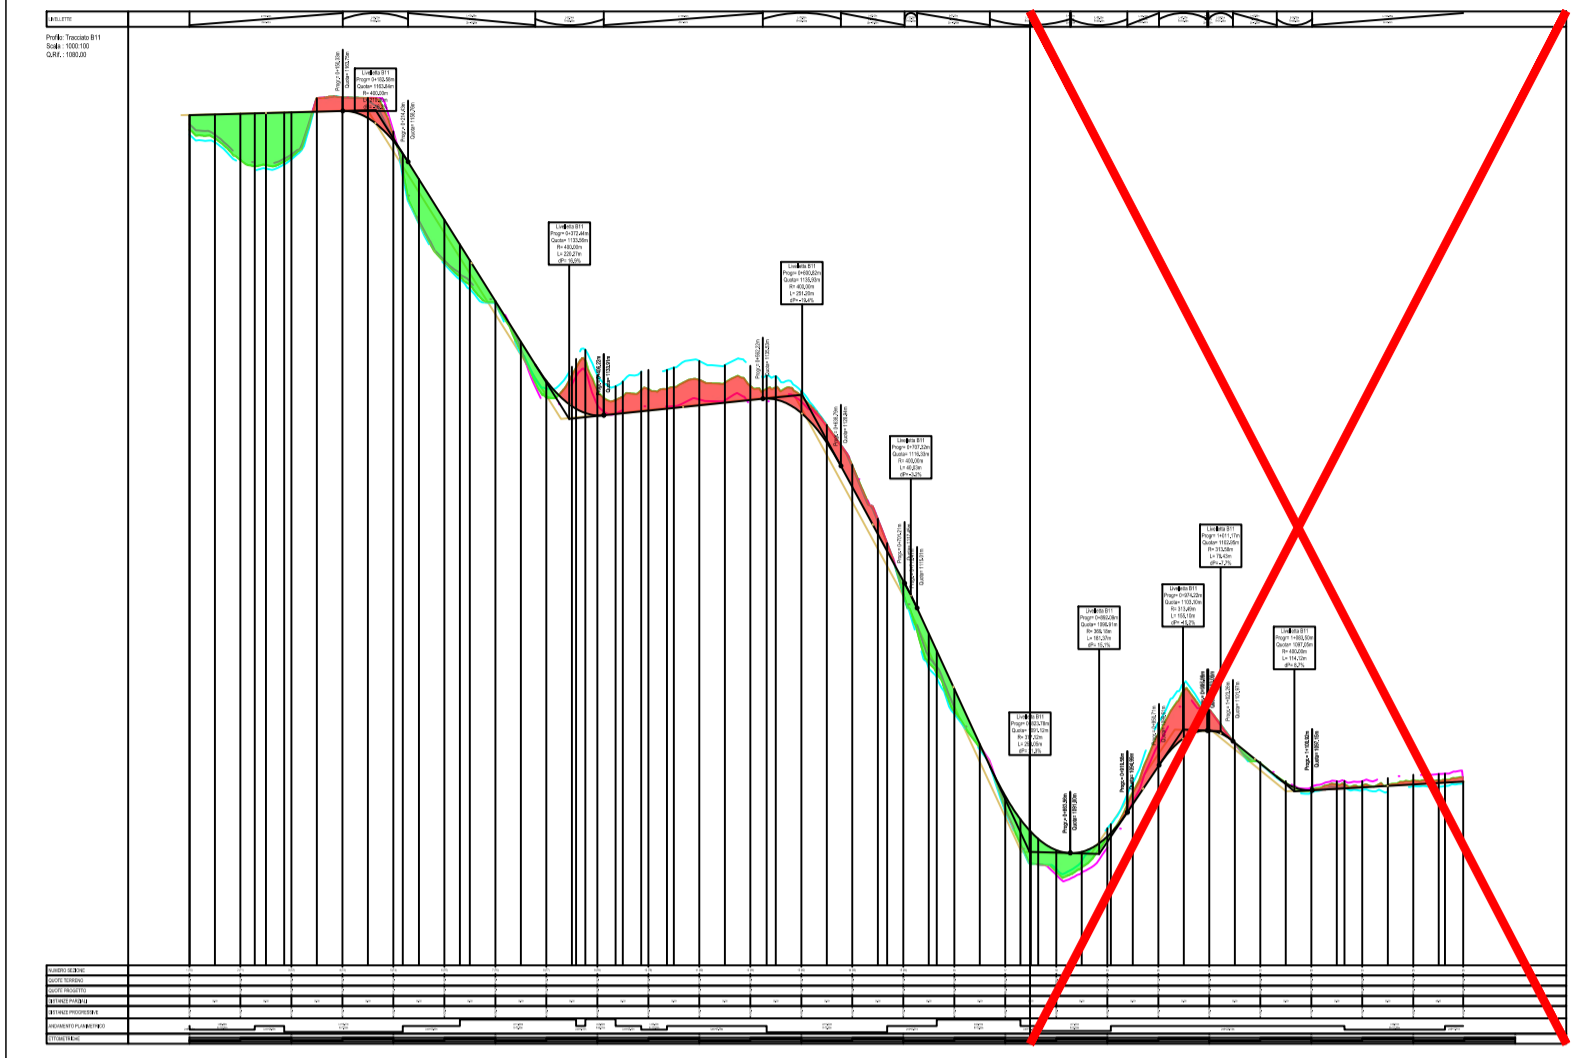

REGIONE BASILICATA
PROVINCIA DI POTENZA
Comuni di :
Castelgrande - Muro Lucano - Rapone - San Fele
LOCALITA' "Toppo Macchia"

PROGETTO DEFINITIVO PER LA REALIZZAZIONE DI UN IMPIANTO DI PRODUZIONE DI ENERGIA ELETTRICA DA FONTE EOLICA E RELATIVE OPERE DI CONNESSIONE - 16 AEROGENERATORI (potenza totale 88,2 MW)


Sezione A :
PROGETTO DEFINITIVO DELL'IMPIANTO, DELLE OPERE CONNESSE E DELLE INFRASTRUTTURE INDISPENSABILI

Titolo elaborato:
A.16a.14.11.b - PROFILI LONGITUDINALI TRATTO 11

N. Elaborato: **A.16a.14.11.b** Scale: **1000/100**

Proponente
MIA WIND Srl
Via della Tecnica, 18 - 85100 - Potenza (PZ)
Amministratore Unico
Donato Macchia

Progettazione
TENPROJECT
sede legale e operativa
San Giorgio Del Sannio (BN) via de Gasperi 61
sede operativa
Lucera (FG) S.S. 17 loc. Vaccarella snc c/o Villaggio Don Bosco
P.IVA 01465940623
Azienda con sistema gestione qualità Certificato N. 50 100 11873
Progettista
Dott. Ing. Nicola Forte

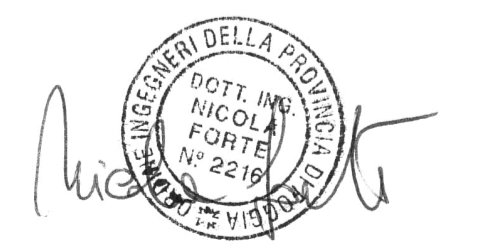

00	NOVEMBRE 2016	GAS	PM	NF	RICHIESTA A.U.
Rev.	Data	Elaborazione	Approvazione	Emissione	DESCRIZIONE
Nome File sorgente		Nome file stampa		Formato di stampa	