


Profilo: Tracciato Cavidotto
 Scala : 1000:100
 Q.Rif. : 1200.00

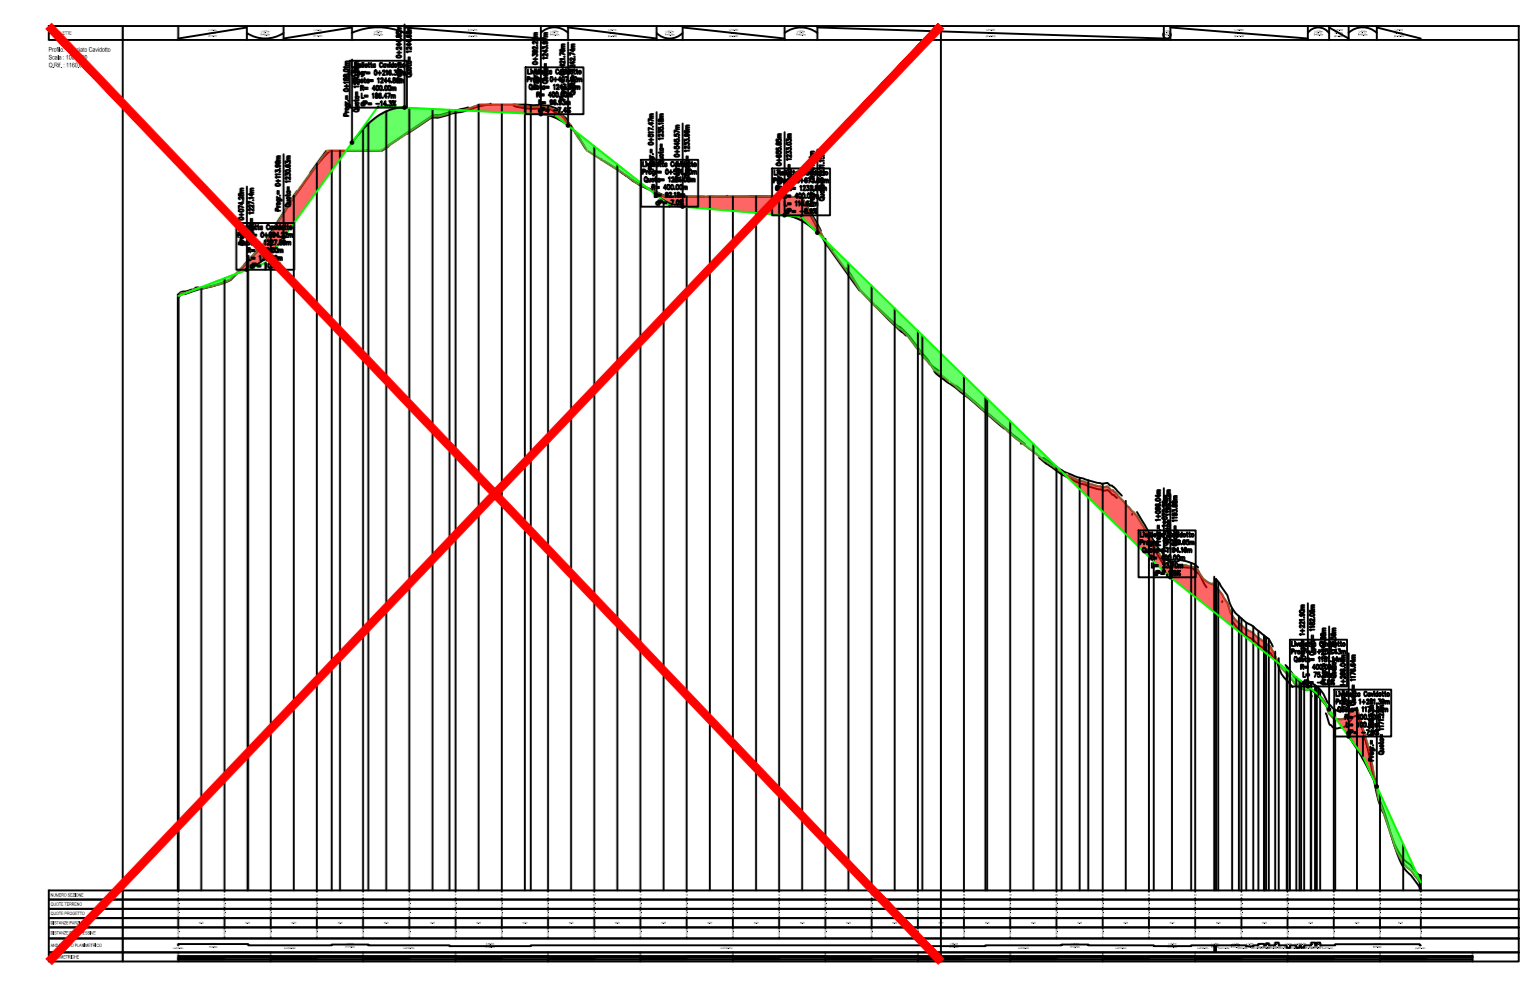

REGIONE BASILICATA
 PROVINCIA DI POTENZA
 Comuni di :
 Castelgrande - Muro Lucano - Rapone - San Fele
 LOCALITA' "Tappo Macchia"

PROGETTO DEFINITIVO PER LA REALIZZAZIONE DI UN IMPIANTO DI
 PRODUZIONE DI ENERGIA ELETTRICA DA FONTE EOLICA E RELATIVE
 OPERE DI CONNESSIONE - 16 AEROGENERATORI (potenza totale 88.2 MW)

Stazione A:
 PROGETTO DEFINITIVO DELL'IMPIANTO, DELLE OPERE CONNESSE E DELLE INFRASTRUTTURE INDISPENSABILI

Titolo elaborato:
A.16a.14.17.a - PROFILI LONGITUDINALI TRATTO 17
 N. Elaborato: **A.16a.14.17.a** Scale: **1000/100**

Proponente
MIA WIND Srl
 Via della Tecnica, 18 - 85100 - Potenza (PZ)

Progettazione
TENPROJECT
 sede legale e operativa:
 San Giorgio Dei Senni (BN) via de' Gaspari 61
 sede operativa:
 Luoro (FG) S.S. 17 loc. Vaccarella snc c/o Villaggio Don Bosco
 P.IVA 01665940623
 Azienda con sistema gestione qualità Certificato N. 50 100 11673

Amministratore Unico
 Donato Macchia

Progettista
Dot. Ing. Nicola Forte

NUMERO SEZIONE	1	2	3	4	5	6	7	8	9	10	11	12	13	14	15	16	17	
QUOTE PROGETTO	1227.14	1230.63	1240.89	1244.68	1243.97	1242.74	1235.18	1233.96	1233.03	1231.15								

00	NOVEMBRE 2018	GAS	PII	MF	RICHIESTA A.U.
Rev.	Data	Elaborazione	Approvazione	Emissione	DESCRIZIONE
Nome File sorgente: GE.AGR01.F3.P.D.A.16a.14.17.dwg Nome File stampa: GE.AGR01.F3.P.D.A.16a.14.17.a.pdf Formato di stampa: A0					