



ArcelorMittal

21/12/2018

Dir. 97/2018

Spett.le
Ministero dell'Ambiente e della Tutela del Territorio e
del Mare
Direzione Generale Valutazioni Ambientali
Via C. Colombo, 44
00147 ROMA
dgsalvaguardia.ambientale@pec.minambiente.it

Spett.le
Istituto Superiore per la Protezione e la Ricerca
Ambientale
Via V. Brancati, 48
00144 ROMA
protocollo.ispra@ispra.legalmail.it

Spett.le
ARPA PUGLIA
Direzione Generale
Corso Trieste, 27
70126 BARI
dir.generale.arpapuglia@pec.rupar.puglia.it
Dipartimento Provinciale di Taranto
Contrada Rondinella
74123 TARANTO
dap.ta.arpapuglia@pec.rupar.puglia.it

Oggetto: Stabilimento ARCELORMITTAL ITALIA S.P.A. di Taranto – Protocollo n.18 par.14 Piano di Monitoraggio e Controllo di cui al decreto ministeriale n. 194 del 13 luglio 2016 “Campagne di monitoraggio sulla rete piezometrica delle discariche e definizione della procedura per la validazione dei campionamenti”- Piezometro P6.

Dando seguito a quanto comunicato con nota DIR 22 del 15/11/2018, si informa che i lavori di realizzazione del nuovo piezometro P6 sono terminati. Si allega monografia con indicazione delle coordinate.

ArcelorMittal Italia S.p.A.
Sede legale
Viale Brenta 27/29 - 20139 Milano
Italia

Soggetta all'attività di direzione e coordinamento da parte
della società ArcelorMittal S.A.

T +39 02 80650 1
F +39 02 80650309
arcelormittalitalia@legalmail.it
www.arcelormittal.com

Cap. soc. € 401.400.000 i.v.,
Socio Unico - R.E.A. 2525101 di Milano
Cod. Fisc e Part. Iva 10354890963

Si coglie l'occasione per invitare l'Ente di accertamento e controllo ad eseguire, in data 09 gennaio 2019 ,
il campionamento congiunto, del citato piezometro, con ArcelorMittal Italia S.p.A..

Distinti saluti

ArcelorMittal Italia S.p.A.
Il Direttore Ambiente
Ing. Alessandro Labile



ArcelorMittal Italia S.p.A.

Sede legale
Viale Brenta 27/29 - 20139 Milano
Italia

Soggetta all'attività di direzione e coordinamento da parte
della società ArcelorMittal S.A.


T +39 02 80650 1
F +39 02 80650309
arcelmittalitalia@legalmail.it
www.arcelmittal.com

Cap. soc. € 401.400.000 i.v.,
Socio Unico - R.E.A. 2525101 di Milano
Cod. Fisc e Part. Iva 10354890963

TOP-18-042

POZZO P 6 NUOVO

GAUSS BOAGA	E	2705734.649
	N	4490112,294
(UTM) WGS84	E	685726.841
	N	4490109.064
QUOTA slm	68.119	DATA 20/12/2018

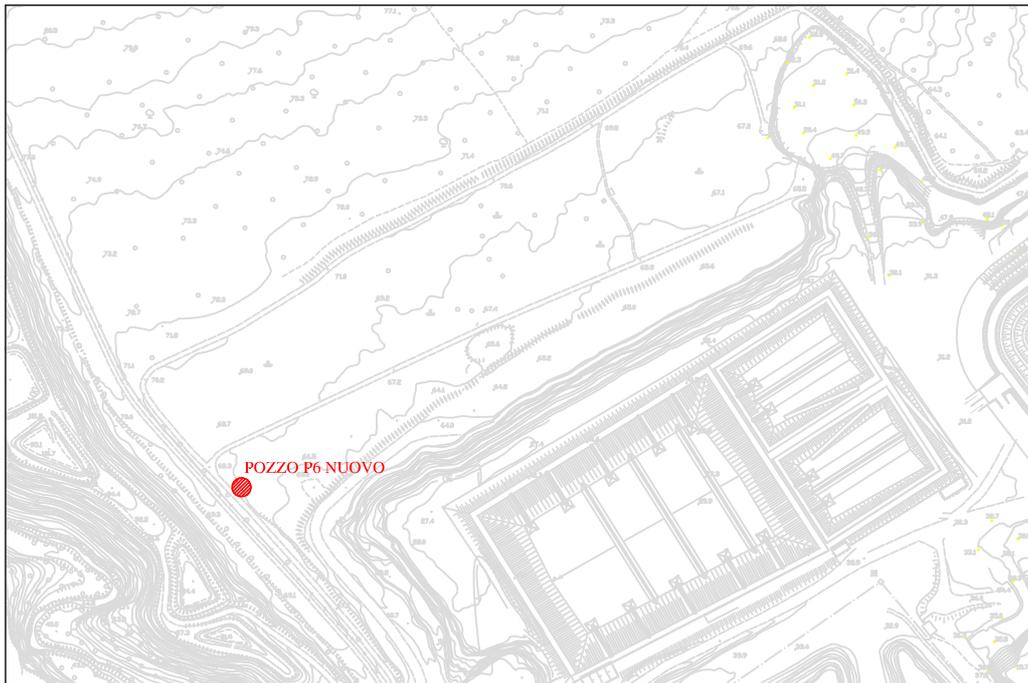

COMMITTENTE: ArcelorMittal Italia SpA
SITO: Stab. Taranto - Area Cave

ID. POZZO: P.6 nuovo


DATA INIZIO PERFORAZIONE: 04/12/2018
DATA FINE PERFORAZIONE: 10/12/2018

Coordinate (UTM WGS84):
Nord_X (m); Est_Y (m)
4490109.064; 685726.841

Quota p.c. (m slm): 68.119

Diametro perforaz.: 190mm
Diametro pozzo.: 103mm

ATTIVITA' GEOGNOSTICHE:

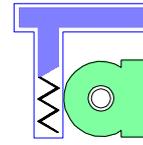


TOMA ABELE TRIVELLAZIONI s.r.l.

Via La Martella, 126
Tel./fax 0835.261746 - 381960
75100, Matera
e-mail: toma.abele@tomaabele.com
P.IVA e Cod. Fisc. 00657550778
C.C.I.A.A. 64307

PROFONDITA'
(m da p.c.)

0.0
10.0
20.0
30.0
60.0
70.0
80.0
90.0
100.0
110.0
120.0

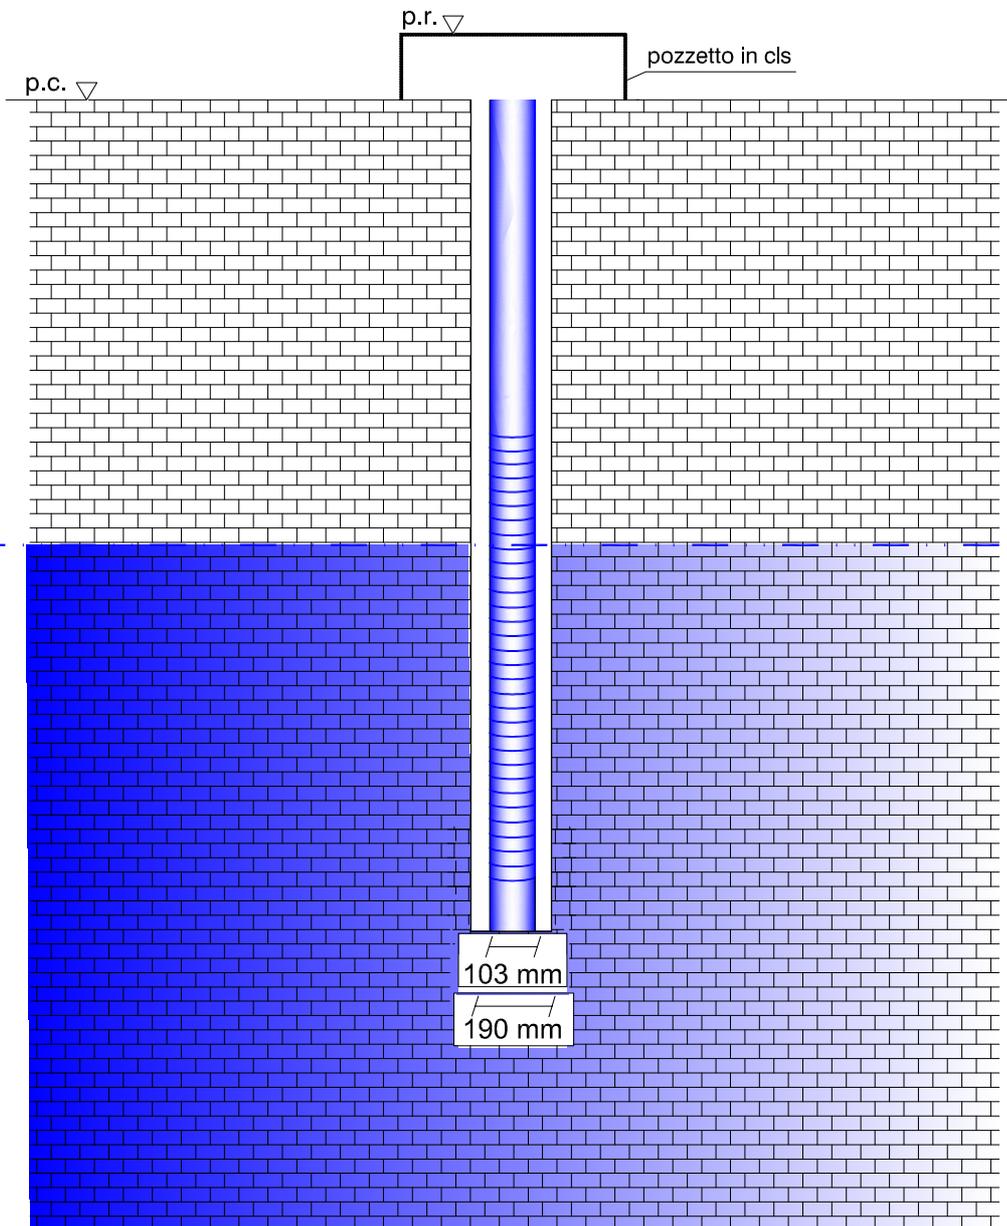

L.S. FALDA
CARSIKA
64.5m da p.c.

CARATTERISTICHE COSTRUTTIVE POZZO : MATERIALE PVC

Profondità Pozzo (m da p.c.): 90.00 m

Tratto Cieco 1) (m da p.c.): 0.00-60.00 m

Tratto Finestrato 2) (m da p.c.): 60.00-90.00 m

Tratto Cieco 3) (m da p.c.):



Calcarei mediamente fratturati



Falda superficiale (accumuli idrici isolati)



Falda profonda (acquifero carsico)