



## FASE 1

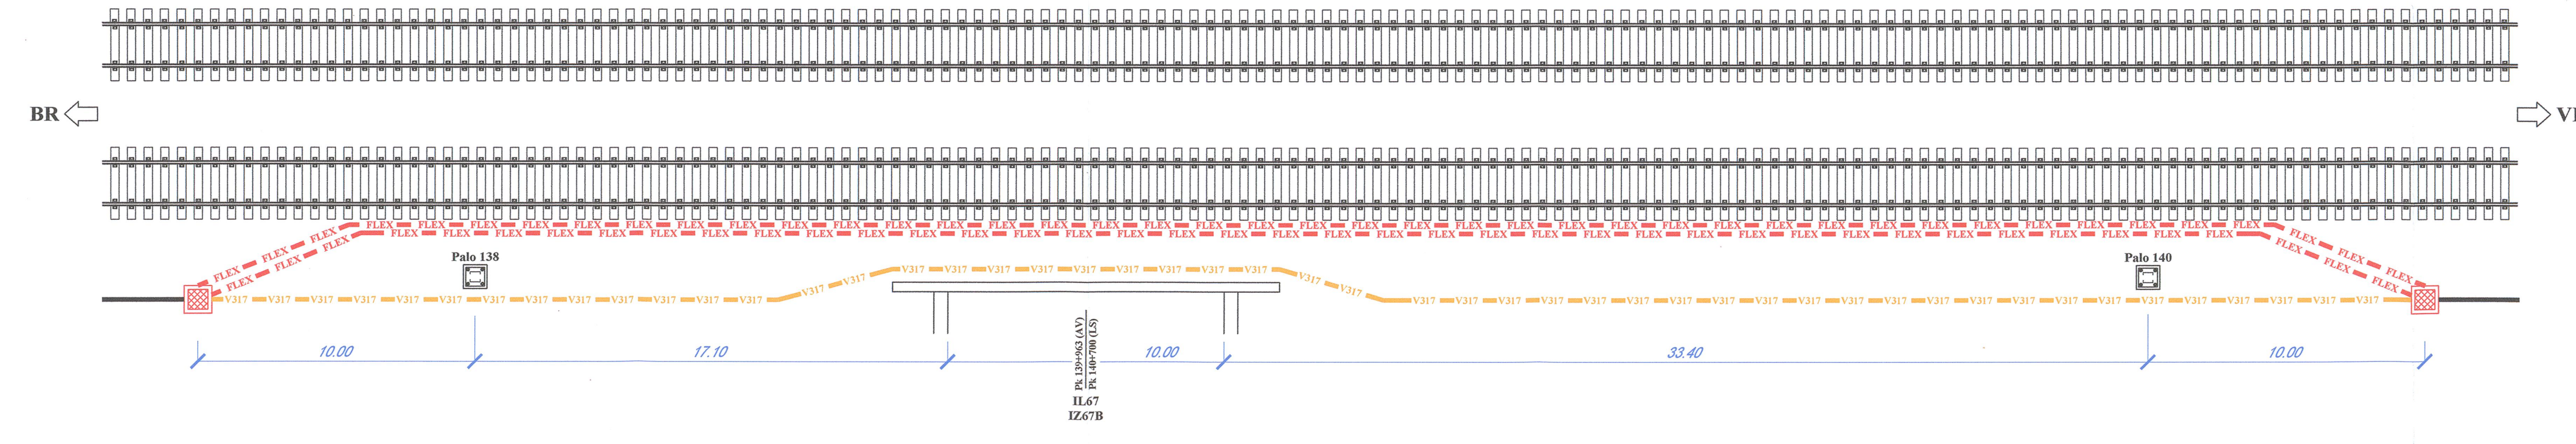

### FASE 1 DESCRIZIONE DEGLI INTERVENTI

- Realizzazione due pozzetti di raccordo cunicolo-tubi flex atti al contenimento delle muffole.
- Fornitura e posa in n°2 tubi flex dei cavi provvisori di seguito elencati:  
N° 1 3x16 (Alimentazione 1000V)  
N° 4 16x1 (Rel. BA)
- Muffolatura dei cavi esistenti con quelli provvisori.
- Rimozione cunicoli e cavi esistenti.

## FASE 2

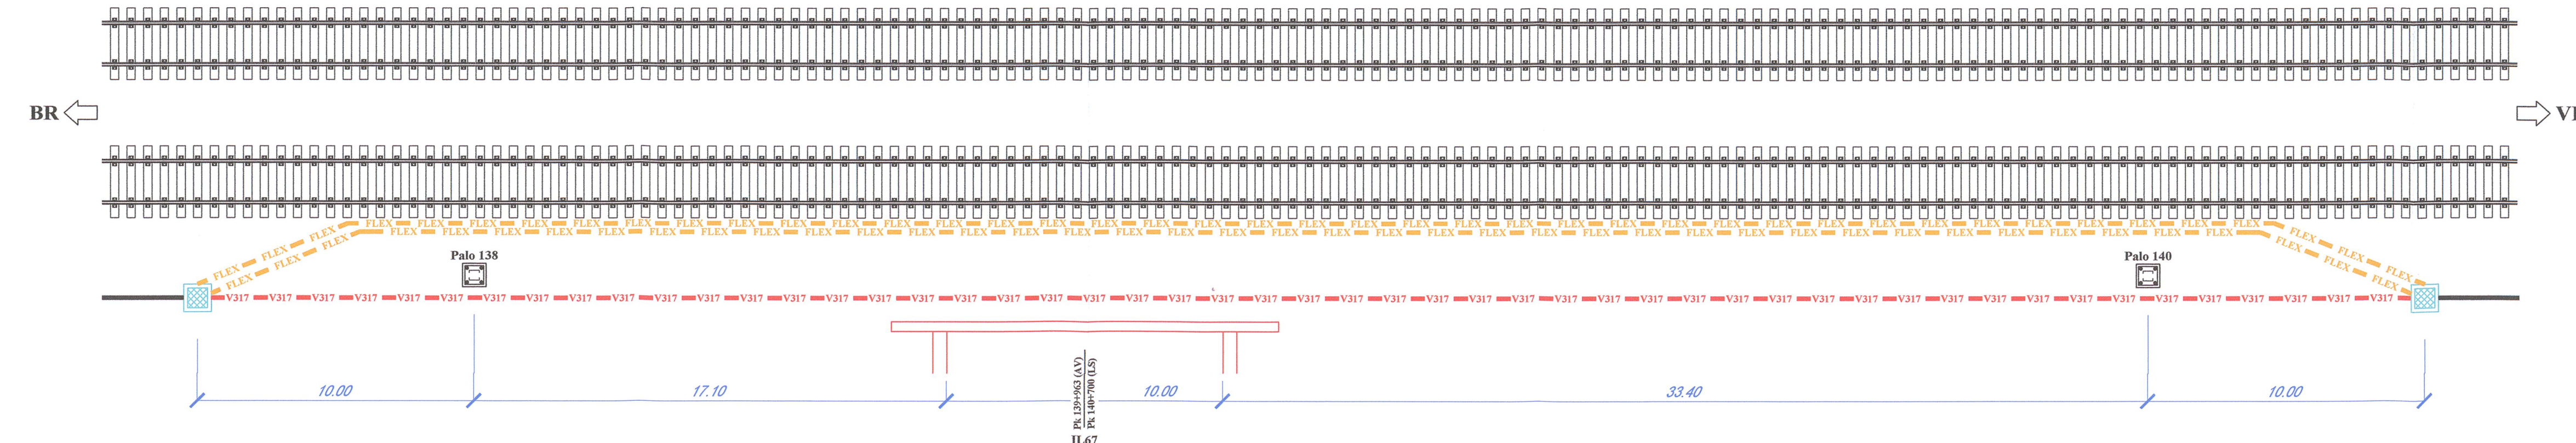

### FASE 2 DESCRIZIONE DEGLI INTERVENTI

- Realizzazione della dorsale definitiva in cunicolo V317.
- Fornitura e posa dei cavi definitivi di seguito elencati:  
N° 1 3x16 (Alimentazione 1000V)  
N° 4 16x1 (Rel. BA)
- Muffolatura dei cavi esistenti con quelli di nuova posa.
- Rimozione tubi flex e cavi provvisori.

### LEGENDA

	BINARIO
	POZZETTO ESISTENTE
	POZZETTO NUOVO 100x100
	CUNICOLO V317
	CUNICOLO TT3134
	CANALETTA IN VTR ESISTENTE
	TUBO FLEX
	TRALICCIO T.E.

### LEGENDA DEI COLORI

	NON INTERESSATO DA MODIFICHE
	DEMOLIZIONE
	COSTRUZIONE
	REALIZZATO IN FASE PRECEDENTE

### Tracciabilità delle Revisioni

Rev.	Rev. Est.	Data	C.O.	Data C.O.	Autore	Verificatore	Approvatore	Autorizzatore	Descrizione della revisione
00.00	A	15/11/2018	---	---	M. Gallone	L. Priano	L. Priano	S. La Mura	Prima Emissione

COMMITTENTE:

ALTA Sorveglianza:

GENERAL CONTRACTOR: **Cepav due**

INFRASTRUTTURE FERROVIARIE STRATEGICHE DEFINITE DALLA LEGGE OBIETTIVO N. 443/01

LINEA A.V. /A.C. TORINO-VENEZIA Tratta MILANO-VERONA  
Lotto funzionale Brescia-Verona  
PROGETTO ESECUTIVO  
RISOLUZIONE INTERFERENZE IS  
IL 67-PIANO CUNICOLI E CAVI-FASIZZAZIONE

Stamp area with project details:

COMMISSIONE LOTTO 11 E E2 2P IZ67B0 A01 A 001 di 001

GENERAL CONTRACTOR: Consorzio Cepav due  
Direttore del Consorzio: Ing. T. Tardito

DIRETTORE LAVORI: Valido per costruzione  
Data: (ing. T. Tardito)

Stamp area with company logo and signature:

COMSORZIO SATURNO High Speed Railway Technologies

VISTO CONSORZIO SATURNO  
Firma: (signature)  
Data: 03/12/2018

Rev.	Descrizione	Redatto	Data	Verificato	Data	Approvato	Data	IL PROGETTISTA
A	EMISSIONE	M. Gallone	15/11/18	L. Priano	15/11/18	S. La Mura	15/11/18	(signature)
B								
C								

Data: 15/11/2018

CIG: 751447334A  
File: NRI1E2221267B0A1A.dwg  
Cod. origine: 820A-010553.010.021  
CUP: F81H9100000008