


### FASE 1

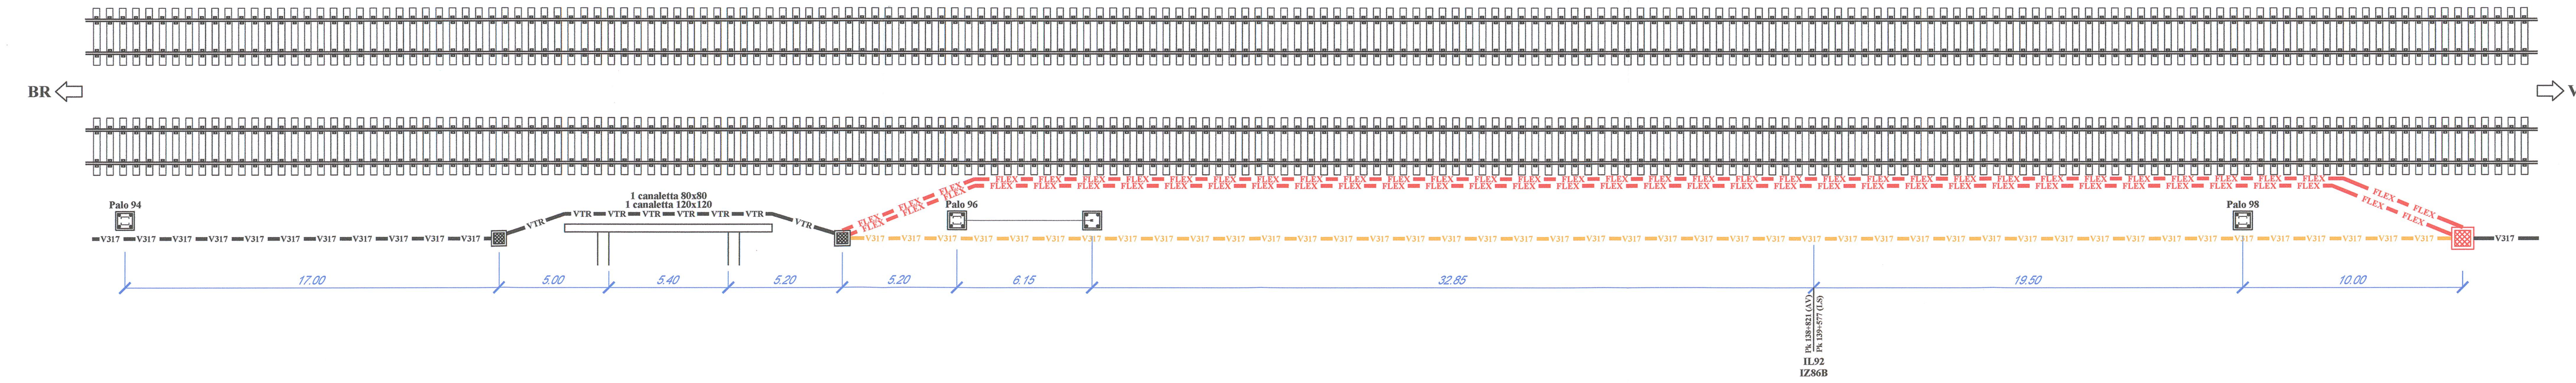

#### FASE 1 DESCRIZIONE DEGLI INTERVENTI

- Realizzazione pozzetto di raccordo cunicolo-tubi flex atto al contenimento delle muffole.
- Fornitura e posa in n°2 tubi flex dei cavi provvisori di seguito elencati:  
N° 1 3x16 (Alimentazione 1000V)  
N° 4 16x1 (Rel. BA)
- Muffolatura dei cavi esistenti con quelli provvisori.
- Rimozione cunicoli e cavi esistenti.


#### LEGENDA

	BINARIO
	POZZETTO ESISTENTE
	POZZETTO NUOVO 100x100
	CUNICOLO V317
	CUNICOLO TT3134
	CANALETTA IN VTR ESISTENTE
	TUBO FLEX
	TRALICCIO T.E.

#### LEGENDA DEI COLORI

	NON INTERESSATO DA MODIFICHE
	DEMOLIZIONE
	CONSTRUZIONE
	REALIZZATO IN FASE PRECEDENTE

### FASE 2

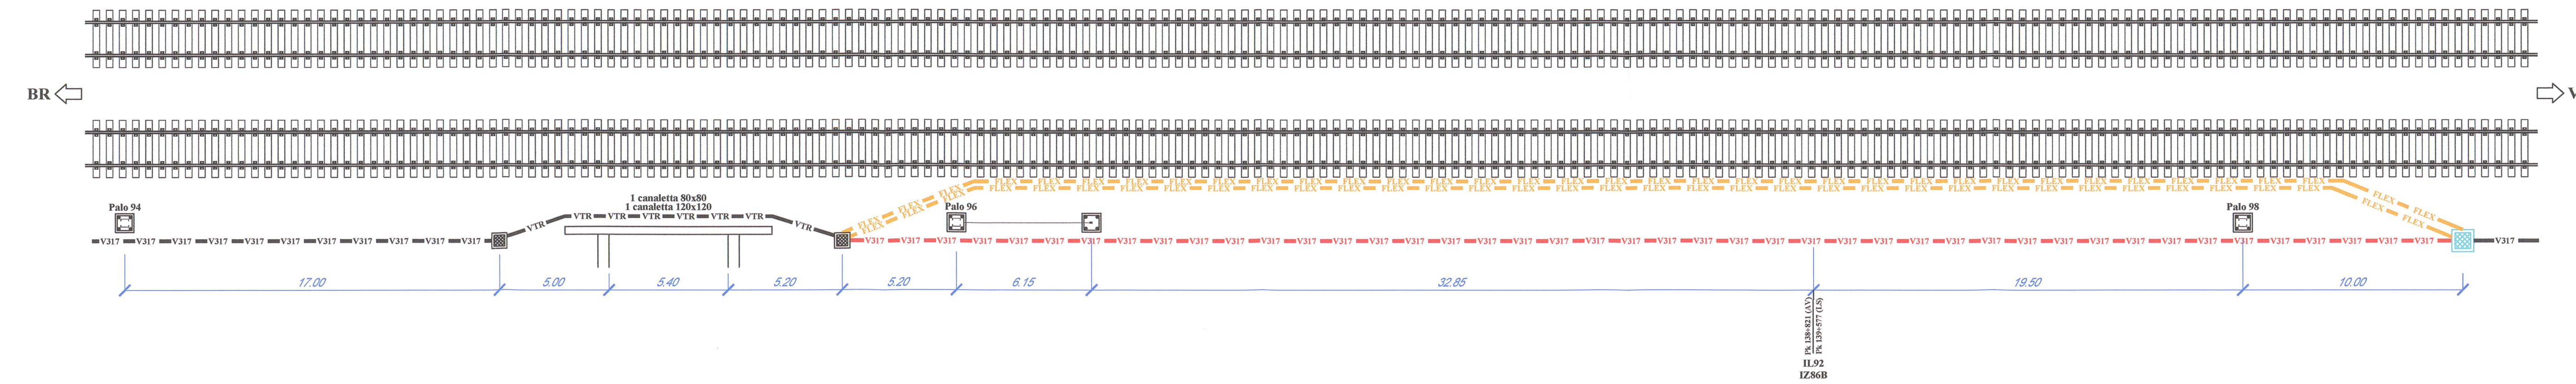

#### FASE 2 DESCRIZIONE DEGLI INTERVENTI

- Realizzazione della dorsale definitiva in cunicolo V317.
- Fornitura e posa dei cavi definitivi di seguito elencati:  
N° 1 3x16 (Alimentazione 1000V)  
N° 4 16x1 (Rel. BA)
- Muffolatura dei cavi esistenti con quelli di nuova posa.
- Rimozione tubi flex e cavi provvisori.

#### Tracciabilità delle Revisioni

Rev.	Rev. Esp.	Data	C.O.	Data C.O.	Autore	Verificatore	Approvatore	Autorizzatore	Descrizione della rivelazione
00.00	A	15/11/2018	---	---	M. Gallone	L. Priano	L. Priano	S. La Mura	Prima Emissione

COMMITTENTE:

ALTA SORVEGLIANZA:

GENERAL CONTRACTOR: **Cepav due**

INFRASTRUTTURE FERROVIARIE STRATEGICHE DEFINITE DALLA LEGGE OBIETTIVO N. 443/01

LINEA A.V. /A.C. TORINO-VENEZIA Tratta MILANO-VERONA  
Lotto funzionale Brescia-Verona  
PROGETTO ESECUTIVO  
RISOLUZIONE INTERFERENZE IS  
IL 92-PIANO CUNICOLI E CAVI-FASIZZAZIONE

 GENERAL CONTRACTOR Consorzio Cepav due Direttore del Consorzio (Ing. T. Zanatta) Data:	DIRETTORE LAVORI Valido per costruzione Data:	SCALA : -
--	---	--------------

COMMESSA	LOTTO O FASE	ENTE	TIPO DOC.	OPERA/DISCIPLINA	PROGR.	REV.	FOGLIO
INOR	11	E	E2	2P	1286B0	A01	A 001 di 001

CONSORZIO SATURNO  
High Speed Railway Technologies

VISTO CONSORZIO SATURNO  
Firma: [Signature]  
Data: 03/12/2018

Rev.	Descrizione	Redatto	Data	Verificato	Data	Approvato	Data	IL PROGETTISTA
A	EMISSIONE	Mario Gallone	15/11/18	Luca Priano	15/11/18	Salvatore La Mura	15/11/18	[Signature]
B								
C								

CIG: 751447334A File: MOR1E22P286B0A1.dwg  
 Progetto cofinanziato dalla Unione Europea Cod. origine: 820A.010053.010.02F  
 CUP: F81H9100000008

ALL RIGHTS RESERVED. NO PART OF THIS DOCUMENT MAY BE REPRODUCED IN ANY FORM