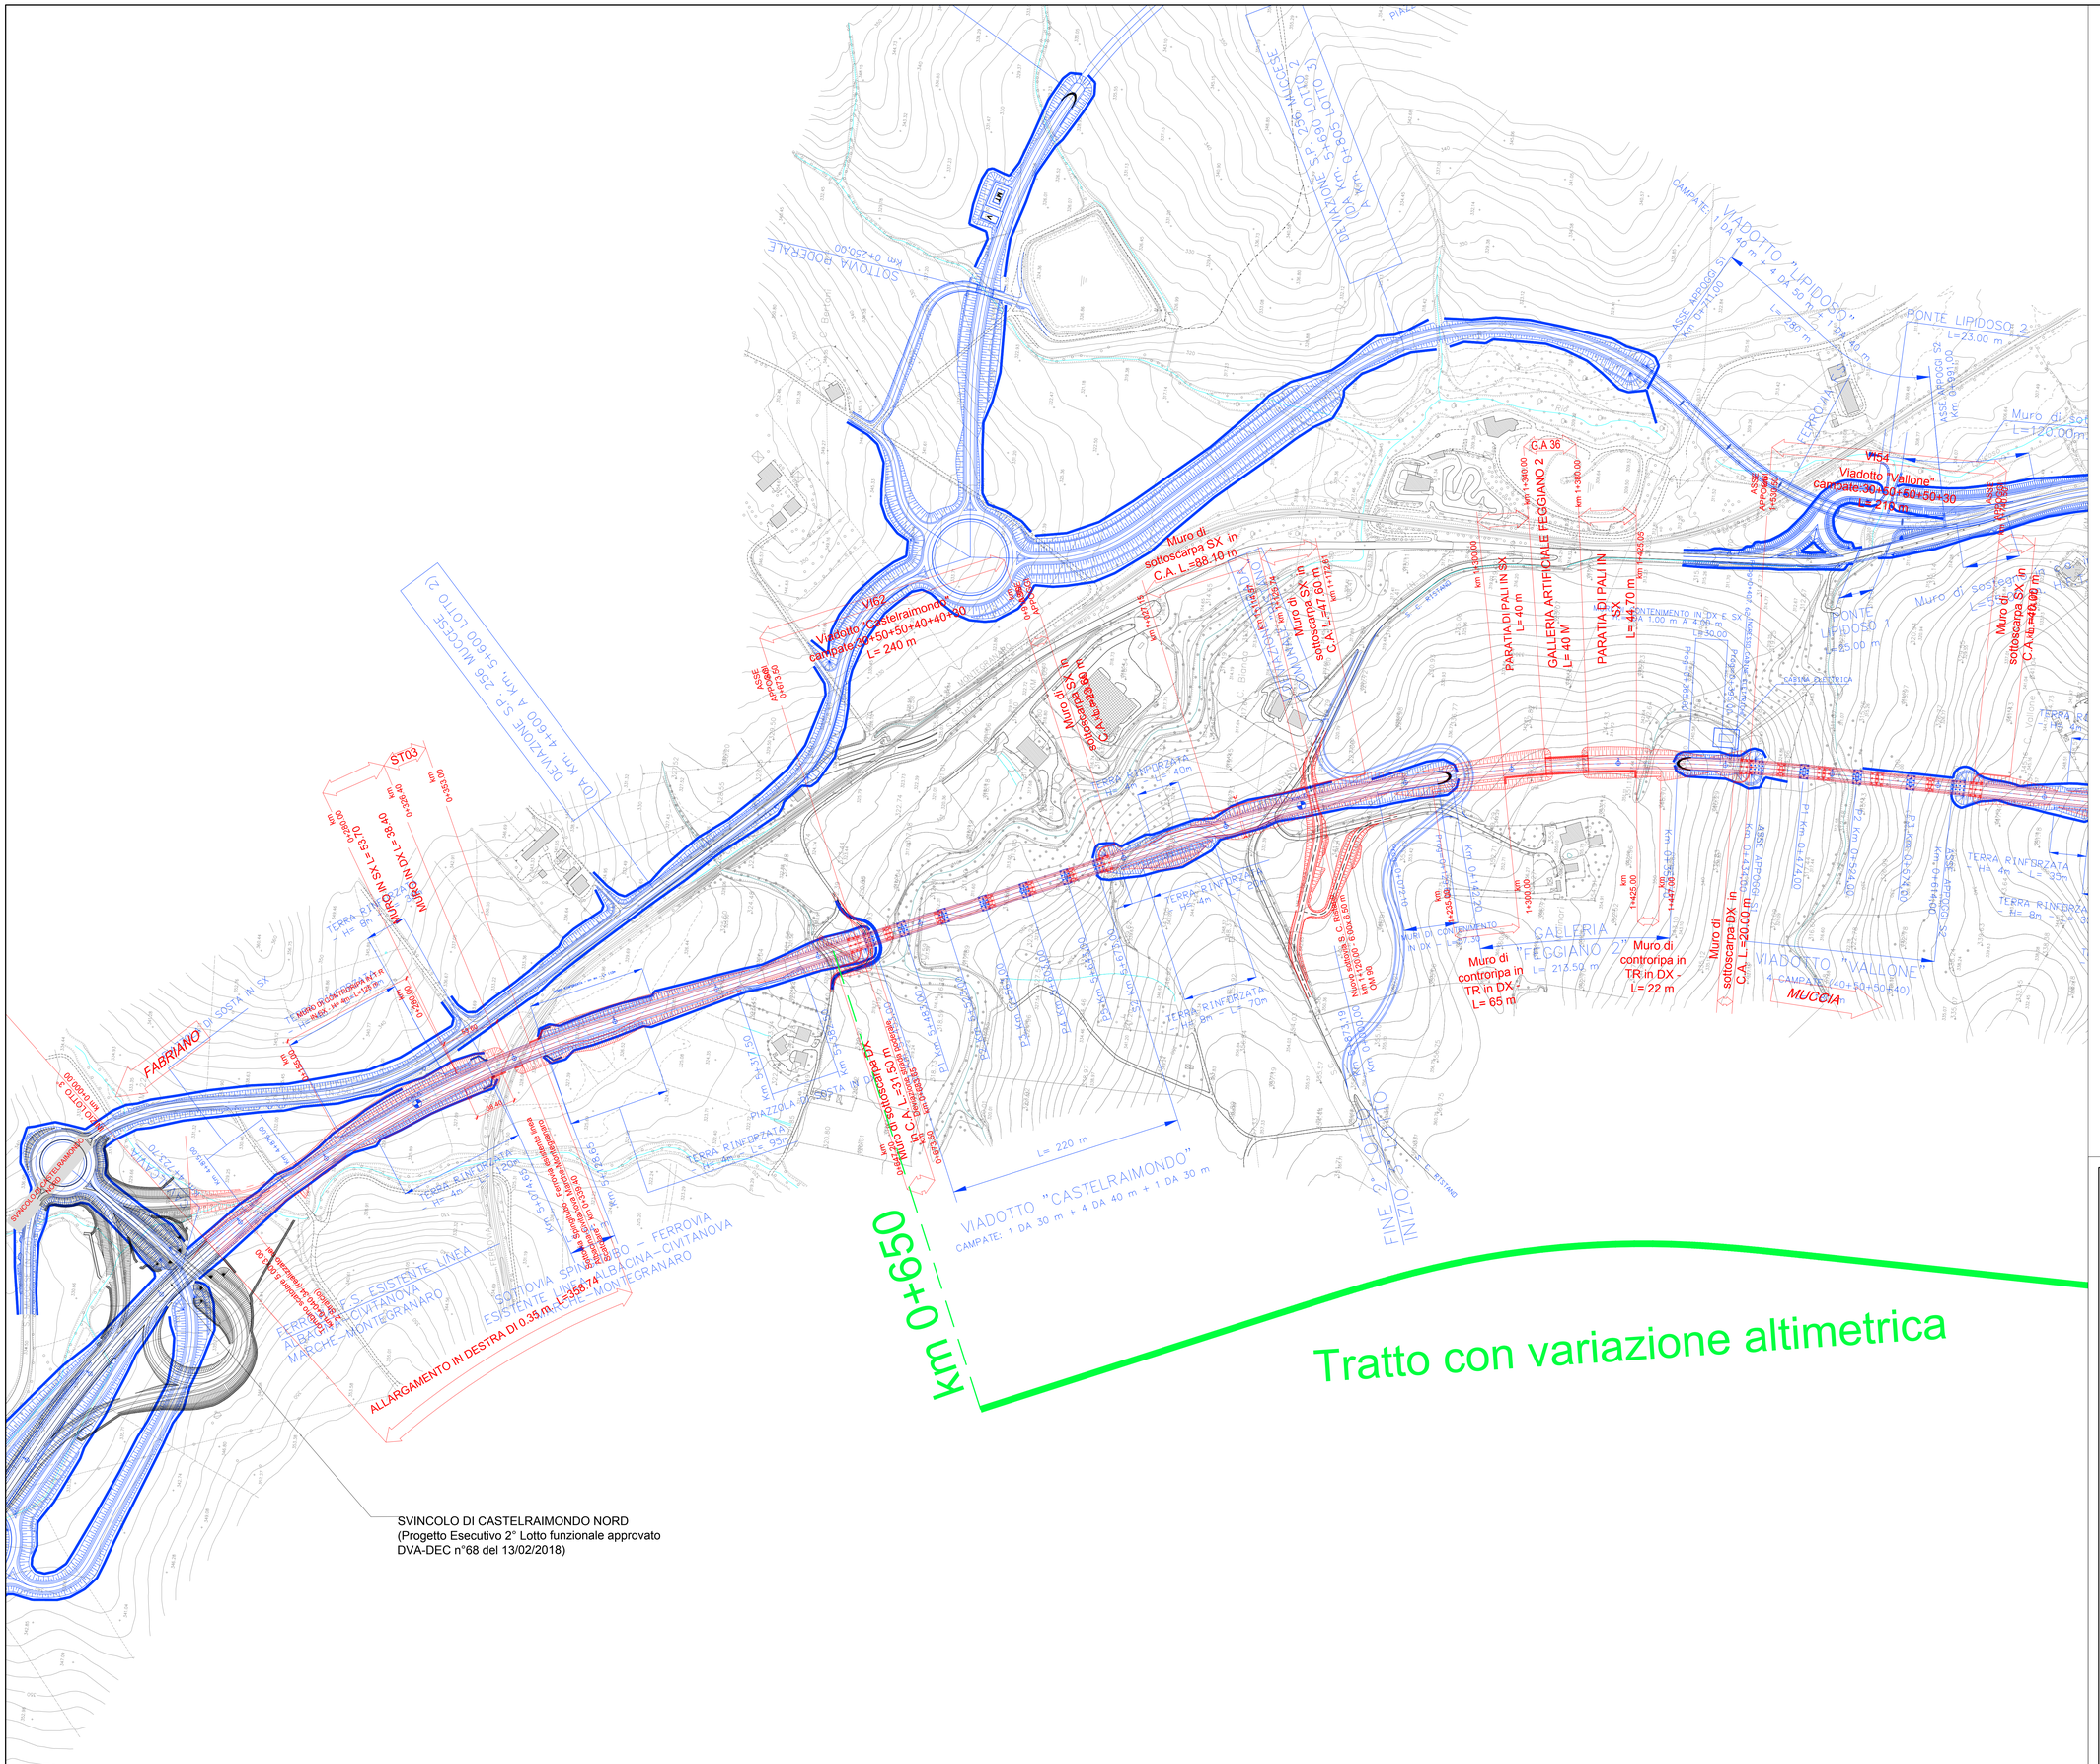
km 0+650
Tratto con variazione altimetrica
SVINCOLO DI CASTELRAIMONDO NORD
(Progetto Esecutivo 2° Lotto funzionale approvato
DVA-DEC n°68 del 13/02/2018)
VIADOTTO "CASTELRAIMONDO"
CAMPATE: 1 DA 30 m + 4 DA 40 m + 1 DA 30 m
L= 220 m
Viadotto "Castelraimondo"
campate:30+50+50+40+40+30
L= 240 m
Muro di sottoscarpa SX in C.A. L =88.10 m
ALLARGAMENTO IN DESTRA DI 0.35 m
VIADOTTO "VALLONE"
4 CAMPATE: (40+50+50+40)
L= 180 m
Muro di controripa in TR in DX - L= 65 m
Muro di controripa in TR in DX - L= 22 m
Muro di sottoscarpa DX in C.A. L =20.00 m
Muro di sottoscarpa SX in C.A. L=40.00 m
Muro di sottoscarpa SX in C.A. L=120.00 m
PARATIA DI PALI IN SX L= 40 m
GALLERIA ARTIFICIALE FEGGIANO 2 L= 40 M
PARATIA DI PALI IN SX L= 44.70 m
GALLERIA FEGGIANO 2° L= 213.50 m
PONTE LIPIDOSO 1 L=25.00 m
PONTE LIPIDOSO 2 L=23.00 m
MURO IN SX L= 53.70
MURO IN DX L= 38.40
TERRA RINFORZATA
SOTTOVIA SPECIALE ESISTENTE LINEA FERROVIA ALBACINA–CIVITANOVA MARCHE–MONTEGRANARO
SOTTOVIA PODERALE
DEVIAZIONE S.P. 256 MUCCESE
FABRIANO
MUCCIA
FERROVIA
ASSE APPOGGI SX
ASSE APPOGGI DX
CASSA DI LAMINAZIONE
