


KEY - MAP

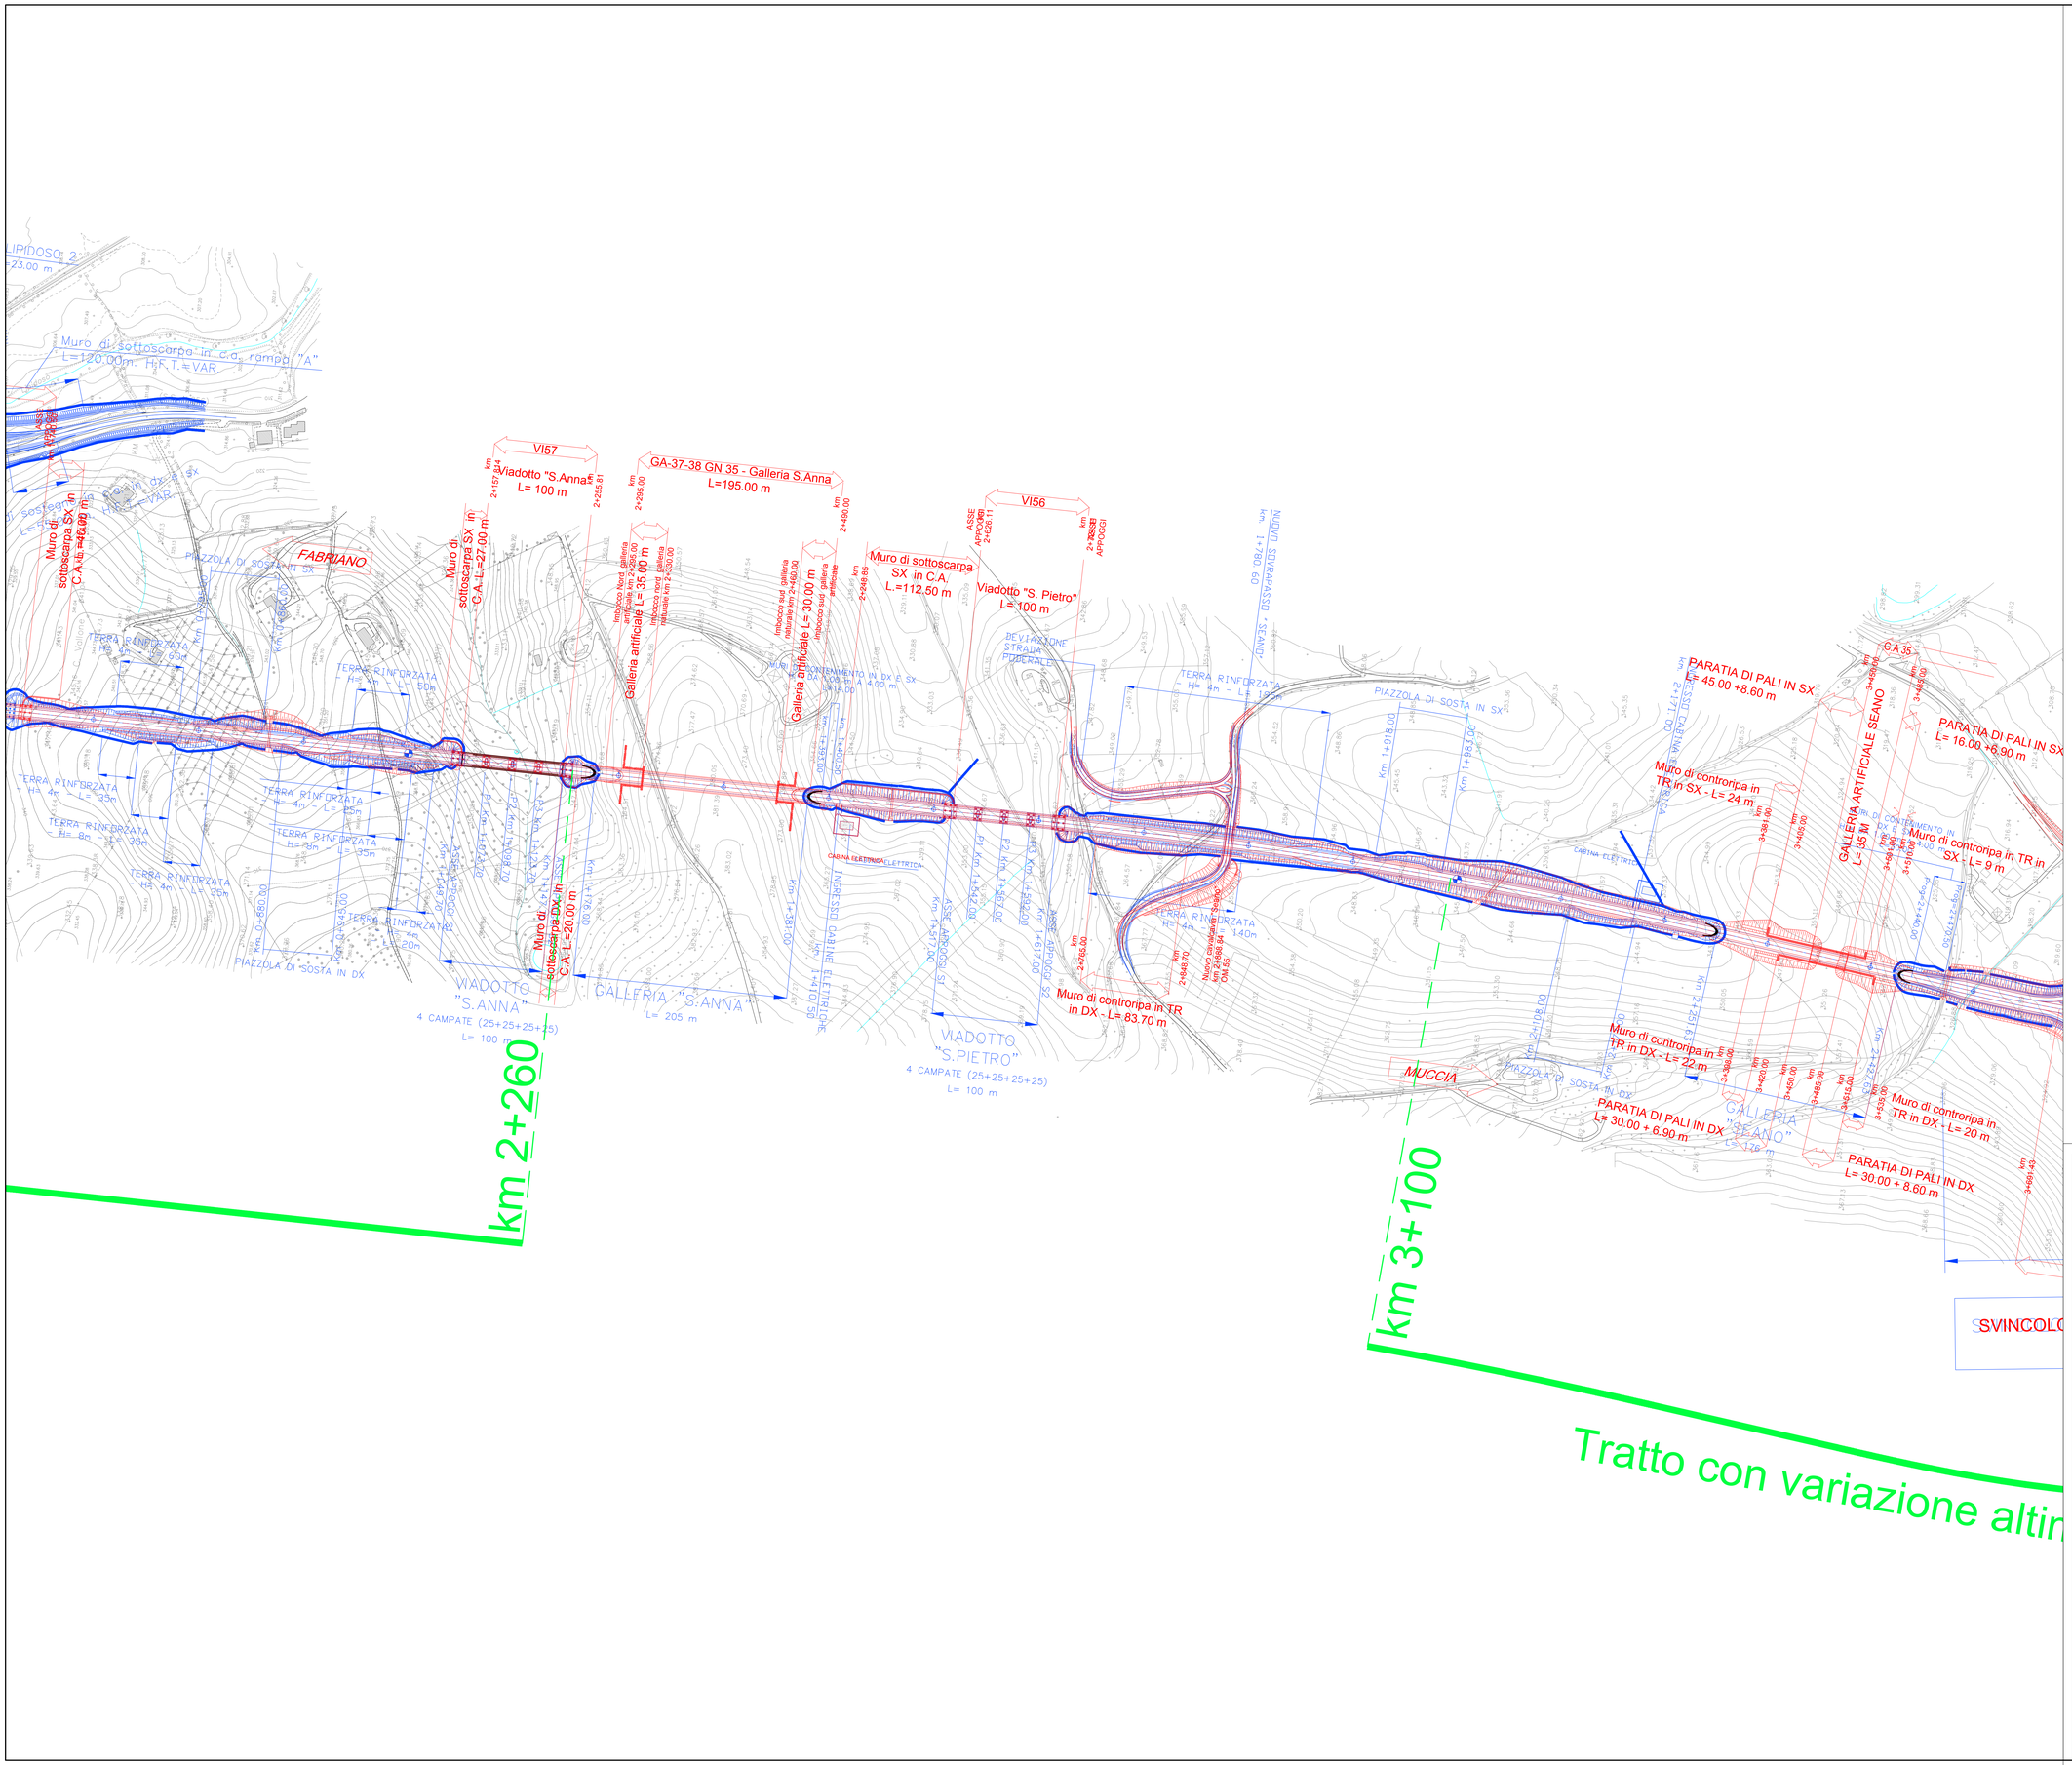


Progetto Definitivo 3° e 4° stralcio funzionale

Progetto Preliminare (CIPE 2004)

QUADRILATERO Marche Umbria S.p.A.

# ASSE VIARIO MARCHE-UMBRIA E QUADRILATERO DI PENETRAZIONE INTERNA MAXI LOTTO 2

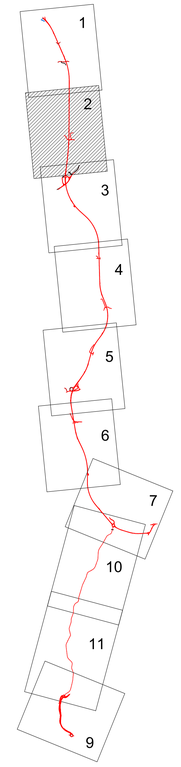LAVORI DI COMPLETAMENTO DELLA DIRETTRICE PERUGIA ANCONA:
SS. 318 DI "VALFABBRICA", TRATTO PIANELLO -VALFABBRICA
SS. 76 "VAL D'ESINO", TRATTI FOSSATO VICO - CANCELLI E ALBACINA - SERRA SAN QUIRICO
"PEDEMONTANA DELLE MARCHE", TRATTO FABRIANO-MUCCIA-SFERCIA.

## PROGETTO DEFINITIVO

| CONTRAENTE GENERALE: | Il responsabile del Contraente Generale: | Il responsabile Integrazioni delle Prestazioni Specialistiche: |
|---|---|---|
| DIRPA 2 s.c.a r.l. | Ing. Federico Montanari | Ing. Salvatore Lieto |

PROGETTAZIONE: Associazione Temporanea di Imprese

Mandataria: PROGIN S.p.A. — Mandanti: LOMBARDI SA INGEGNERI CONSULENTI — LOMBARDI-REICO INGEGNERIA S.r.l. — SGAI s.r.l. di E.Forlani & C. Studio di Ingegneria e Geologia Applicata

RESPONSABILE DELLA PROGETTAZIONE PER L'A.T.I.
Prof. Ing. Antonio Grimaldi

GEOLOGO
Dott. Geol. Fabrizio Pontoni

COORDINATORE DELLA SICUREZZA IN FASE DI PROGETTAZIONE
Ing. Michele Curiale

IL RESPONSABILE DEL PROCEDIMENTO
Ing. Giulio Petrizzelli

**2.1.3 - PEDEMONTANA DELLE MARCHE**
**3° stralcio funzionale: Castelraimondo nord - Castelraimondo sud**
**4° stralcio funzionale: Castelraimondo sud - innesto S.S.77 a Muccia**
*INTEGRAZIONE SPONTANEA*
*Planimetria di sovrapposizione: Progetto 2010 / Progetto 2017*
*Tavola 2/11*

SCALA: 1:2.000

DATA: Novembre 2018

Codice Unico di Progetto (CUP) **F12C03000050021**

Codice elaborato: Opera L 0 7 0 3 — Tratto 2 1 3 — Settore E — CEE 2 4 — WBS 1 S 0 0 0 0 — Id. doc. P L A — N. prog. 0 2 — Rev. A

| REV. | DATA | DESCRIZIONE | Redatto | | Controllato | Approvato |
|---|---|---|---|---|---|---|
| A | NOV 2018 | Emissione per aggiornamento progetto | PROGIN | S. Scoppetta | R. Piccirillo | A. Grimaldi |
| B | | | | | | |
| C | | | | | | |