



KEY - MAP

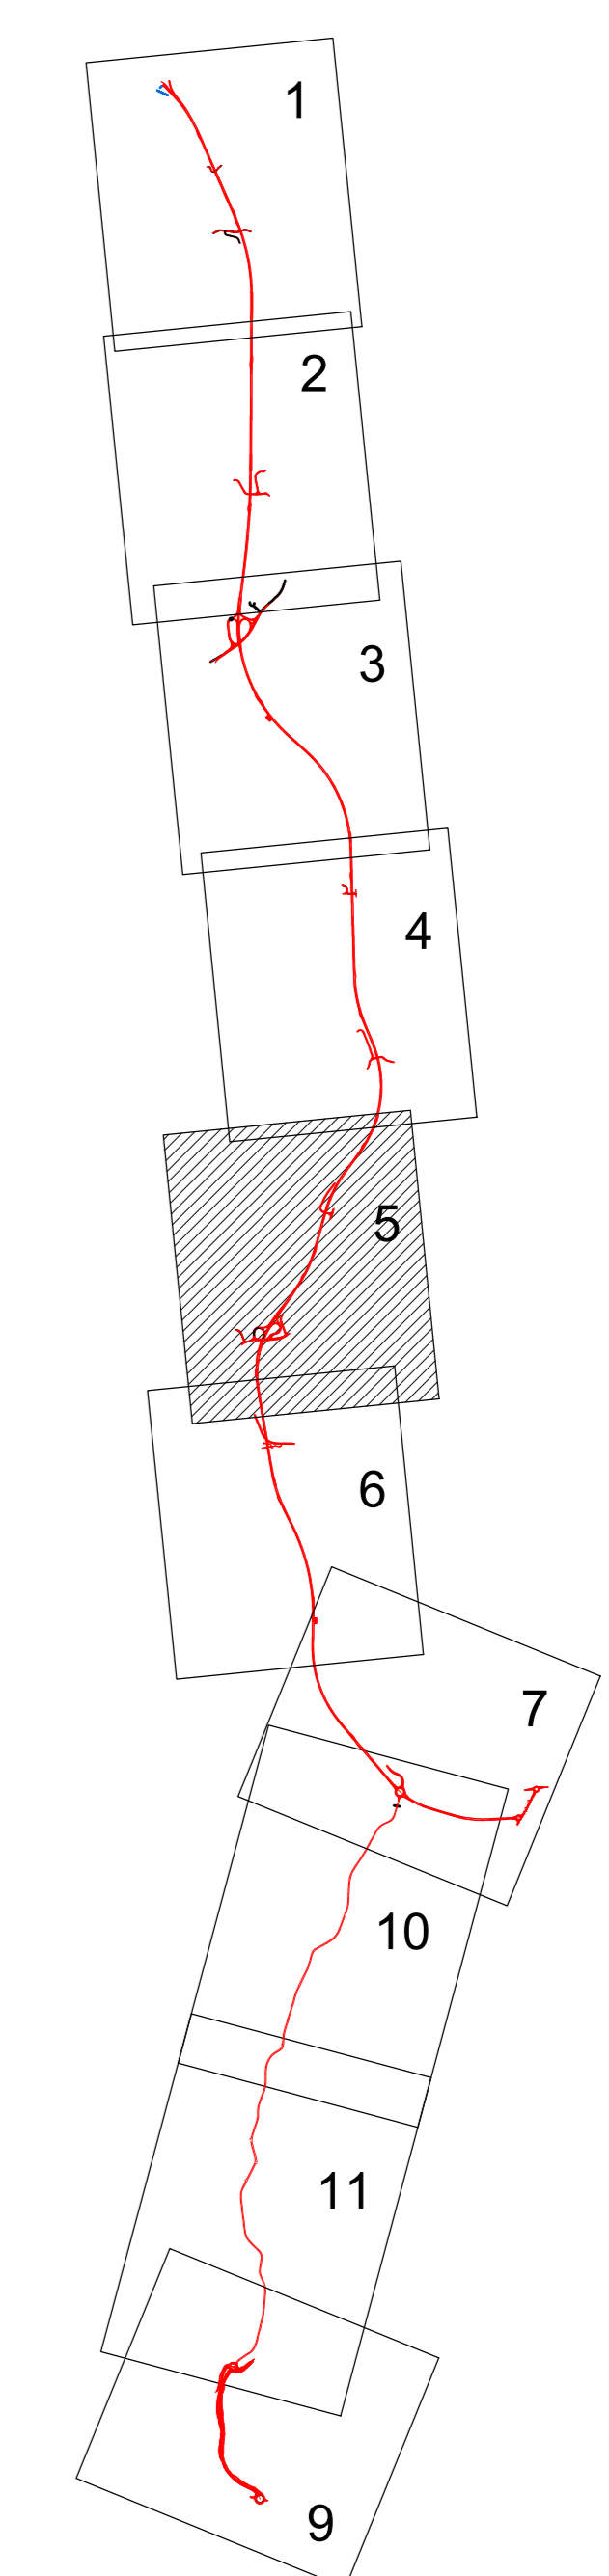

— Progetto Definitivo 3° e 4° stralcio funzionale
 — Progetto Preliminare (CIPE 2004)

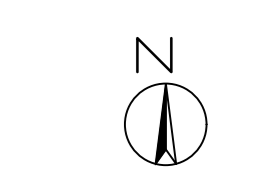

**ASSE VIARIO MARCHE-UMBRIA
 E QUADRILATERO DI PENETRAZIONE INTERNA
 MAXI LOTTO 2**

LAVORI DI COMPLETAMENTO DELLA DIRETTRICE PERUGIA ANCONA:
 SS. 318 DI "VALFABBRICA", TRATTO PIANELLO-VALFABBRICA
 SS. 76 "VAL DESINO", TRATTI FOSSATO VICO - CANCELLI ALBACINA - SERRA SAN QUIRICO
 "PEDEMONTANA DELLE MARCHE", TRATTO FABRIANO-MUCCIA-SFERCIA.

PROGETTO DEFINITIVO

CONTRAENTE GENERALE: DIRPA 2 S.C.A.R.L.	Il responsabile del Contratto Generale: Ing. Federico Montanari	Il responsabile Integrazioni delle Previsioni Specialistiche: Ing. Salvatore Lieto
--	---	--

PROGETTAZIONE: Associazione Temporanea di Imprese Mandatari: PROGIM	CONTRATTI: LOMBARDI SA	CONTRATTI: LOMBARDI-REICO	CONTRATTI: SGAR S.p.A. di E. Farfani & C.
--	----------------------------------	-------------------------------------	---

RESPONSABILE DELLA PROGETTAZIONE: PER C.A.T.I. Prof. Ing. Antonio Grimaldi INGEGNERE	INGEGNERE: Dott. Geol. Fabrizio Pontoni N. 1879 "Str. A" 19/05/2005	INGEGNERE: Fabrizio PONTONI Geologo Specialista N. 138 ACRO SEZIONE A	INGEGNERE: Michele CURIALE N. 1879 "Str. A" 19/05/2005
--	---	--	--

COORDINATORE DELLA SICUREZZA IN FASE DI PROGETTAZIONE:
Ing. Michele Curiale

IL RESPONSABILE DEL PROCEDIMENTO:
Ing. Giulio Petrizzelli

2.1.3 - PEDEMONTANA DELLE MARCHE
 3° stralcio funzionale: Castelraimondo nord - Castelraimondo sud
 4° stralcio funzionale: Castelraimondo sud - innesto S.S.77 a Mucia
 INTEGRAZIONE SPONTANEA
 Planimetria di sovrapposizione: Progetto 2010 / Progetto 2017
 Tavola S/11

SCALA:
1:2.000
DATA:
November 2018

REV.	DATA	DISCUSSIONE	Redatto	Controllato	Approvato
A	NOV 2018	Emissione per aggiornamento progetto	PROGIM	S. Scopetti	R. Piccirilli
B					A. Grimaldi
C					