


— Progetto Definitivo 3° e 4° stralcio funzionale
— Progetto Preliminare (CIPE 2004)

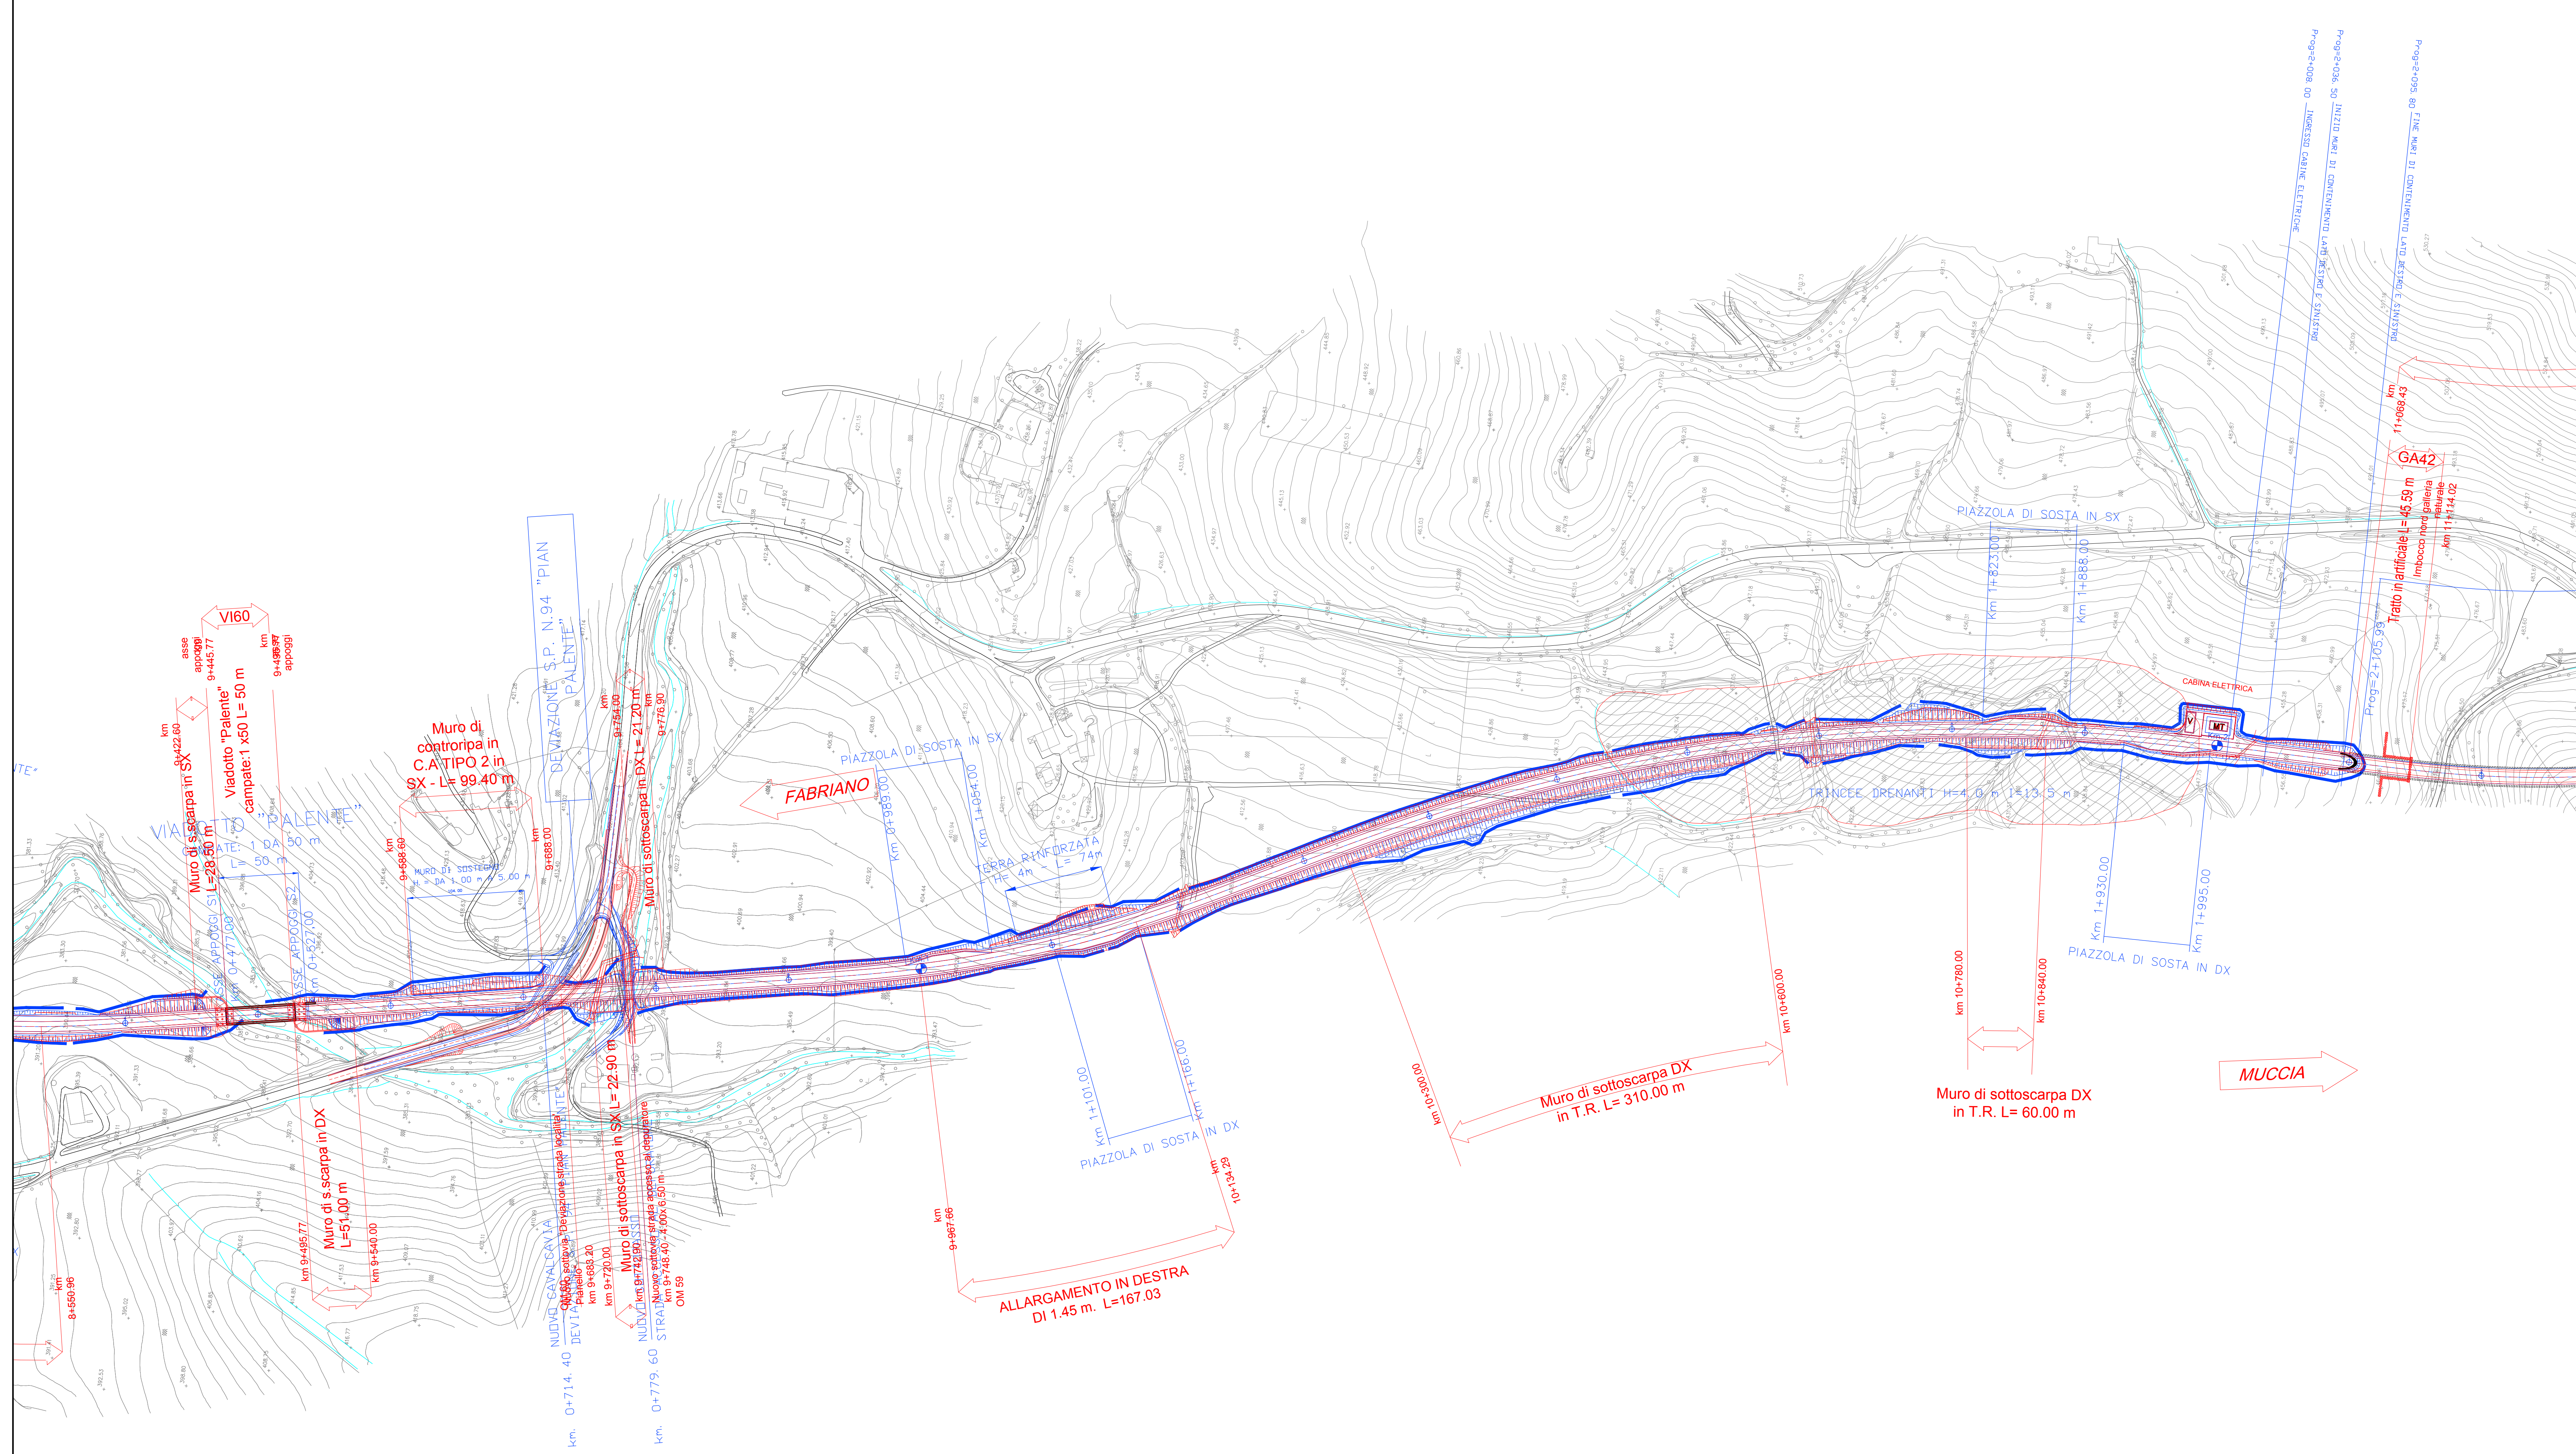

**ASSE VIARIO MARCHE-UMBRIA
E QUADRILATERO DI PENETRAZIONE INTERNA
MAXI LOTTO 2**

LAVORI DI COMPLETAMENTO DELLA DIRETTRICE PERUGIA ANCONA:
SS. 318 DI "VALFABBRICA", TRATTO PIANELLO-VALFABBRICA
SS. 76 "VAL PESINOF", TRATTO FOSSATO VICO - CANCELLI ALBAICINA - SERRA SAN QUIRICO
"PEDEMONTANA DELLE MARCHE", TRATTO FABRIANO-MUCCIA-SFERCIA.

PROGETTO DEFINITIVO

CONTRAENTE GENERALE: DIRPA 2 s.c.a.r.l.
Il responsabile del Contraente Generale: Ing. Federico Montanari
Il responsabile Integratori delle Prestazioni Specialistiche: Ing. Salvatore Lieto

PROGETTAZIONE: Associazione Temporanea di Imprese
 Mandatario: PROGIM s.p.a. Mandatari: LOMBARDI SA, LOMBARDI-REICO, SGAI s.r.l. di E. Farfani & C.

RESPONSABILE DELLA PROGETTAZIONE PER L.A.T.I.
 Prof. Ing. Antonio Grimaldi
 GEOLOGO
 Dott. Geol. Fabrizio Pontoni
 COORDINATORE DELLA SICUREZZA IN FASE DI PROGETTAZIONE
 Ing. Michele Curiale

IL RESPONSABILE DEL PROCEDIMENTO
 Ing. Giulio Petrelli

2.1.3 - PEDEMONTANA DELLE MARCHE
 3° stralcio funzionale: Castelraimondo nord - Castelraimondo sud
 4° stralcio funzionale: Castelraimondo sud - innesto S.S.77 a Muccia
 INTEGRAZIONE SPONTANEA
 Planimetria di sovrapposizione: Progetto 2010 / Progetto 2017
 Tavola 6/11

SCALA: 1:2.000
DATA: November 2018

Codice Unico di Progetto (CUP): F12C03000050021
 Codice elaborato: [L][0][7][0][3][2][7][3][E][2][4][7][5][0][0][0][0][P][L][A][0][6][A]

REV.	DATA	DESCRIZIONE	Redatto	Controllato	Approvato
A	NOV 2018	Emissione per aggiornamento progetto	PROGIM	S. Scoppetti	R. Piccirilli
B					A. Grimaldi
C					