



BY-PASS MUCCIA

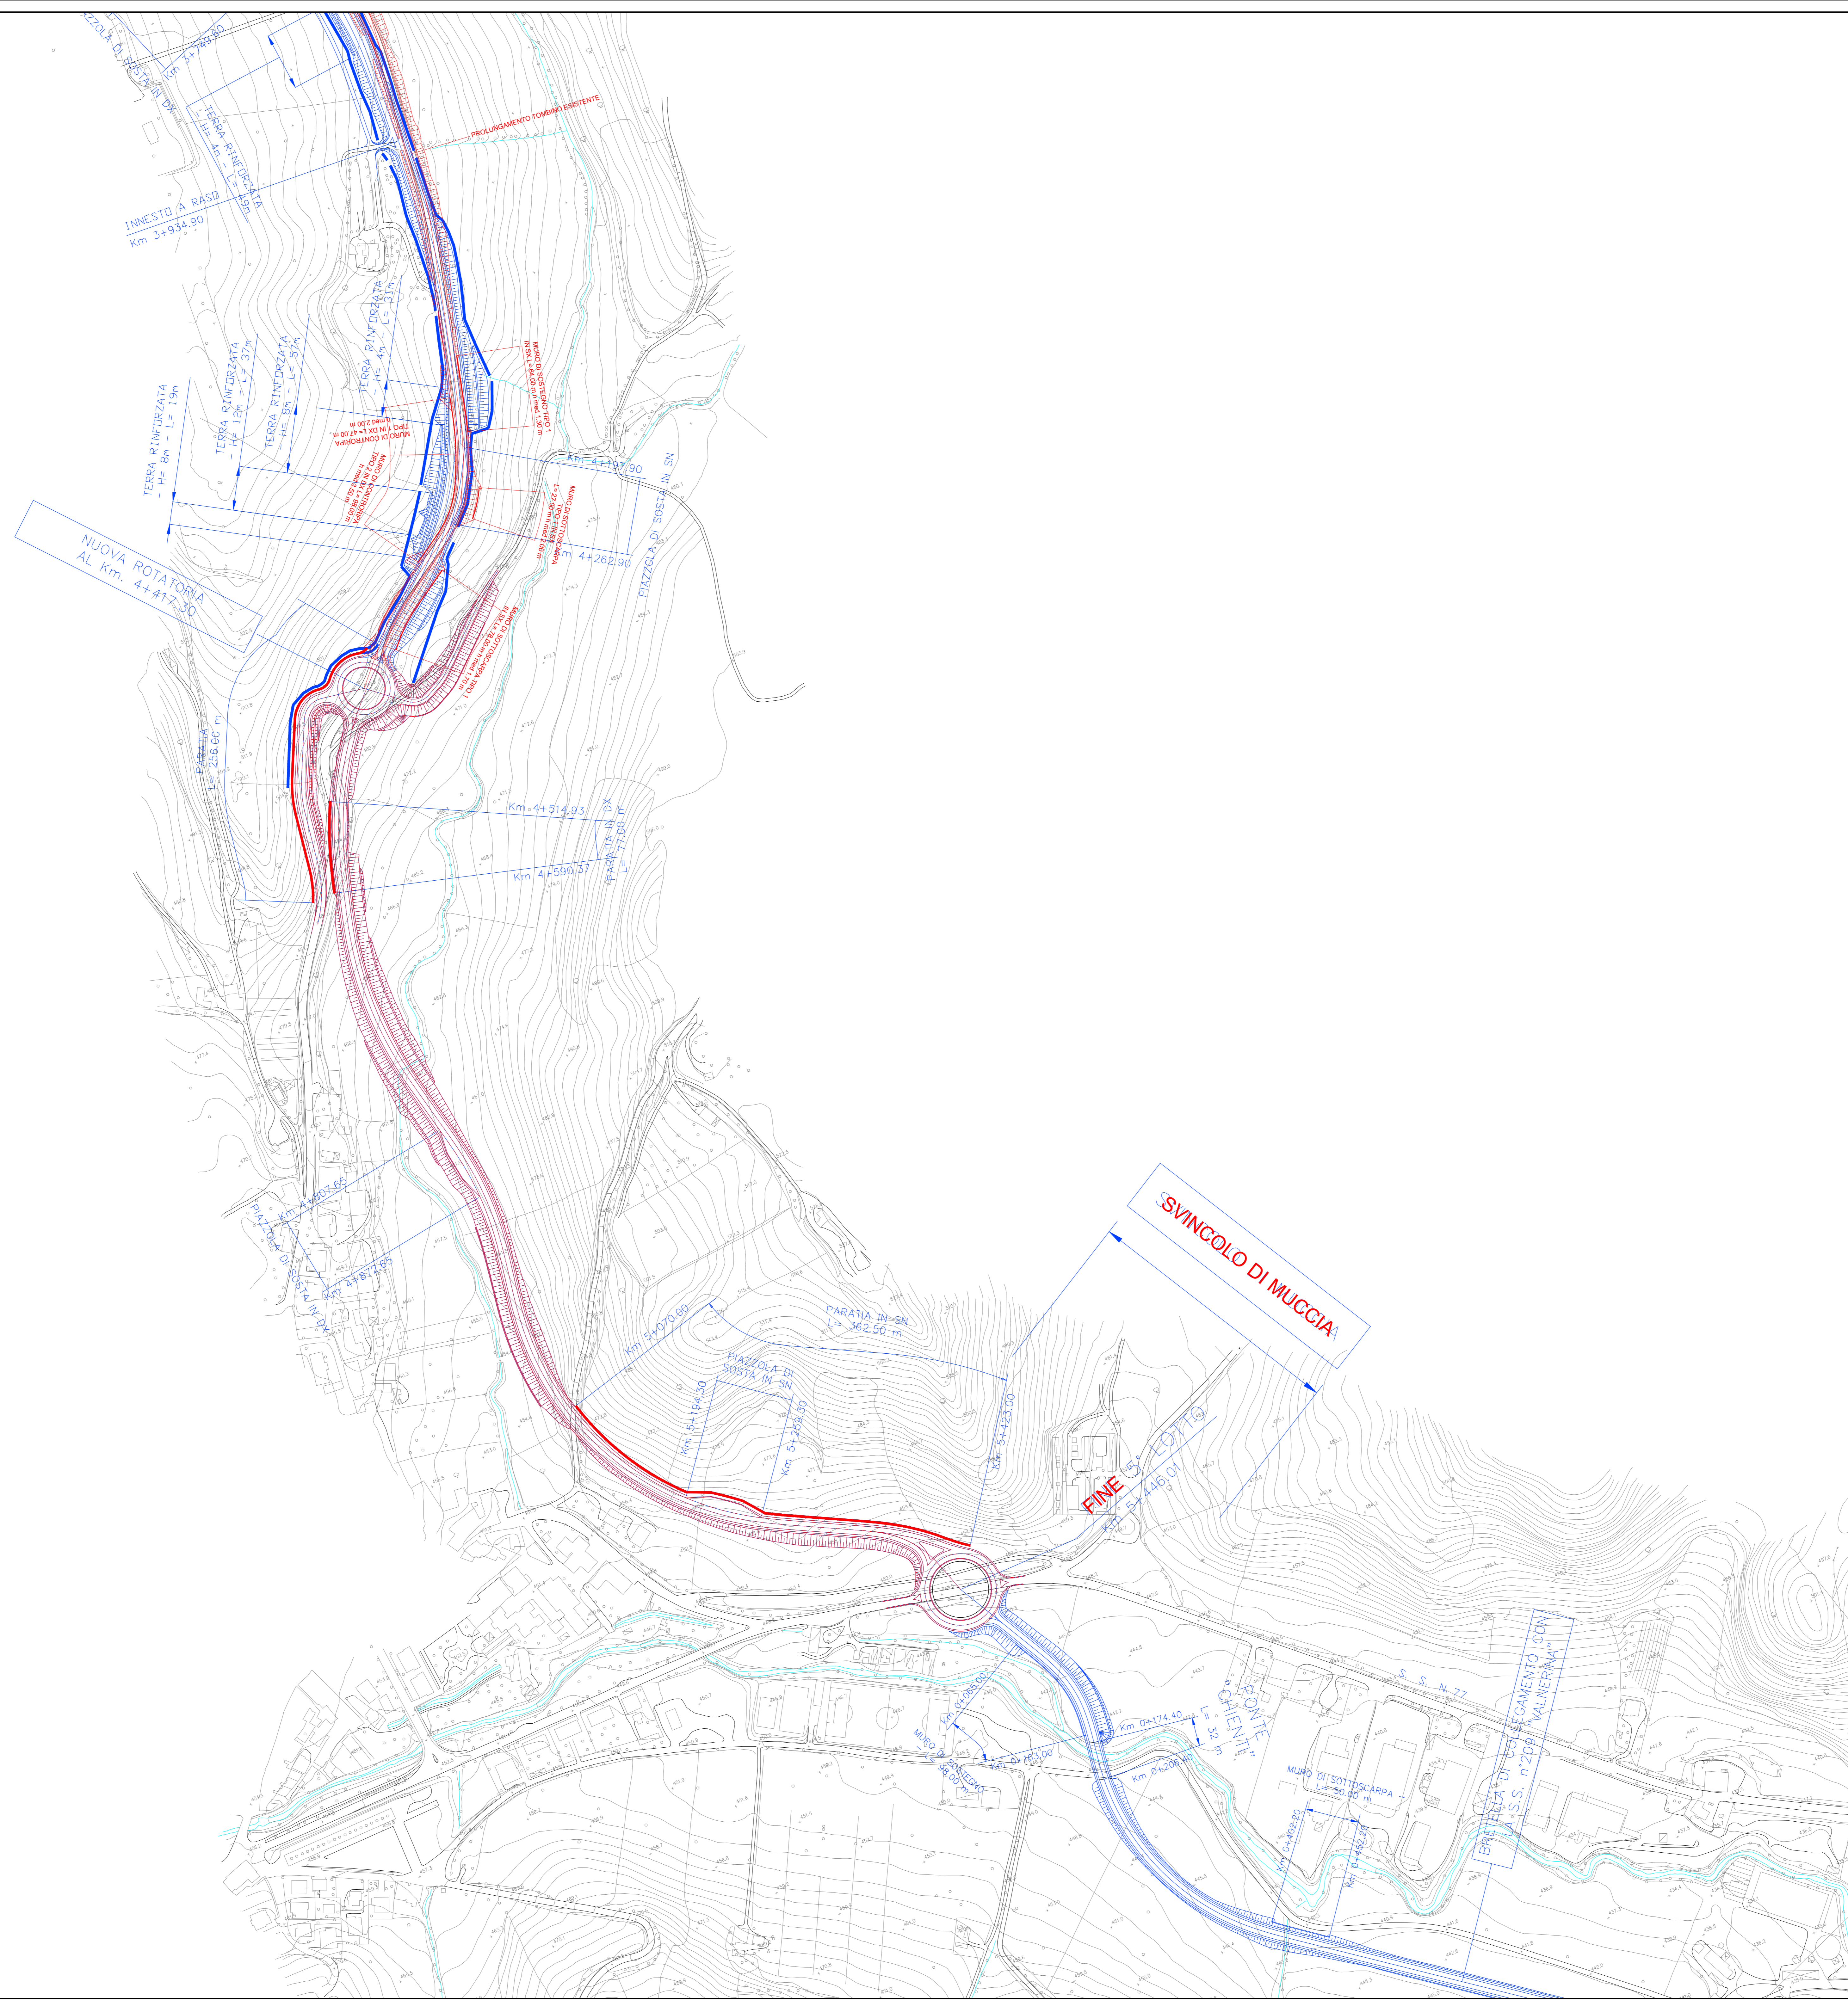

KEY - MAP

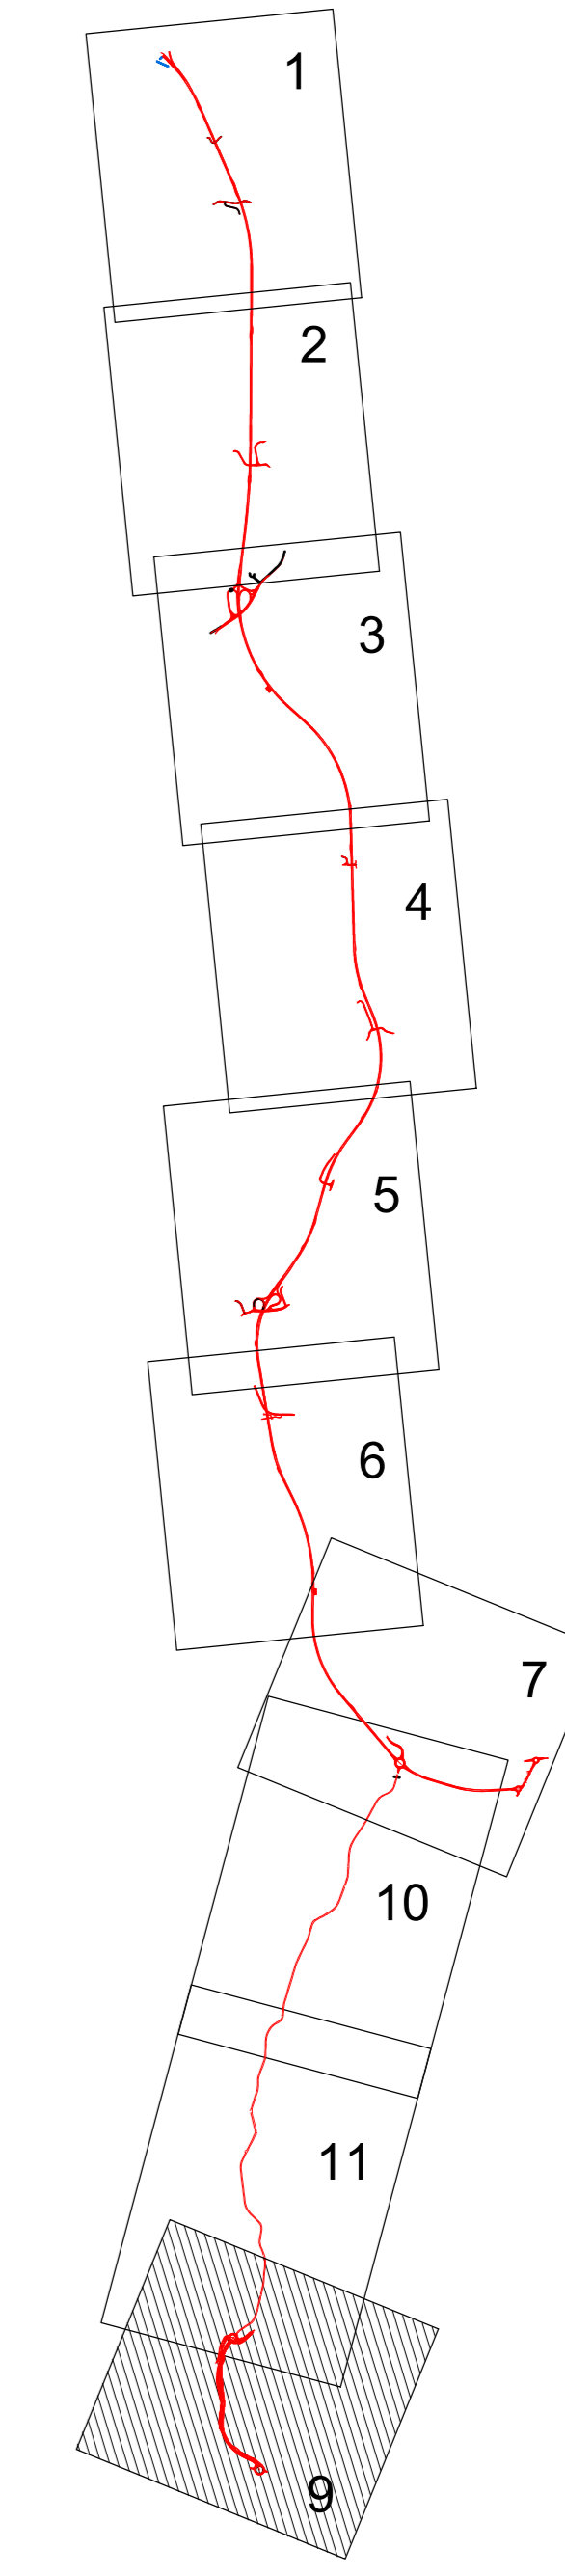

— Progetto Definitivo 3° e 4° stralcio funzionale  
 — Progetto Preliminare (CIPE 2004)



**ASSE VIARIO MARCHE-UMBRIA  
 E QUADRILATERO DI PENETRAZIONE INTERNA  
 MAXI LOTTO 2**

LAVORI DI COMPLETAMENTO DELLA DIRETTRICE PERUGIA ANCONA:  
 SS. 318 DI "VALFABBRICA", TRATTO PIANELLO-VALFABBRICA  
 SS. 76 "VAL PESINO", TRATTO FOSSATO VICO - CANCELLE ALBACINA - SERRA SAN QUIRICO  
 "PEDEMONTANA DELLE MARCHE", TRATTO FABRIANO-MUCCIA-SFERCIA.

**PROGETTO DEFINITIVO**

**CONTRAENTE GENERALE:** DIRPA 2 s.c.a.r.l.  
**Il responsabile del Contraente Generale:** Ing. Federico Montanari  
**Il responsabile Integratori delle Prestazioni Specialistiche:** Ing. Salvatore Lieto

**PROGETTAZIONE:** Associazione Temporanea di Imprese  
 Mandatario: **PROGIN** s.p.a. Mandatari: **LOMBARDI SA**, **LOMBARDI-REICO**, **SGAI s.r.l.**, **INGEGNERIA S.R.L.**

RESPONSABILE DELLA PROGETTAZIONE PER C.A.T.: Prof. Ing. Antonio Grimaldi  
 GEOLOGO: Dott. Geol. Fabrizio Pontoni  
 COORDINATORE DELLA SICUREZZA IN FASE DI PROGETTAZIONE: Ing. Michele Curiale  
 IL RESPONSABILE DEL PROCEDIMENTO: Ing. Giulio Petrizelli



**2.1.3 - PEDEMONTANA DELLE MARCHE**  
 3° stralcio funzionale: Castelraimondo nord - Castelraimondo sud  
 4° stralcio funzionale: Castelraimondo sud - innesto S.S.77 a Muccia  
**INTEGRAZIONE SPONTANEA**  
 Planimetria di sovrapposizione: Progetto 2010 / Progetto 2017  
 Tavola 9/11

SCALA: 1:2.000  
 DATA: November 2018

Codice Unico di Progetto (CUP): F12C0300050021

Codice elaborato: [Grid of numbers]

REV.	DATA	DISCUSSIONE	Redatto	Controllato	Approvato
A	NOV 2018	Emissione per aggiornamento progetto	PROGIN	S. Scoppetti	R. Piccirilli
B					A. Grimaldi
C					